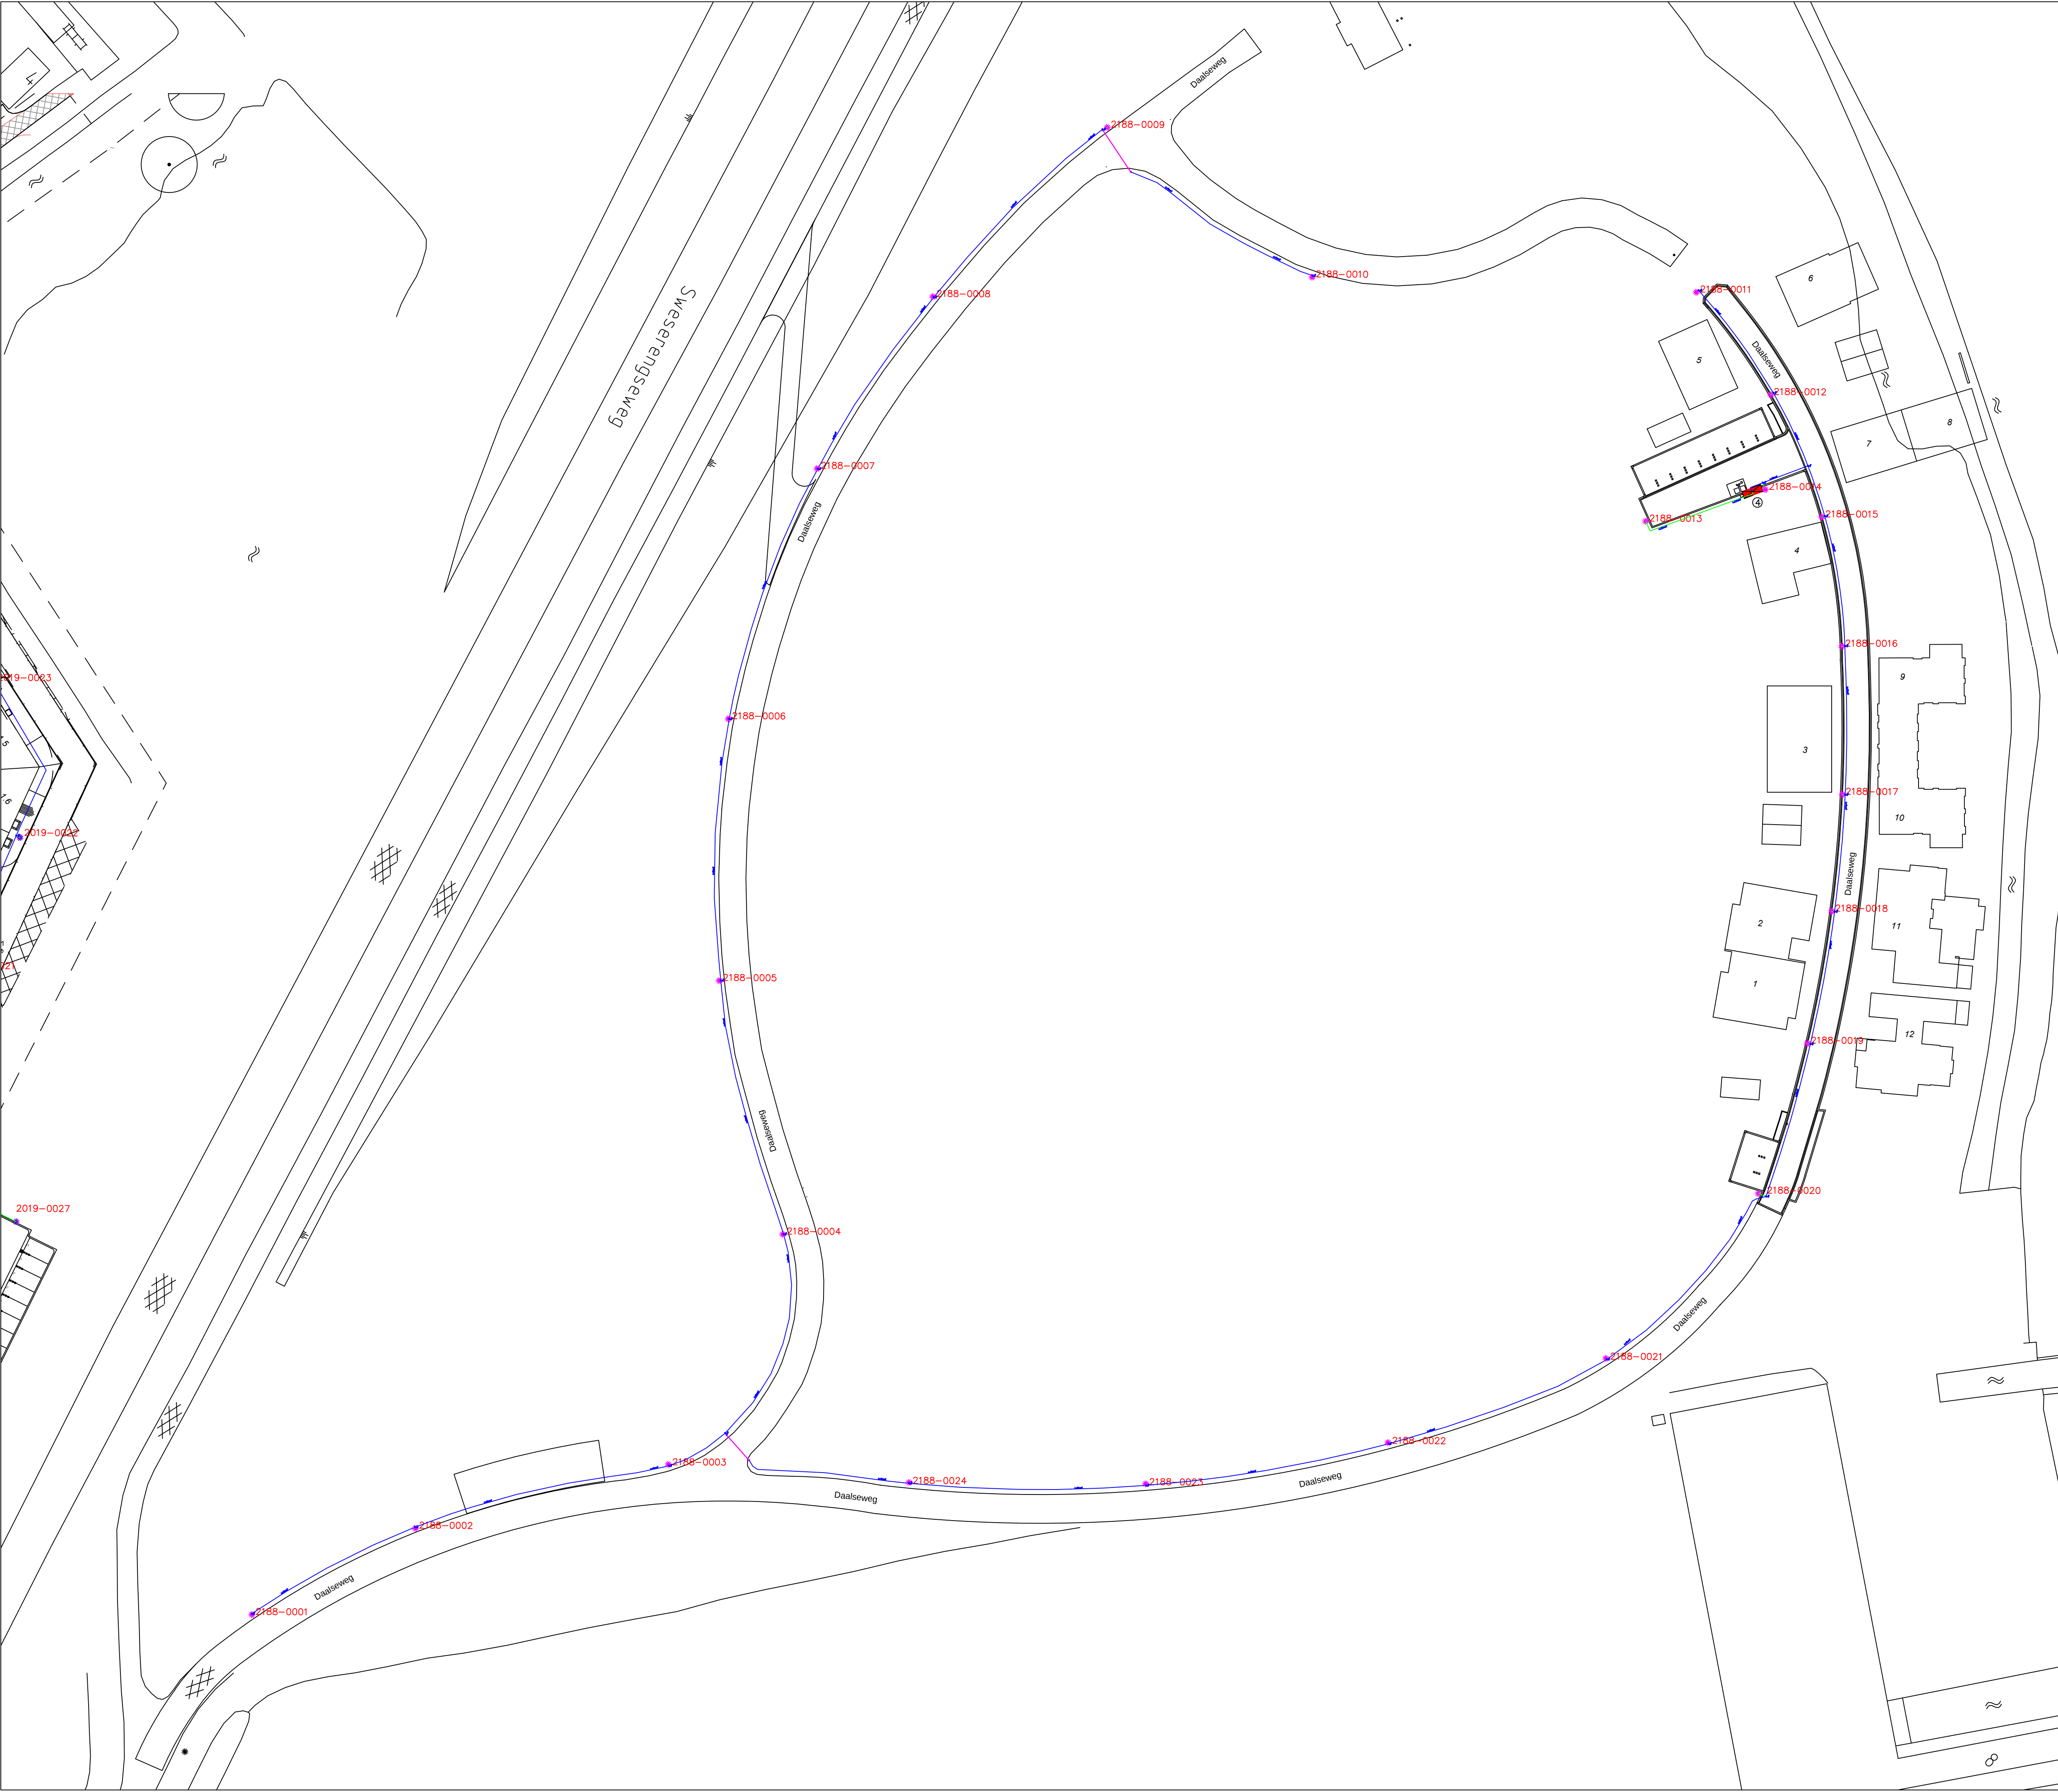




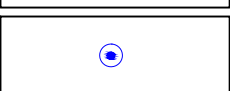
plaatsing masten	2050-0029	t/m	2050-0035	oneven	oktober 2009
plaatsing masten	2069-0006	t/m	2069-0009		oktober 2009
plaatsing masten	2239-0001	t/m	2239-0007		oktober 2009
plaatsing masten	2237-0001	t/m	2237-0008		february 2010
plaatsing masten	2019-0005	t/m	2019-0026		mei 2010
plaatsing masten	2050-0001	t/m	2050-0009	oneven	mei 2010
plaatsing masten	2118-0001	t/m	2118-0006		mei 2010
plaatsing masten	2260-0001	t/m	2260-0005		february 2011
plaatsing masten	2256-0001	t/m	2256-0010		april 2011
plaatsing masten	2019-0001	t/m	2019-0004		mei 2011
plaatsing masten	2050-0023	t/m	2050-0025	oneven	mei 2011
plaatsing masten	2069-0001	t/m	2069-0004		mei 2011
plaatsing masten	2258-0001	t/m	2258-0007		mei 2011
plaatsing masten	2050-0002	t/m	2050-0014	even	juni 2011
plaatsing masten	2050-0011	t/m	2050-0021	oneven	juni 2011
plaatsing masten	2034-0001	t/m	2034-0010		september 2013
plaatsing masten	2256-0011	t/m	2256-0016		september 2013
plaatsing masten	2050-0016	t/m	2050-0048	even	september 2013
plaatsing masten	2239-0008	t/m	2239-0010		september 2013
plaatsing masten	2237-009	t/m	2237-0011		mei 2013
plaatsing masten	2258-0008	t/m	2258-0010		september 2013
plaatsing masten	2077-0001	t/m	2070-0008		september 2013
plaatsing masten	2087-0001	t/m	2087-0008		augustus 2013
plaatsing masten	2059-0001	t/m	2055-0005		september 2013
plaatsing masten	2019-0018	t/m	2019-0019		september 2013
plaatsing masten	2019-0027	t/m	2019-0028		september 2013

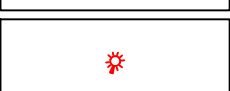
VERLICHTING

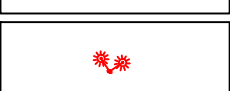
- 

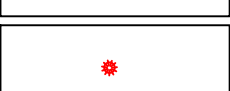
Bell licht type:
Koningshain Combinatie 2 (incl. dimmer)
- 

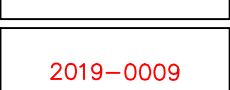
Bell licht type:
Koningshain Combinatie 2
- 

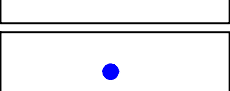
Bell licht type:
Koningshain Combinatie 1
- 

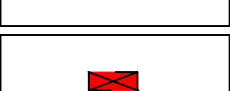
Bell licht type:
Koningshain Combinatie 1 in binnenhoven
- 

Bell licht type:
Koningshain Combinatie 3 in openbaar gebied
- 

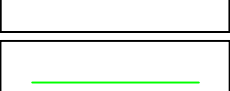
Grote masten met armatuur op plein
- 

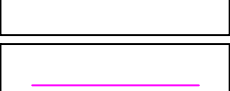
Grondspots
- 

2019-0009 mastnummer
- 

las type: Cellpack AMX-C1200-EGK
- 

verdeelkast ov 4RI-3FM
- 

grondkabel OV 4x10mm2
- 

grondkabel OV 4x2,5mm2
- 

mantelbuis pvcØ125

opmerkingen : Hoogtes in NAP Maten in Meter					
•					
A	ov+Ln met nummering	01-12-11			
	plaatsing masten 2188-0001 t/m 2188-0024 juni 2011				
uitgave	wijzigingen	datum	getekend	gecontrol.	gevalideerd
project Opbuuren Park					
onderdeel revisie OV			opdrachtgever		
 Kws Infra Postbus 39, 3454 ZG De Meern Groenewoudsdijk 10 Utrecht		Telefoon (030) 2919600 Telefax (030) 2919609 E-mail: www.kws.nl		formaat A1	1 bladen, bladnr. 1
		tekeningnummer nvt		schaal 1:500	
		bestandsnaam nvt			