


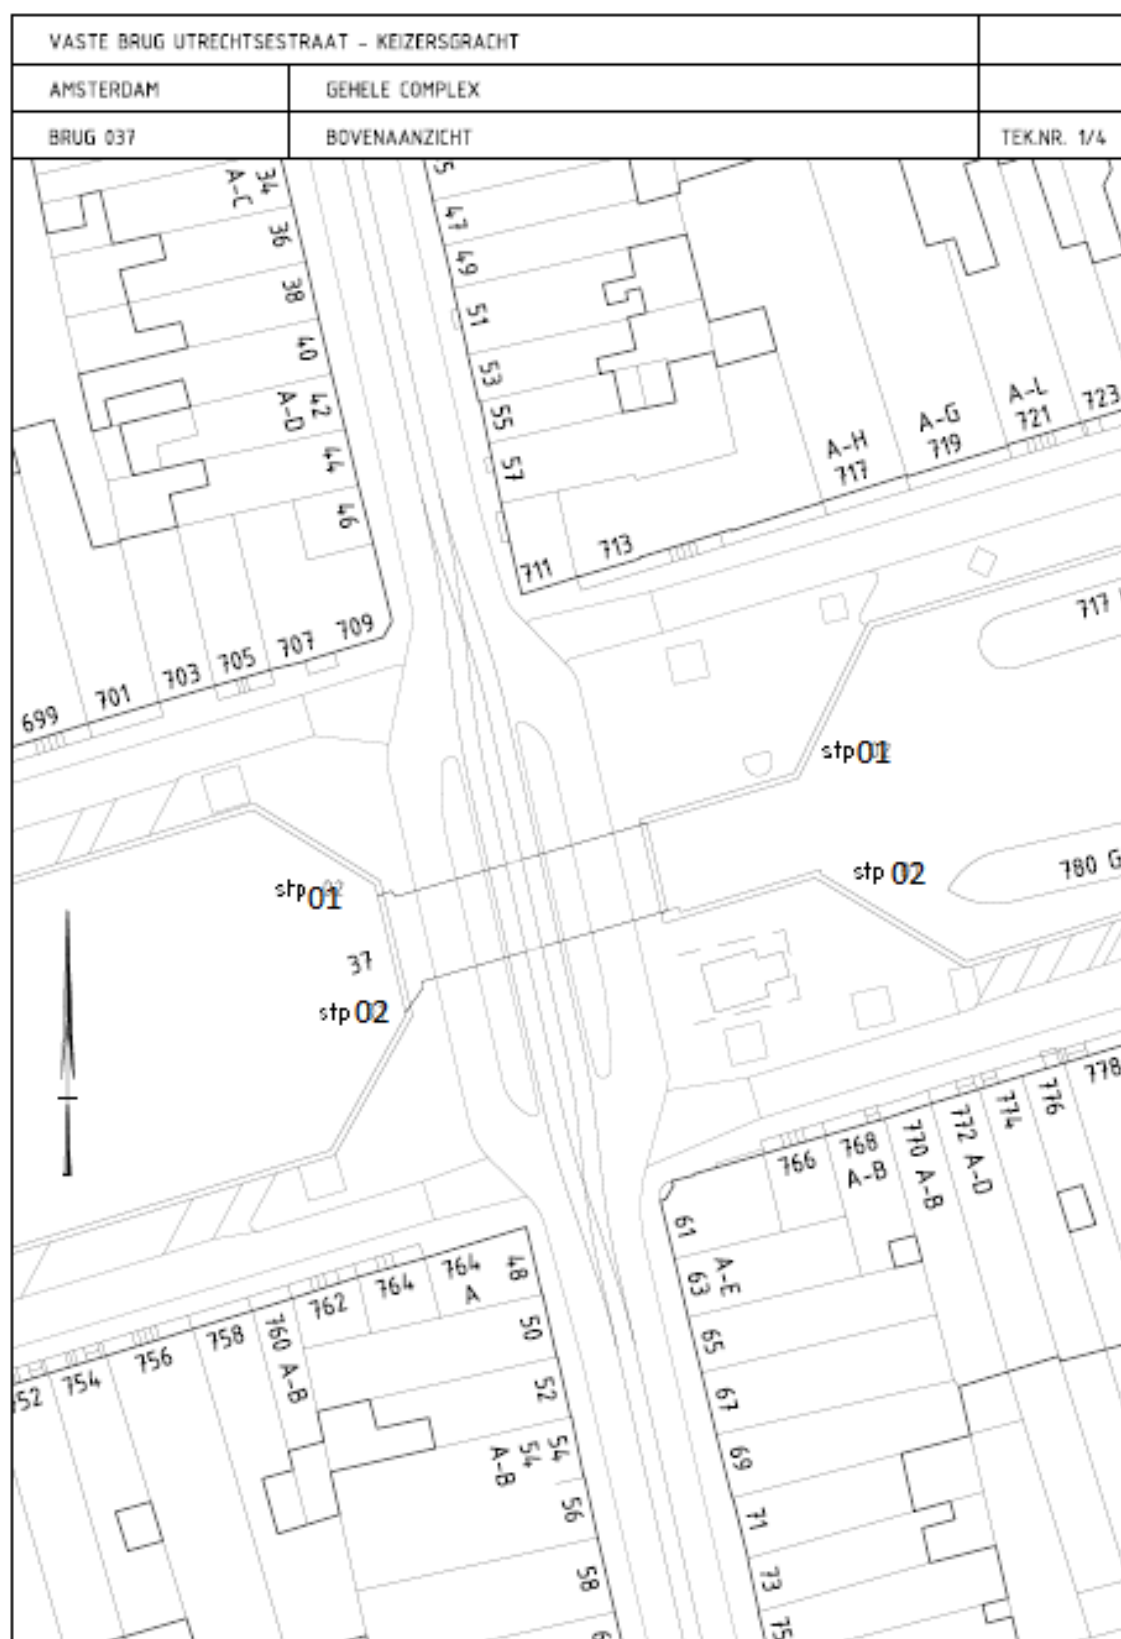


zijde B

zijde A

Onderaanzicht dek

7= scheur constr. 0,3 mm

8= scheur constr. 0,2 mm


9= scheur constr. 0,3 mm

10=Wap. corrosie 0,1m2

11=Wap. corrosie 0,01 m2

12=Wap corrosie 0,05 m2


VASTE BRUG UTRECHTSESTRAAT - KEIZERSGRACHT		
AMSTERDAM	GEHELE COMPLEX	
BRUG 037	AANZICHTEN STP 1-2	TEK.NR. 3/4

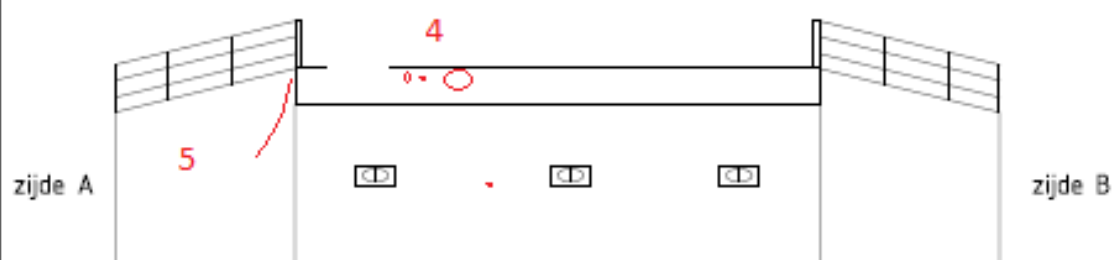

Aanzicht stp 01

4=Wap. corrosie 0,3 m2

5=Breuk over 0,2 m2

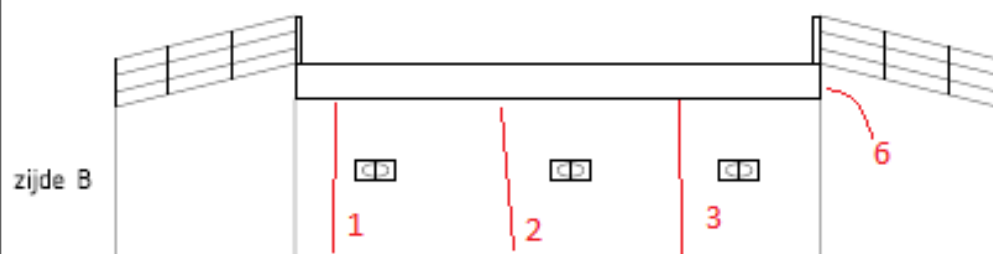

Aanzicht stp 02

1=scheur constr. 0,7 mm

2=scheur constr. 0,2 mm

3= scheur constr. 0,5 mm

6=Breuk over 0,3 m2