N

AFVOERTYPE:

- Persleiding: 482570 m
- RWA: 103896 m
- DWA: 129911 m
- Gemengde afvoer: 367486 m
- Drainage: 5492 m
- Duikerwater: 6037 m
- Nvt: 83593 m


KNOOPPUNTFUNCTIE:

- RWA
- DWA
- Gemengde afvoer
- Overige...: 4571 st
- onbekend: 3114 st
- inspectieput: 13719 st
- stuwput: 11 st
- gemaal: 84 st
- fictieveput: 4894 st
- pompput: 991 st
- uitstroombak: 55 st
- randvoorziening: 2 st
- pompunit: 556 st

KOLKENREINIGING:

- B.geen opmerking
- Amfibie-kolk

H: handkolk
SL: kindveilig
VB: van beton
ST: stankscherm weg
CE: cement in kolk
VET: vet in kolk
BD: bodem defect

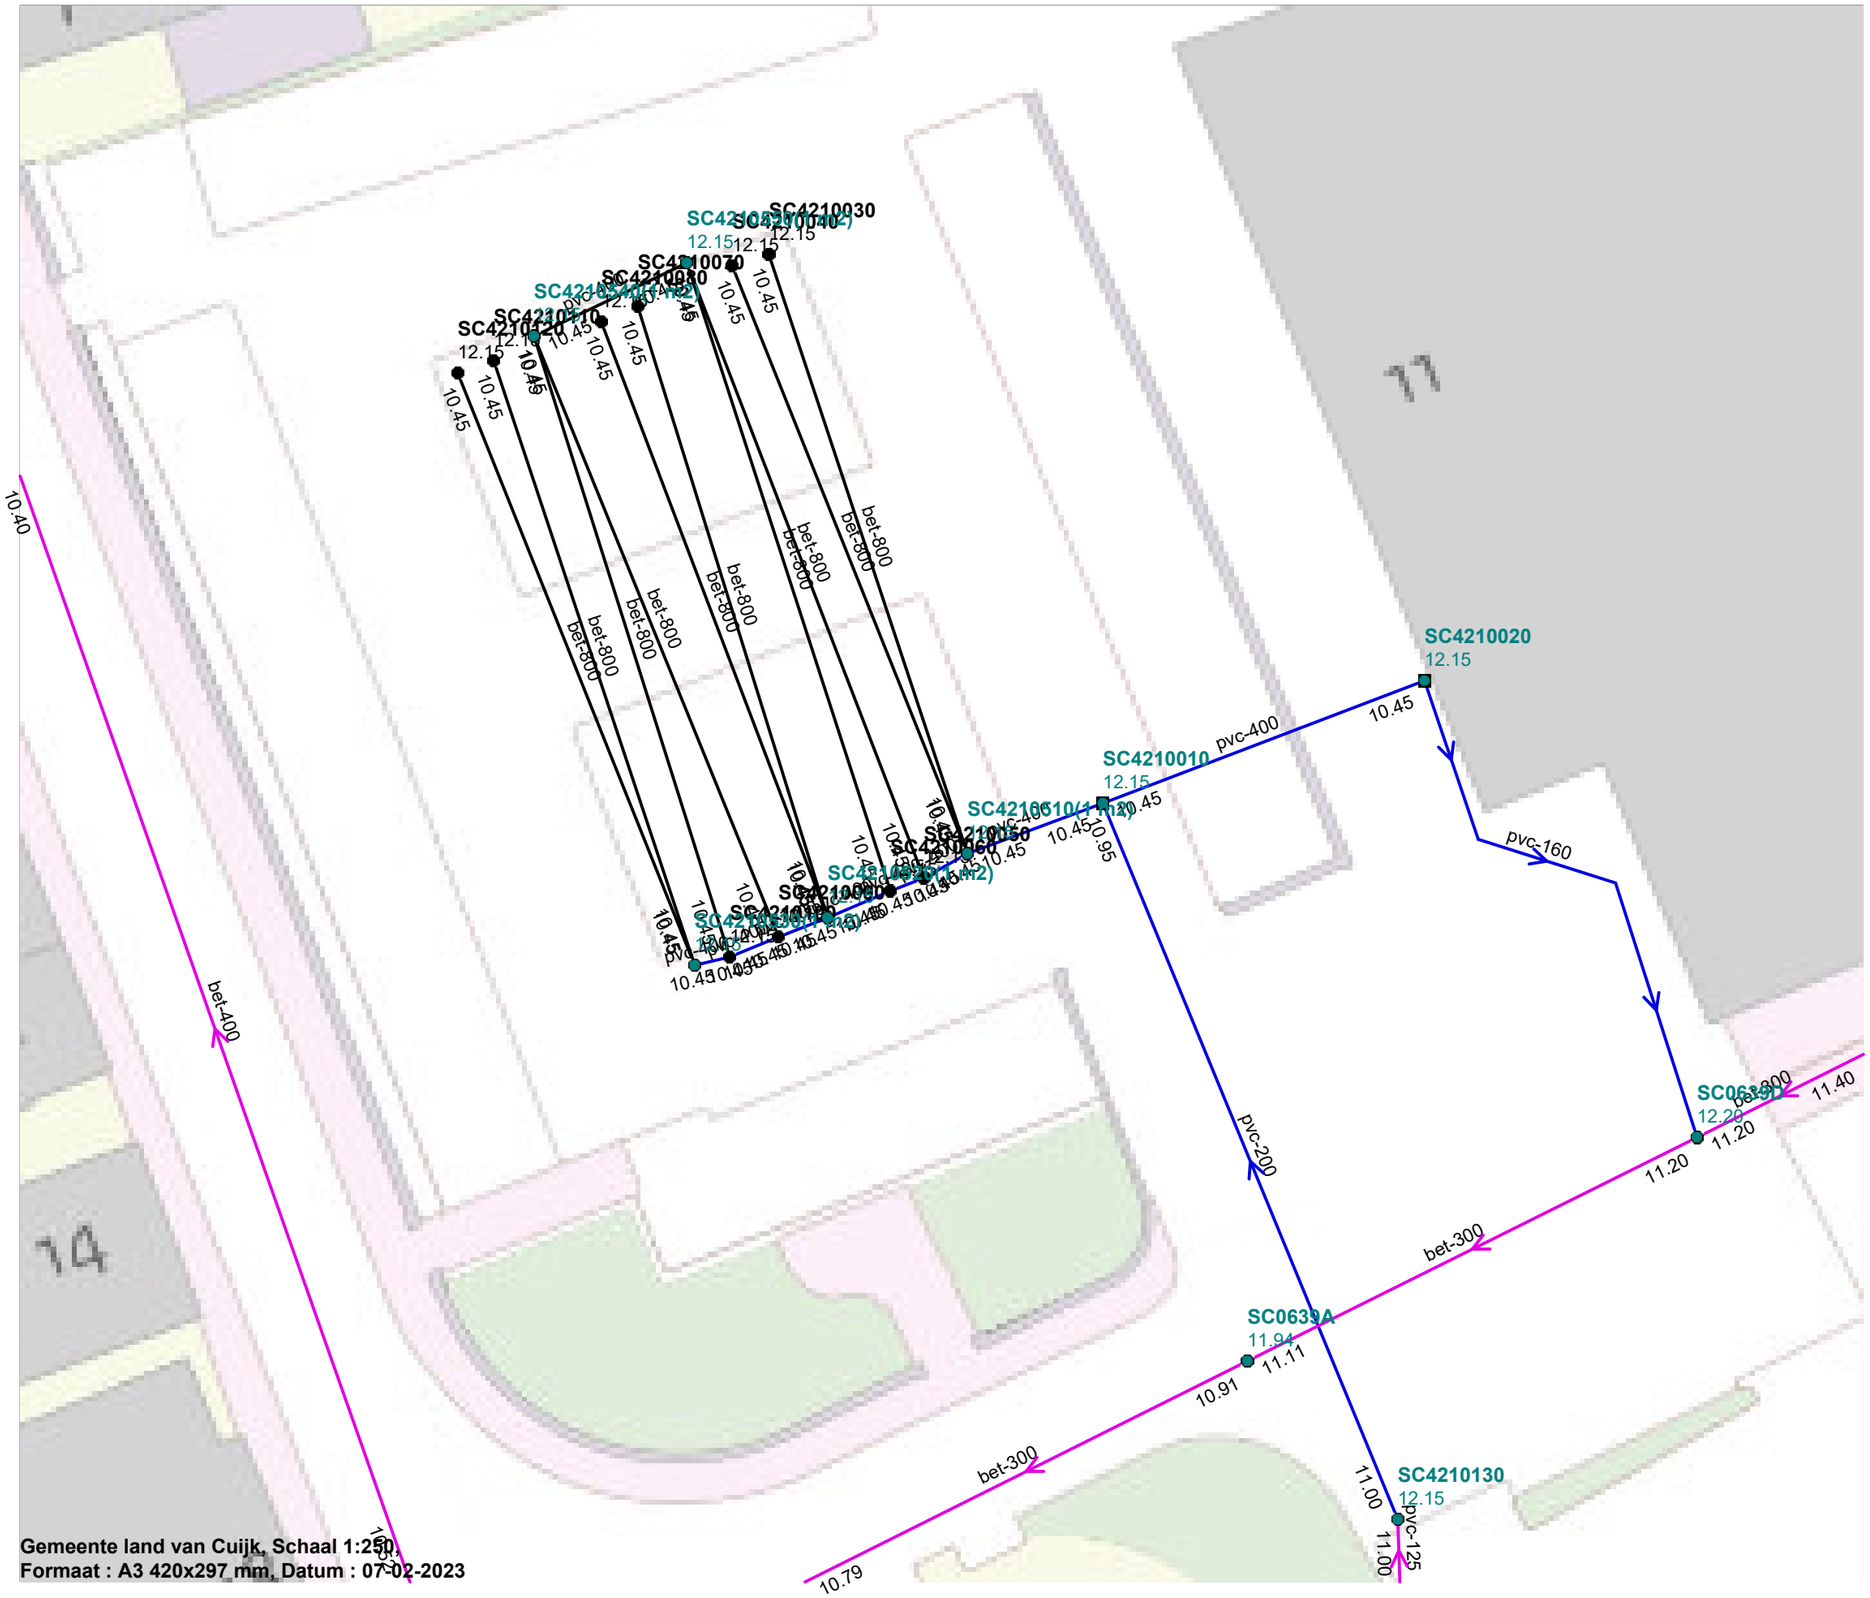

Gemeente land van Cuijk, Schaal 1:250,
Formaat : A3 420x297 mm, Datum : 07-02-2023