



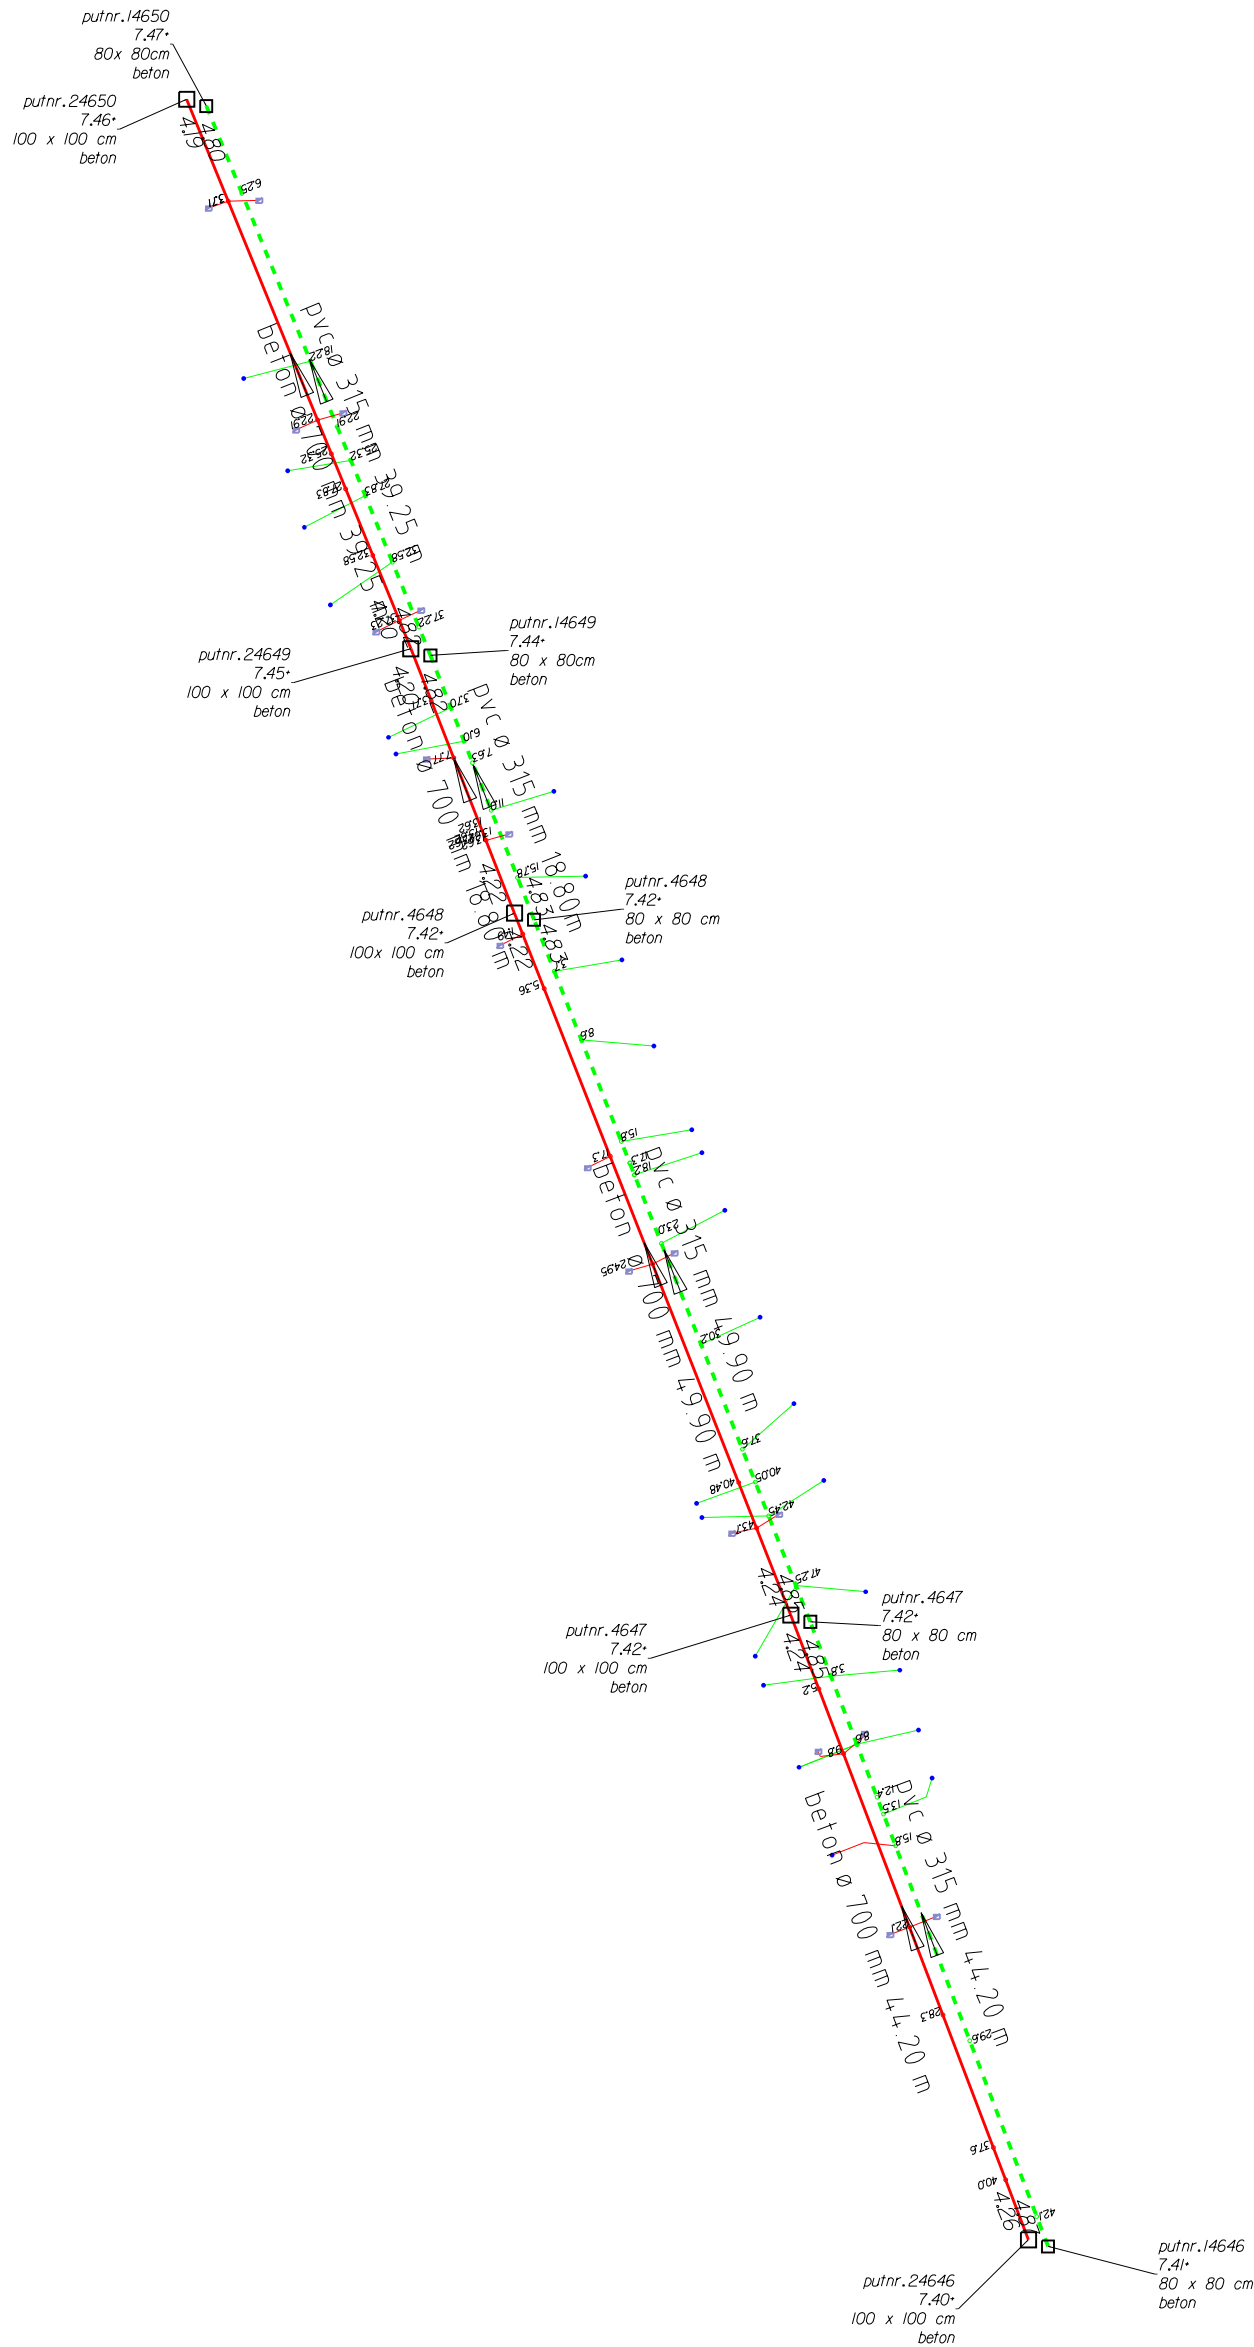


Verklaring

- dwa aansluiting rond 125mm
- rwa aansluiting rond 125 mm
- DWA riolering
- RWA riolering
- b.o.b. riolering
- inlaat DWA
- inlaat RWA
- afstand inlaat uit put
- stroomrichting riolering
- betonput 800 x 800 mm
- betonput 1000 x 1000 mm
- controleput PK315
- ontstopningsstuk met klemdeksel
- straatkolk
- trottoirkolk

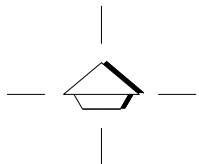

datum : omschrijving wijziging :	datum : omschrijving wijziging :
- -	- -
- -	- -
- -	- -
- -	- -
- -	- -

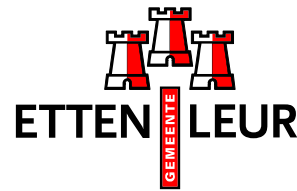onderwerp :	project : XXX
	besteknr : XXX
	schaal : 1 : 500 A2
onderdeel :	datum : XXX
	get. : XXX
	gez. :
	afdeling: XXX
	reg. nr.: XXX
	blad nr.: 1

Roosendaalseweg 4 4875 AA Etten-Leur
Postbus 10.100 4870 GA Etten-Leur
Tel. 076-5024000 Fax. 076-5033880
internet: www.etten-leur.nl
email: info@etten-leur.nl