

REVISIEMETING

**PLAN / STRAAT :**

Jaar:

LEIDING : SHWA [**SH**] / VHWA [**VH**] / DWA [**DW**] /

DATUM AANLEG :

DRAINAGE [DR] / INFILTRATIE [I]

AANNEMER :

MATERIAAL :

SCHAAL :

DIAMETER LEIDING :

PAR. OPZICHTER:

REVISIEMETING



PLAN / STRAAT :

Jaar:

LEIDING : SHWA [SH] / VHWA [VH] / DWA [DW] /
DRAINAGE [DR] / INFILTRATIE [I]

DATUM AANLEG :

MATERIAAL :

AANNEMER :

DIAMETER LEIDING :


SCHAAL :

PAR. OPZICHTER:

Inspectieputnr: 3831

Materiaal: beton
inw. diameter: 800
b.o.b.: 3.10 +
vorm put: Rond

CONCEPT

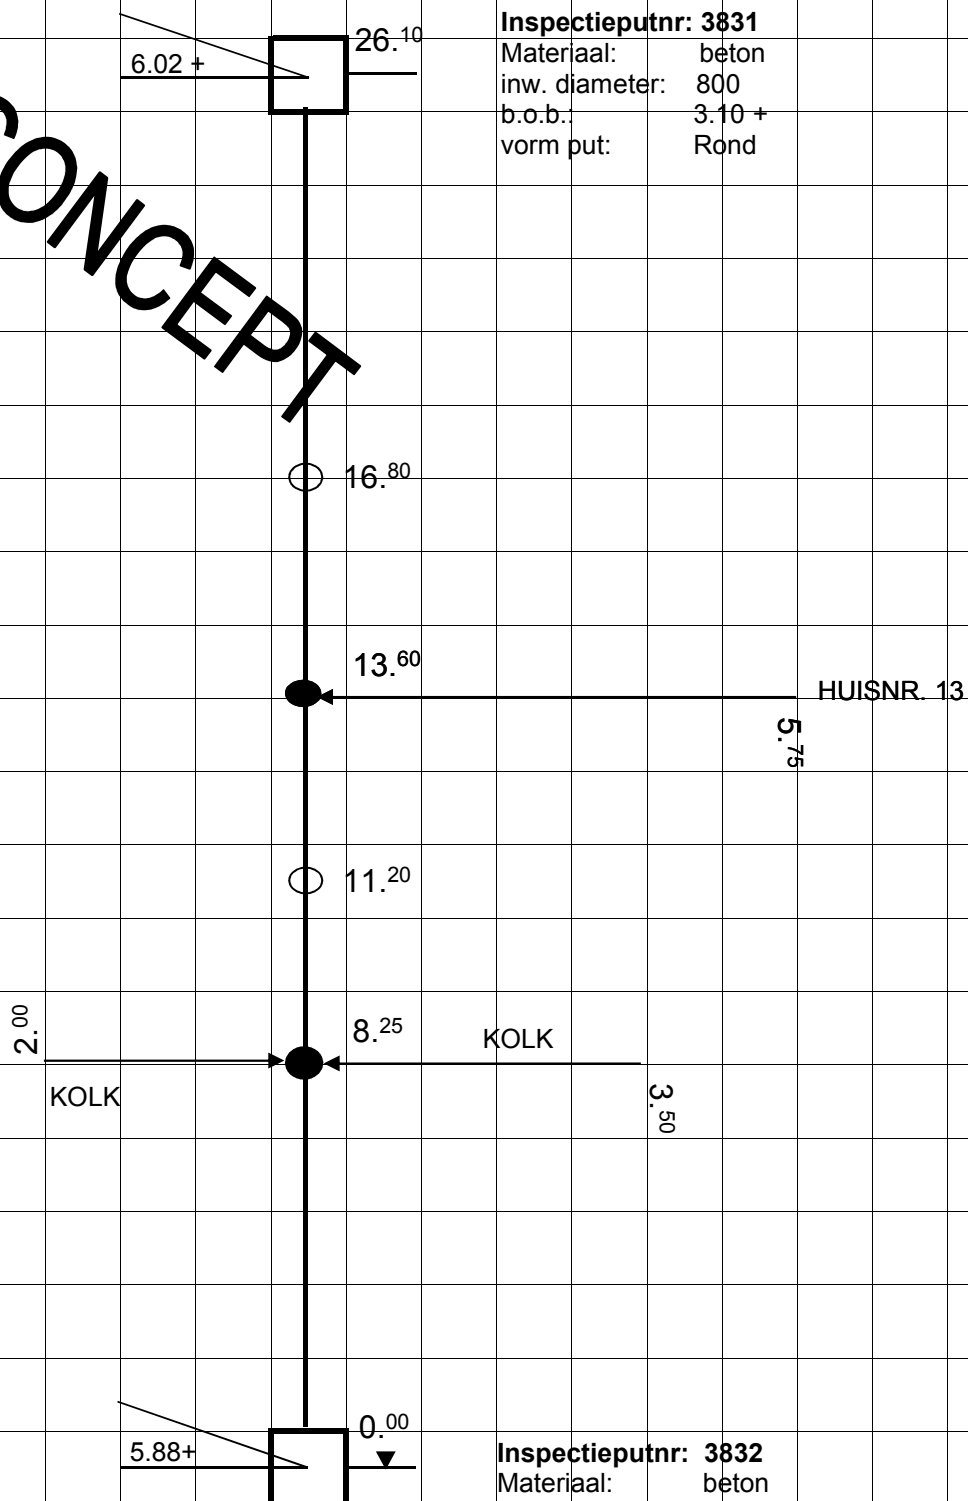

Inspectieputnr: 3832

Materiaal: beton
inw. Diameter : 800
b.o.b.: 3.06 +
vorm: vierkant

MATEN in METERS t.o.v. N.A.P.

[illegible]

HUISAANSLUITINGEN



PLAN / STRAAT :

Jaar:

LEIDINGSOORT: SHWA / VHWA / DWA /

DATUM AANLEG :

MATERIAAL :

AANNEMER :

DIAMETER LEIDING :


SCHAAL :

MATEN t.o.v. NAP in METERS

PAR. OPZICHTER:

CONCEPT

HUISNUMMER

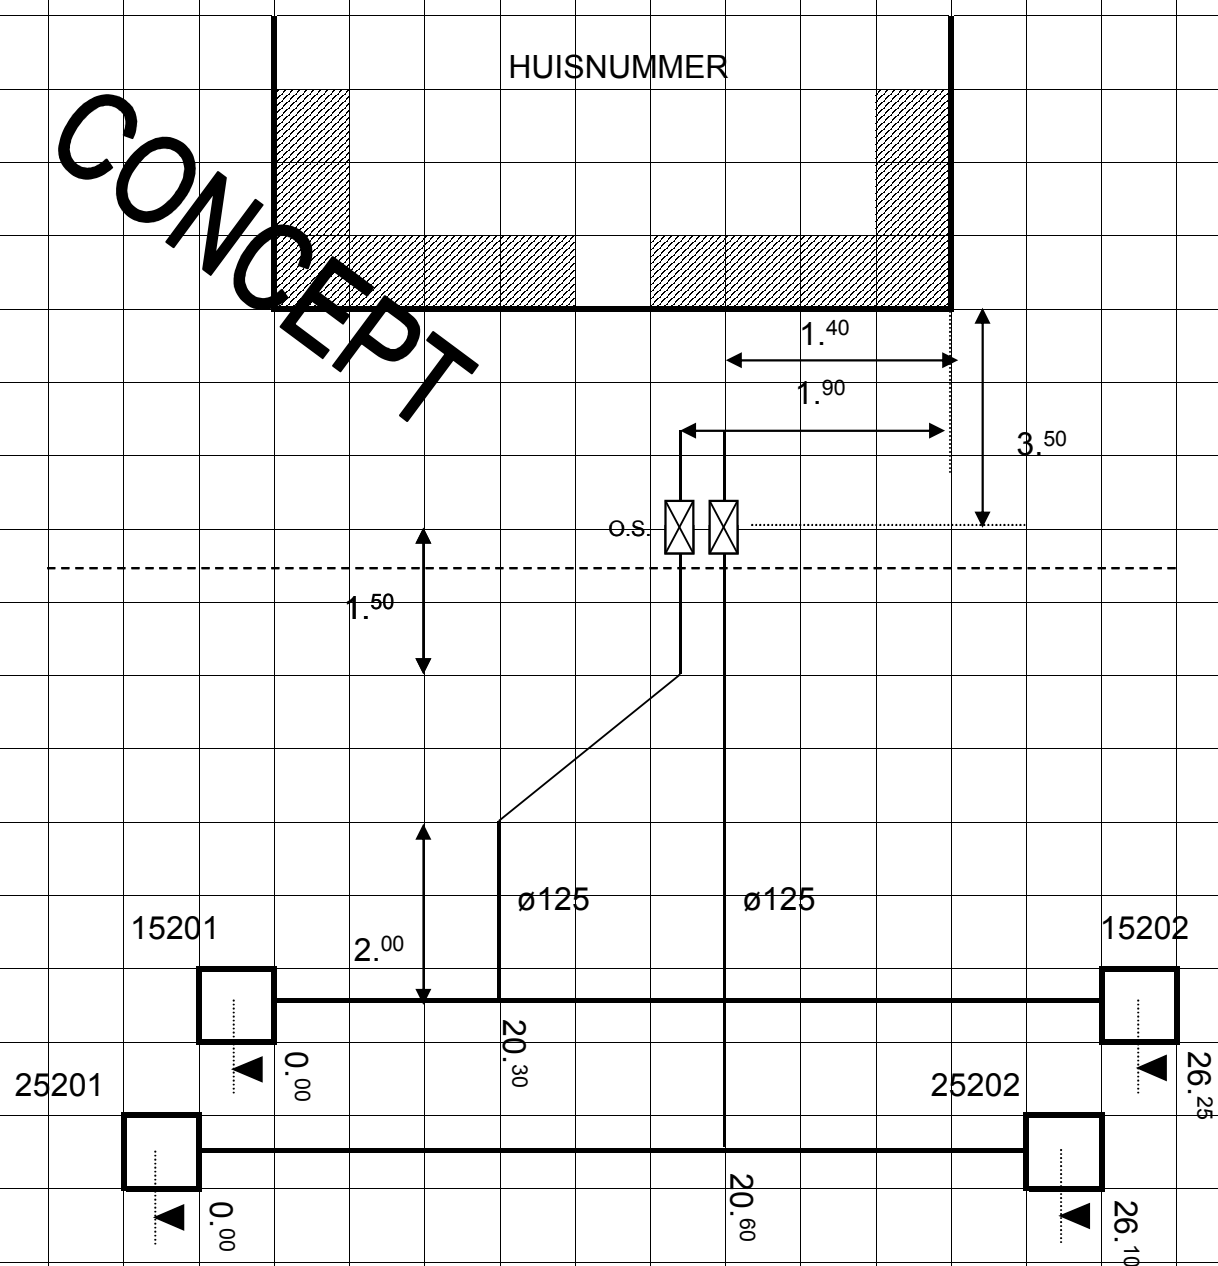

MATERIAALLIJST AANSLUITINGEN

**PLAN / STRAAT :**

DATUM :

LEIDING : SHWA [SH] / VHWA [VH] / DWA [DW] /
DRAINAGE [DR] / INFILTRATIE [I]

AANNEMER :

MATERIAAL :

PAR. OPZICHTER :

DIAMETER LEIDING :

KOLKNUMMER

HUISNUMMER

TOTAAL

STANDPIJP; L = [mtr]

UITLEGGER; L = [mtr]

BOCHT 90° [st]

BOCHT 45° [st]

BOCHT 30° [st]

BOCHT FLEX./STR.

T-STUK 90° [st]

T-STUK FLEX./STR.

SPRUITSTUK [st]

ONTSTOPPINGSSTUK

VERLOOPST /

VERLOOPST /

INLAAT BETON ø

INLAAT PVC ø

SCHROEFINLAAT [st]

COMBIKAP [st]

[illegible]

--	--

--	--

--	--

--	--

--	--

DATUM :

AANNEMER :

PAR. OPZICHTER :

PAR. OPZICHTER :

[illegible]