




MLA-VEL

(C. van Eesterenlaan 50)

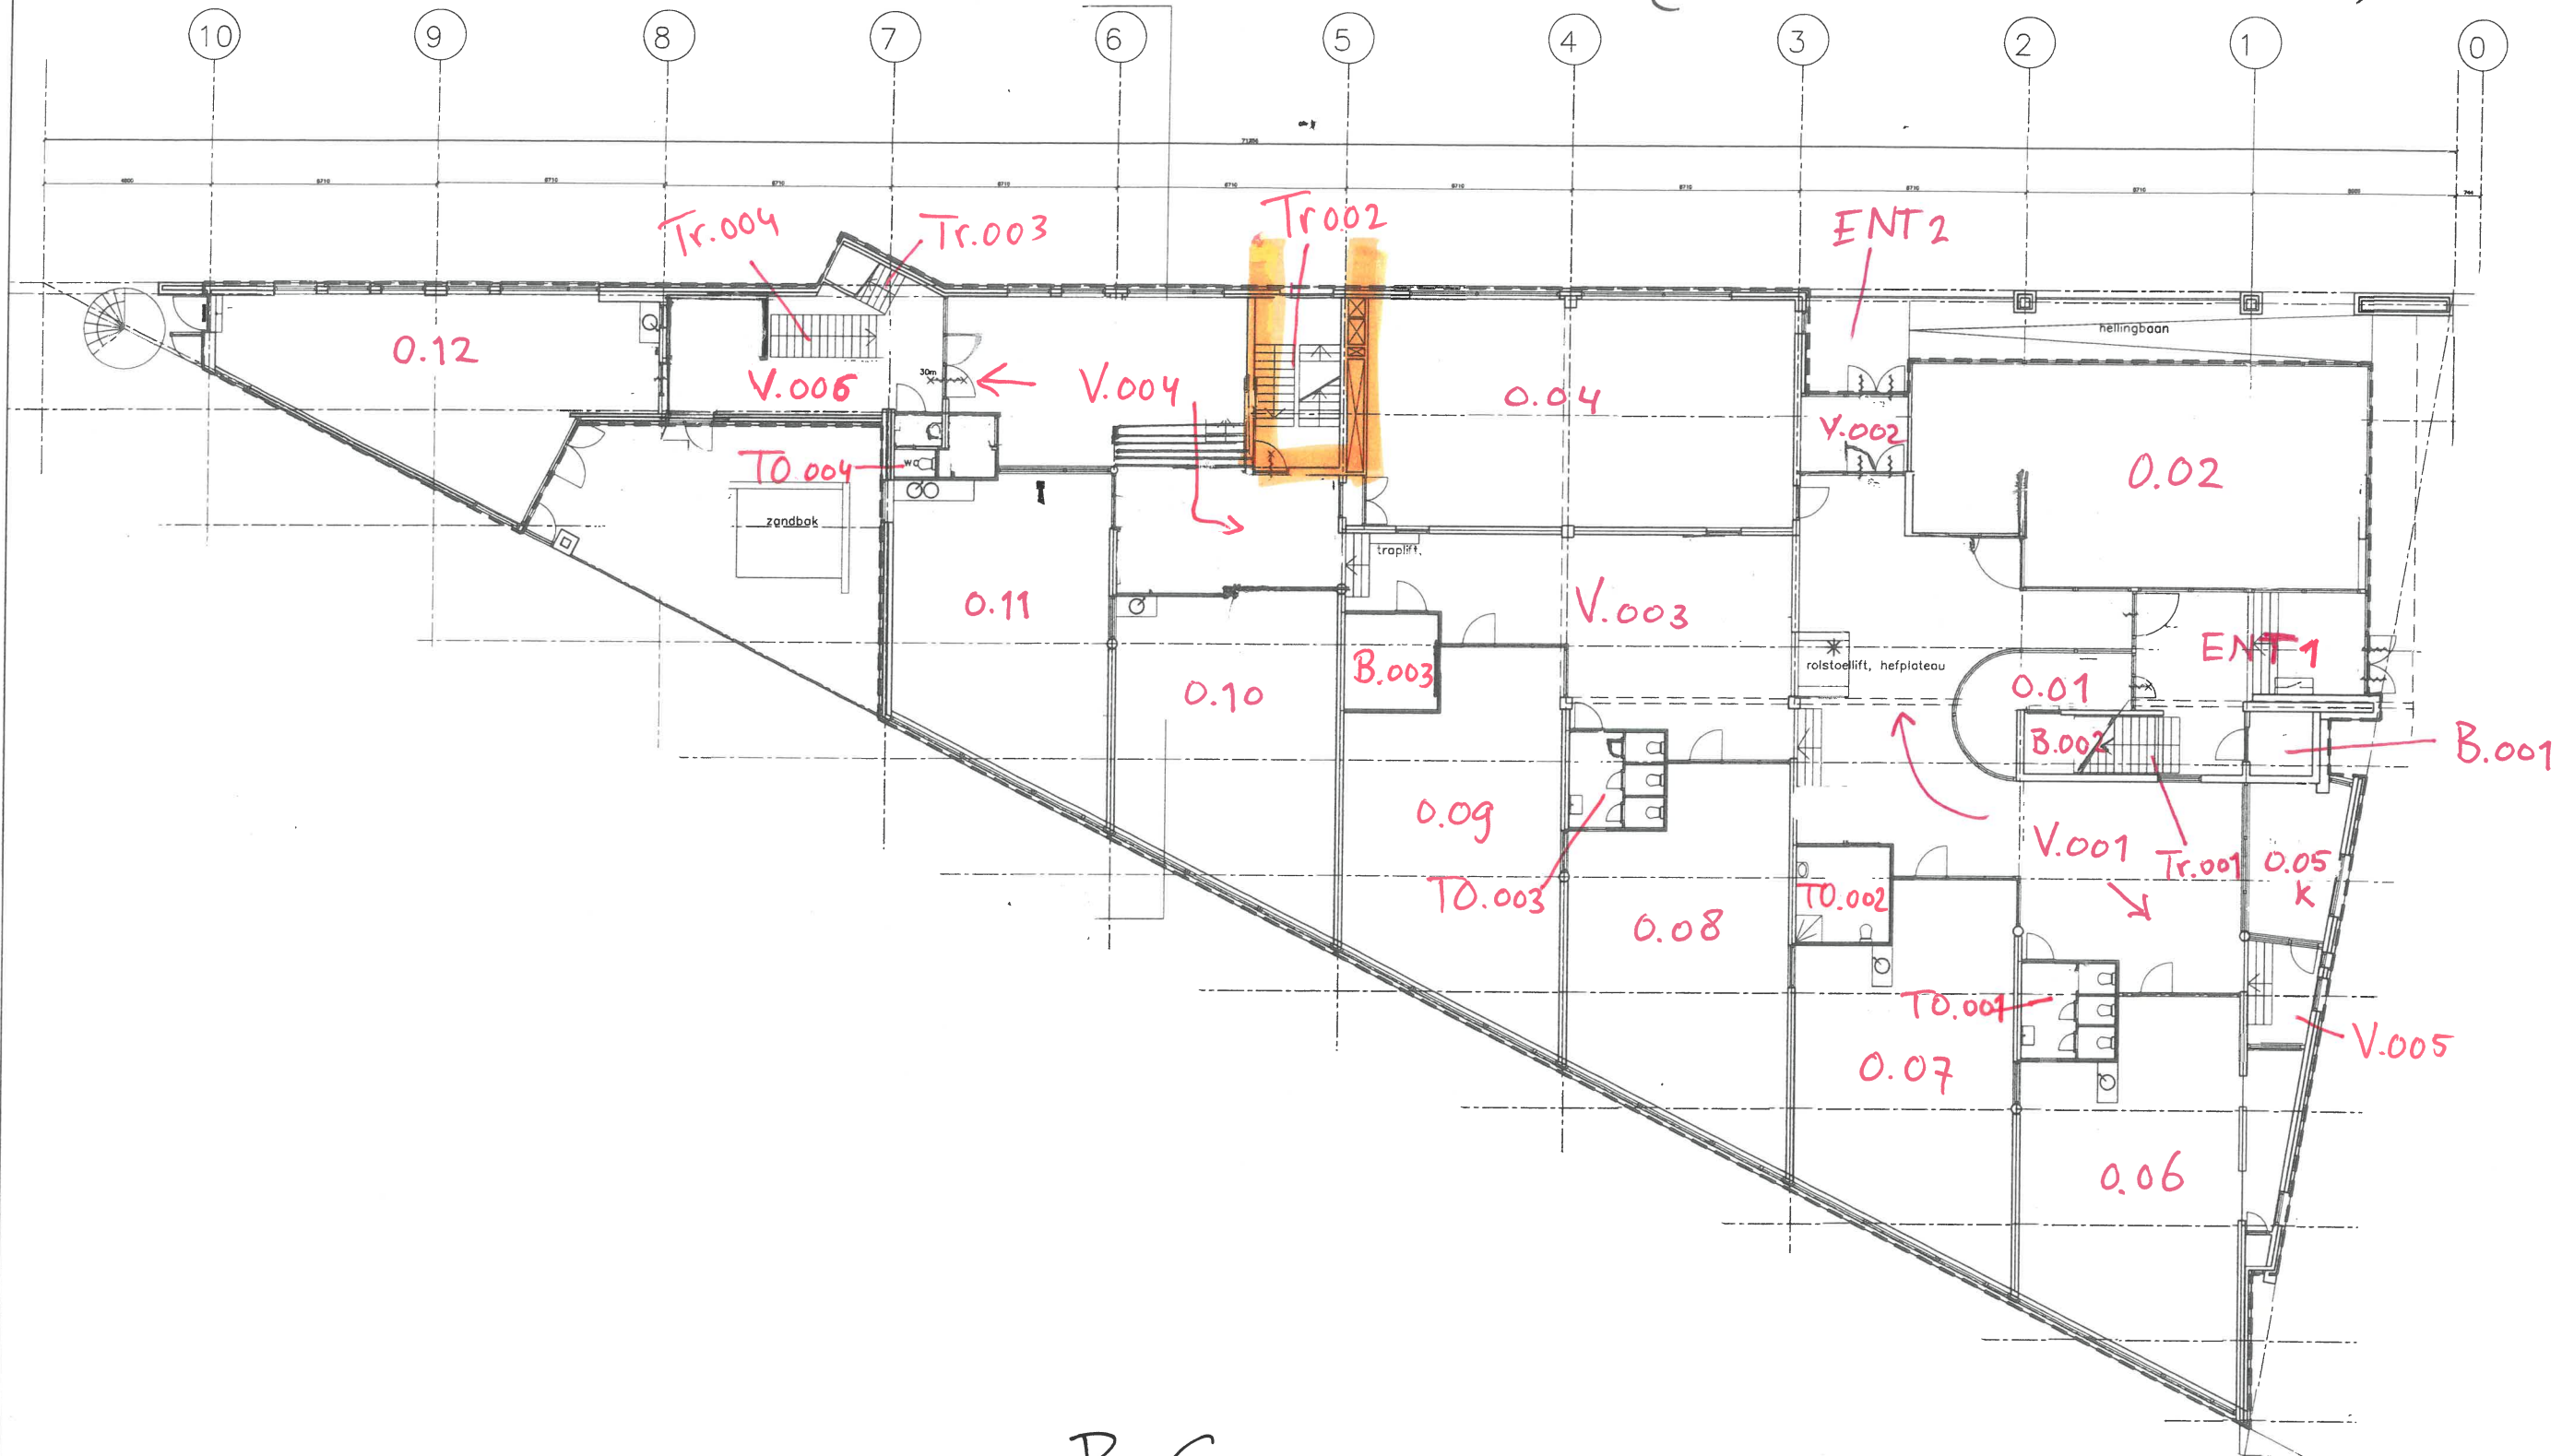

B.G.

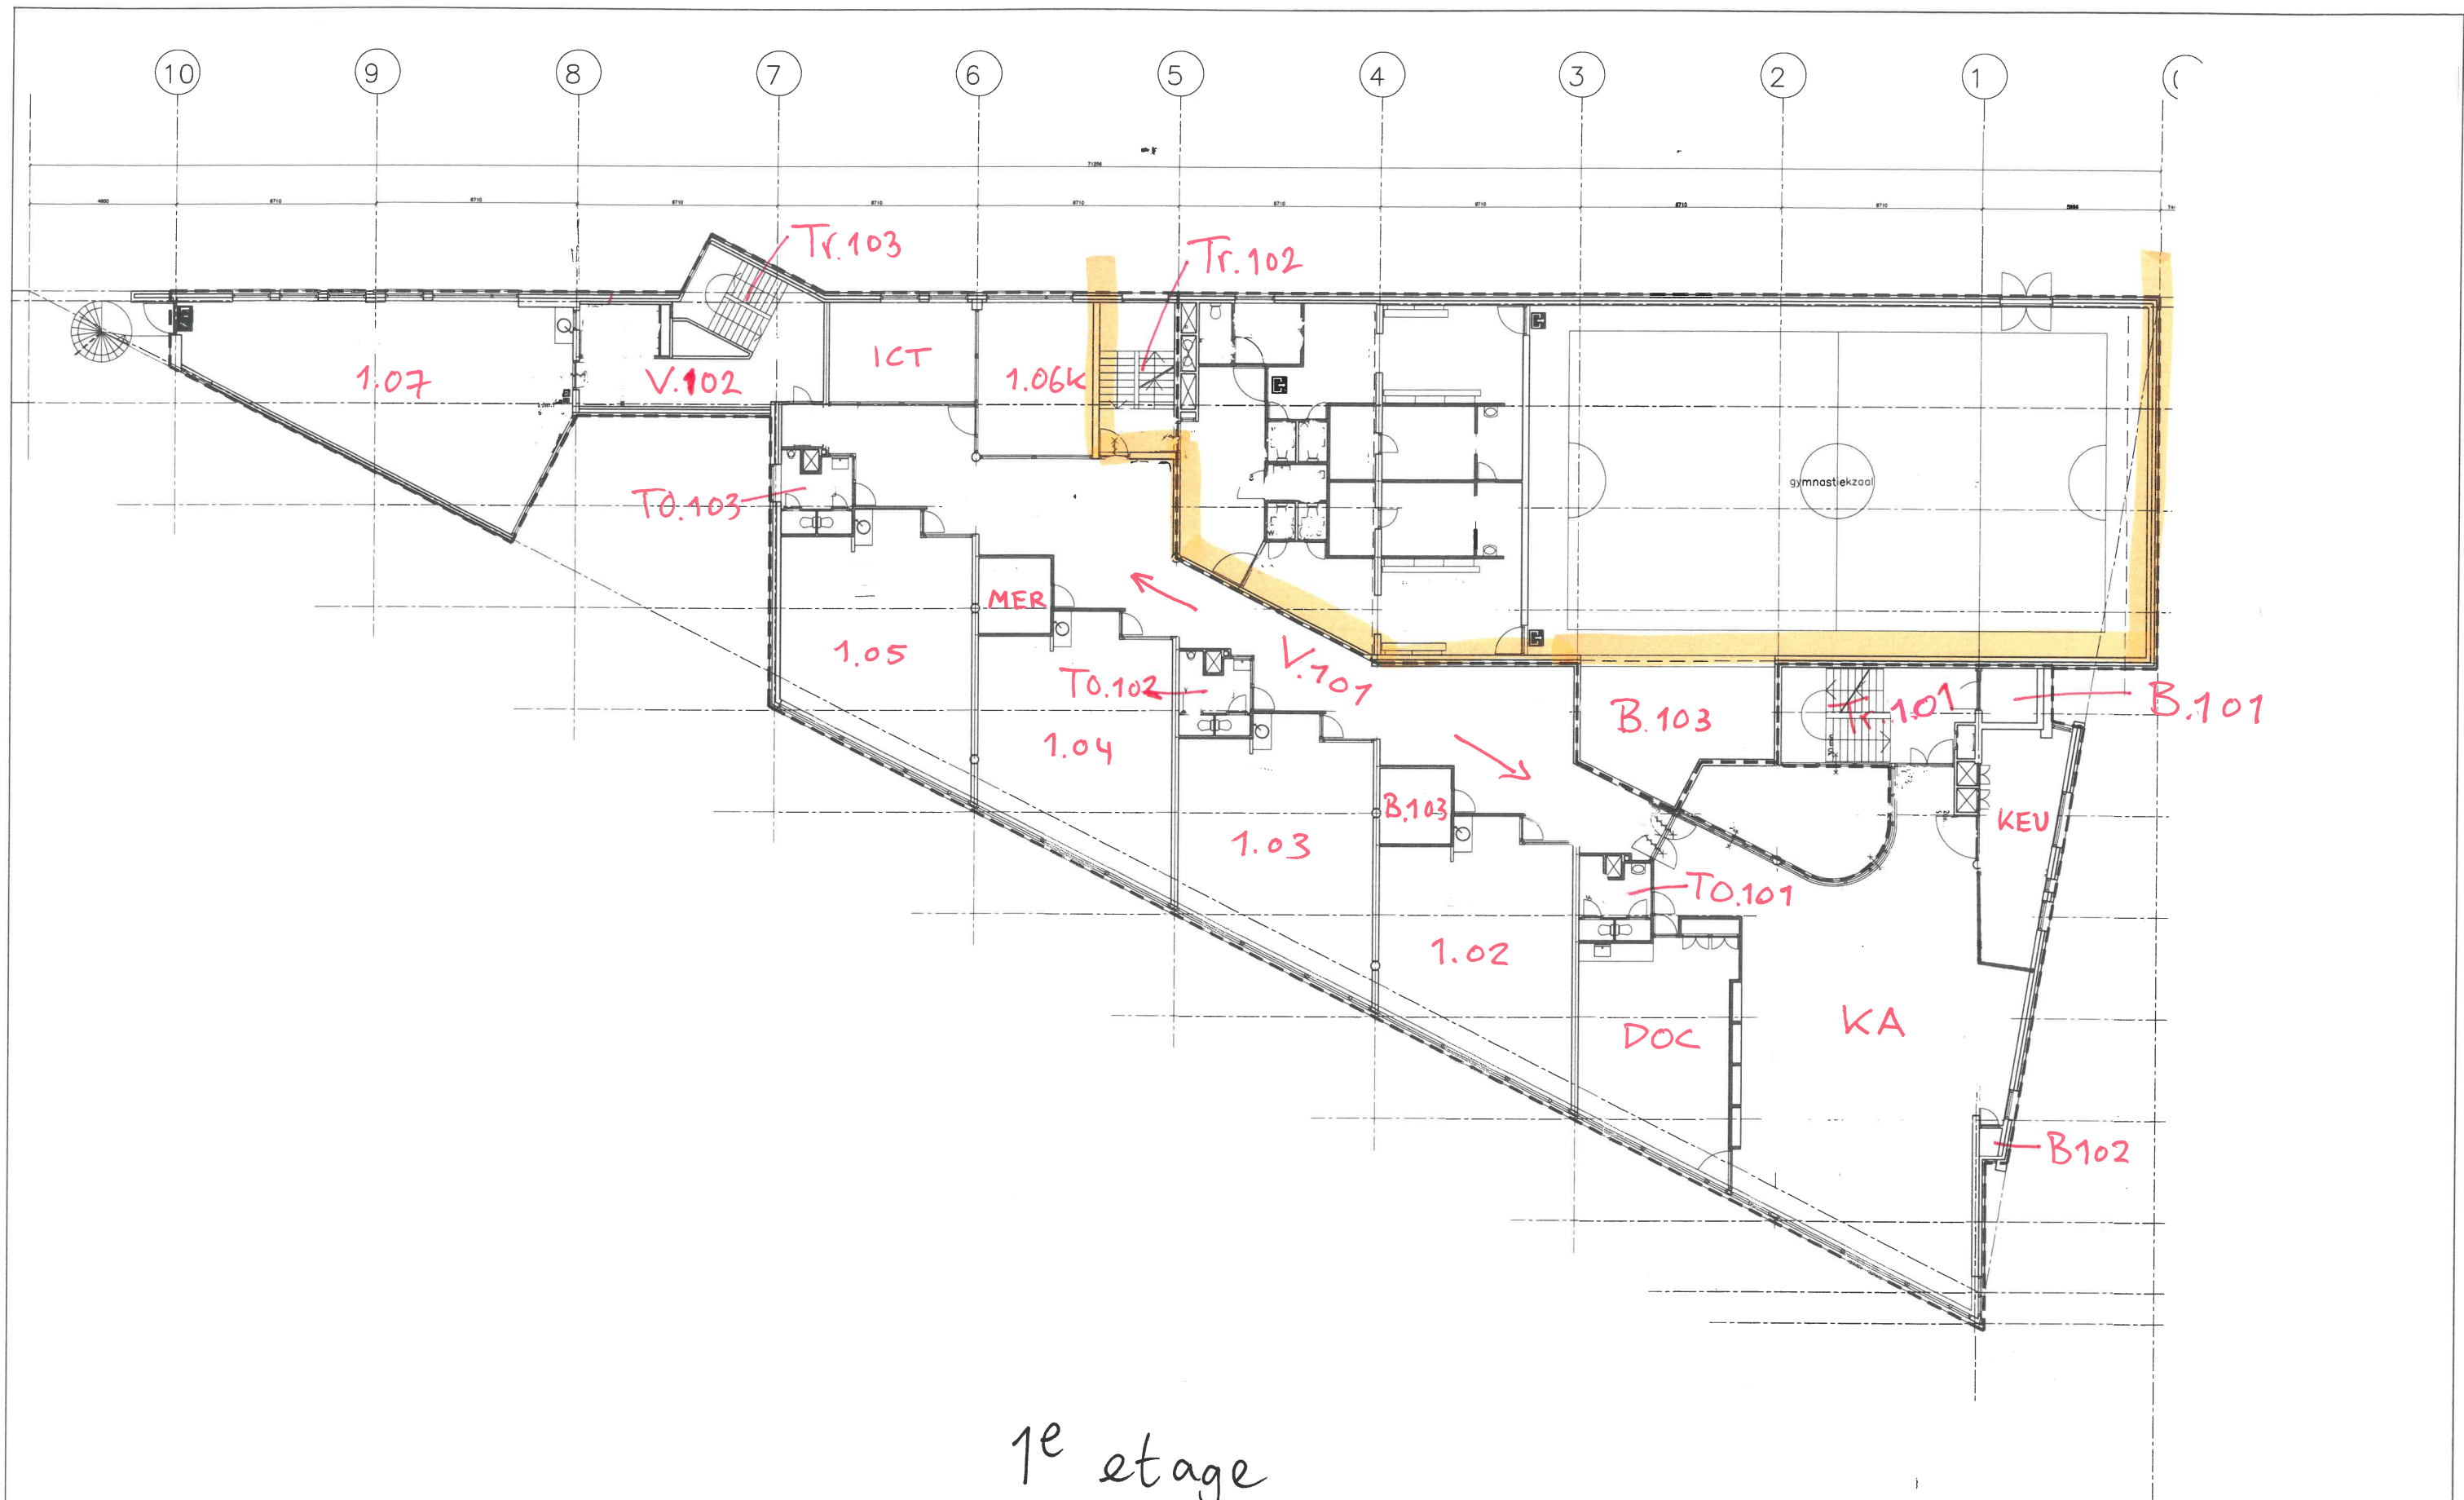

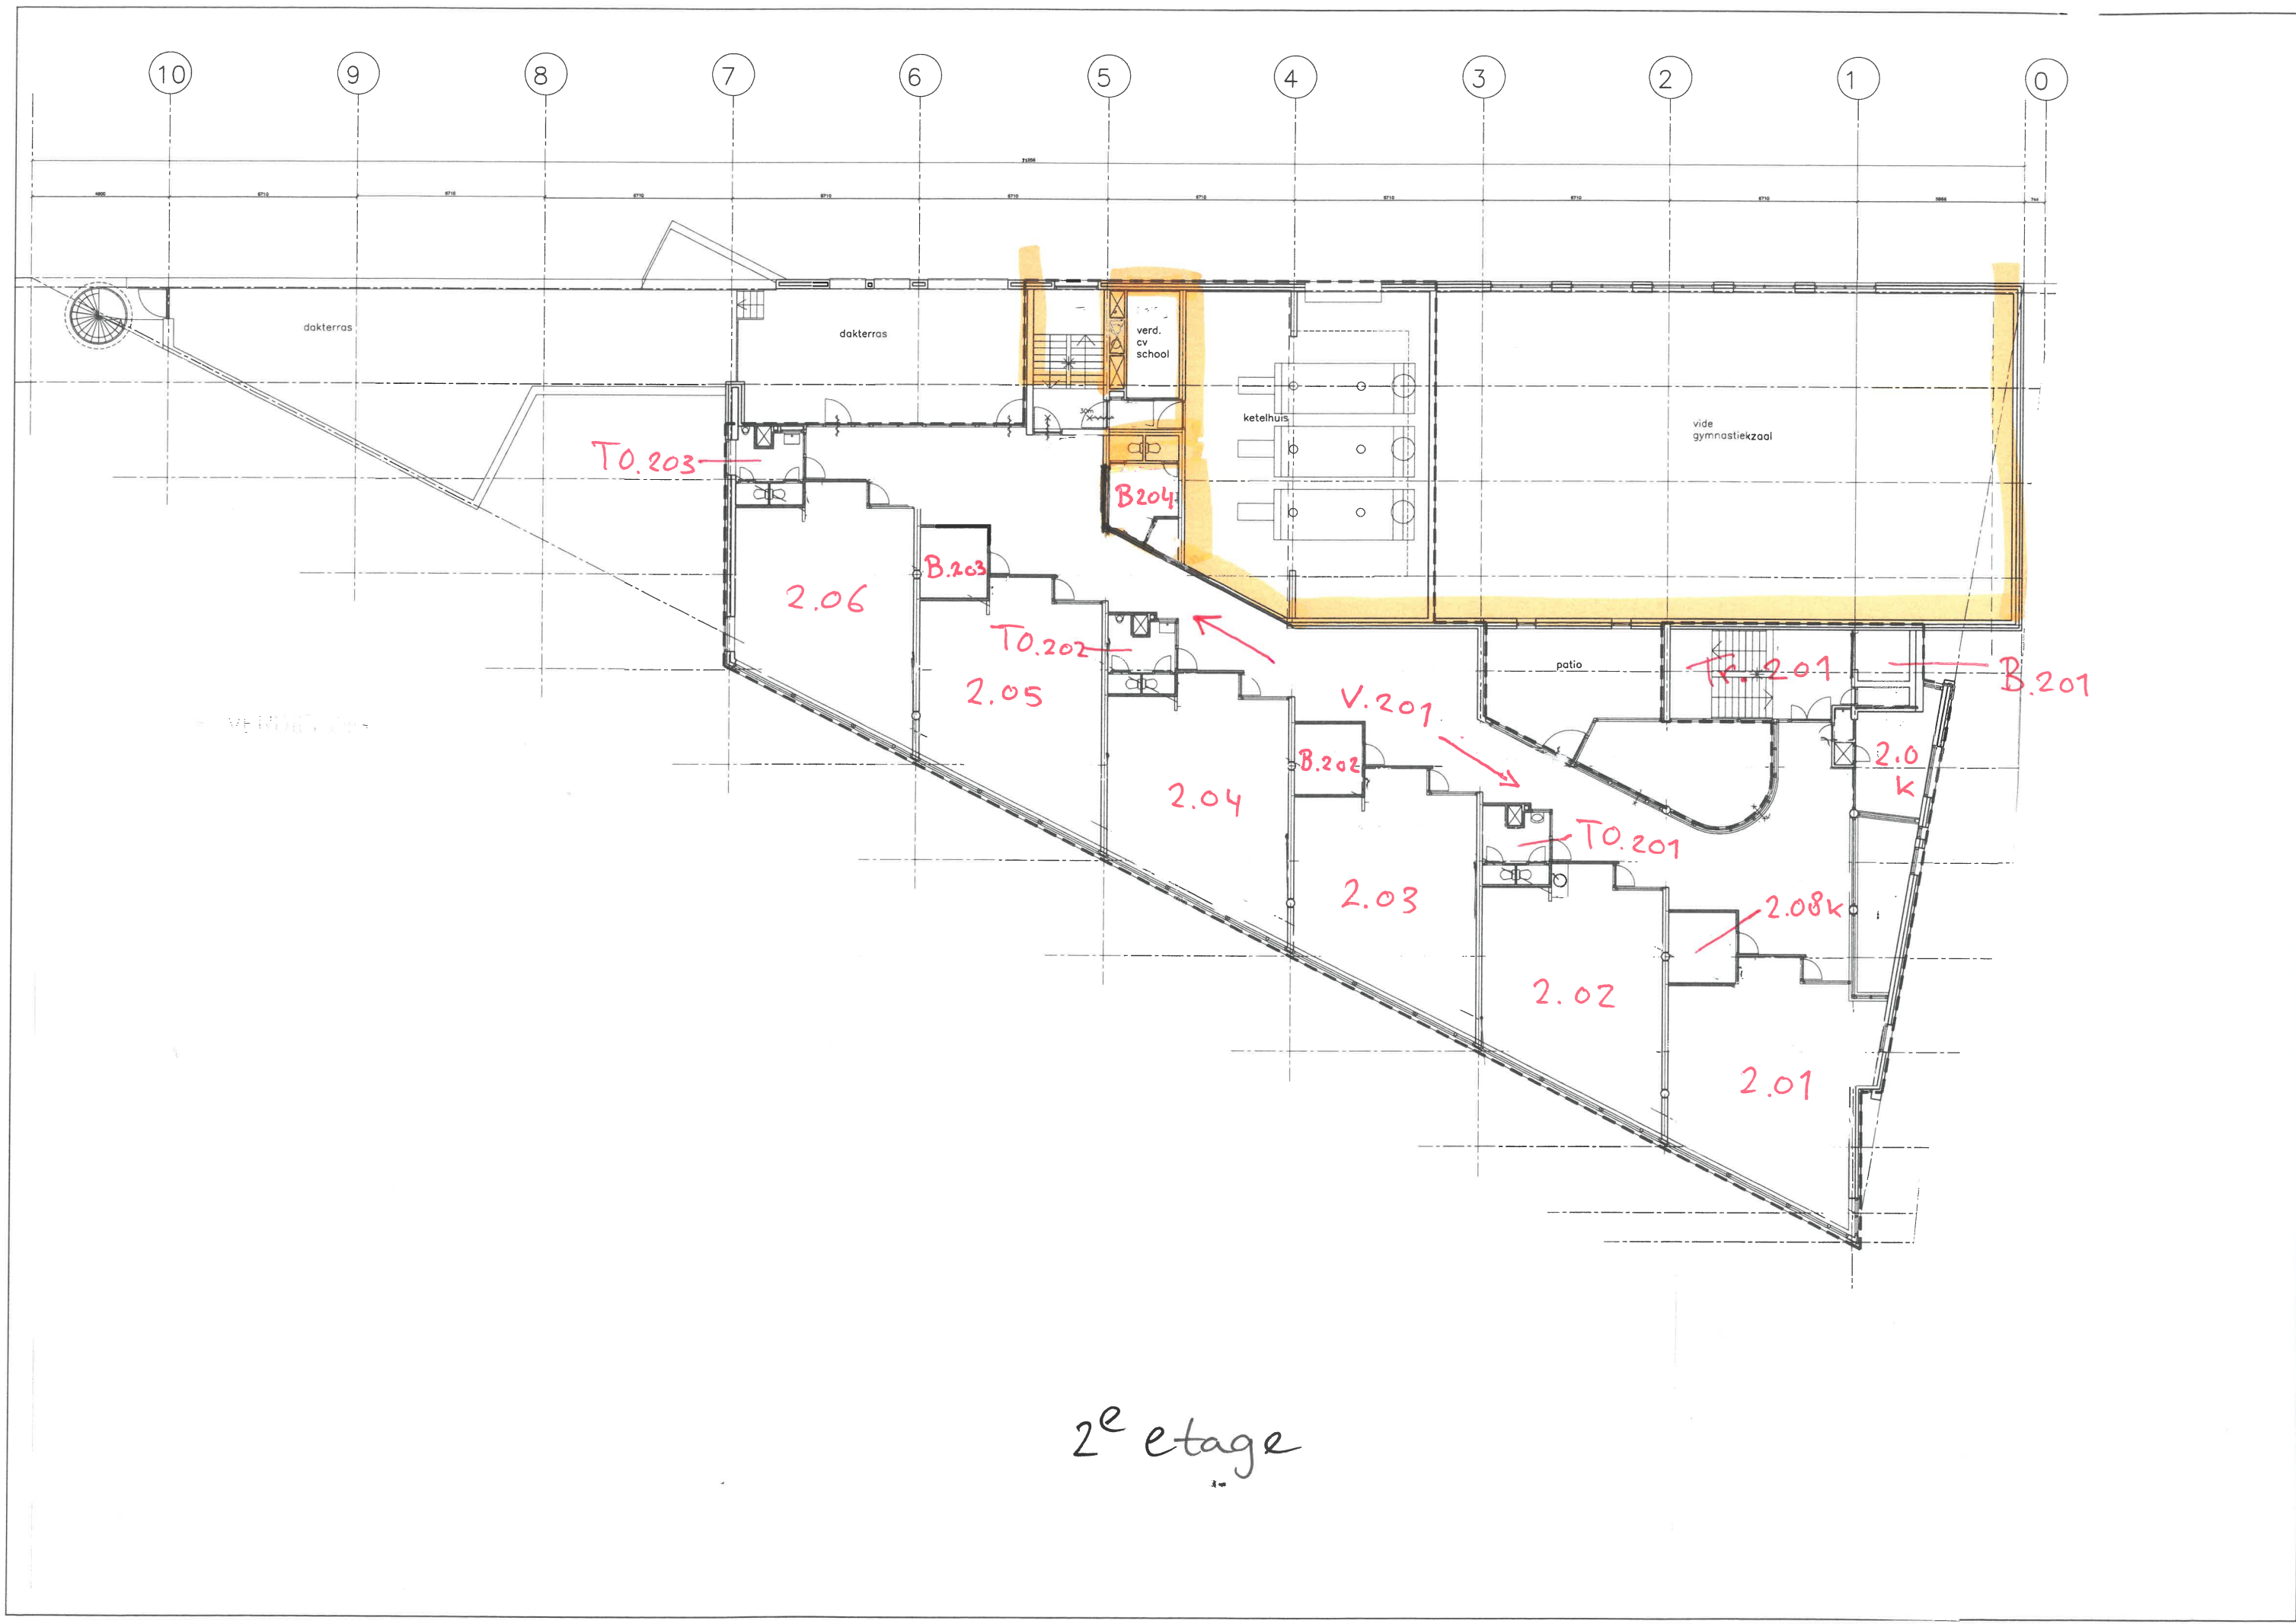

2^e etage