

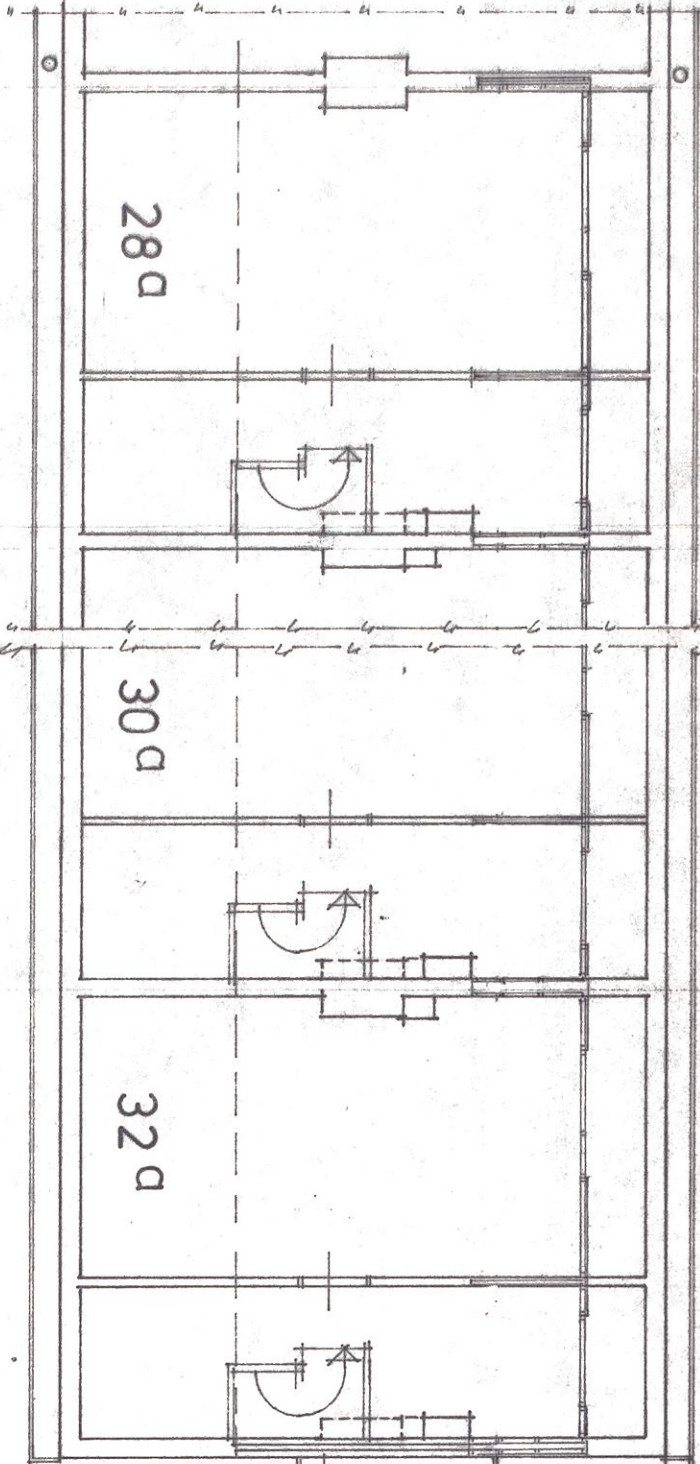
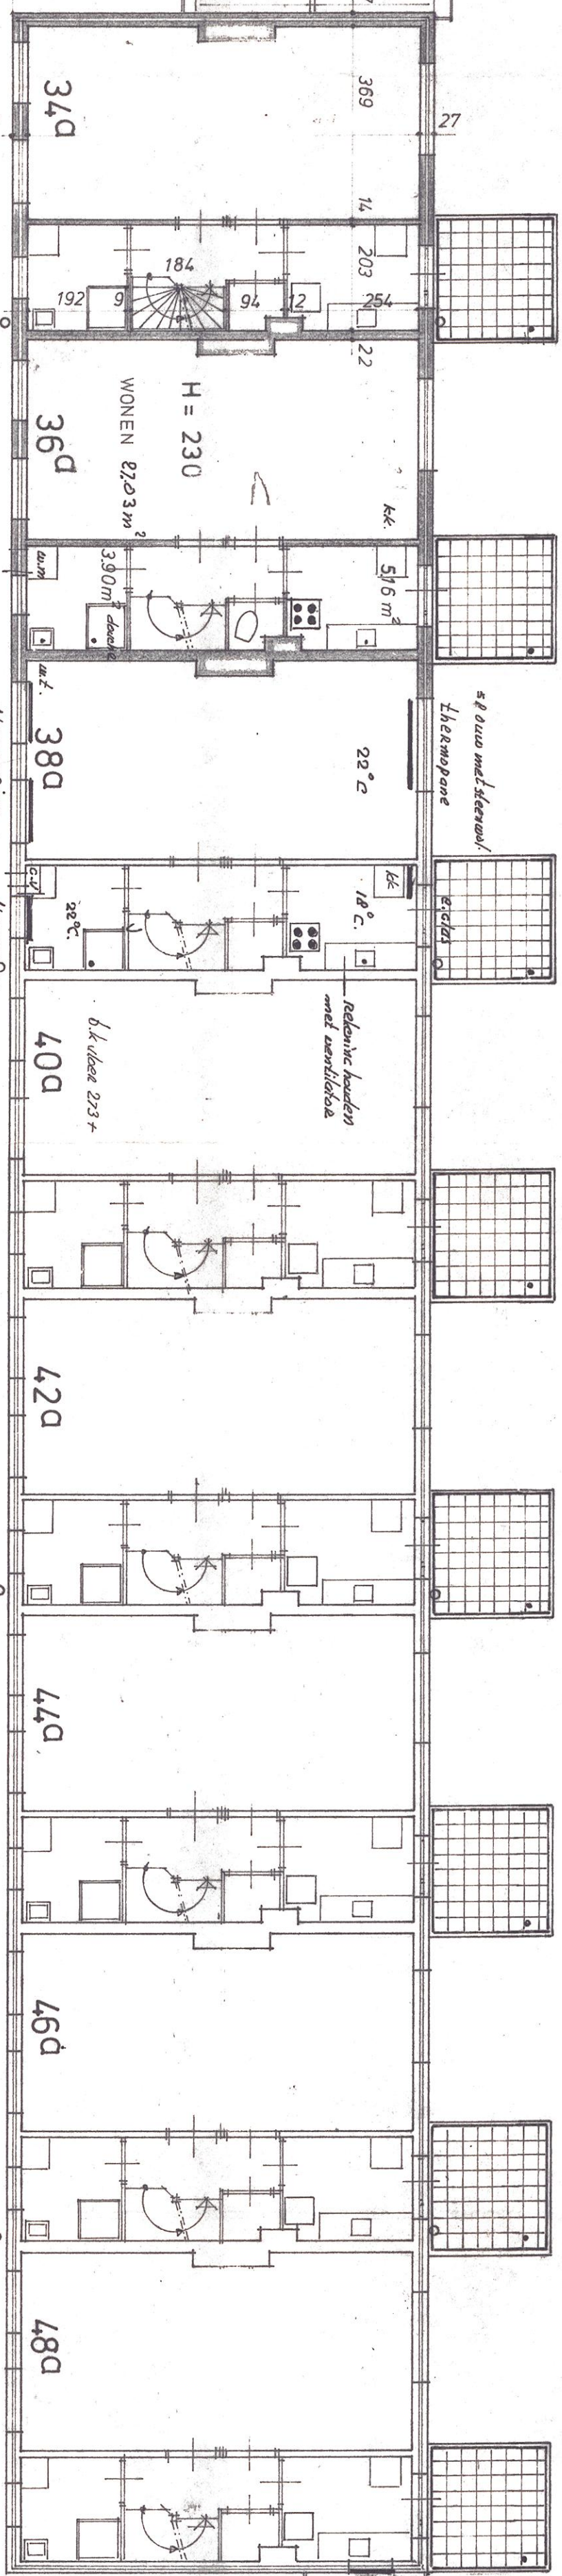


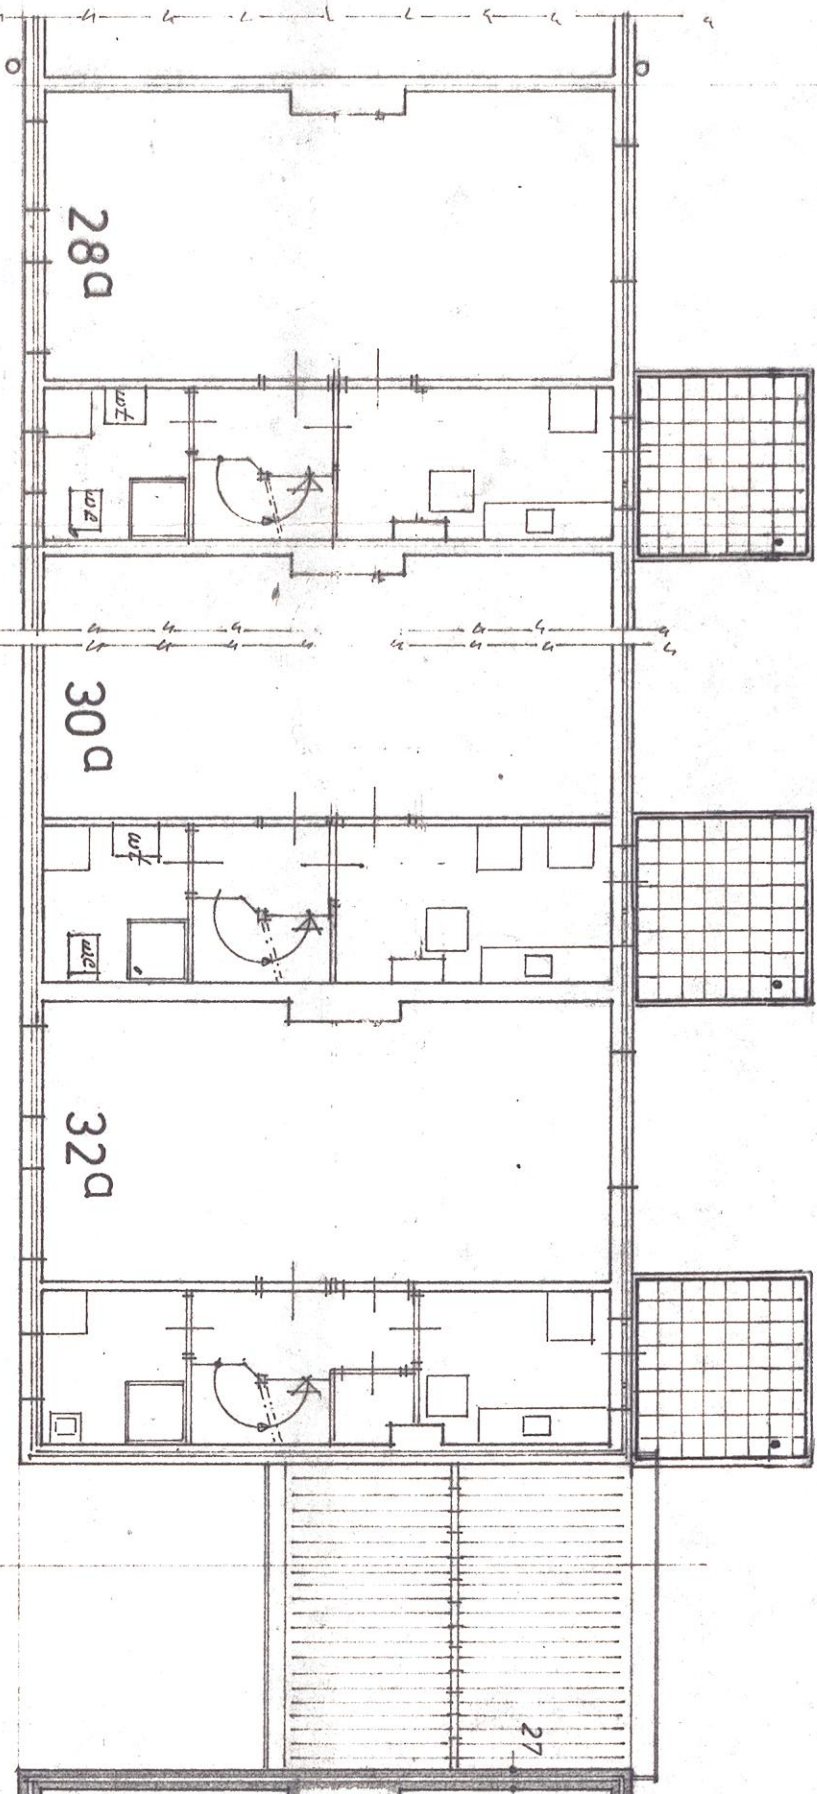

zolder

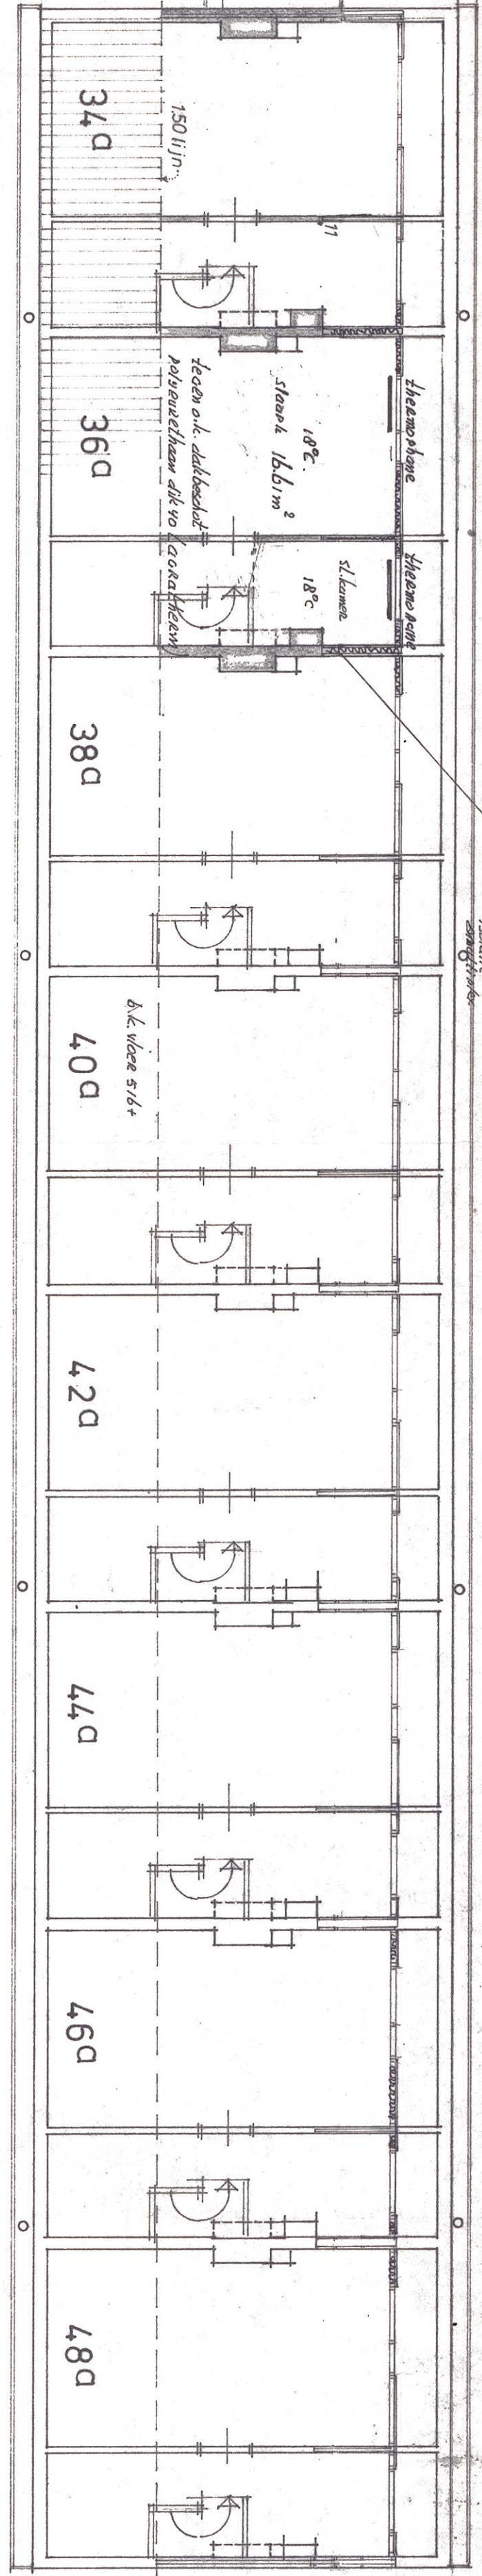

Zwart Geerlings Len T. Sakkers

verdieping

P Paulussen

H en I Ketting

N van Coezand



A. de Munk

L. de Wildt

G. Lohman

E. J. Toen

(AAN EEN GEBOUWDE SCHUREN)

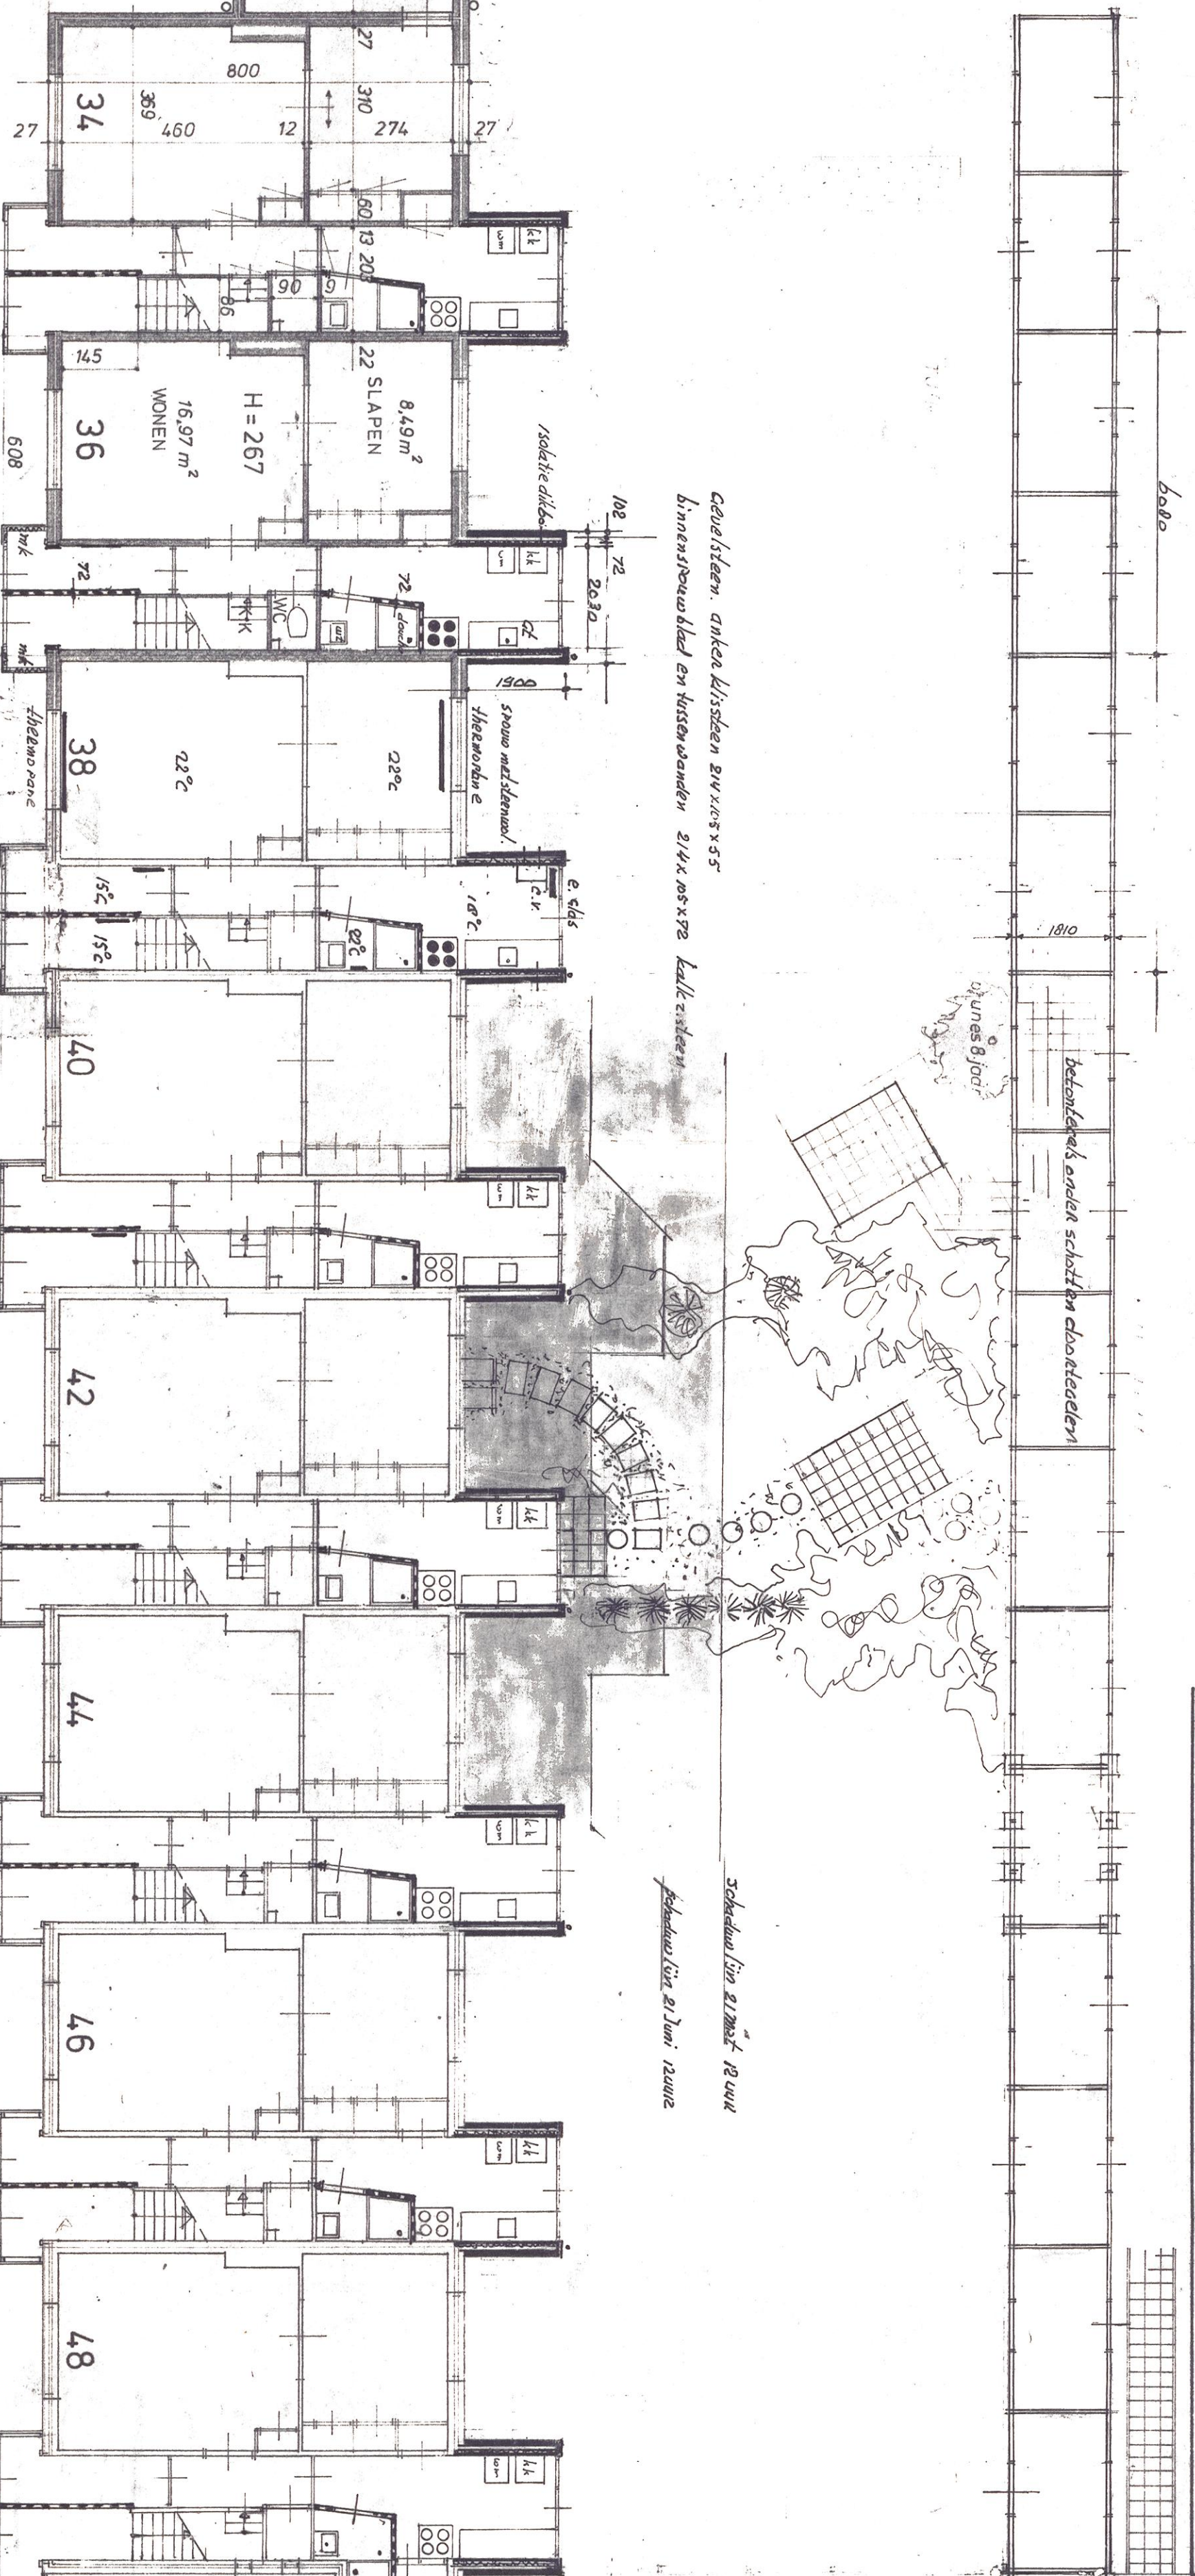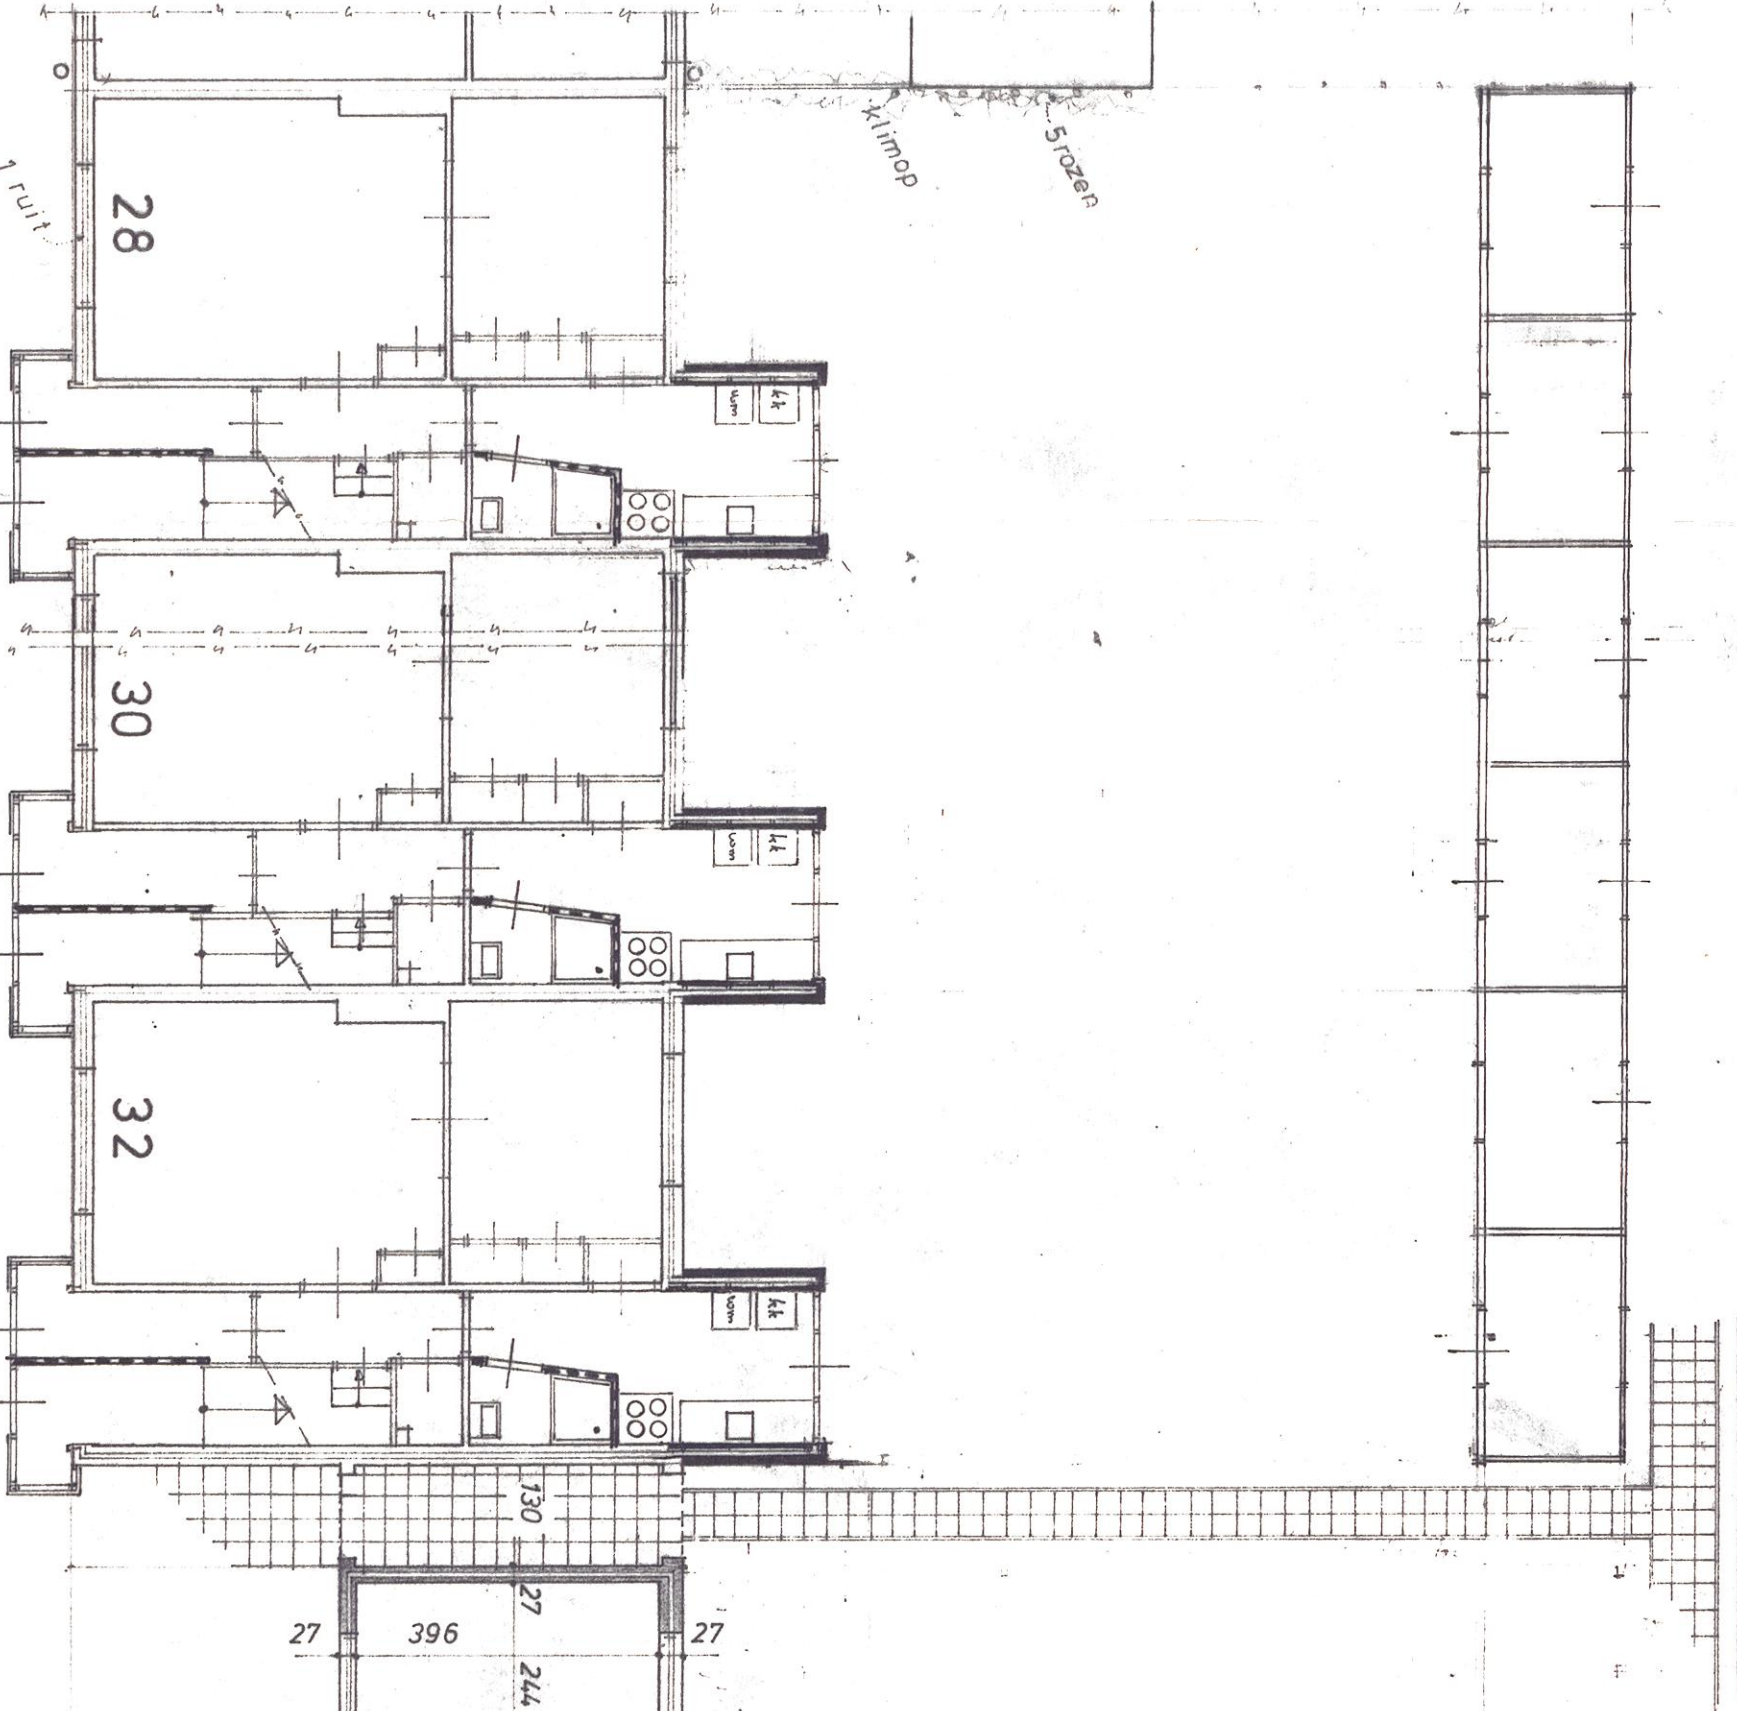

begane grond

Nieuwe entree na 28/4/48

Mevr. B. Westra-Verbruggen

H. M. Beere

J. Lischer

E. M. van Eijkelburg-van Straten

H. Verhoef


E. Sluis

P. van Vliet


J. v. d. Lee-de Wit

Mevr. Schouten


Mevr. Schoorl

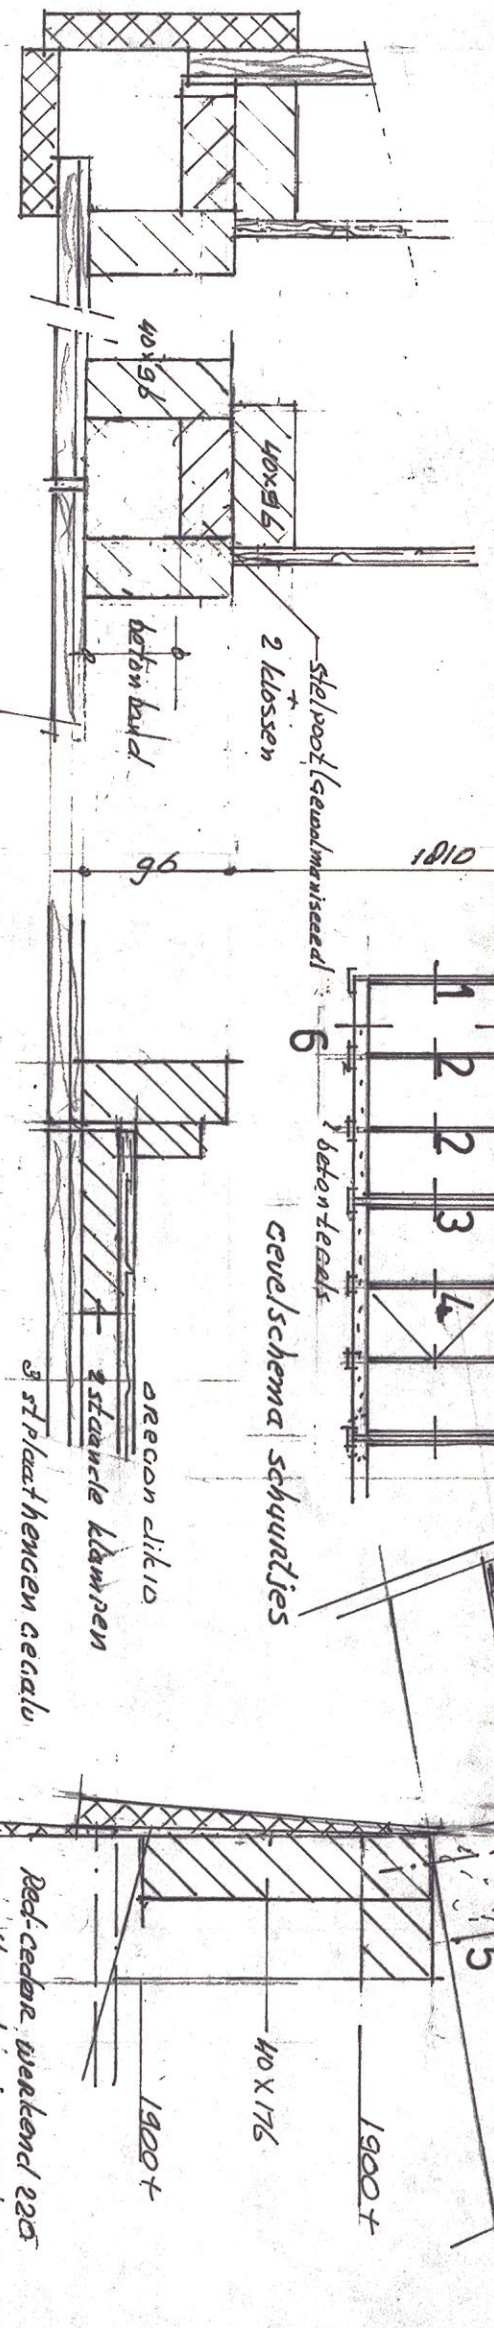

details schuren

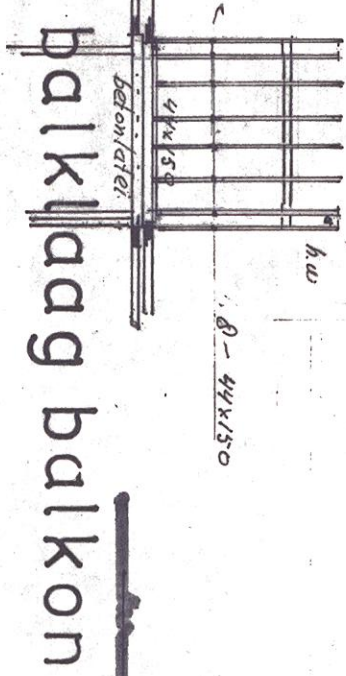


balklaag balkon

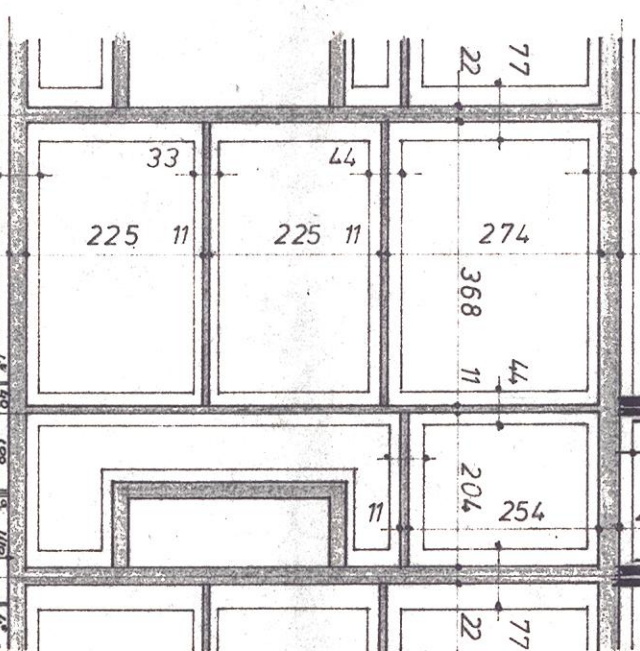


fundering

AANLEGDIPT 100+P.

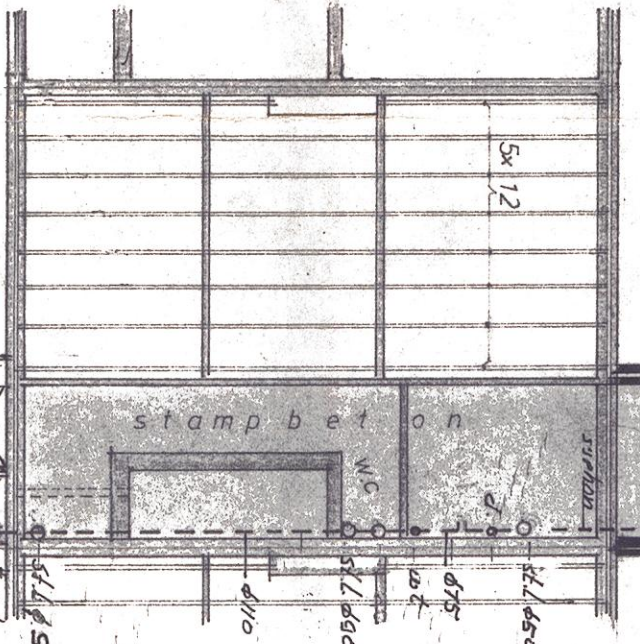

balklaag + riol.

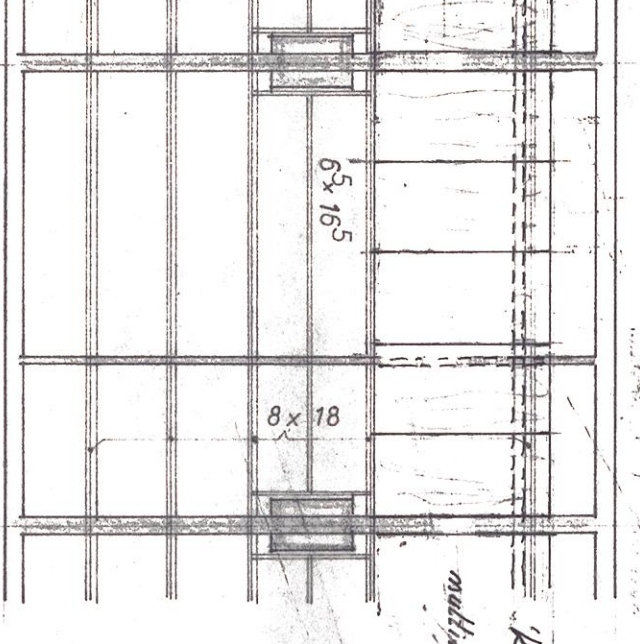

kap

Komplex 1.

situatie

schaal 1:1000

Woning: idee schuiting

NIEUWE

platte gronden

BUREAU VOOR STADSKONSTRUKTIE

Architecten H. Schuiting, H. B. A. - 02510-24082

H. G. Costerbaan, Martinus B. A. - 023-256514

Berghuisstr.

28/4/8 Beverwijk

11 Duplexwoningen splitsen in 22 zelfstandige w.

LOV WONINGBOUWSTICHTING "ST. WILLIBRODUS"

datum	uitgave	get. schuiting	schaal
02-05-1980	15-01-82	3	1:100