
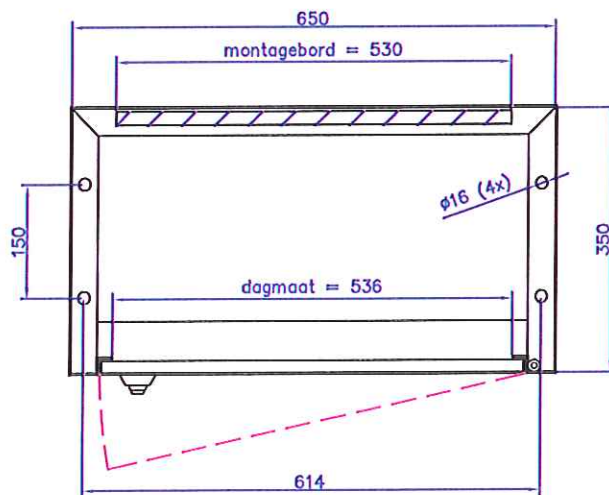
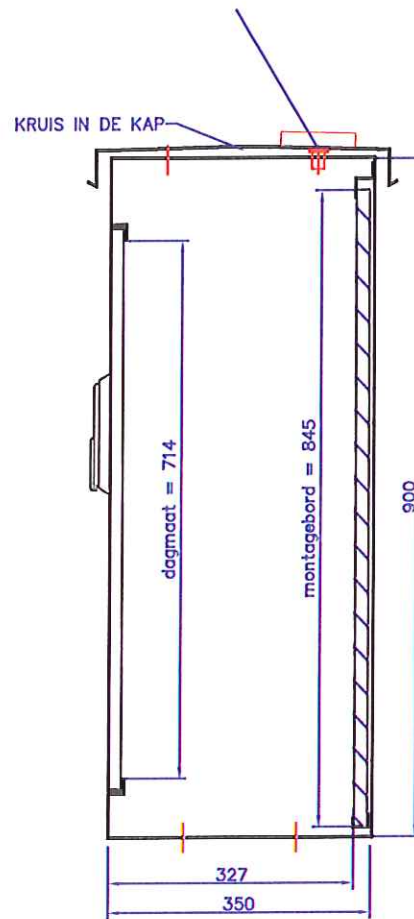


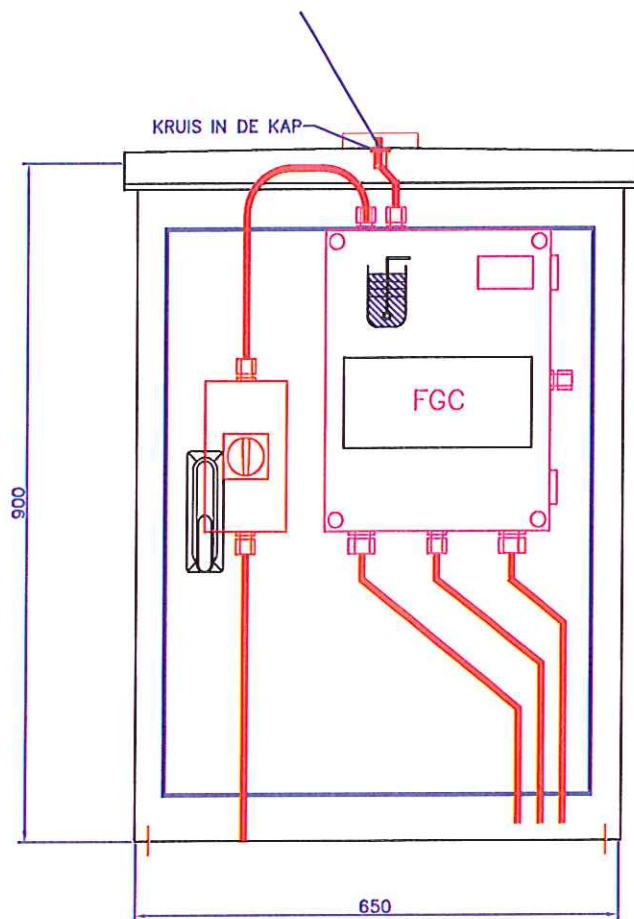

pos.nr.	aantal	ARTIKEL	pos.nr.	aantal	ARTIKEL	Opdrachtgever : GEMEENTE	
1	1	RVS KAST 650X450X270mm	10	1		Project : RENOVATIE DRUKRIOLERING	
2	1	FGC	11	1		Aannemings- en Installatie bedrijf	
3	1	LUCHTPOMPJE	12	1		Kwakernaak BV	
4	1	CSL	13	1		Omschrijving: RVS Kast met FGC	
5	1	RVS SOKKEL	14	1		Rev. A B C D	
6	1		15	1		RAL-kleur : 6009 Slot : N34526	
7	1		16	1		Projectnr : cursus Fase : CONCEPT	
8	1		17	1		Schaal : 1:10 Formaat : A4	
9	1		18	1		Getekend : FE tekening nr: KW650	
						Datum : 18-04-2008 Bladnummer : 01	

Stevinweg 3
2964 LM Groot-Amers
Telefoon 0184-689168