



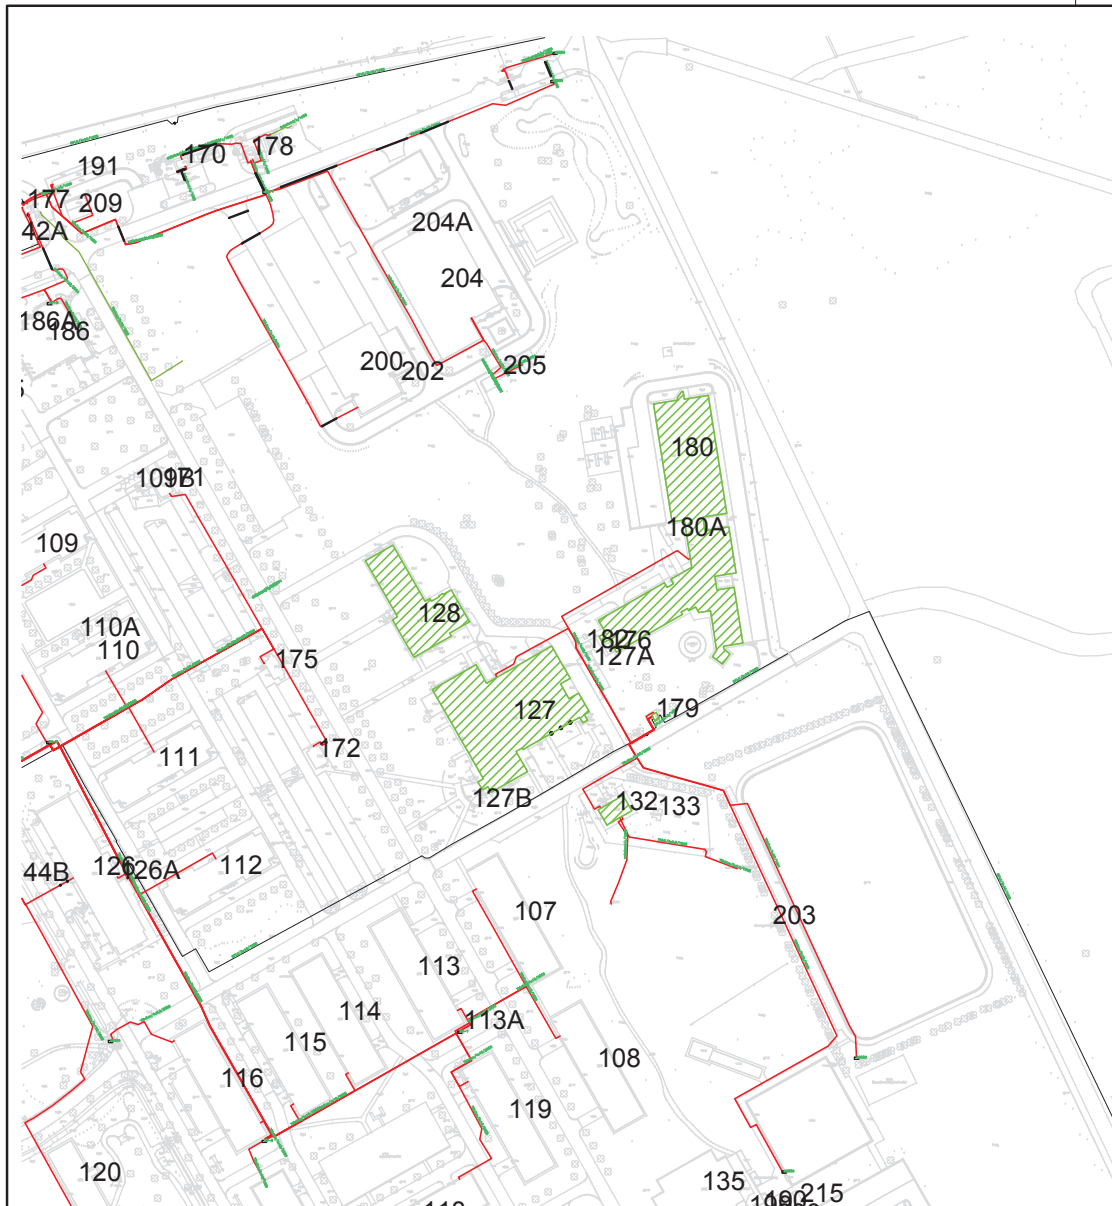

bestaand

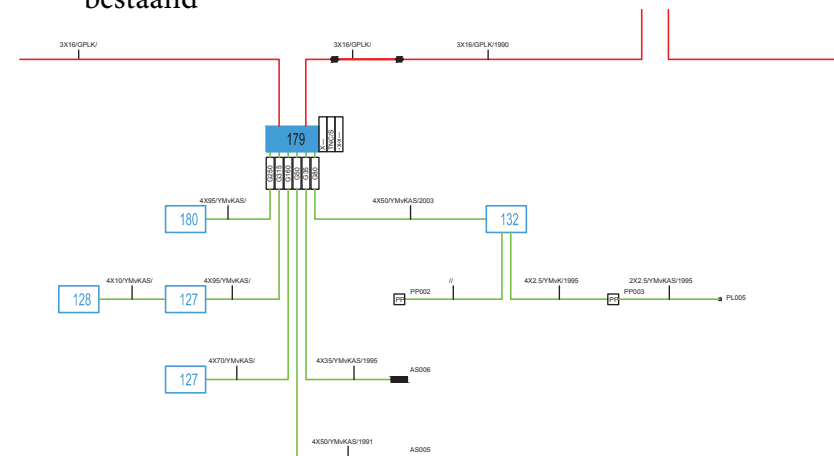

nieuw

