


Brandslanghaspel					
Ruimtecode	Bi_code	Bouwjaar	Fabrikant	Nadere_locatie	Slanglengte
1	1			2	30
28	1	2001	Gloria Smeba	Buitenwand onder, nabij vluchtdeur	30
30	1	2001	Gloria Smeba	39	30
37	1		Ajax	34	30
46	1	2001	Gloria Smeba	48	30

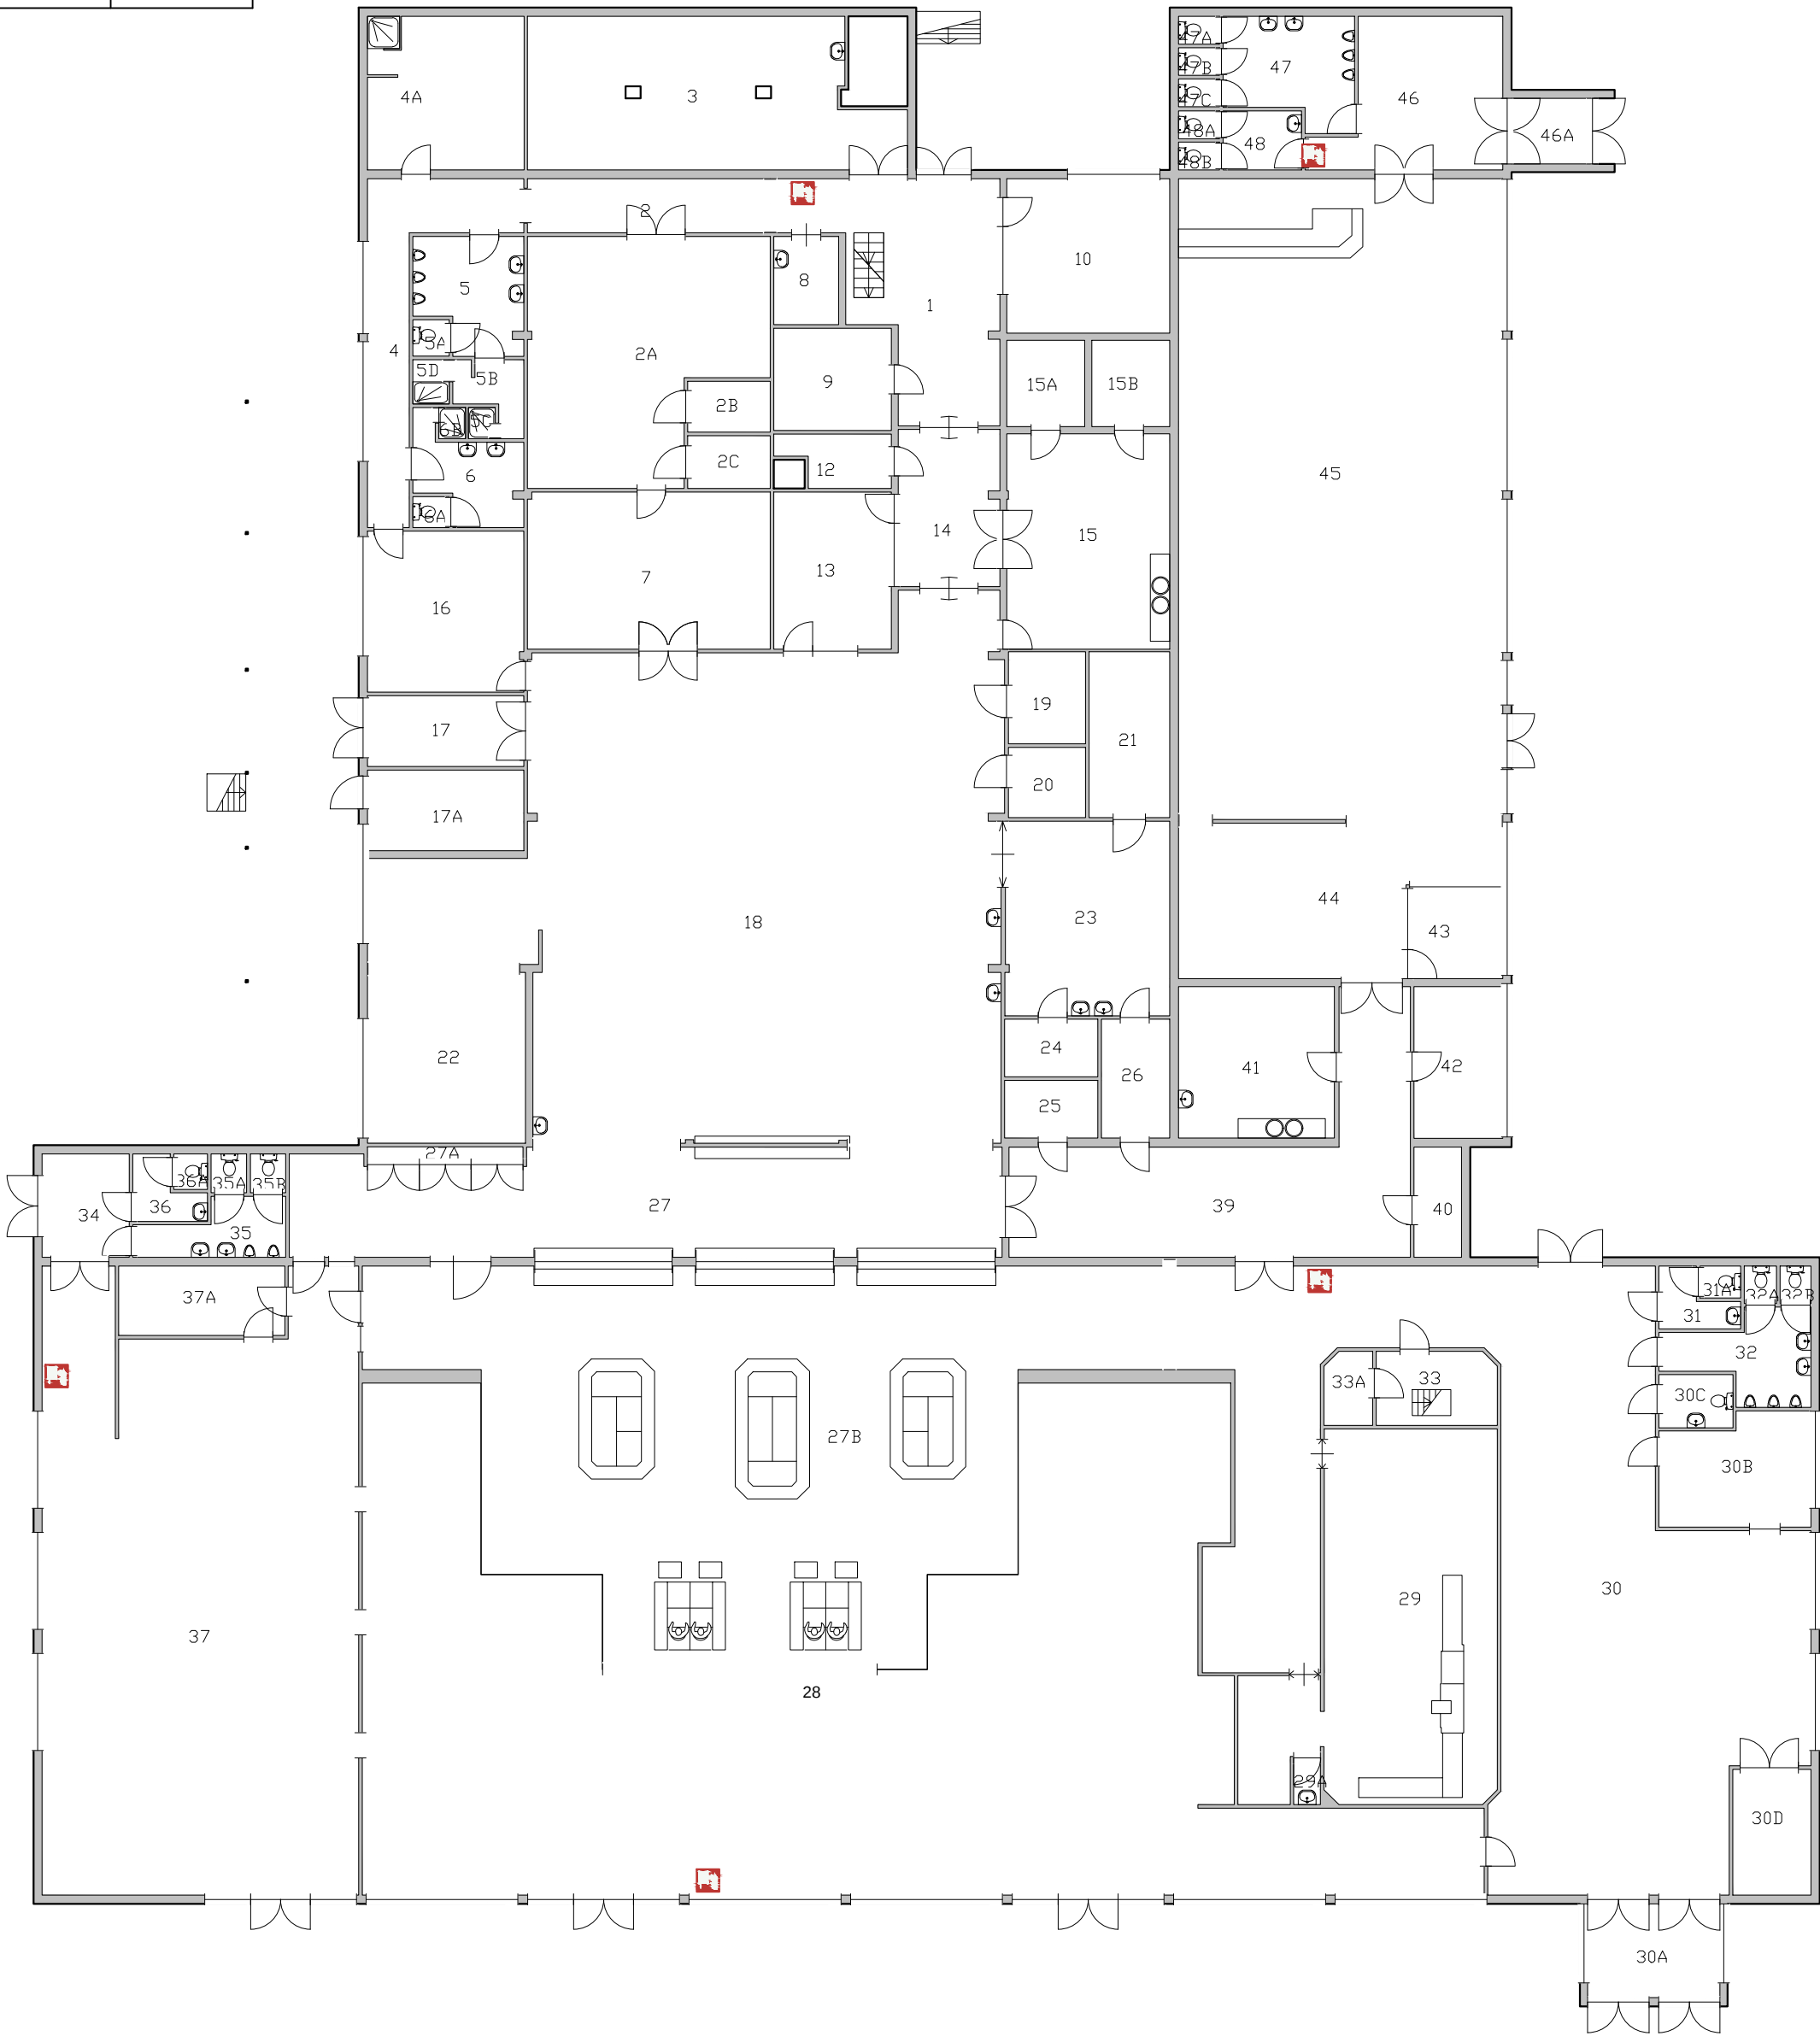

Legenda

 Brandslanghaspel

Brandslanghaspels

0 - Begane grond
127 - KEK-gebouw
33C10 - LEGERPLAATS HASKAMP (GWK)

Schaal: 1:200 (A2)
Datum: 8 juli 2019