


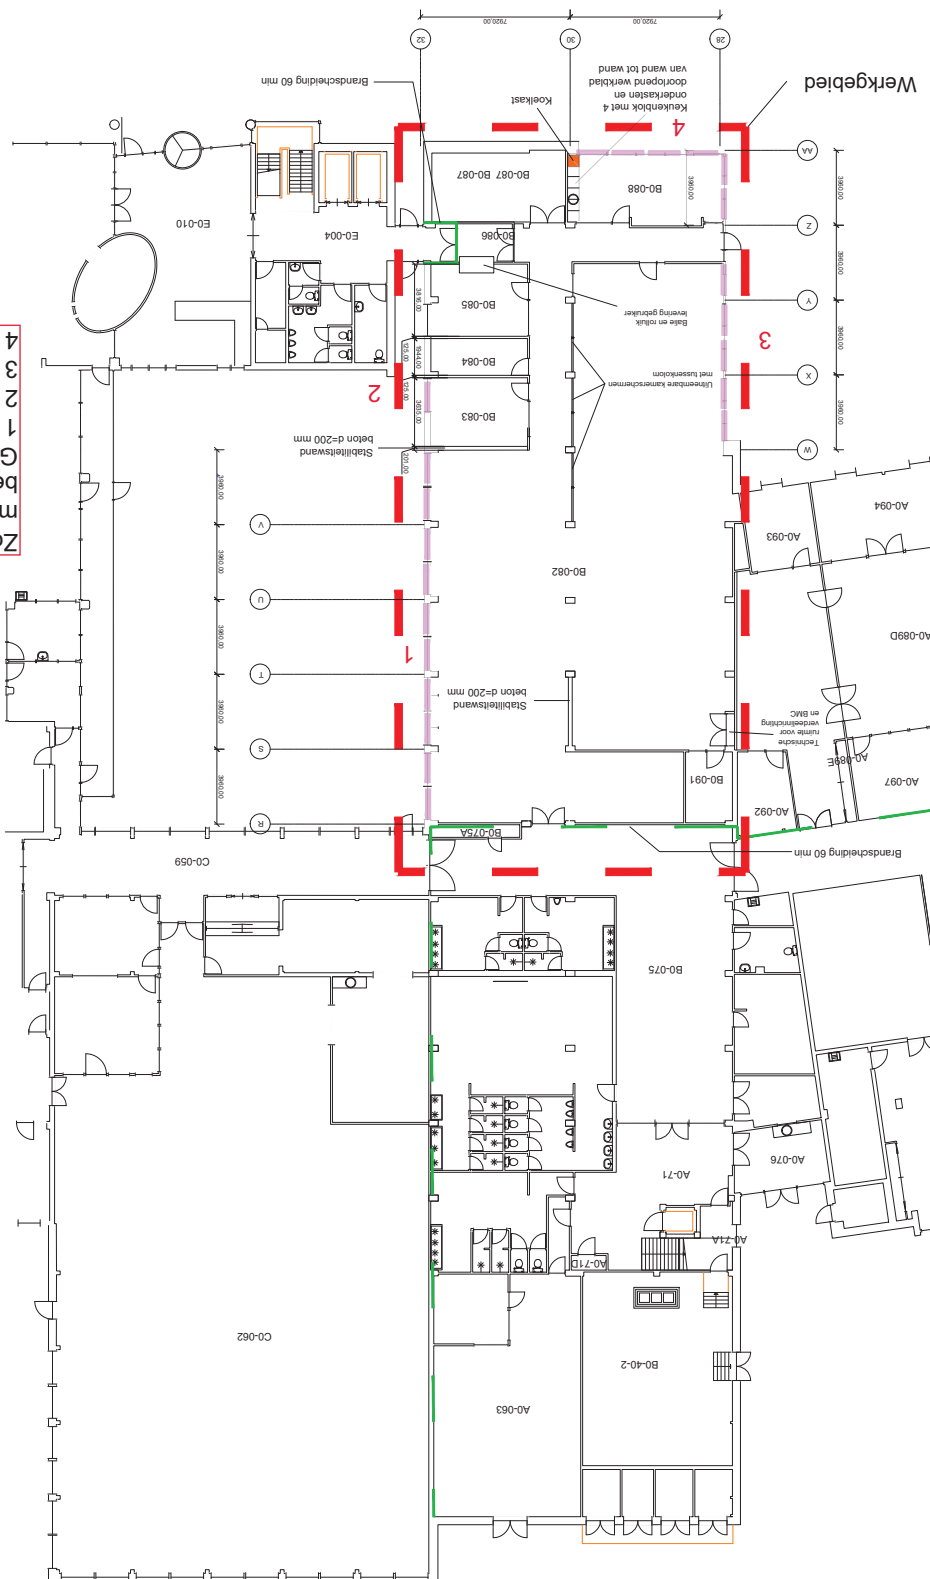

Zonwering	maten in het werk te	bepalen.	Globale maten bpxh:
1	10st 1750x2600		
2	1st 1750x1200		
3	7st 1750x2600		
4	4st 1880x2600		

D	22-04-2021	def	keukenblok en wand as S/28-30
C	01-03-2021	def	Wijziging ruimtebenummering
B	24-02-2021	voort	Assen
A	22-02-2021	voort	Rennvoet
Wz	Datum	naam	Aant' naar de wijziging

Herhuisvesting F	Complex Nieuwe	Specificatie:
------------------	----------------	---------------



Objectnummer:	14B
Gebouwnummer:	N00;
Besteknummer:	-----
Projectnummer:	231C
Fase:	VO
Versie:	D

14B03-N003-ORP 1.0wg