

Groepsnummer		Lustype		Meldertype		Melderaantal		Lokatie groep	
		I1 : Interactief eerste lus S1 : Selektief eerste lus A1 : Altoplus eerste lus C1 : Collectief eerste lus		A : Automatische melders H : Hand melders					
		} 2x0,8mm RINGLEIDING (7 twistingen/meter) 2x0,8mm (7 twistingen/meter)							


Groep	Lus	Type	Aantal	Plaats	
1	A1	A	20	Bouwdeel D	GVU/NGVU magazijn + opslag b.g.
2	A1	A	23	Bouwdeel D	Ontvangen/verzenden + b.g.
3	A1	H	4	Bouwdeel D	GVU/NGVU b.g.
4	A1	H	2	Bouwdeel D	Ontvangen/verzenden + b.g.
5	A1	A	9	Bouwdeel D	Kantoren 1e verdieping (as 42/50)
6	A1	H	1	Bouwdeel D	Kantoren 1e verdieping (as 42/50)
7	A1	A	11	Bouwdeel D	Kantoren 1e verdieping (as 50/58)
8	A1	H	2	Bouwdeel D	Kantoren 1e verdieping (as 50/58)
9				Reserve	
10	A2	A		Bouwdeel B	Tekenkamer 2e verd.

11	A2	H		Bouwdeel B	Tekenkamer 2e verd.
12	A2	A		Bouwdeel B	Repro / Doku 1e verd.
13	A2	H		Bouwdeel B	Repro / Doku 1e verd.
14	A2	A		Bouwdeel B	Tekeningen beheer 1e verd.
15	A2	H		Bouwdeel B	Tekeningen beheer 1e verd.
16	A2	A		Bouwdeel A	P.Z./mat 1e verd.
17	A2	H		Bouwdeel A	P.Z./mat 1e verd.
18	A2	A		Bouwdeel A	MP 1e verd.
19	A2	H		Bouwdeel A	MP 1e verd.
20	A2	A		Bouwdeel A	C3 / vergaderrmt. 1e verd.

21	A2	H		Bouwdeel A	C3 / vergaderrmt. 1e verd.
22	A3	A		Bouwdeel A	Dira b.g.
23	A3	H		Bouwdeel A	Dira b.g.
24	A3	A		Bouwdeel A	Communicatie b.g.
25	A3	H		Bouwdeel A	Communicatie b.g.
26	A3	A		Bouwdeel A	Satcom b.g.
27	A3	H		Bouwdeel A	Satcom b.g.
28	A3	A		Bouwdeel A	Gang b.g.
29	A3	H		Bouwdeel A	Gang b.g.
30	A4	A		Bouwdeel B	Hal b.g.

31	A4	A		Bouwdeel A	Crypto b.g.
32	A4	H		Bouwdeel A	Crypto b.g.
33	A4	A		Bouwdeel A	Nautisch / medisch b.g. / kompas
34	A4	H		Bouwdeel A	Nautisch / medisch b.g. / kompas
35	A1	A		Bouwdeel D	Fotokelder
36	A1	H		Bouwdeel D	Fotokelder
37	A4	H		Bouwdeel B	Hal b.g.
38	A4	A		Bouwdeel B	TR / ketelhuis
39	A4	A		Bouwdeel B	Omvormerruimte
40	A4	A		Bouwdeel A	Technische ruimte 2

Voor bekabeling zie:
Tek. 80/7686_00 V001 blad 1

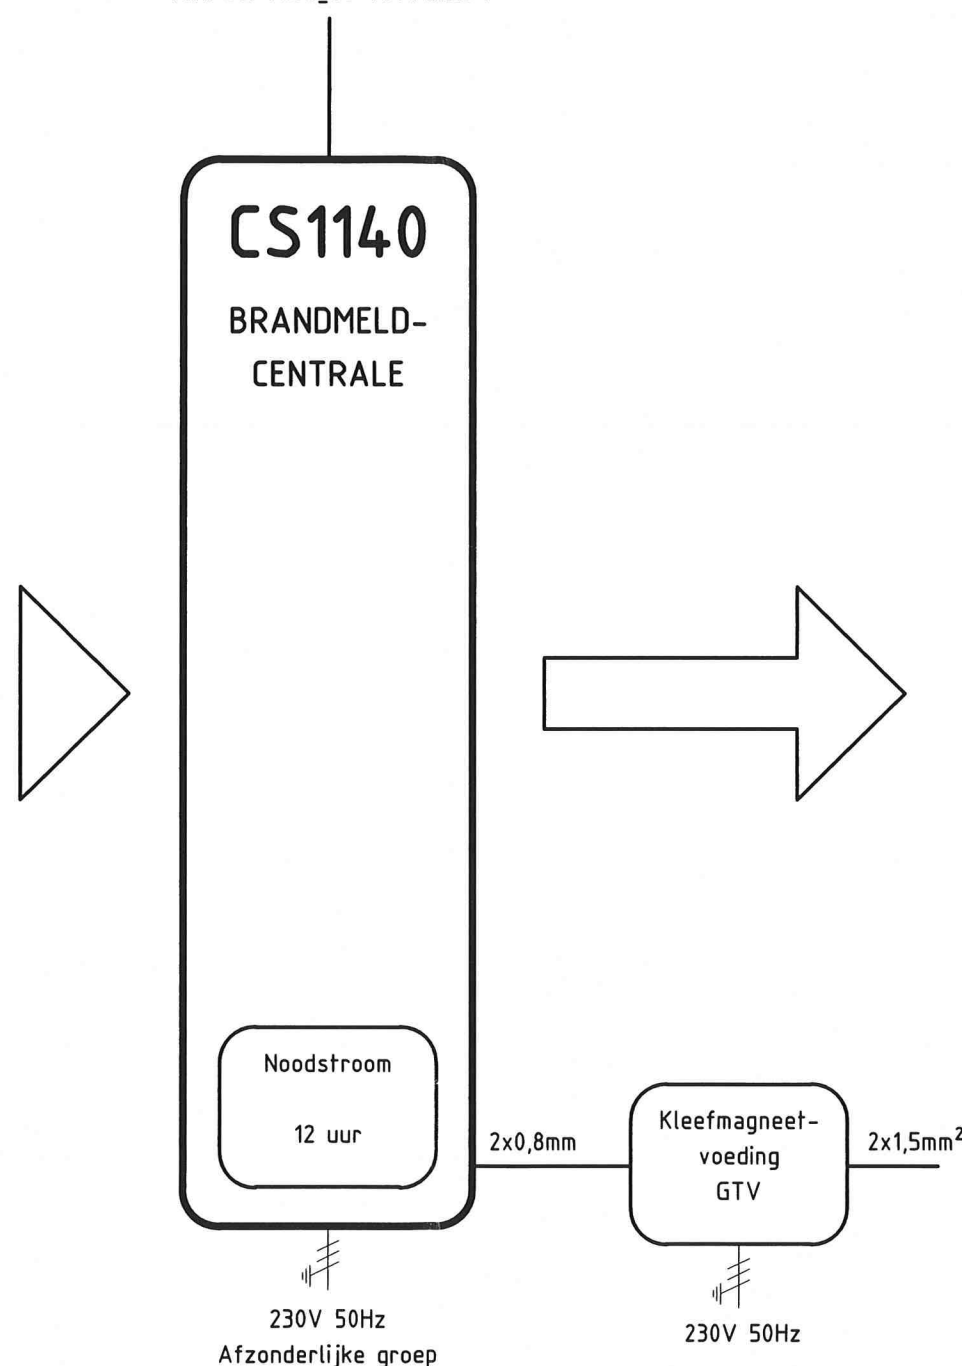

Voor vervolg groepen zie blad 2.

Nr.	Kabel	Sturingen gecombineerd met BMC02
A	6x0,8mm	Doormelding (brandweer) aut. melding (voorbereid)
B		Doormelding (brandweer) hand melding (voorbereid)
C		Doormelding (brandweer) grootalarm
D		Doormelding (brandweer) vooralarm (voorbereid)
E		Doormelding (brandweer) storing
F		Doormelding (brandweer) syst.deel uit (voorbereid)
G		Grootalarm naar SCS (via SM40) (voorbereid)
H		Vooralarm naar SCS (via SM40) (voorbereid)
J		Storing naar SCS (via SM40) (voorbereid)
K		Syst.deel uit naar SCS (via SM40) (voorbereid)

1	2x0,8mm	Ontgrendeling kleefmagneten via GTV
2	2x0,8mm	Ventilatie hoogbouw
3		Reserve t.b.v. vluchtwegen
4	Zie BMC02	Rolluik free flow
5	Zie BMC02	Lift (bwd E)
6	2x0,8mm	GTV
7	3x0,8mm	Regelkast W-installatie
8	3x0,8mm	Regelkast W-installatie
9		Ventilatie werkplaatsen
10		Doormelding storing BMC01 naar

11	Zie BMC02	Doormelding storing BMC02 naar
12		
13		
14		
15		
16		
17		
18		
19		
20		

21		
22		
23		
24		
25		
26		
27		
28		
29		
30		

Bekabeling in mm $\varnothing$ tenzij anders aangegeven.
Opgegeven aders zijn minimaal nodig voor sturingen

J	AS BUILT	02-07-1999	HV	Datum	06-03-1997	SEWACO MEOB GEBOUW DEN HELDER	SIEMENS	BLOKSCHEMA CS1140	=A01	
H		05-11-1998	HtB	Get.	GR				+1	
G		02-11-1998	HV	Gec.						
Uitg.	Wijziging	Datum	Naam	Norm		Offertenr.	Ordernr.	Beveiligingsinstallatie Regnr. 80/7686_01	[A3] G88034-J3119-K001-J-01	
									Blad 1	