




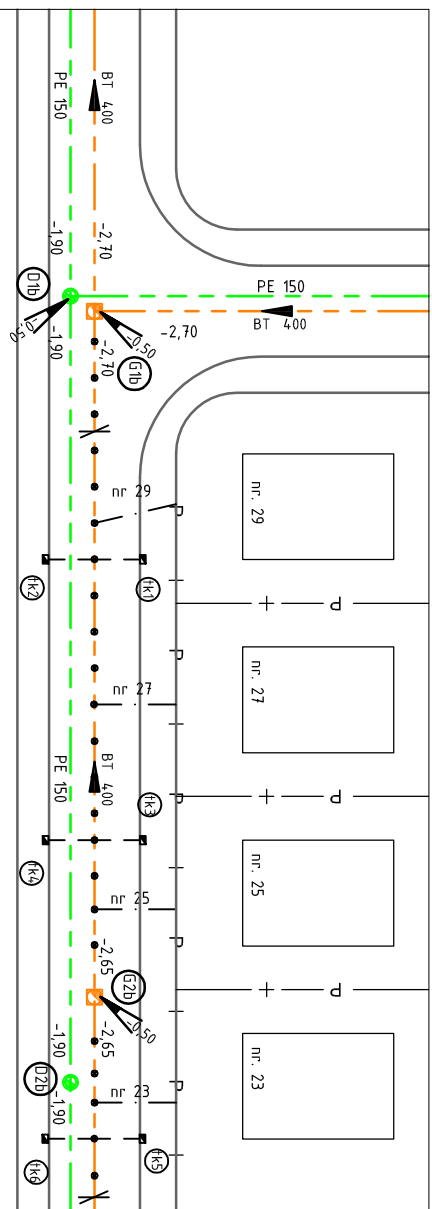


VOORBEELD REVISIE GWA
schaal 1:500

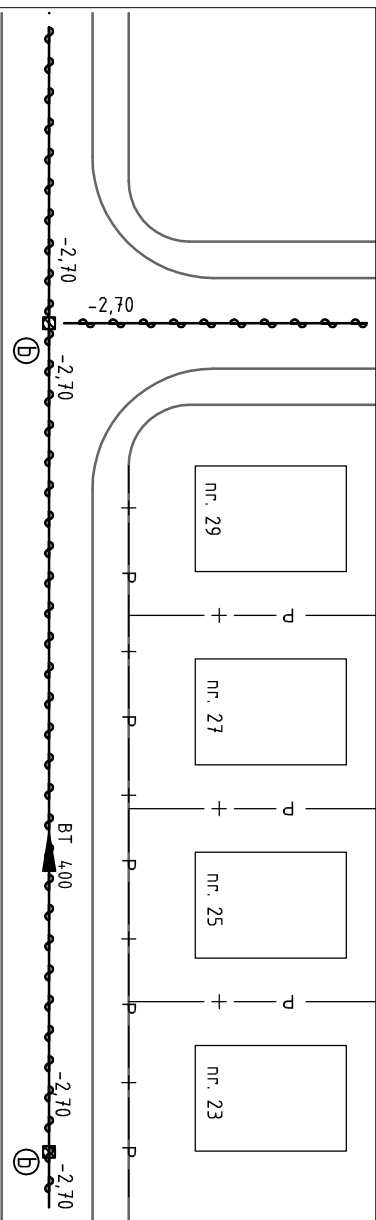

VORBEELD REVISIE VOLSCHUIMEN RIJOL
schaal 1:500

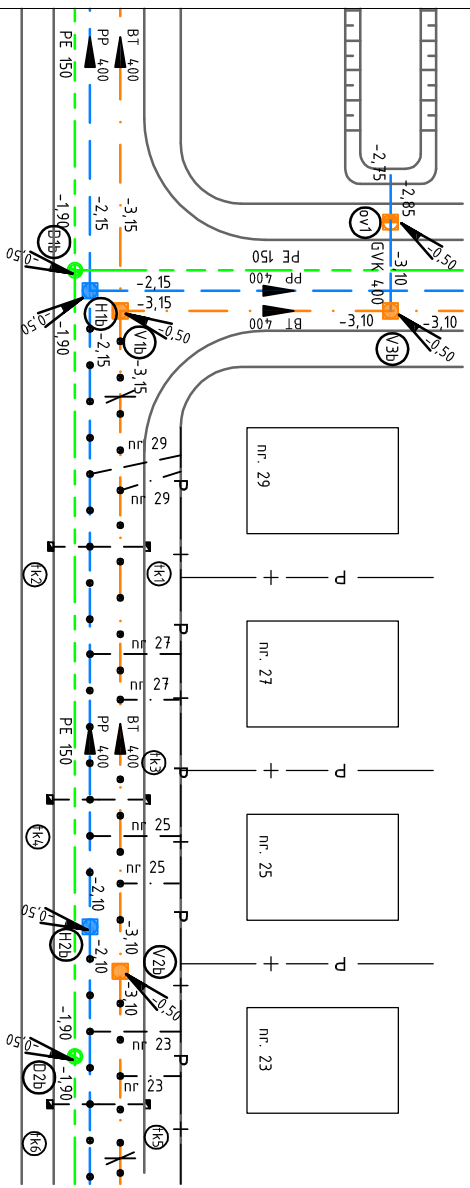


VOORBEELD REVISIE VWA + HWA + DRAIN
schaal 1:500

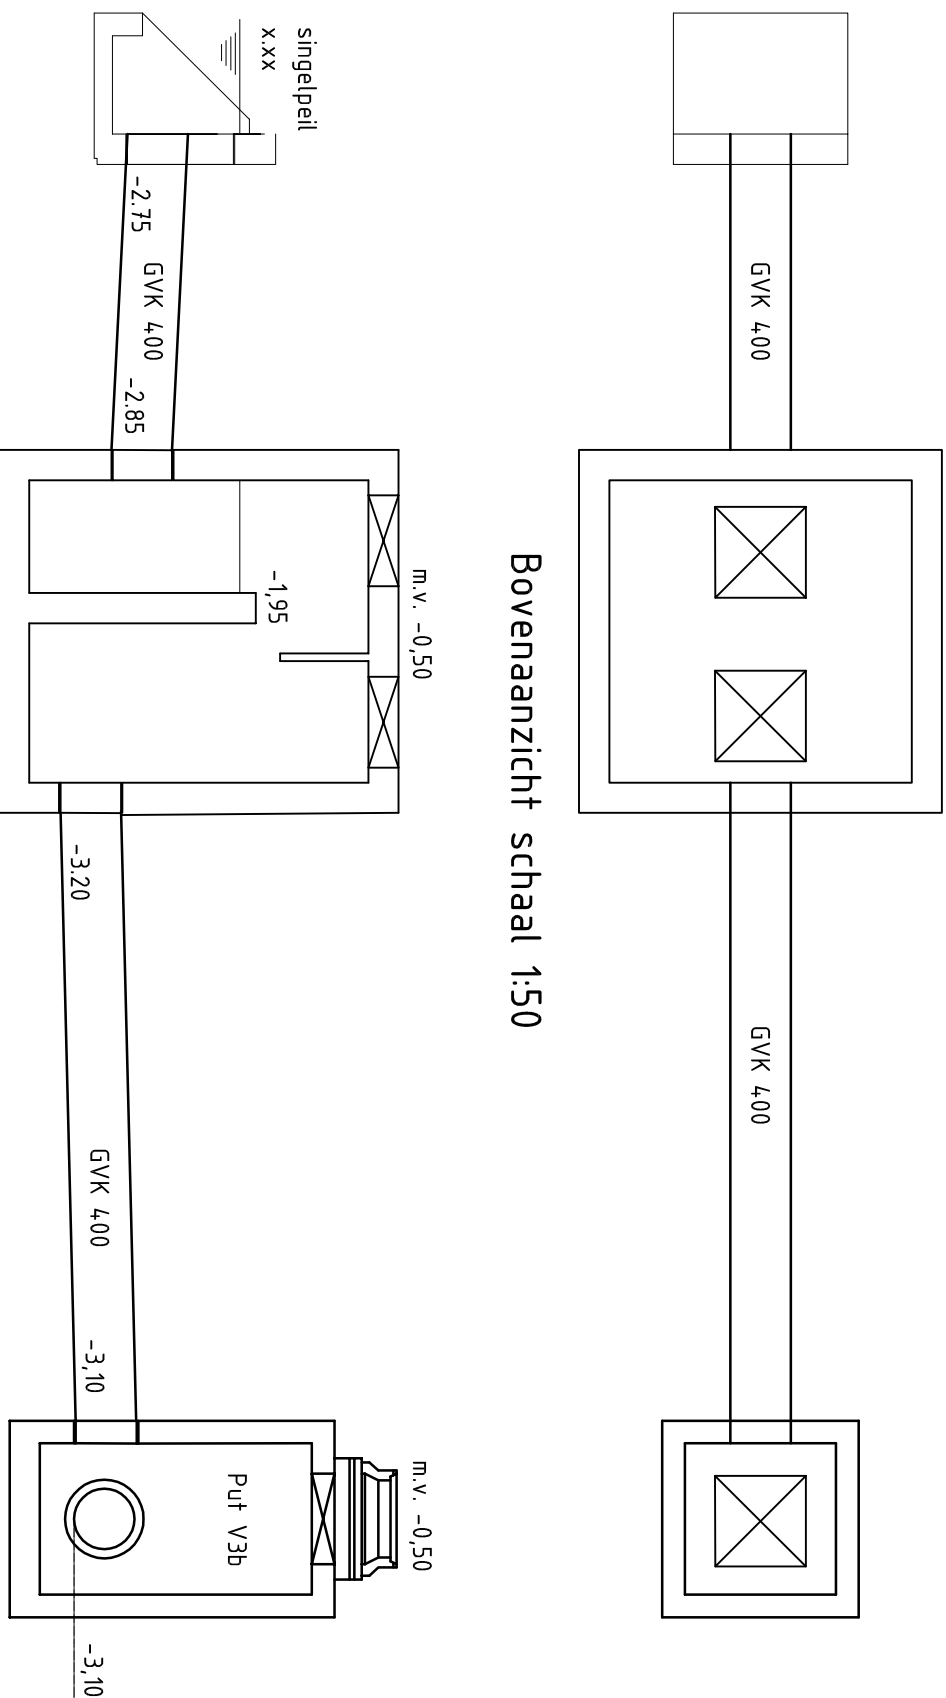

Bovenaanzicht schaal 1:50

Doorsnede schaal 1:50

Detail overstop 1

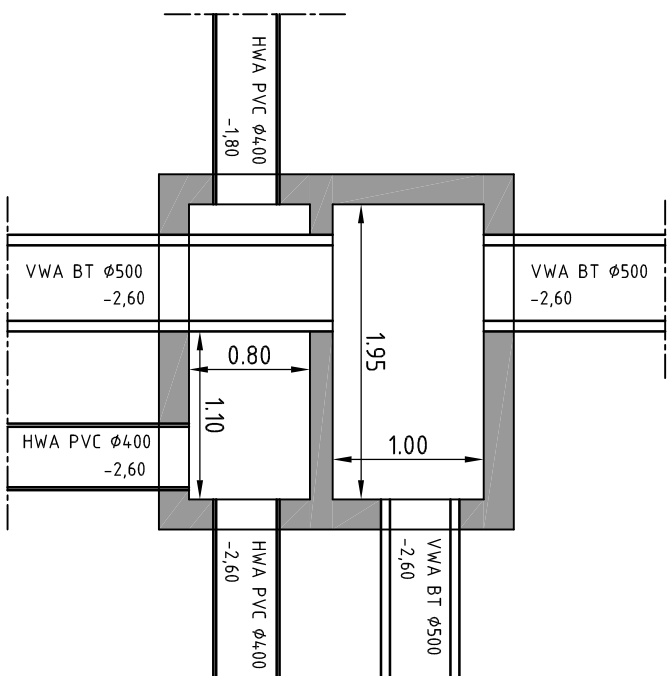

Detail kruisput 1
Bovenaanzicht schaal 1:50

Legend					
Materialen		Technieken		Toetsen	
	GMA betonput + putnummer • afmeting (zie legenda)	Nieuw	Bestand		
	VMA betonput + putnummer	Nieuw	Bestand		
	HVA betonput + putnummer	Nieuw	Bestand		
	Drainage betonput + putnummer	Nieuw	Bestand		
	Overslof betonput + putnummer (detail toevoegen)	Nieuw	Bestand		
	Kruisput betonput + putnummer (detail toevoegen)	Nieuw	Bestand		
	Bestaande betonput	Nieuw	Bestand		
	Bob hoogte (N.A.P.)	Nieuw	Bestand		
	Putdikteel hoogte (N.A.P.)	Nieuw	Bestand		
	Materiaalstrook • diameter • stroomrichting	Nieuw	Bestand		
	Inlaai in roodbuis - val water	Nieuw	Bestand		
	Inlaai in roodbuis - schoon water	Nieuw	Bestand		
	Blinde inlaai in roodbuis	Nieuw	Bestand		
	Foel: t.b.v. maken comparatiematen in bins	Nieuw	Bestand		
	Trotoirkolk + putnummer	Nieuw	Bestand		
	Straatkolk + putnummer	Nieuw	Bestand		
	Afmeringen put 800x80 mm	Nieuw	Bestand		
	Afmeringen put 1000x100 mm	Nieuw	Bestand		
	Afmeringen put 1250x1250 mm	Nieuw	Bestand		
	Afmeringen put 1500x1500 mm	Nieuw	Bestand		



OPMERKINGEN

OPMERKING:

Voer de huisaansluitingen dient per woning apart een tekening gemaakt te worden.

Zie hiervoor bijlage "Voorbeeldtekening revisie huisaansluitingen Zwijndrecht".
Tevens dient per huisaansluiting een aantal foto's te worden gemaakt.

Zie hiervoor de bijlage "Voorbeeld fotograferen huisaansluiting Zwijndrecht".

Voor de kolkaansluitingen dienen per kolk apart foto's gemaakt te worden. Deze foto's worden vastgelegd in een pdf document, welke voorzien is van het kolknummer op deze tekening.

Legenda: alleen lijnen en symbolen aangeven welke van toepassing zijn op de situatie/tekening.




**Ingenieursbureau
Drechtsteden**

Postbus 619, 3300 AP Dordrecht. Tel: 078-770 2810 Email: ingenieursbureau@drechsteden.nl Website: www.ingenieursbureaudrechsteden.nl

project omschrijving

Voorbeeldtekening revisie riolering Zwijndrecht

projectleider

opdrachtgever
Gemeente Zwijndrecht

werkvoorbereider

tekening omschrijving

gecontroleer

fase

Uitvoering

--

besteknummer
archiefnummer

format	A2
schaal	

datum