


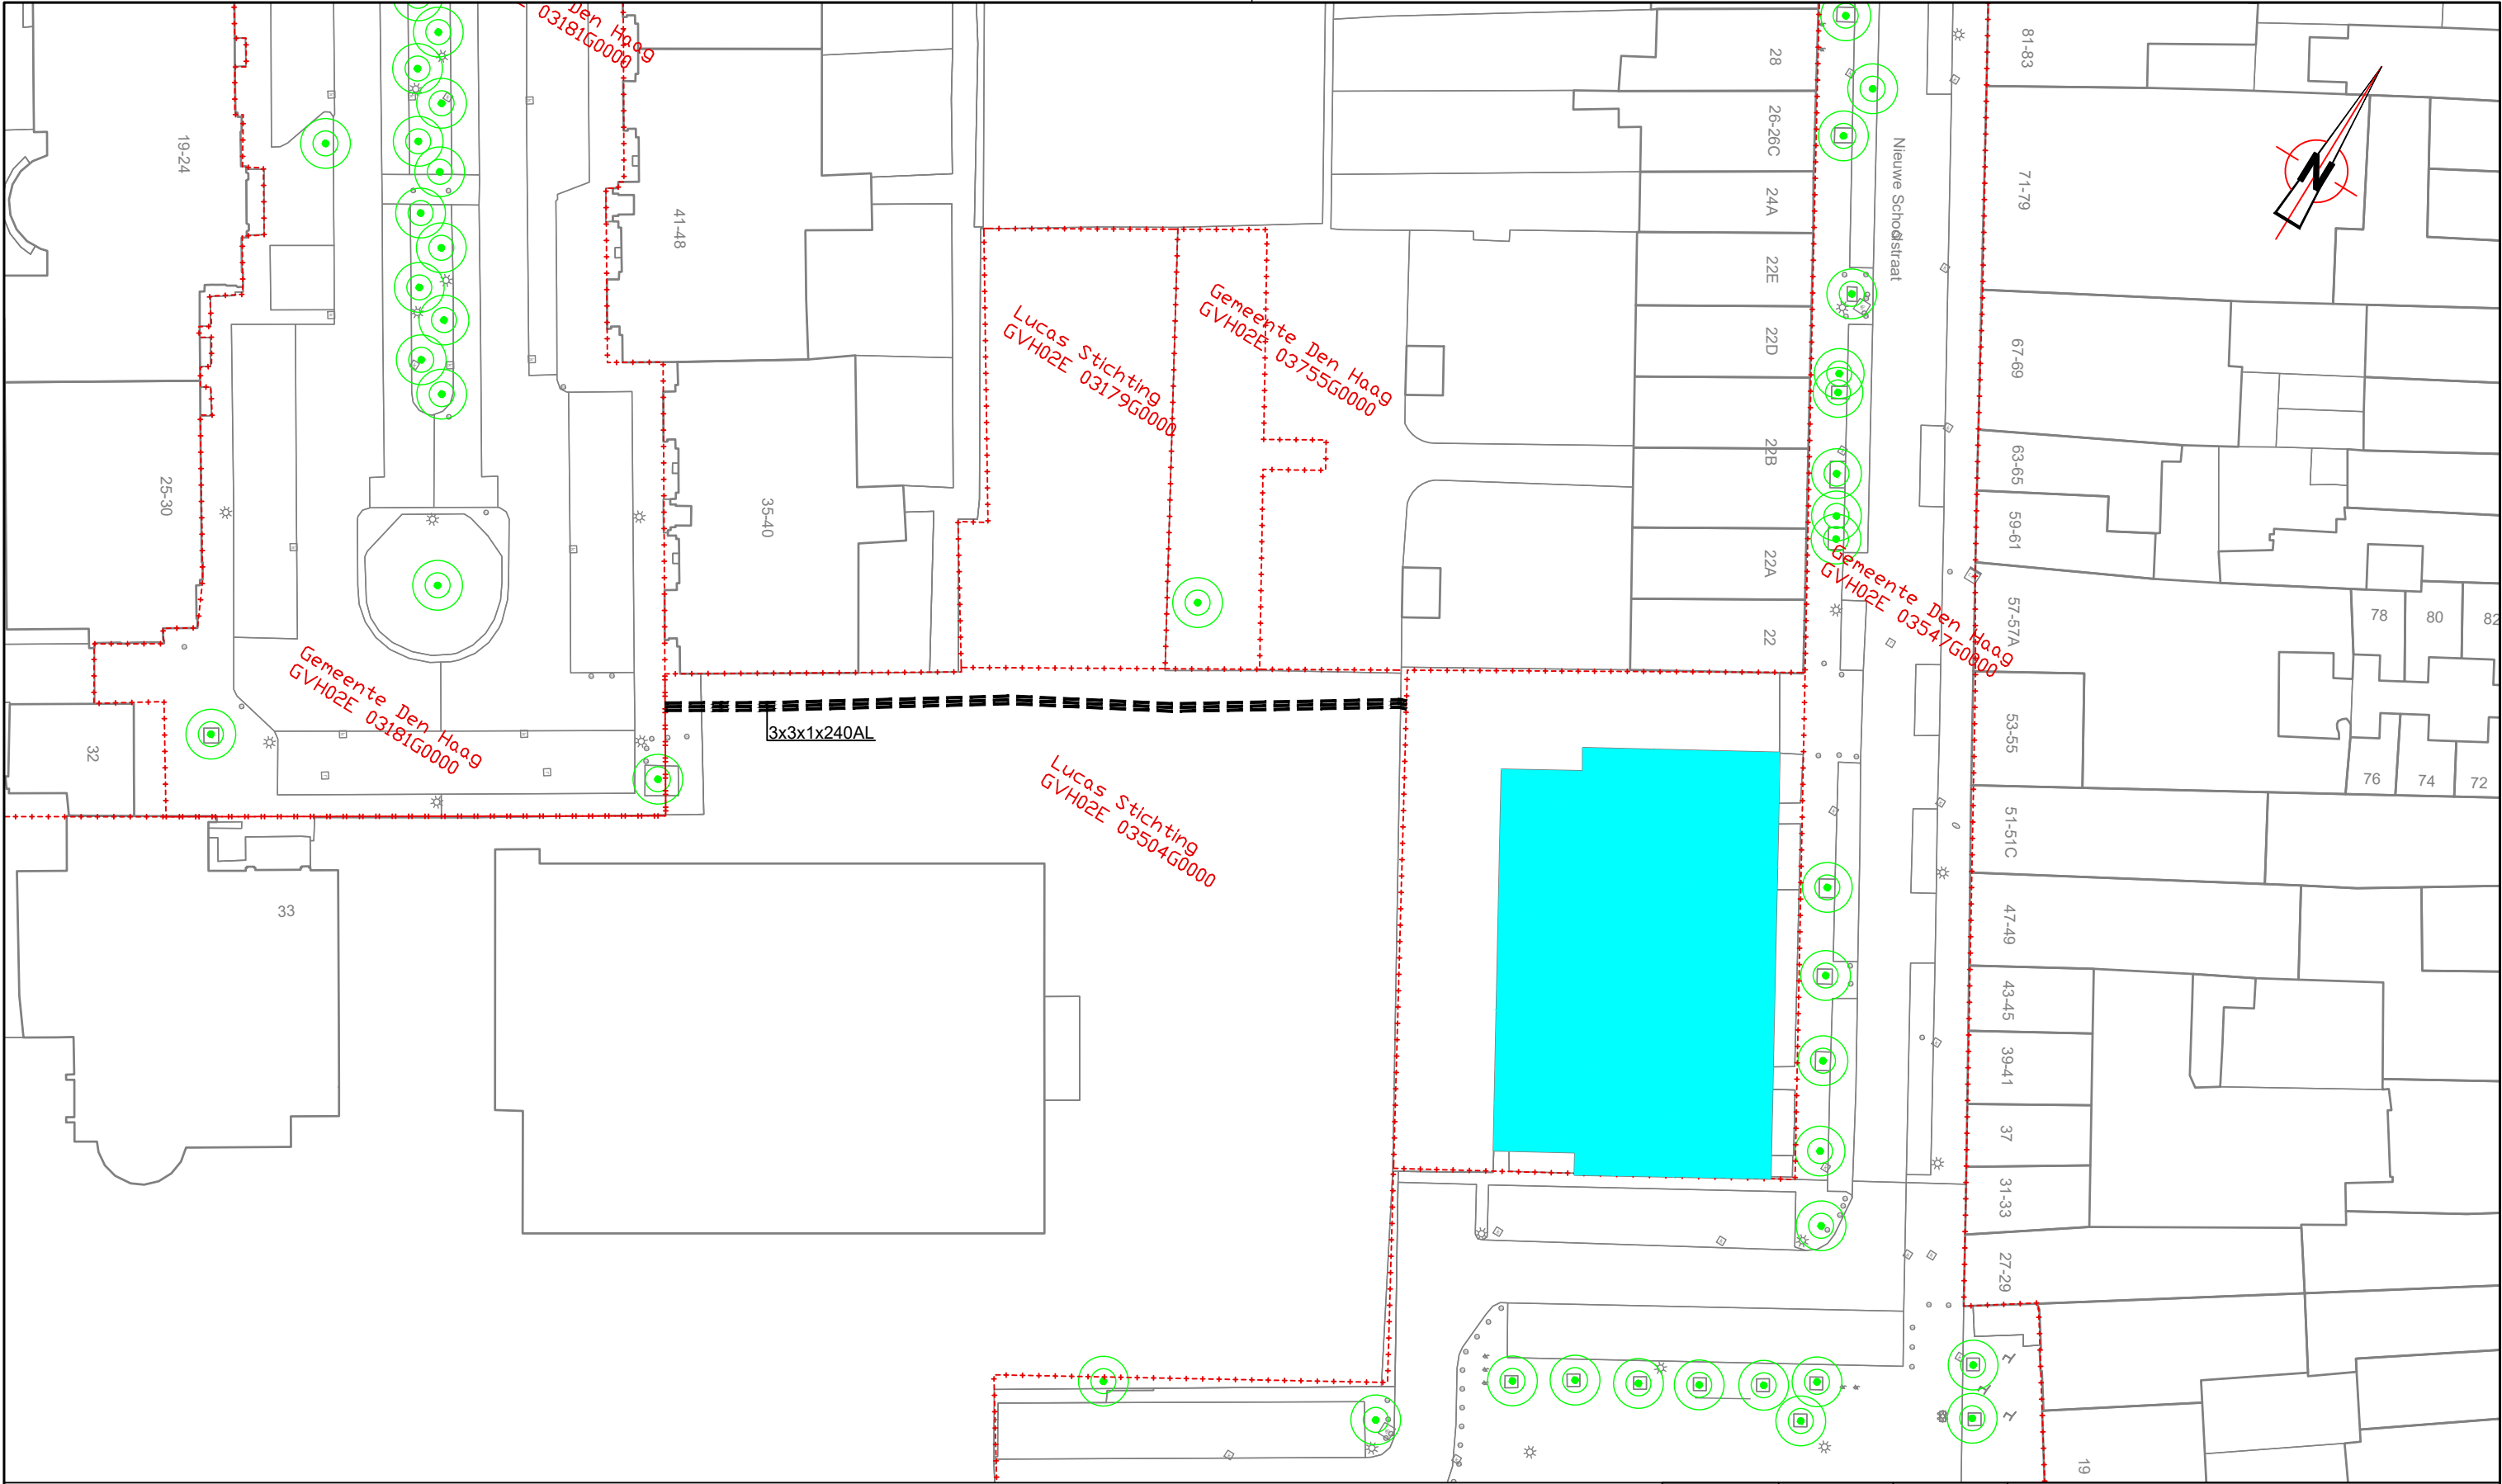

Behoort bij de overeenkomst tot vestigen
van zakelijk recht op het kadastrale perceel:
Gemeente: Den Haag
Sectie: 02E
Nummer: 3504

Totale afstand: 60m


Gesloten door Stedin Netten B.V. met:
dd: de grondeigena(a)r(esse)
dd: Stedin Netten B.V.


----- MS kabel
Zakelijk recht ter breedte van
2 meter, ten behoeve van
grondkabels en leidingen

Schaal	1:500	15-05-2017	projectnummer: 2017.01.O001
Getekend	SL	15-05-2017	beheerskaart:
gecontroleerd	FVB	15-05-2017	lokatie: Louis Couperusplein, Den Haag
gewijzigd	SL	15-05-2017	eigenaar: Lucas Stichting
vestigen opstalrecht kadastrale perceel: Den Haag 02E3504			
		formaat:	tekening
		A3	nummer: 2017.01.O001-801-R2



Klicnummer: 12G351588 - 1	Aanvraagdatum: 30-10-2012	Bladzijde 1 van 15
Verzamelkaart (alle thema's)		
tpc datatransport	KPN datatransport	stedin hoogspanning
stedin gas lage druk	stedin middenspanning	stedin gas hoge druk
stedin datatransport	stedin laagspanning	Ziggo BV datatransport
VW Telecom datatransport	Den Haag Dienst rood vrijve	Gemeente Den Ha laagspa
enecowarmte warmte	dunea water	

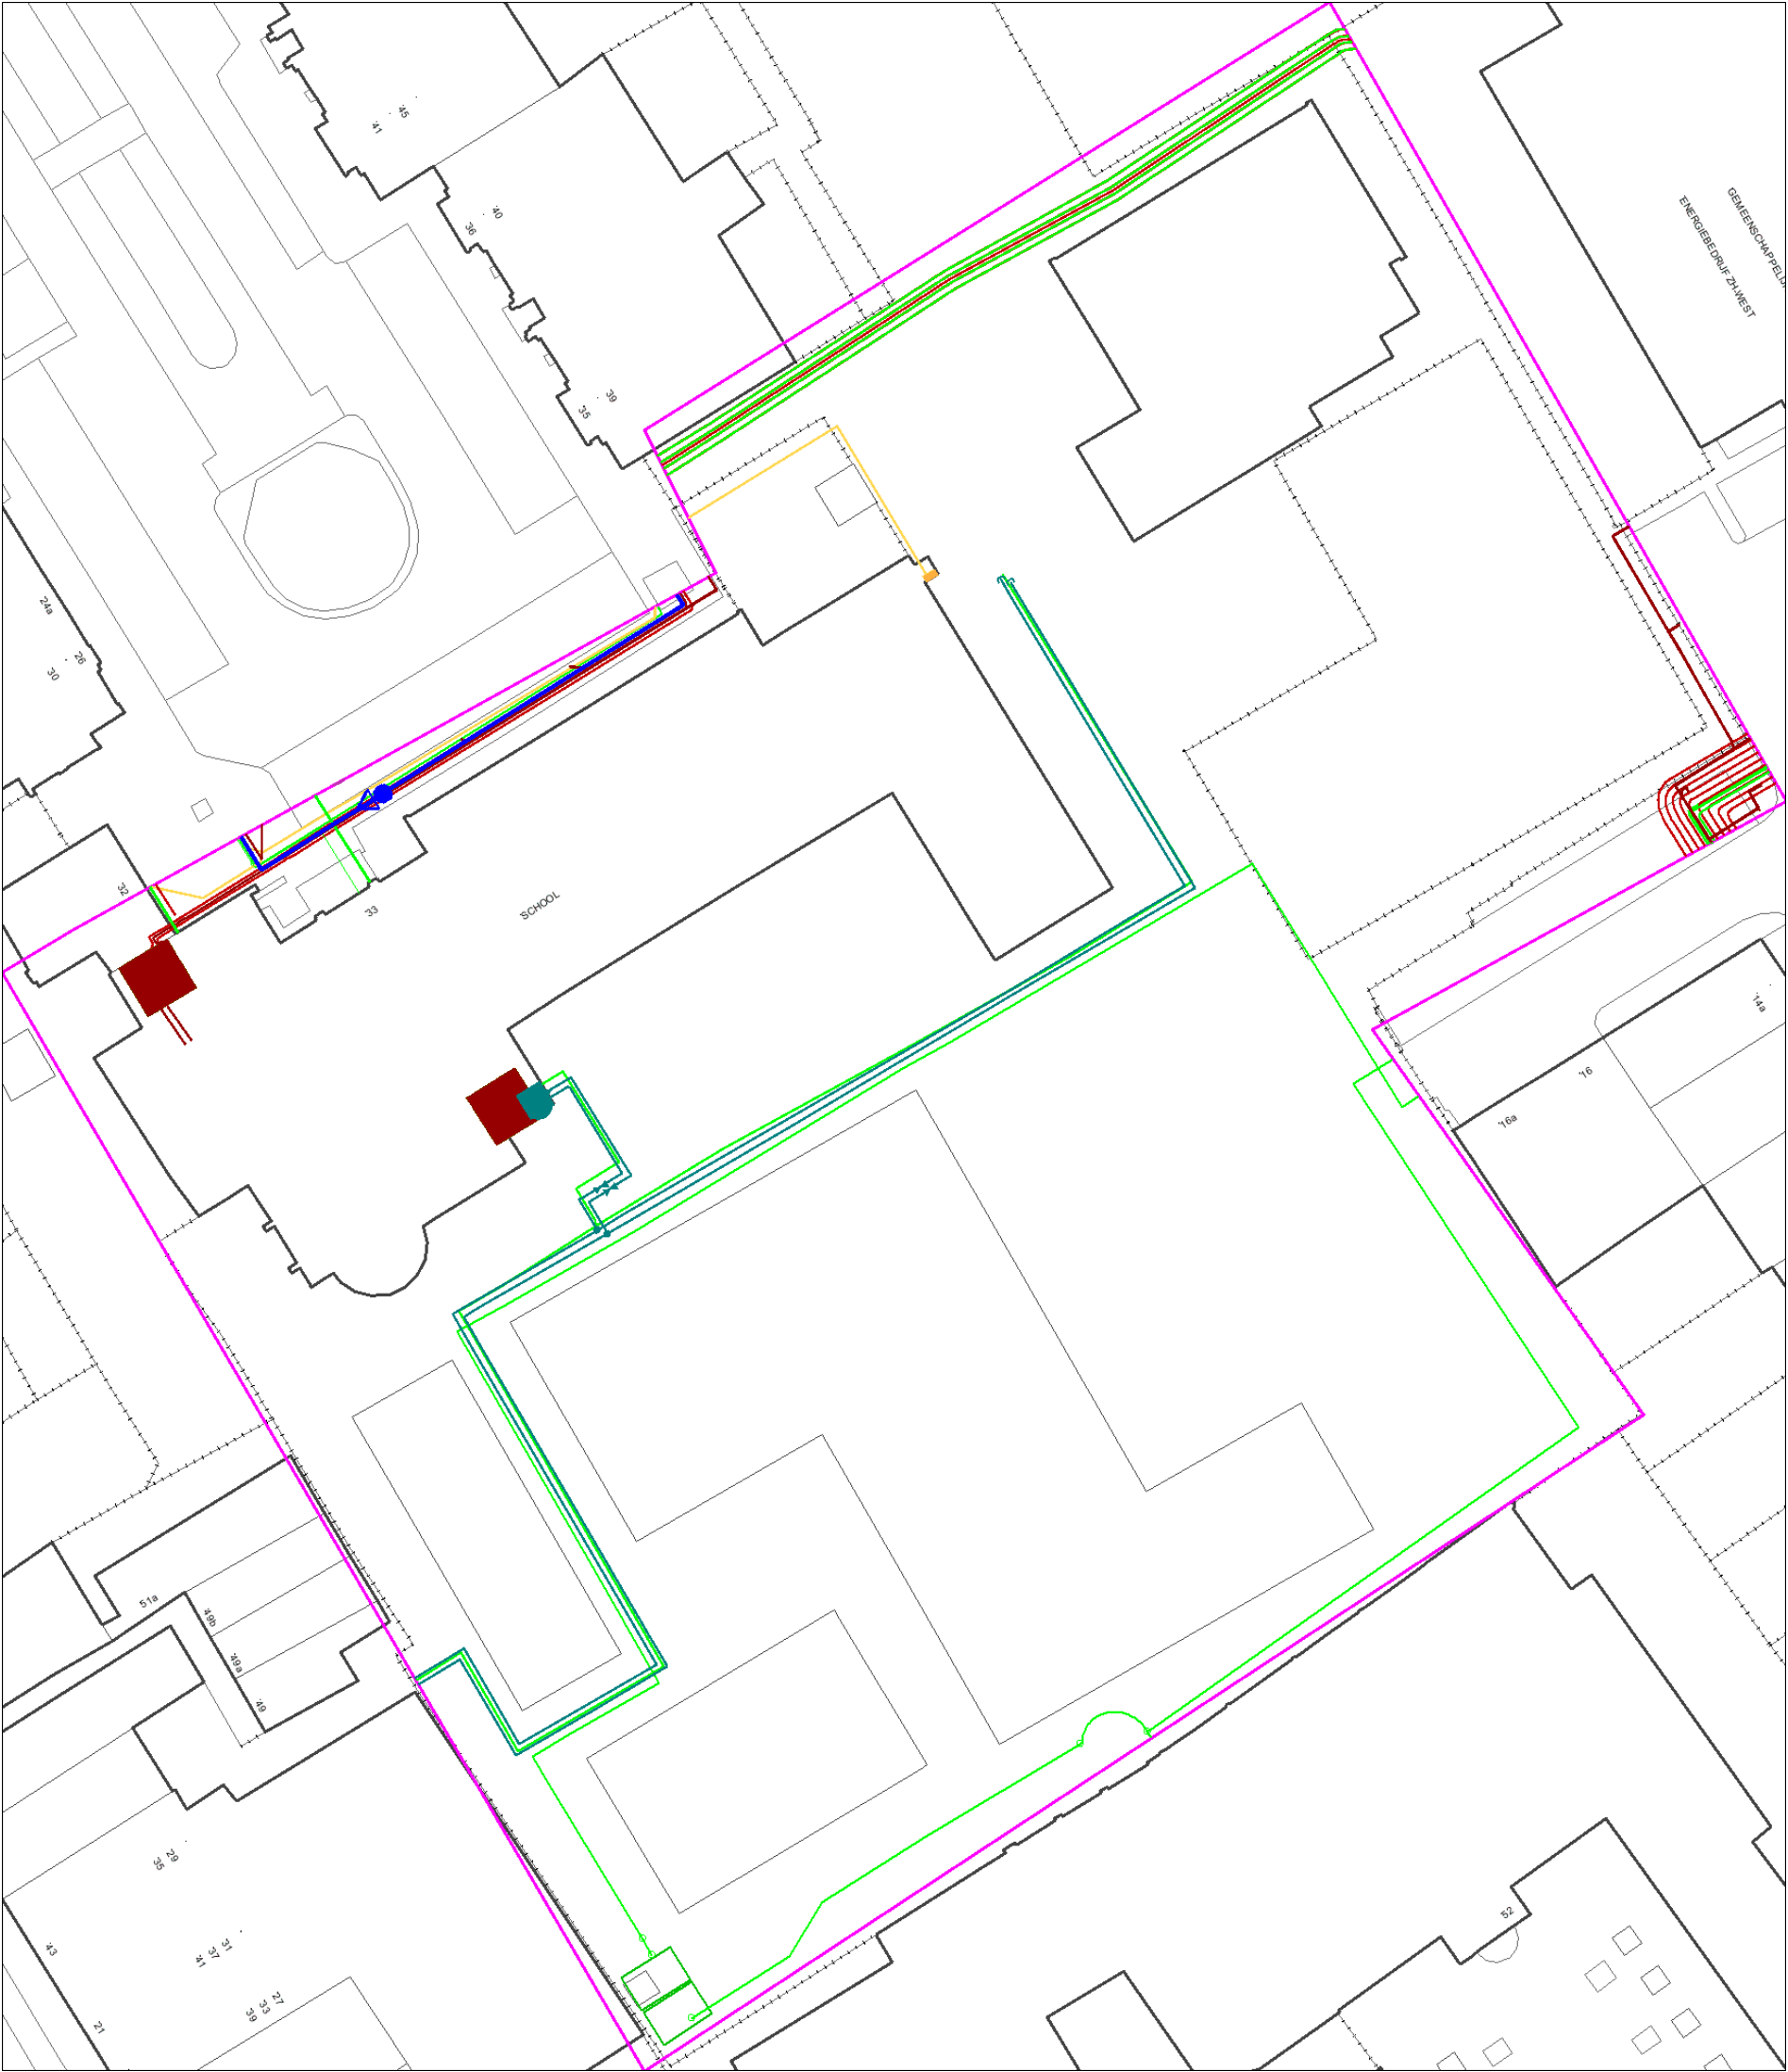

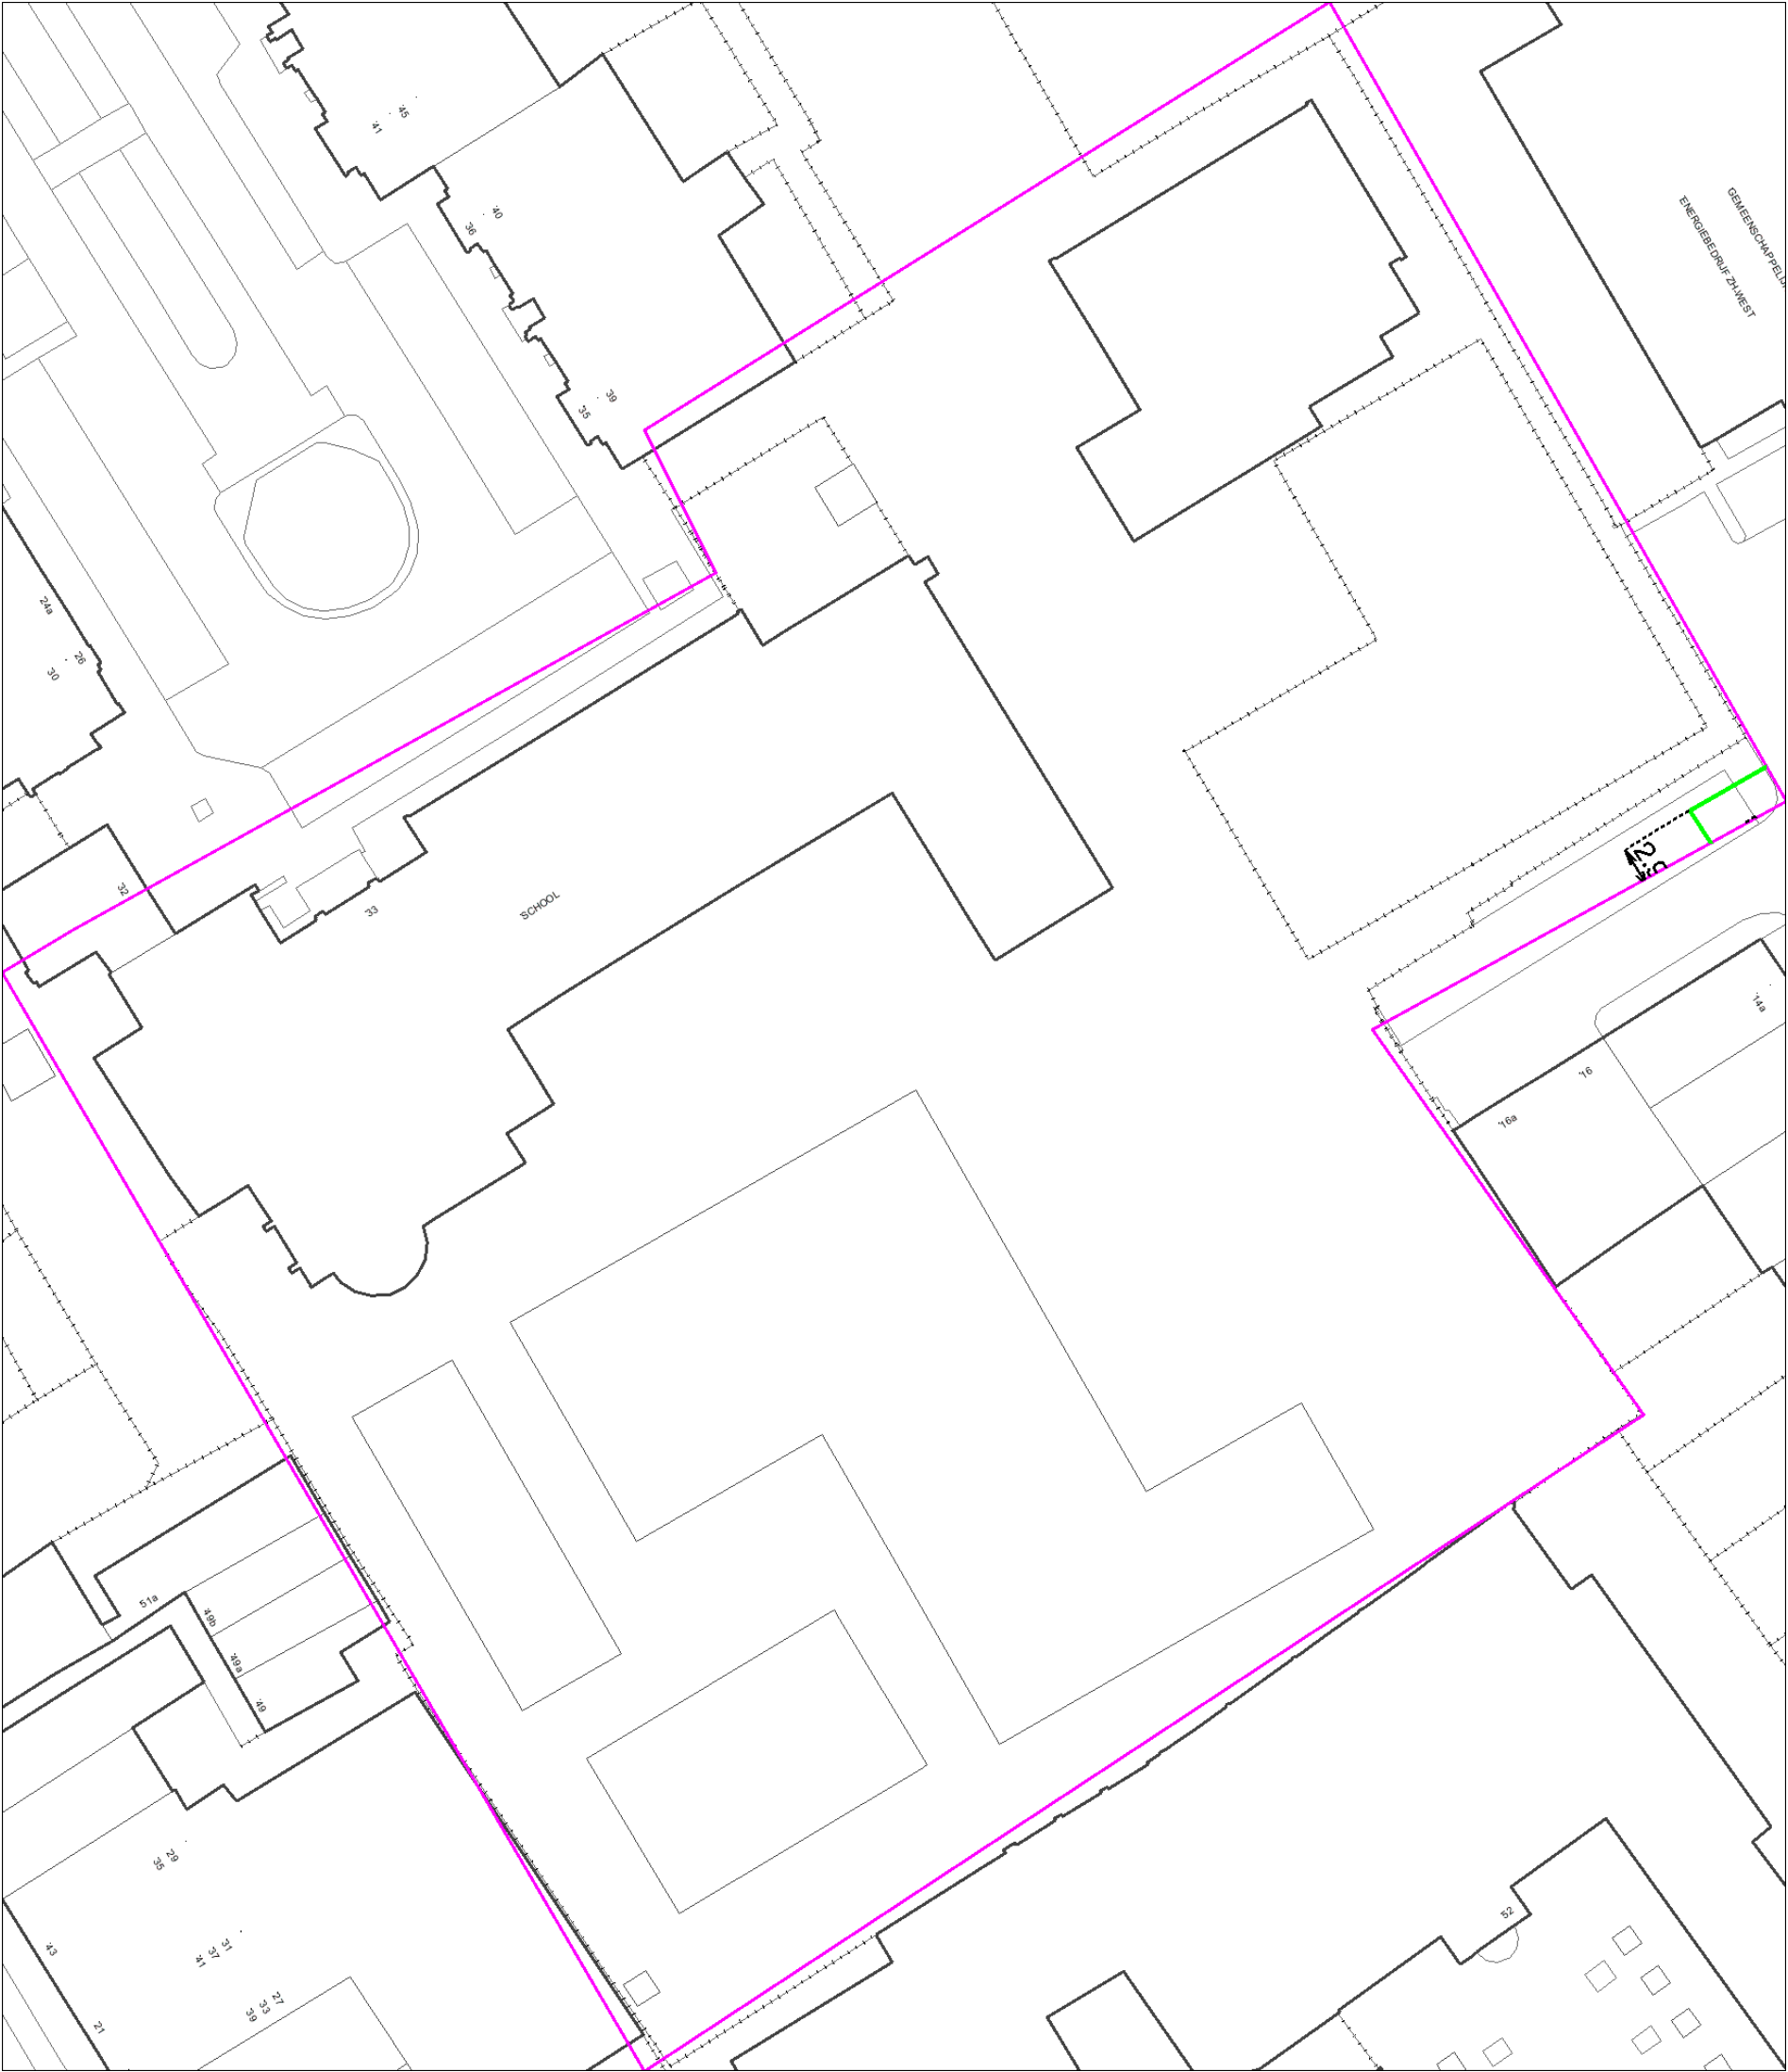



Contactpersoon:


KPN KLIC-loket


infra.affairs.ut@kpn.com


030-25 53334

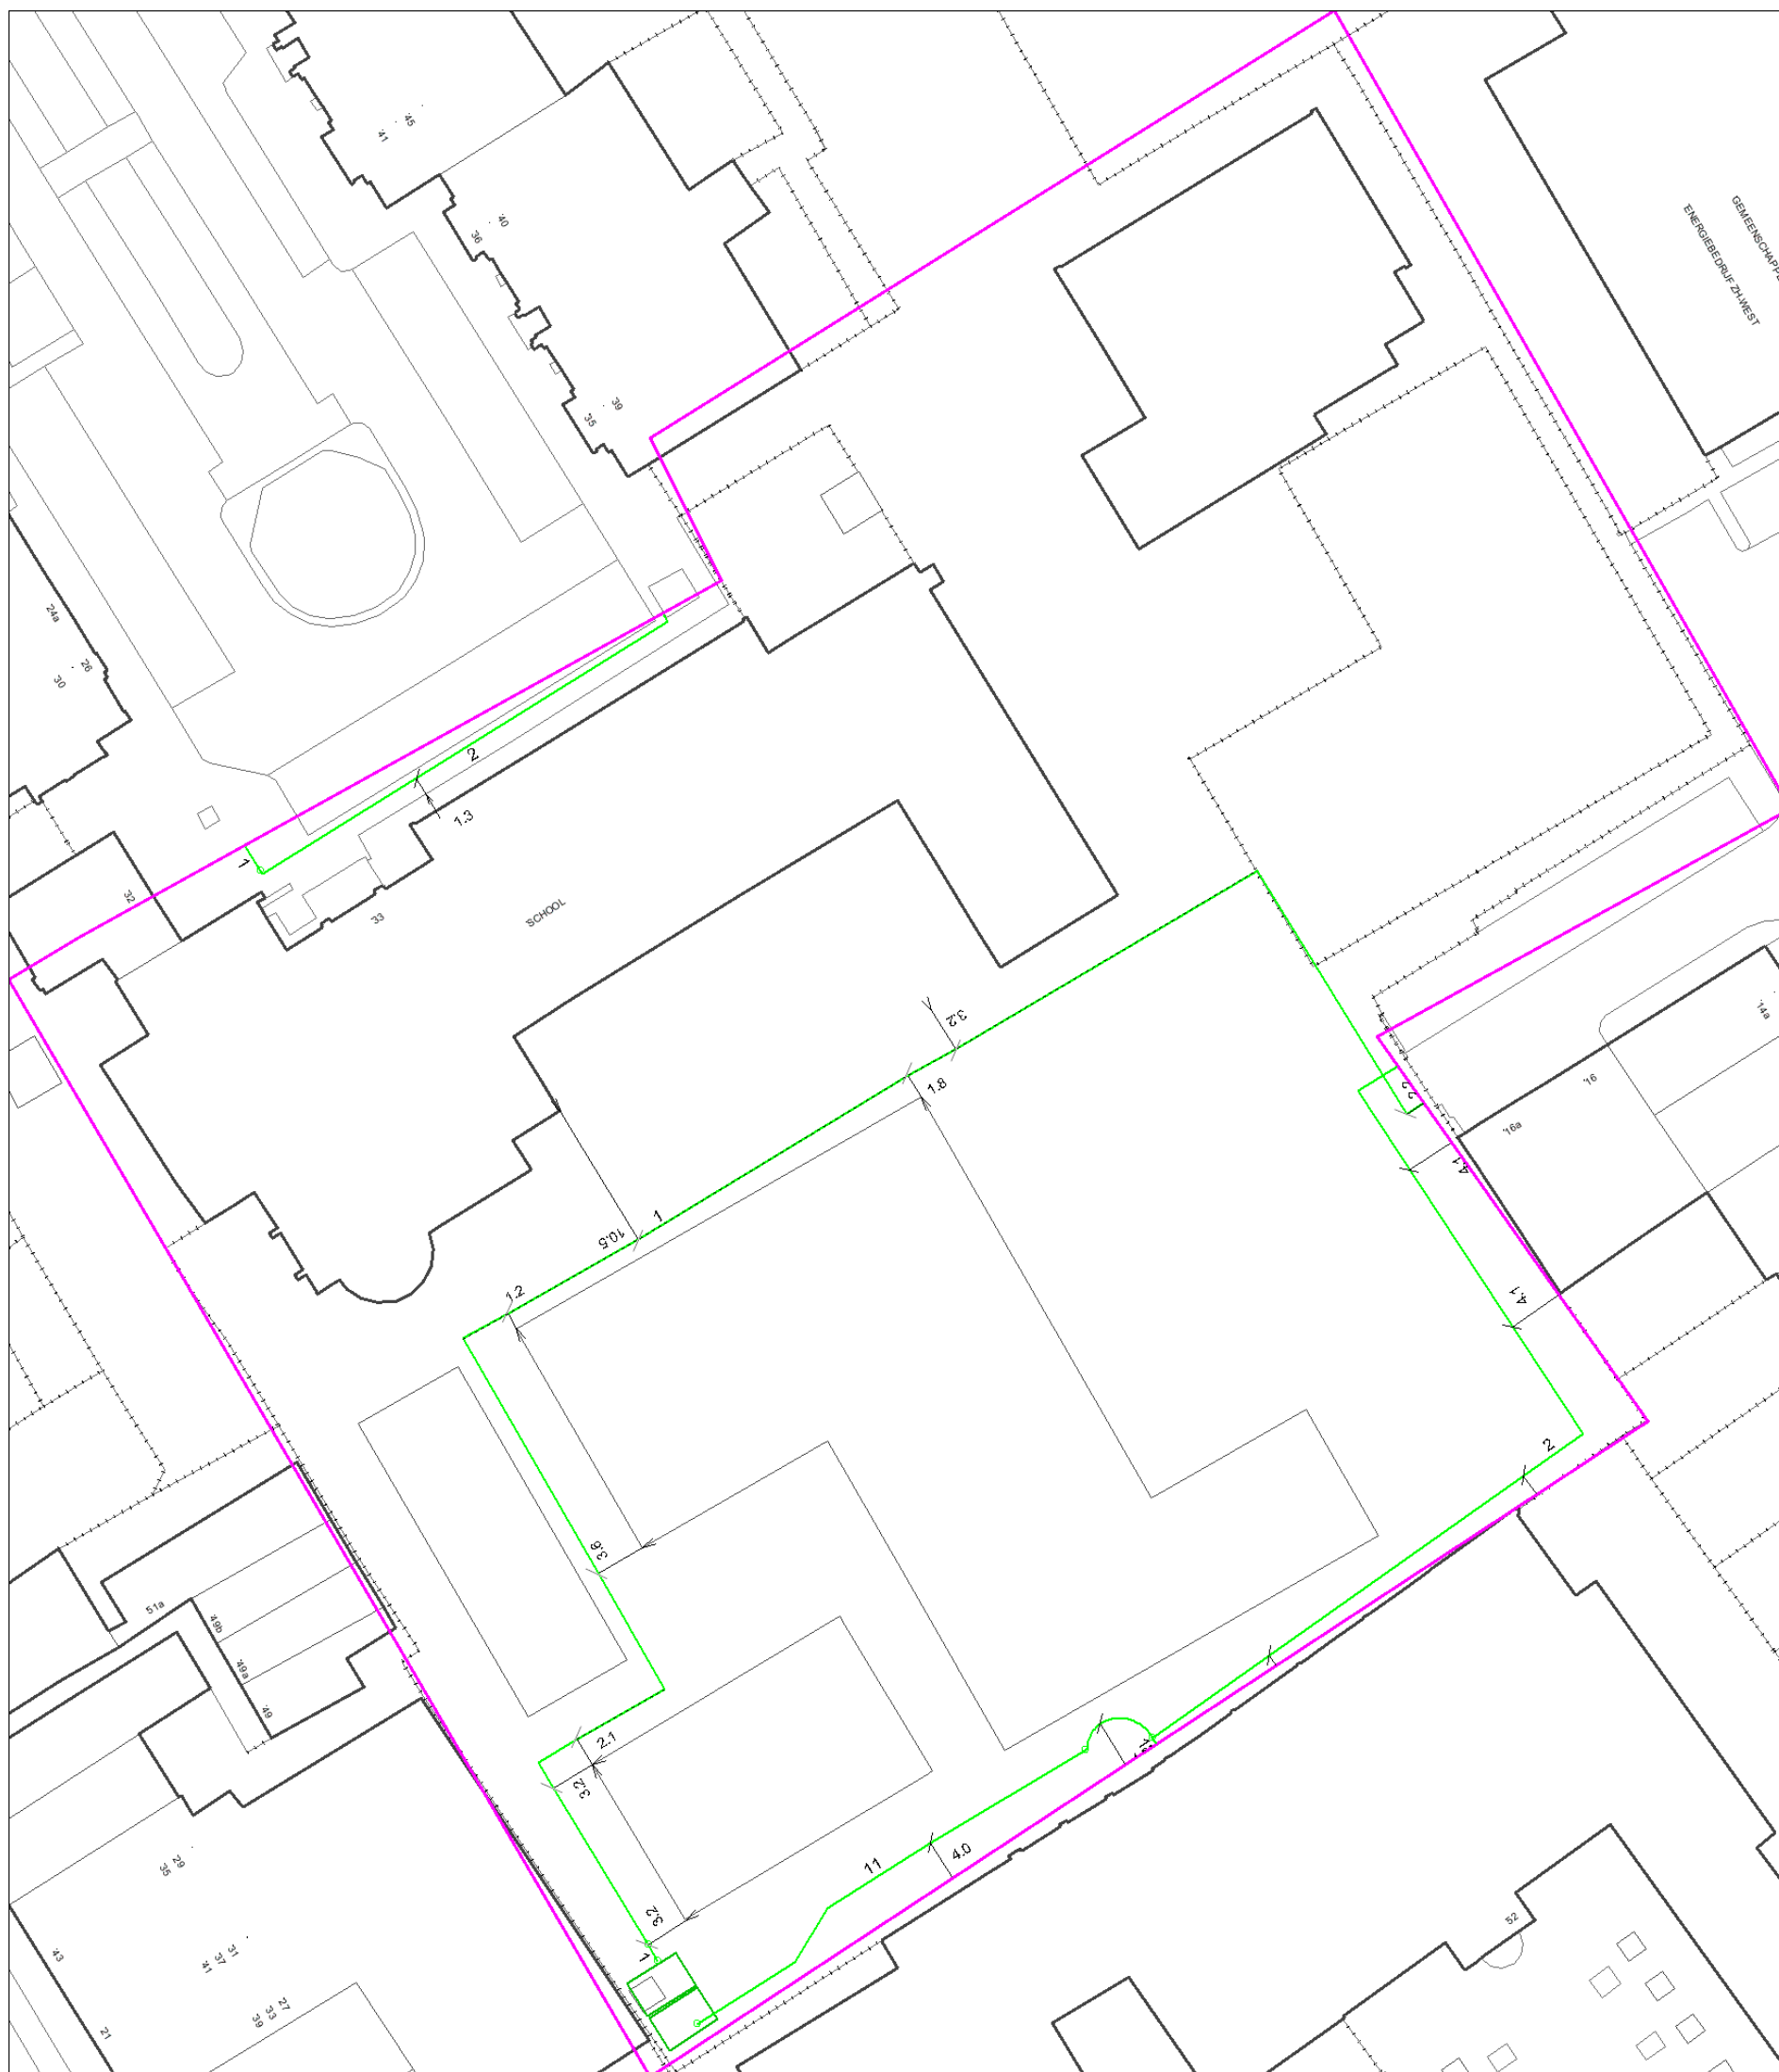


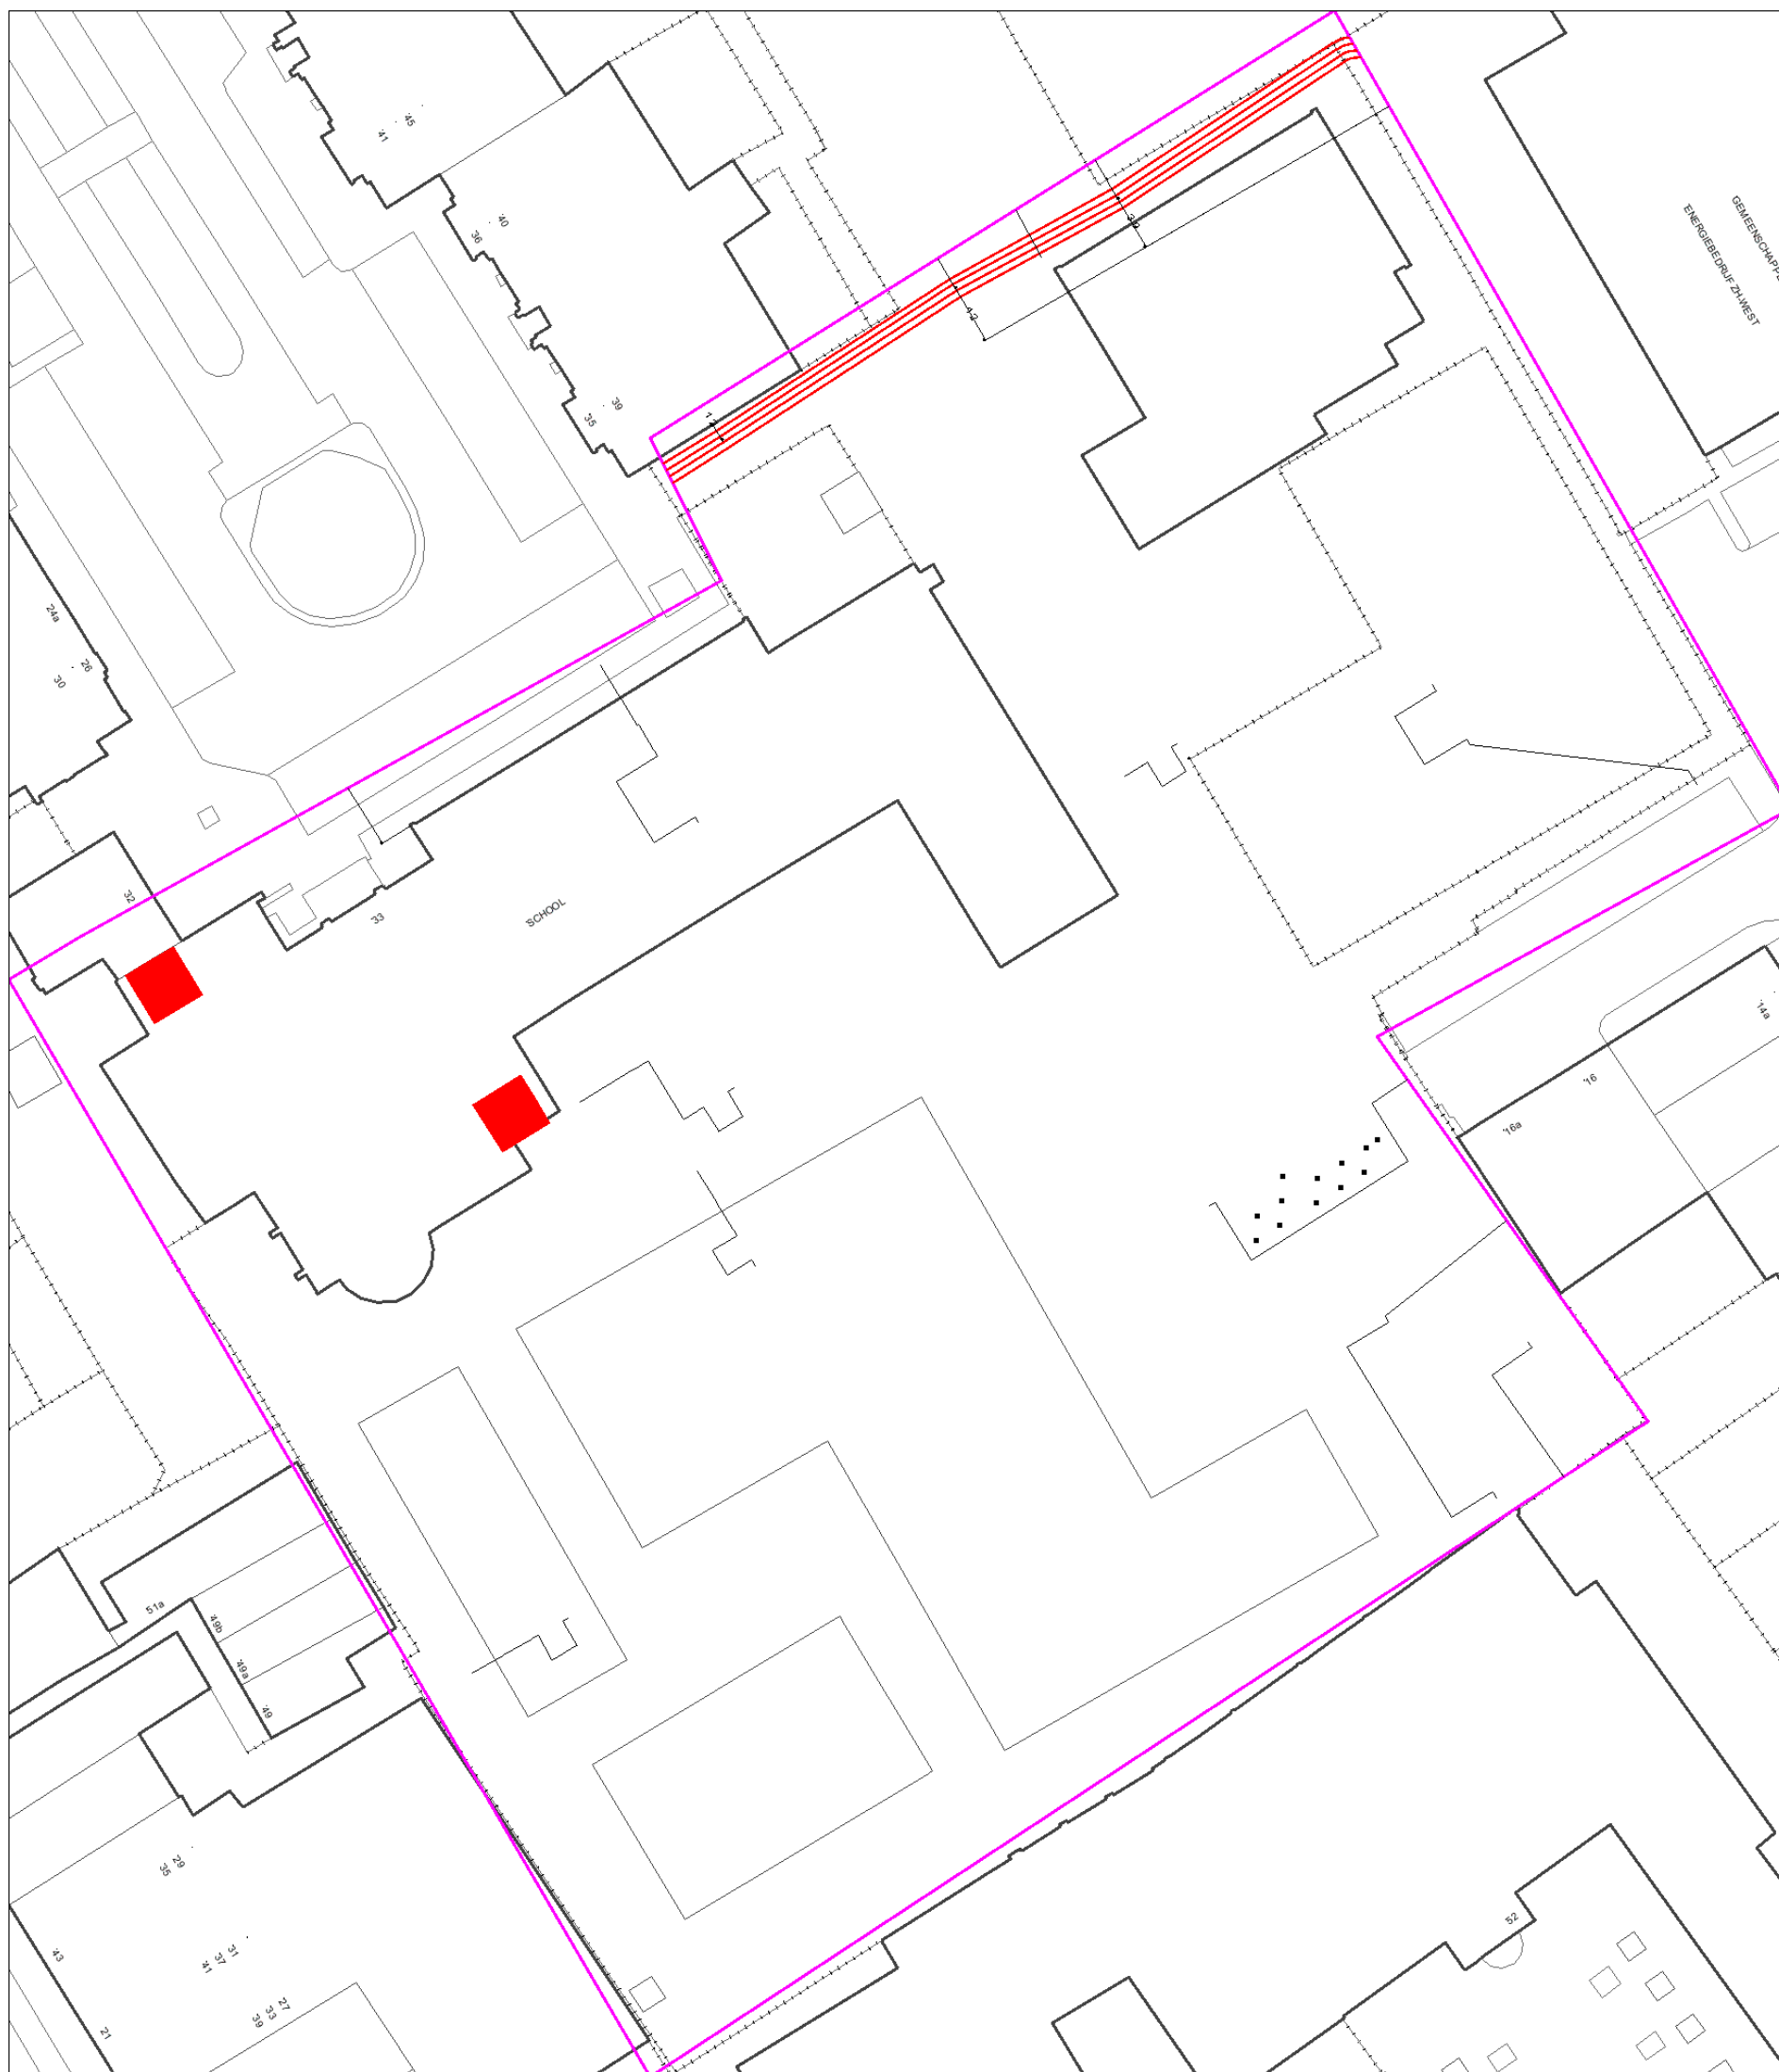


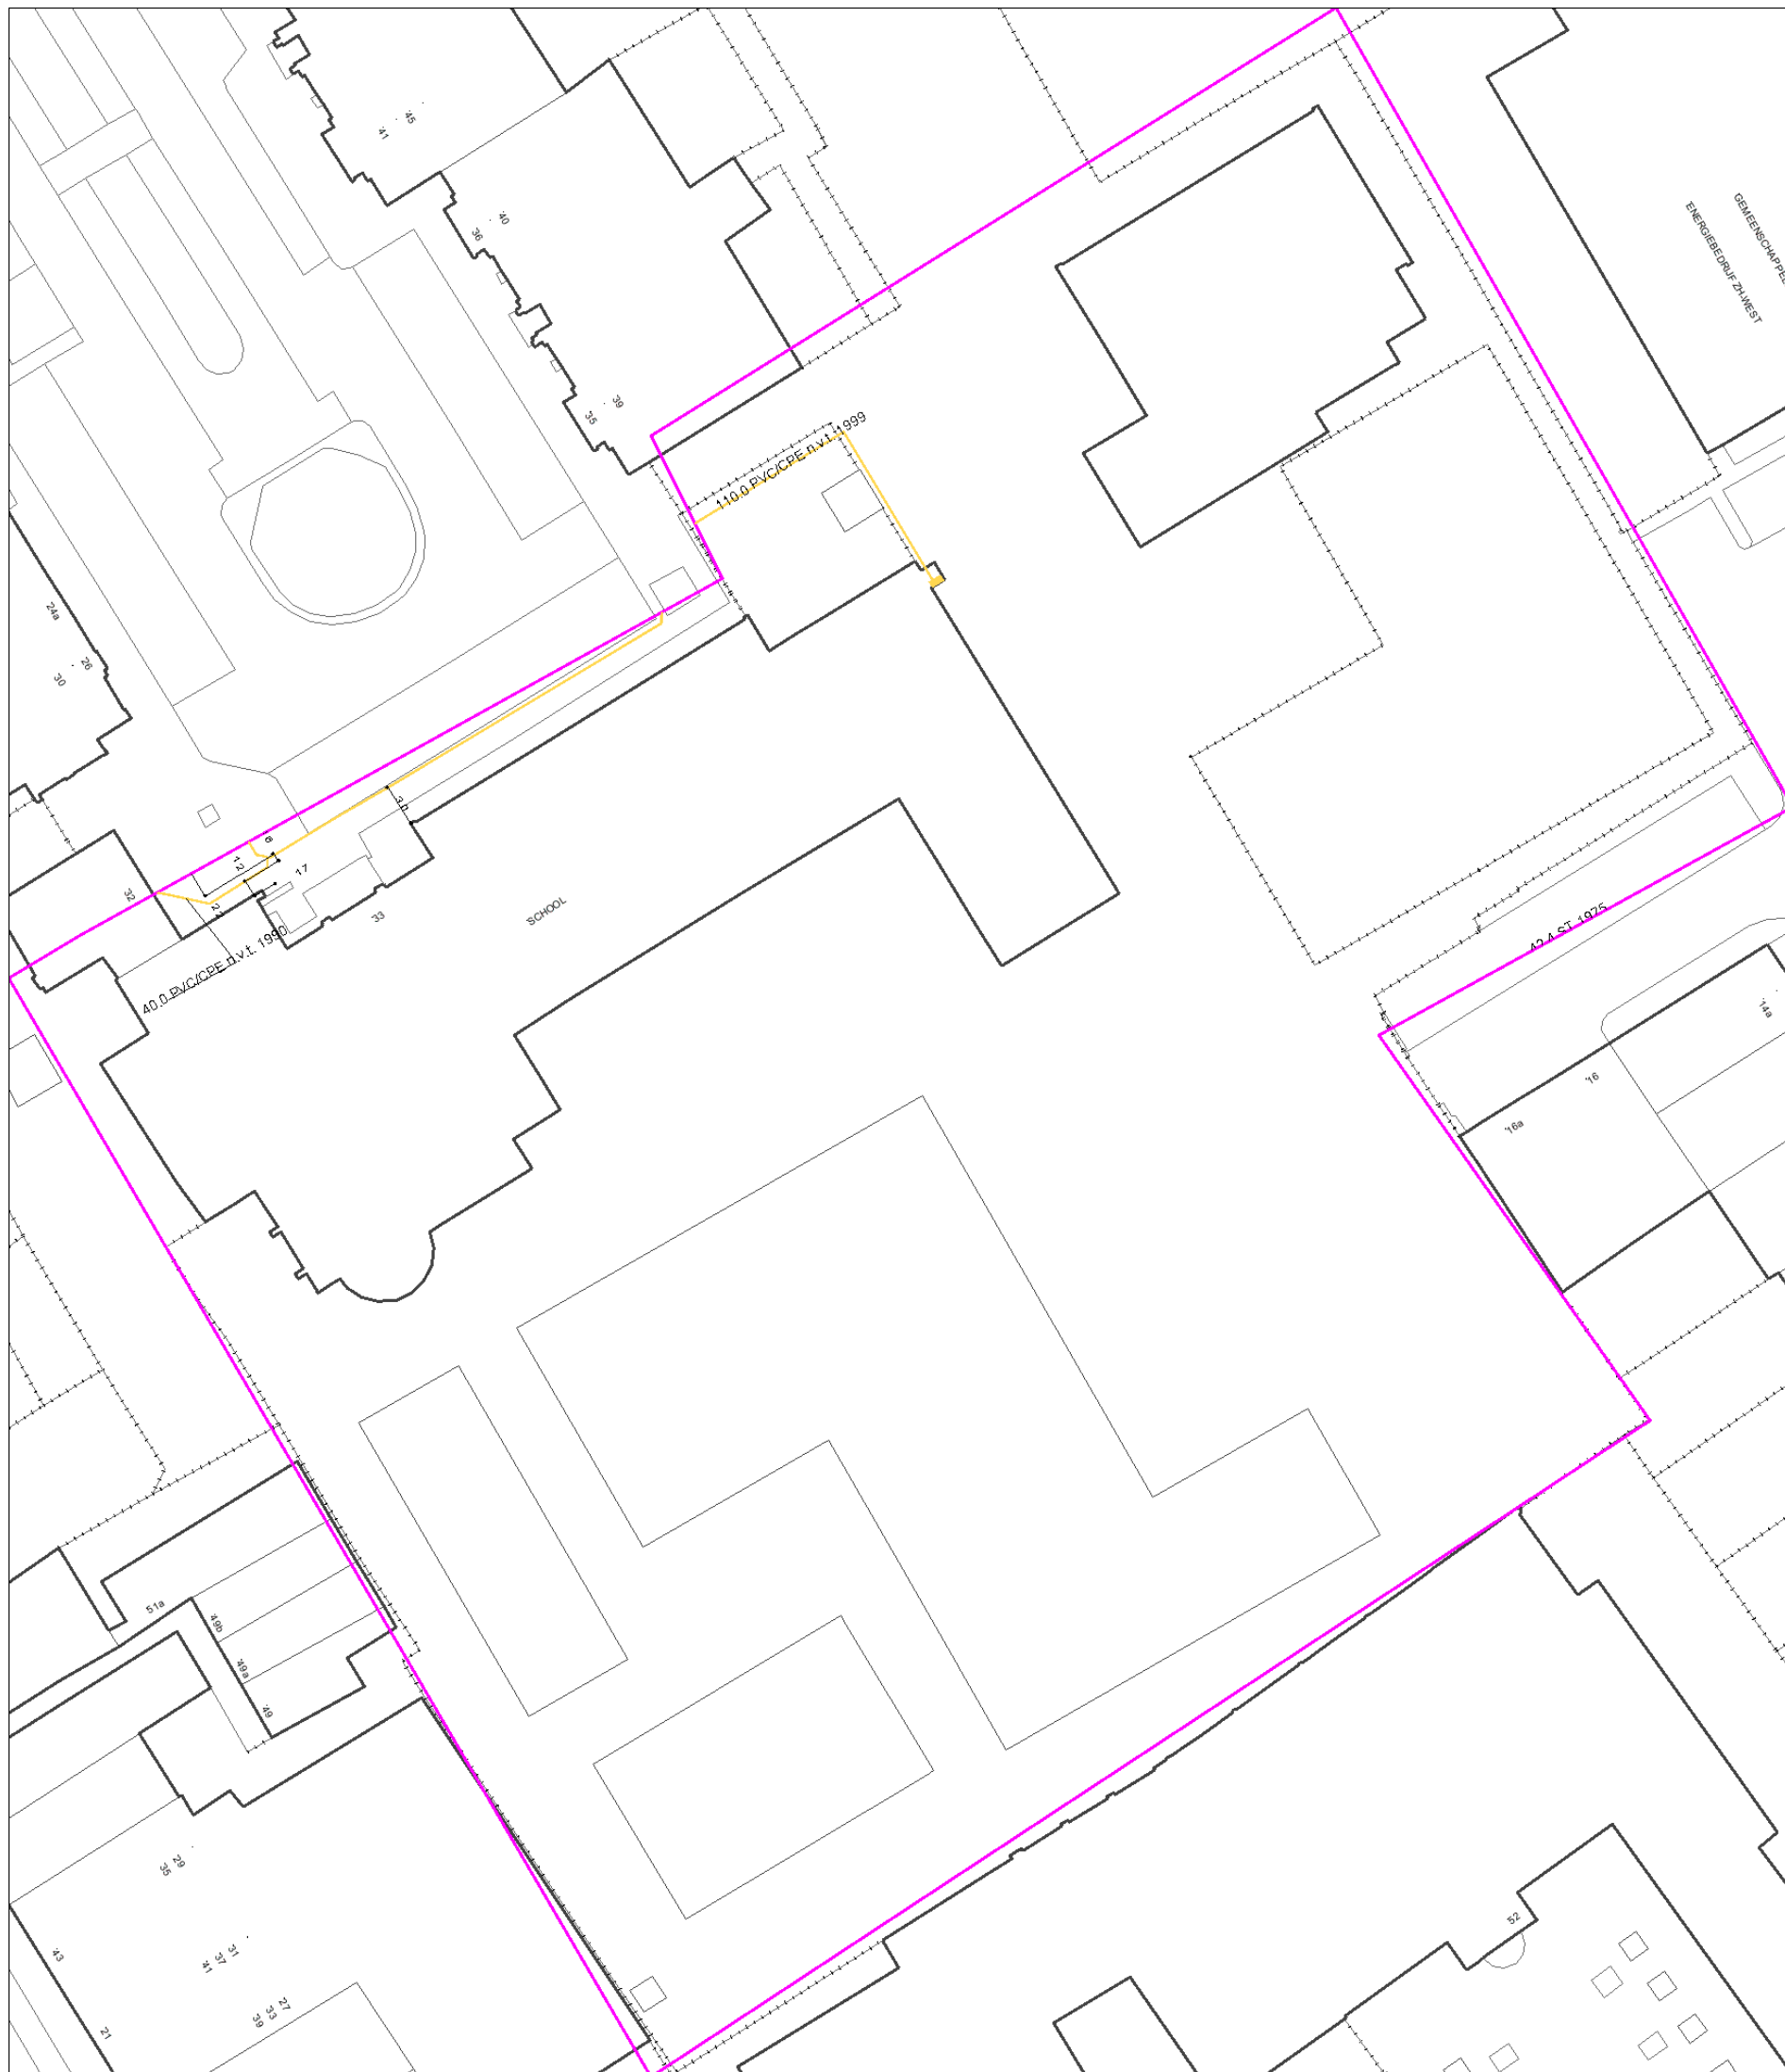


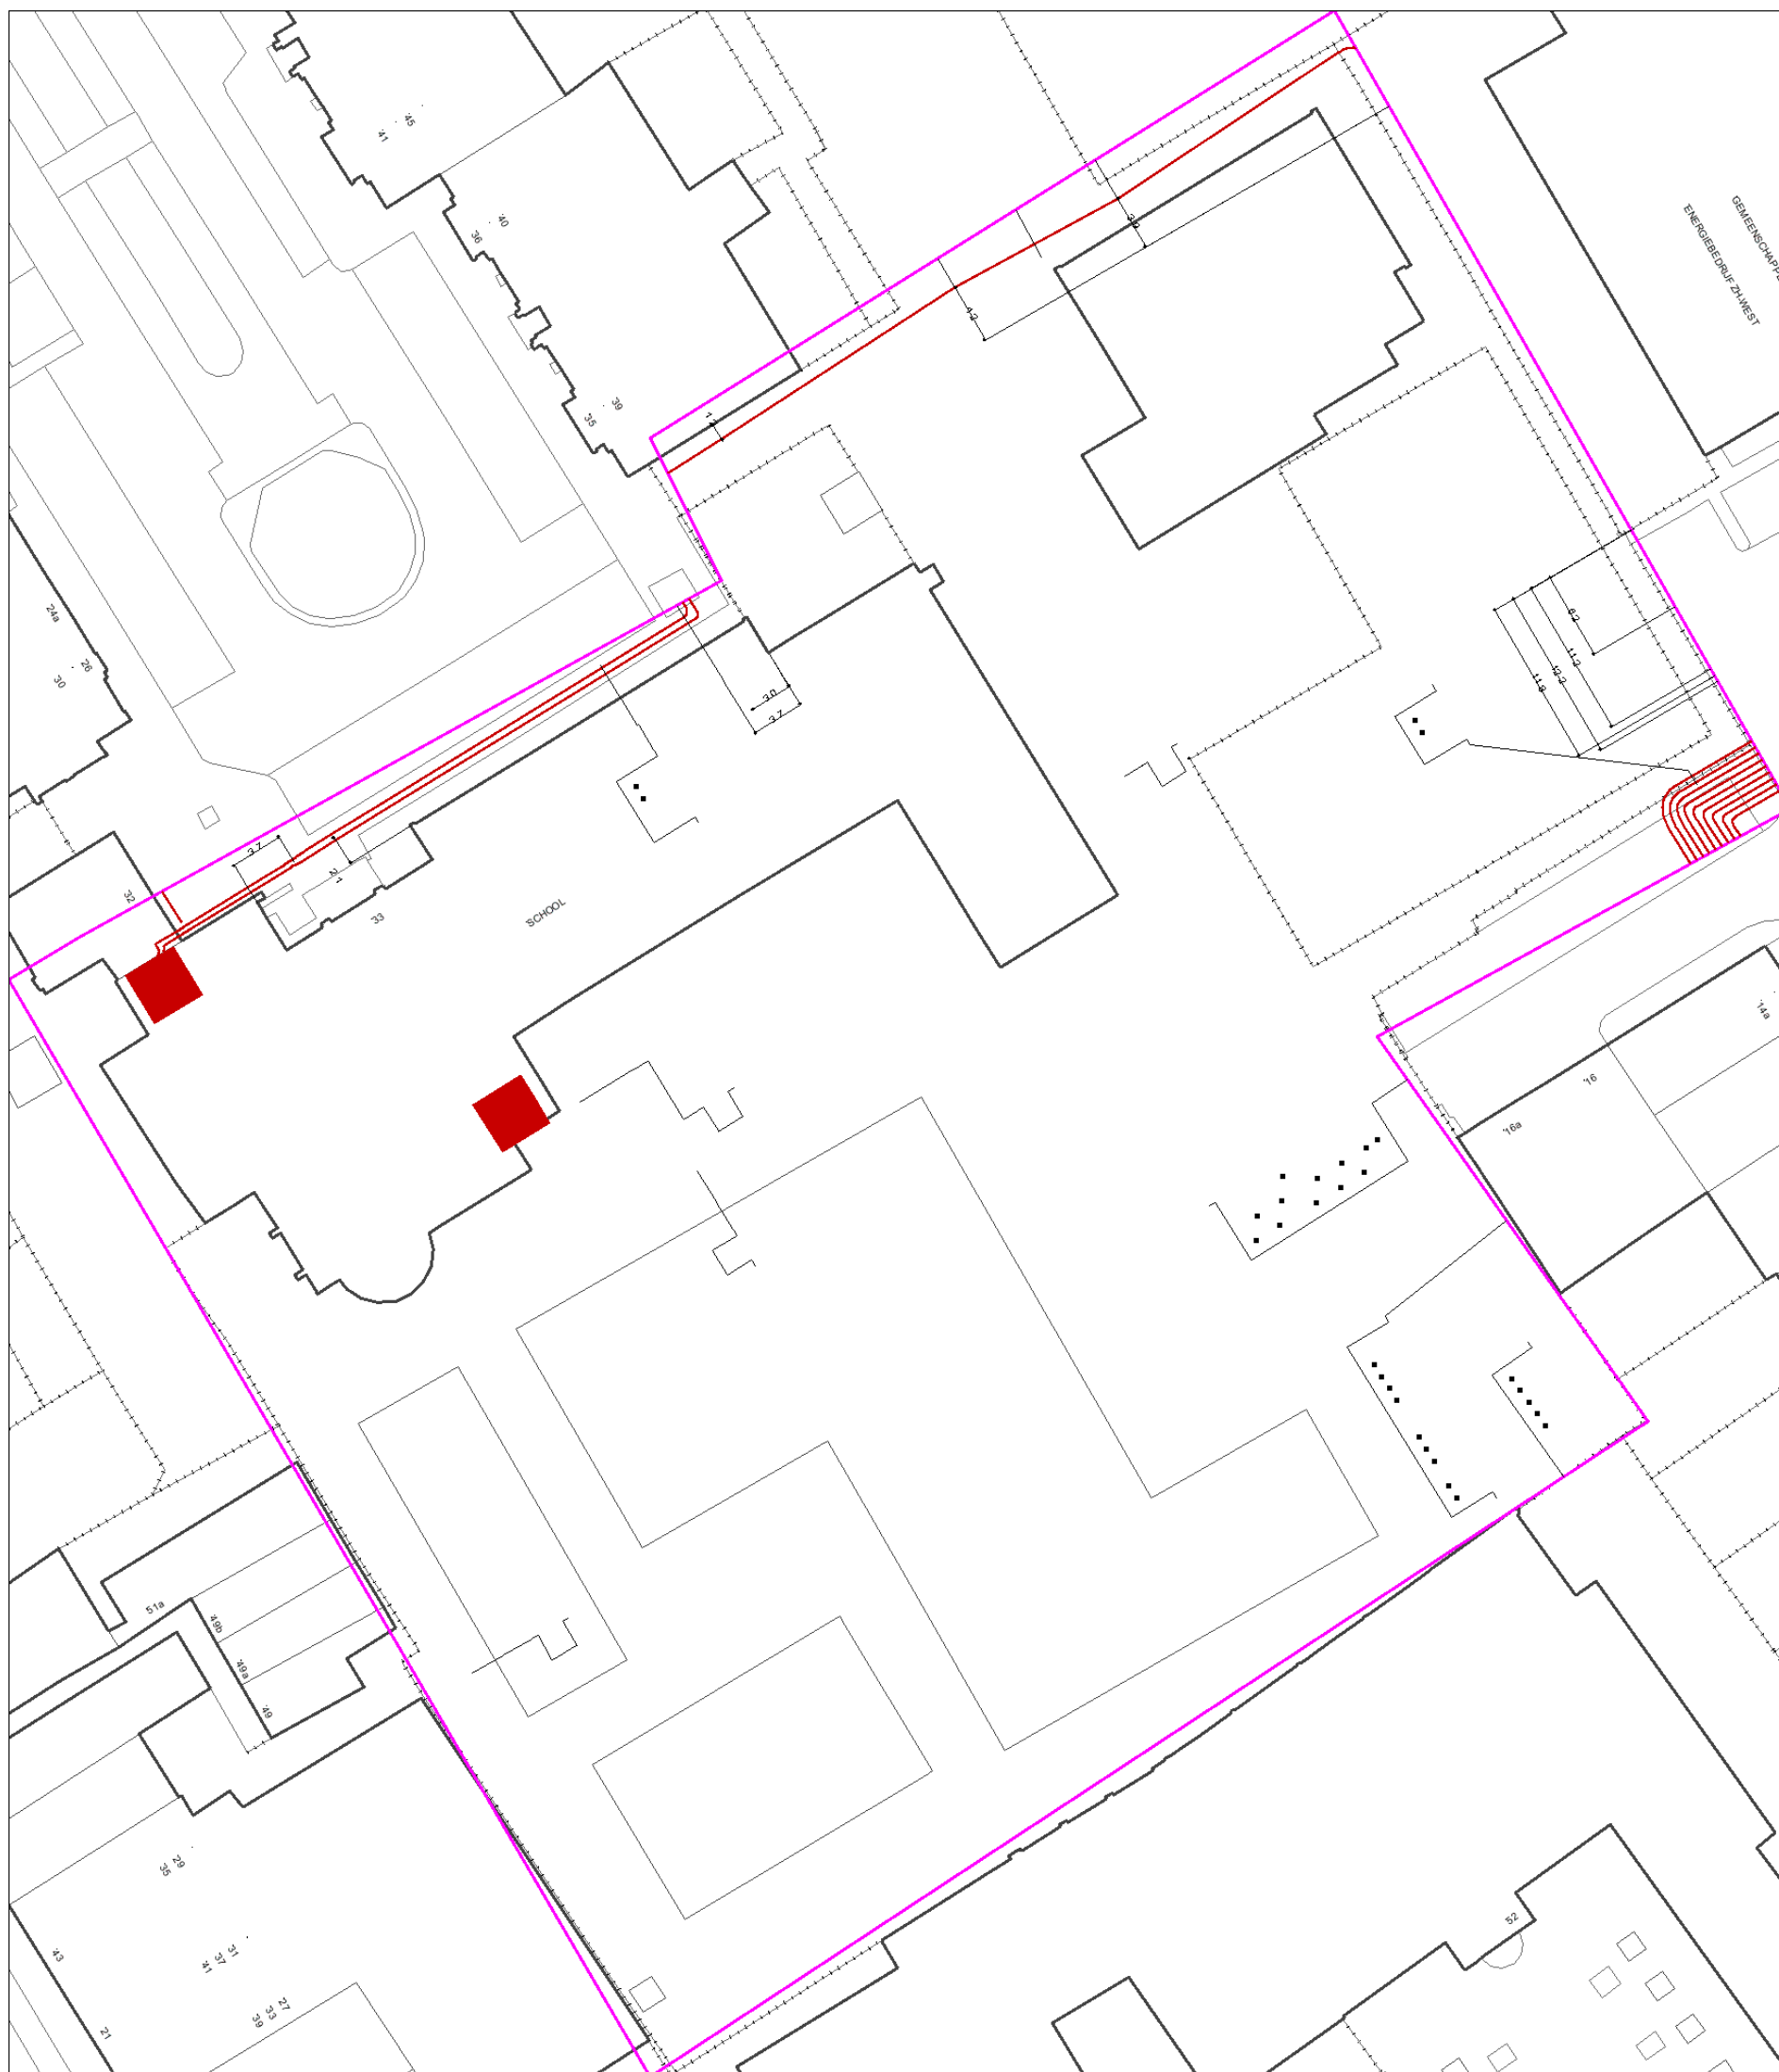


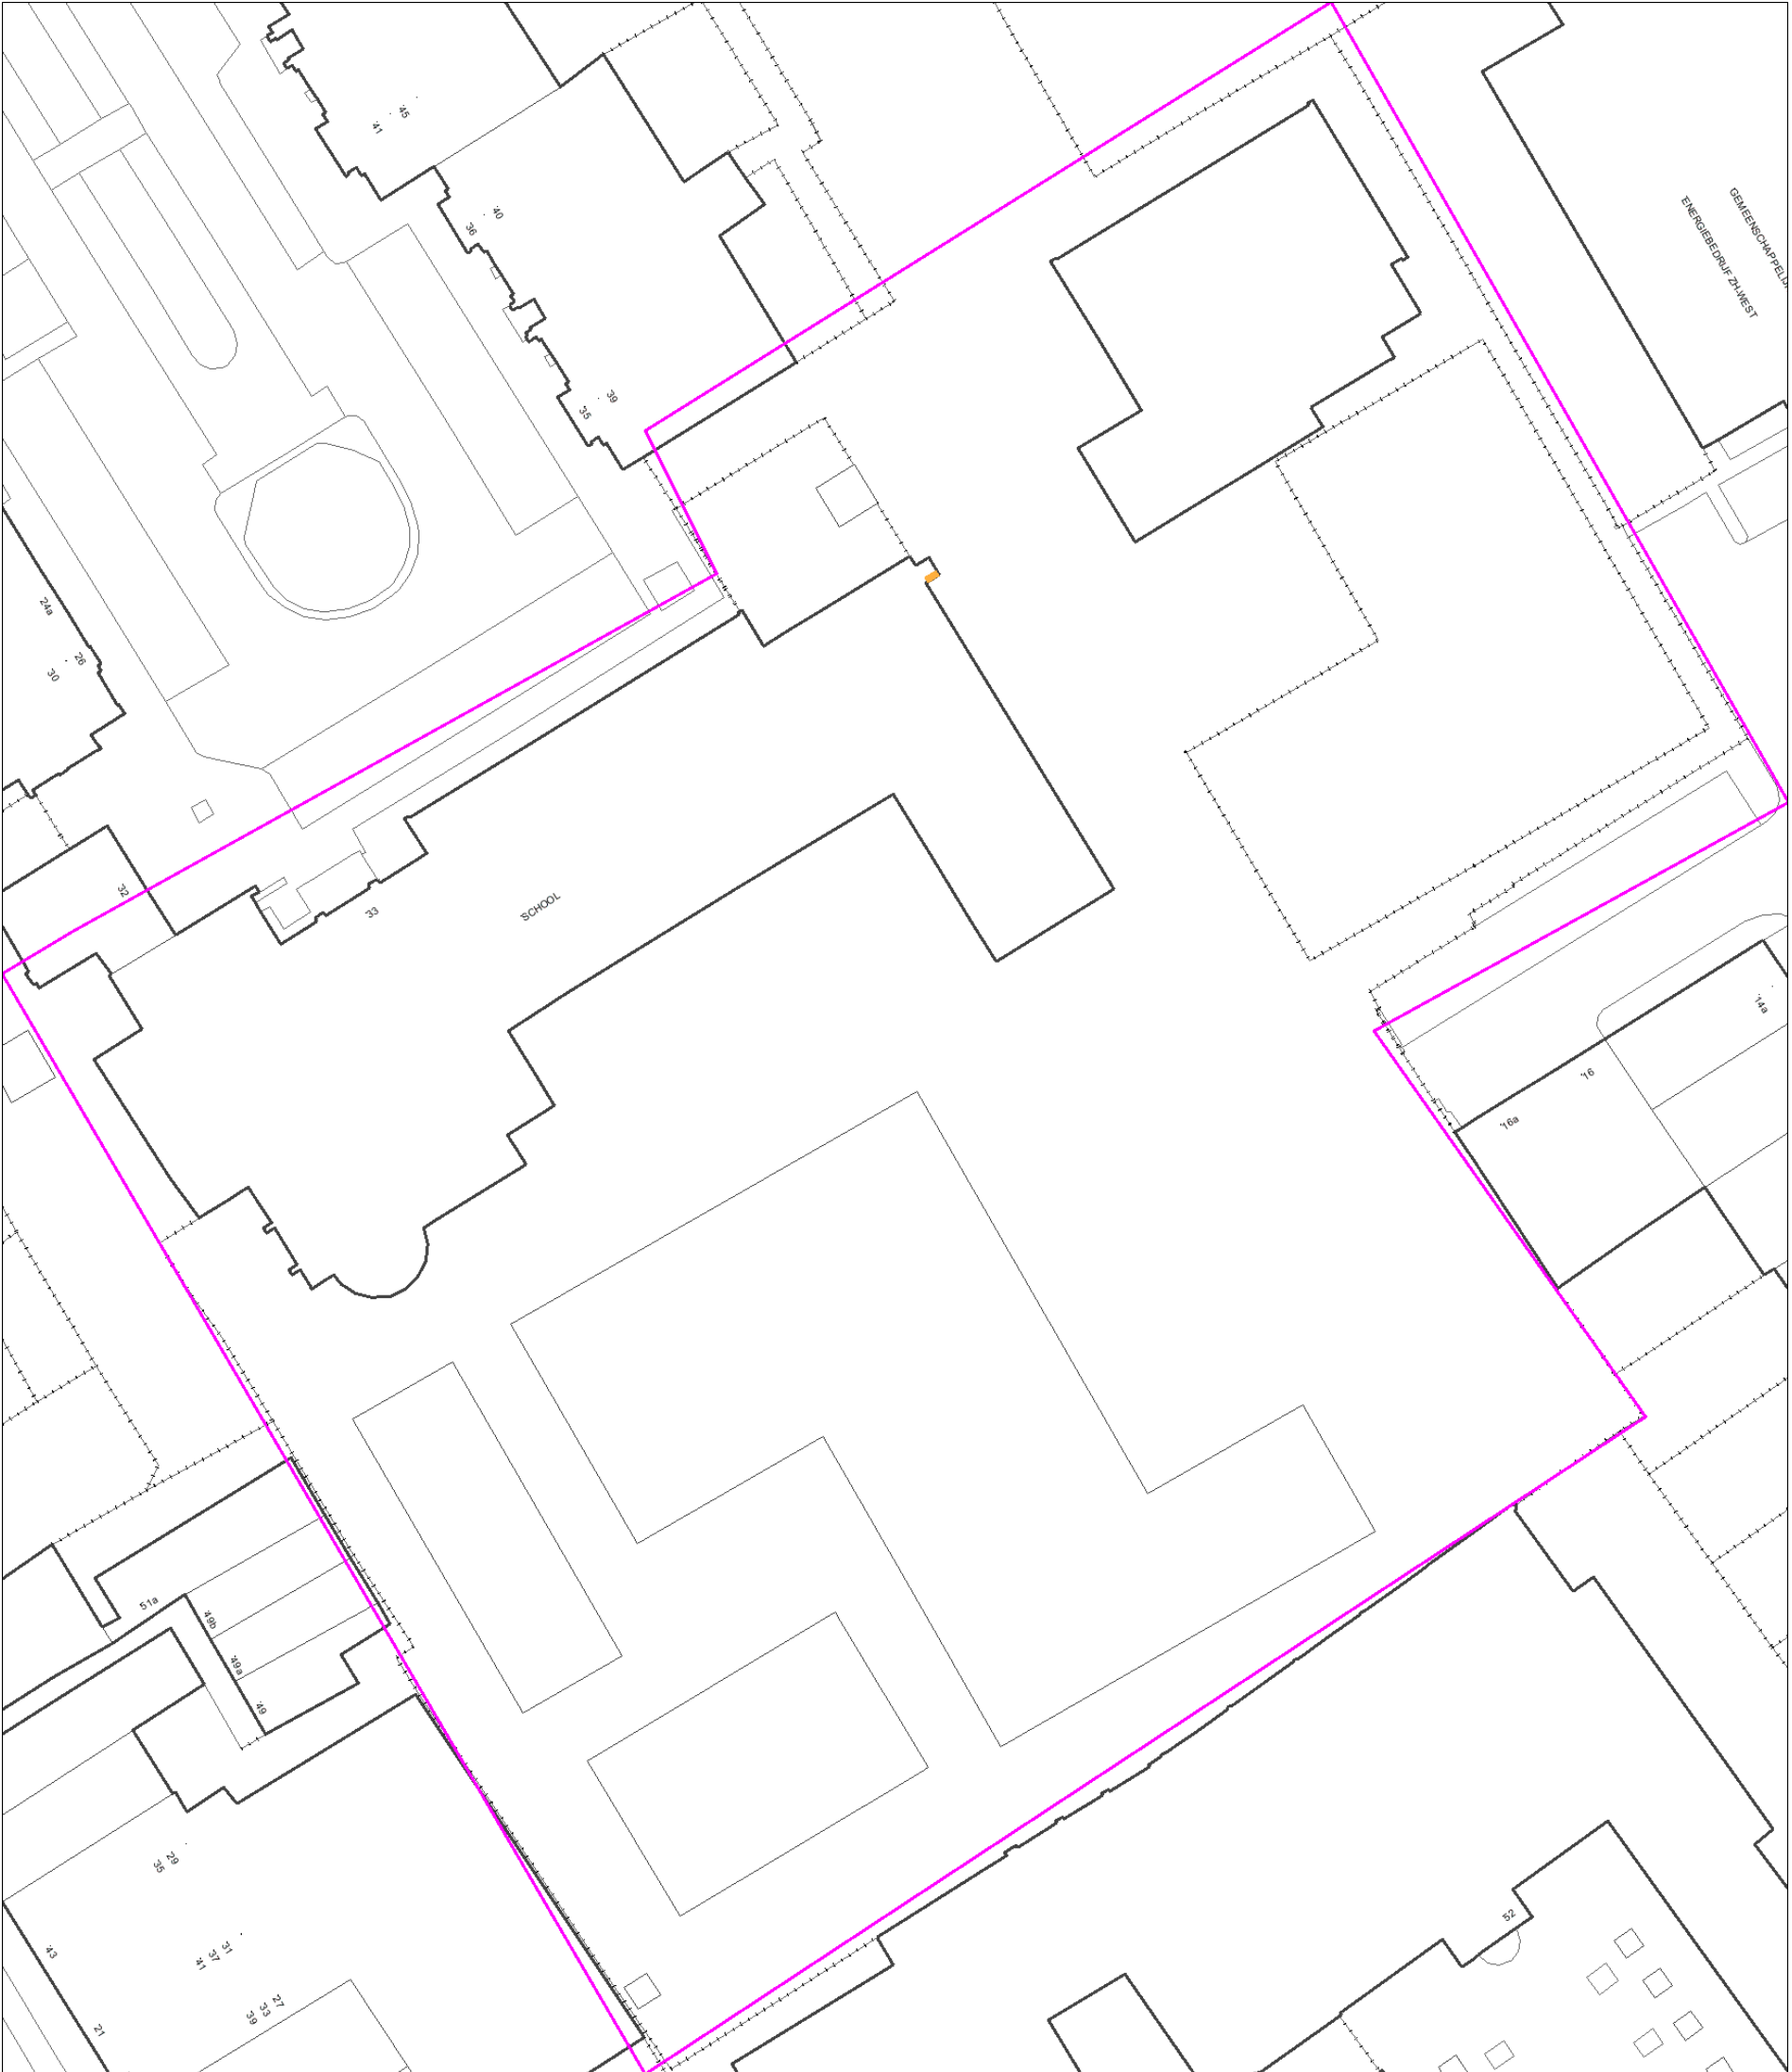

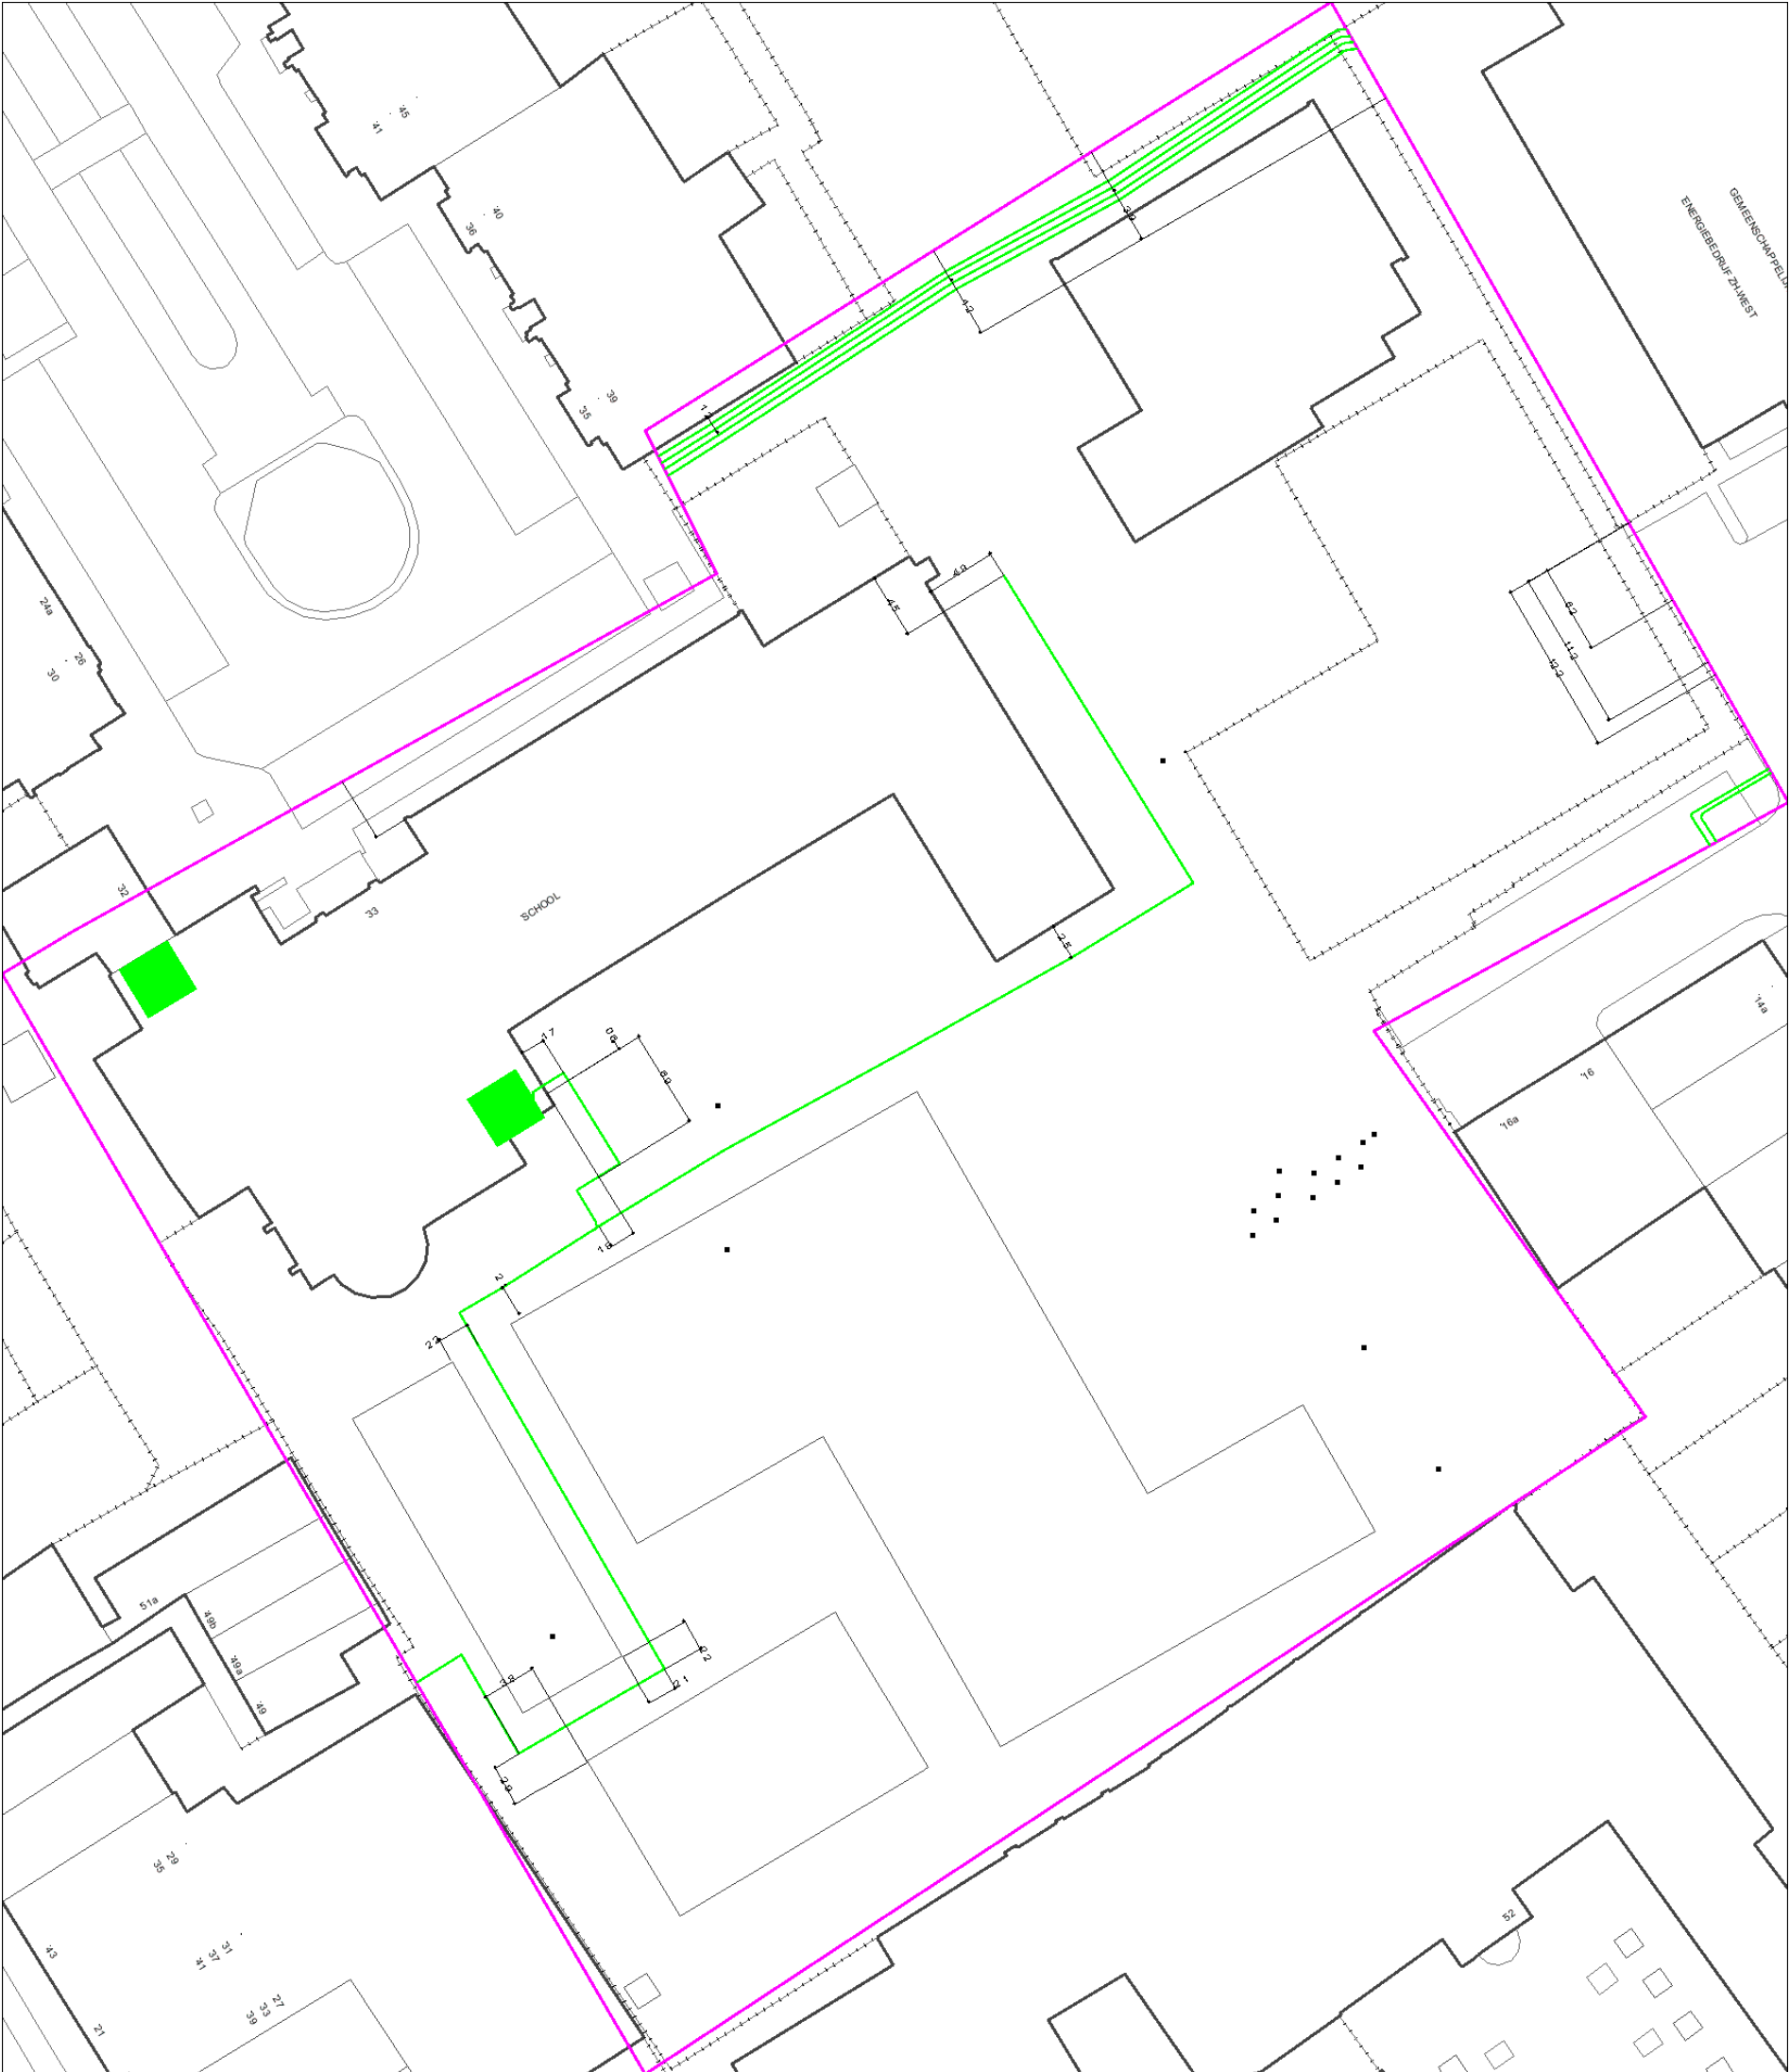


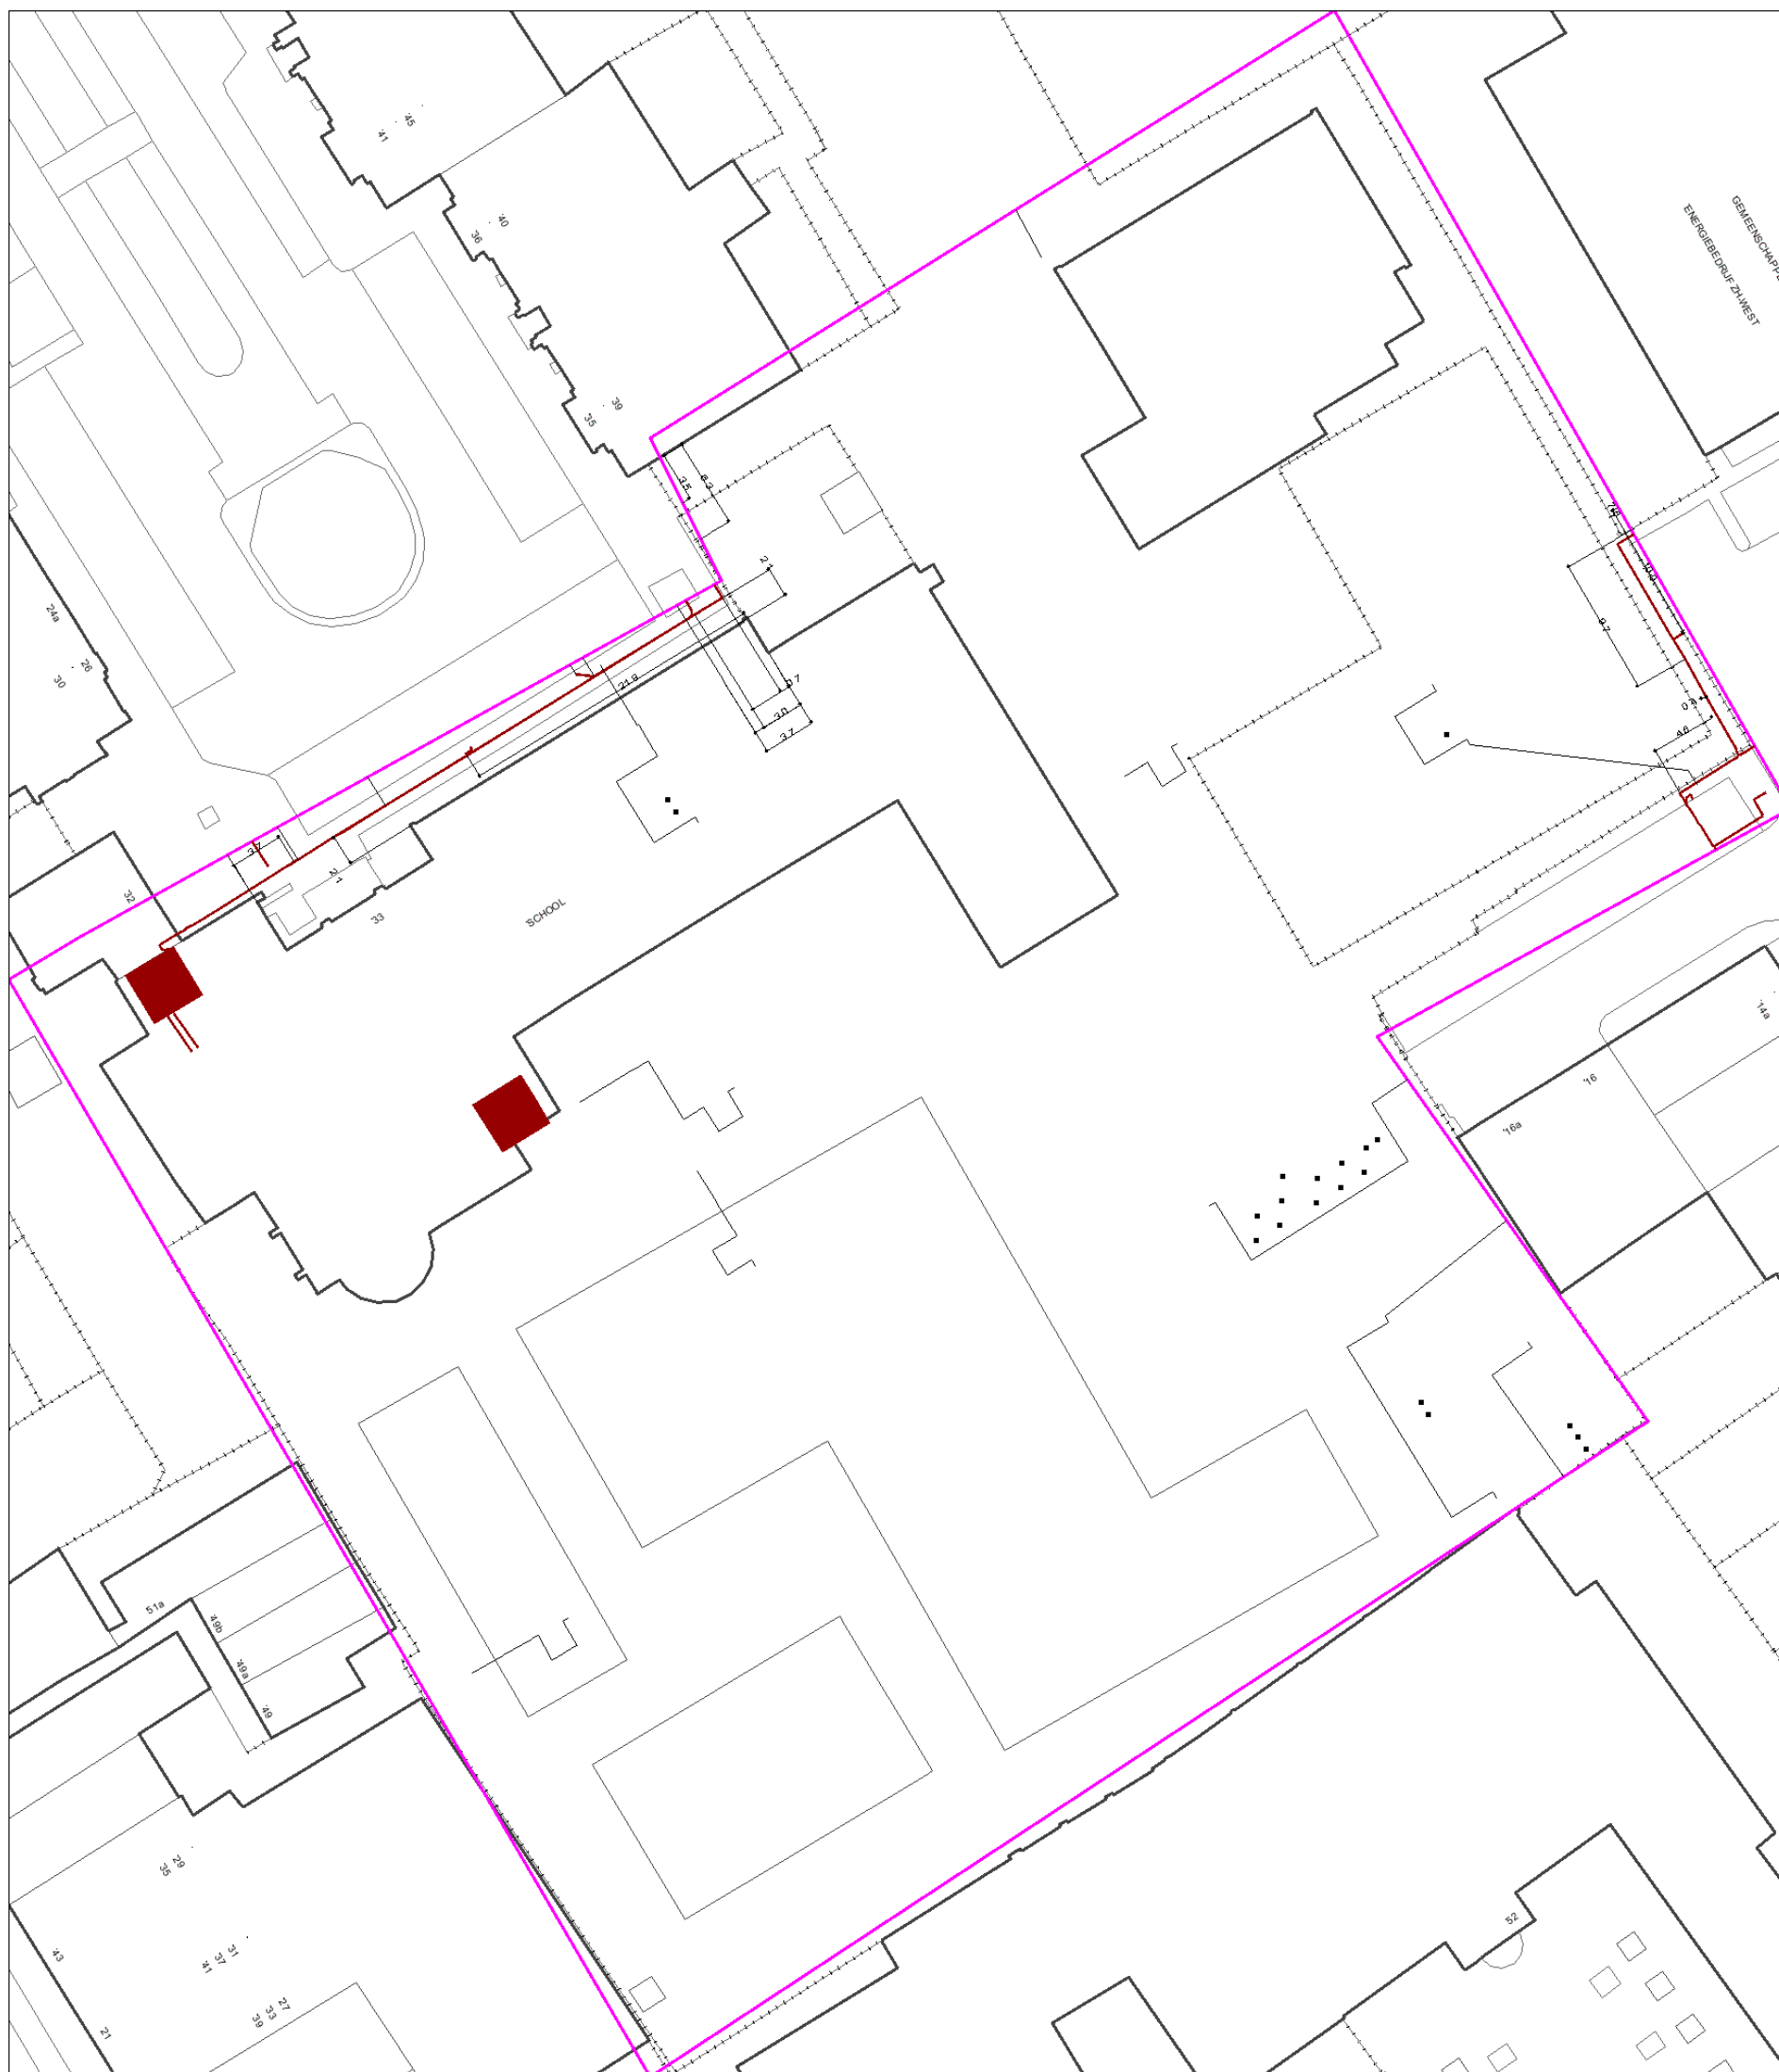


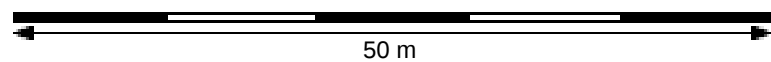


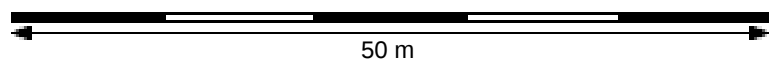




Klicnummer: 12G351588 - 1	Aanvraagdatum: 30-10-2012	Bladzijde 12 van 15
Themakaart Den Haag Dienst Stadsbeheer riool vrijval		

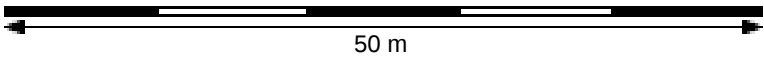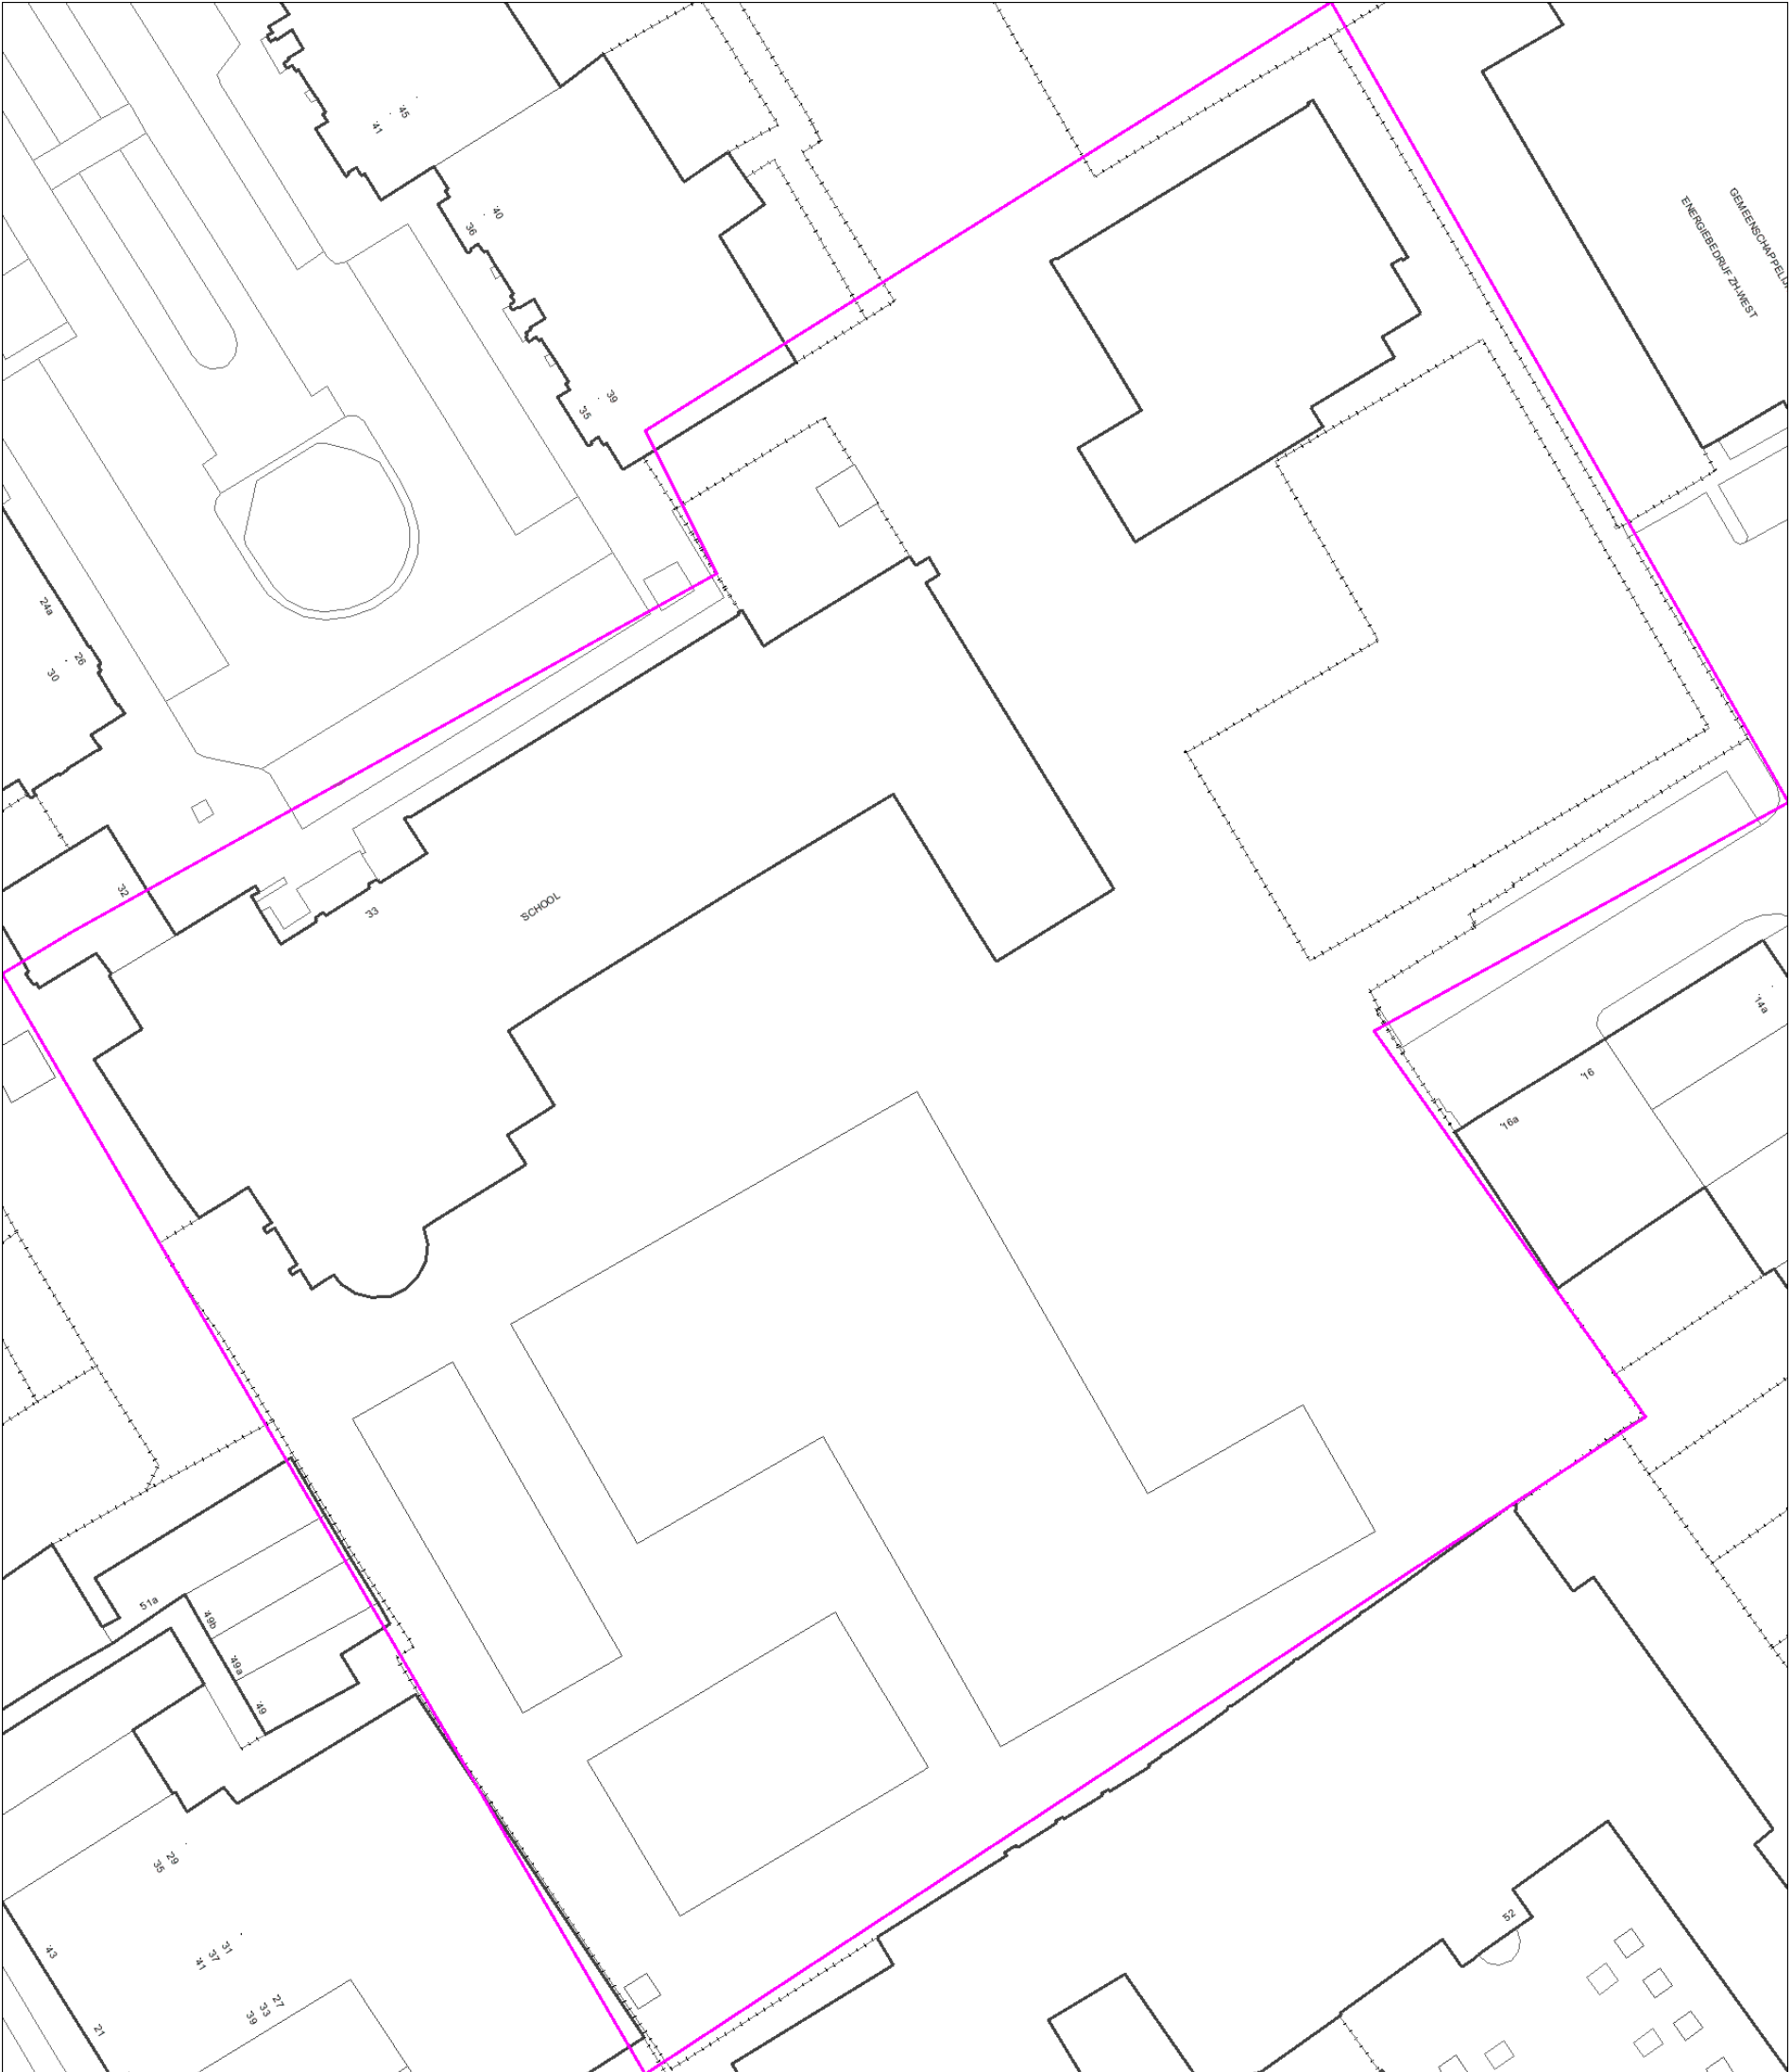

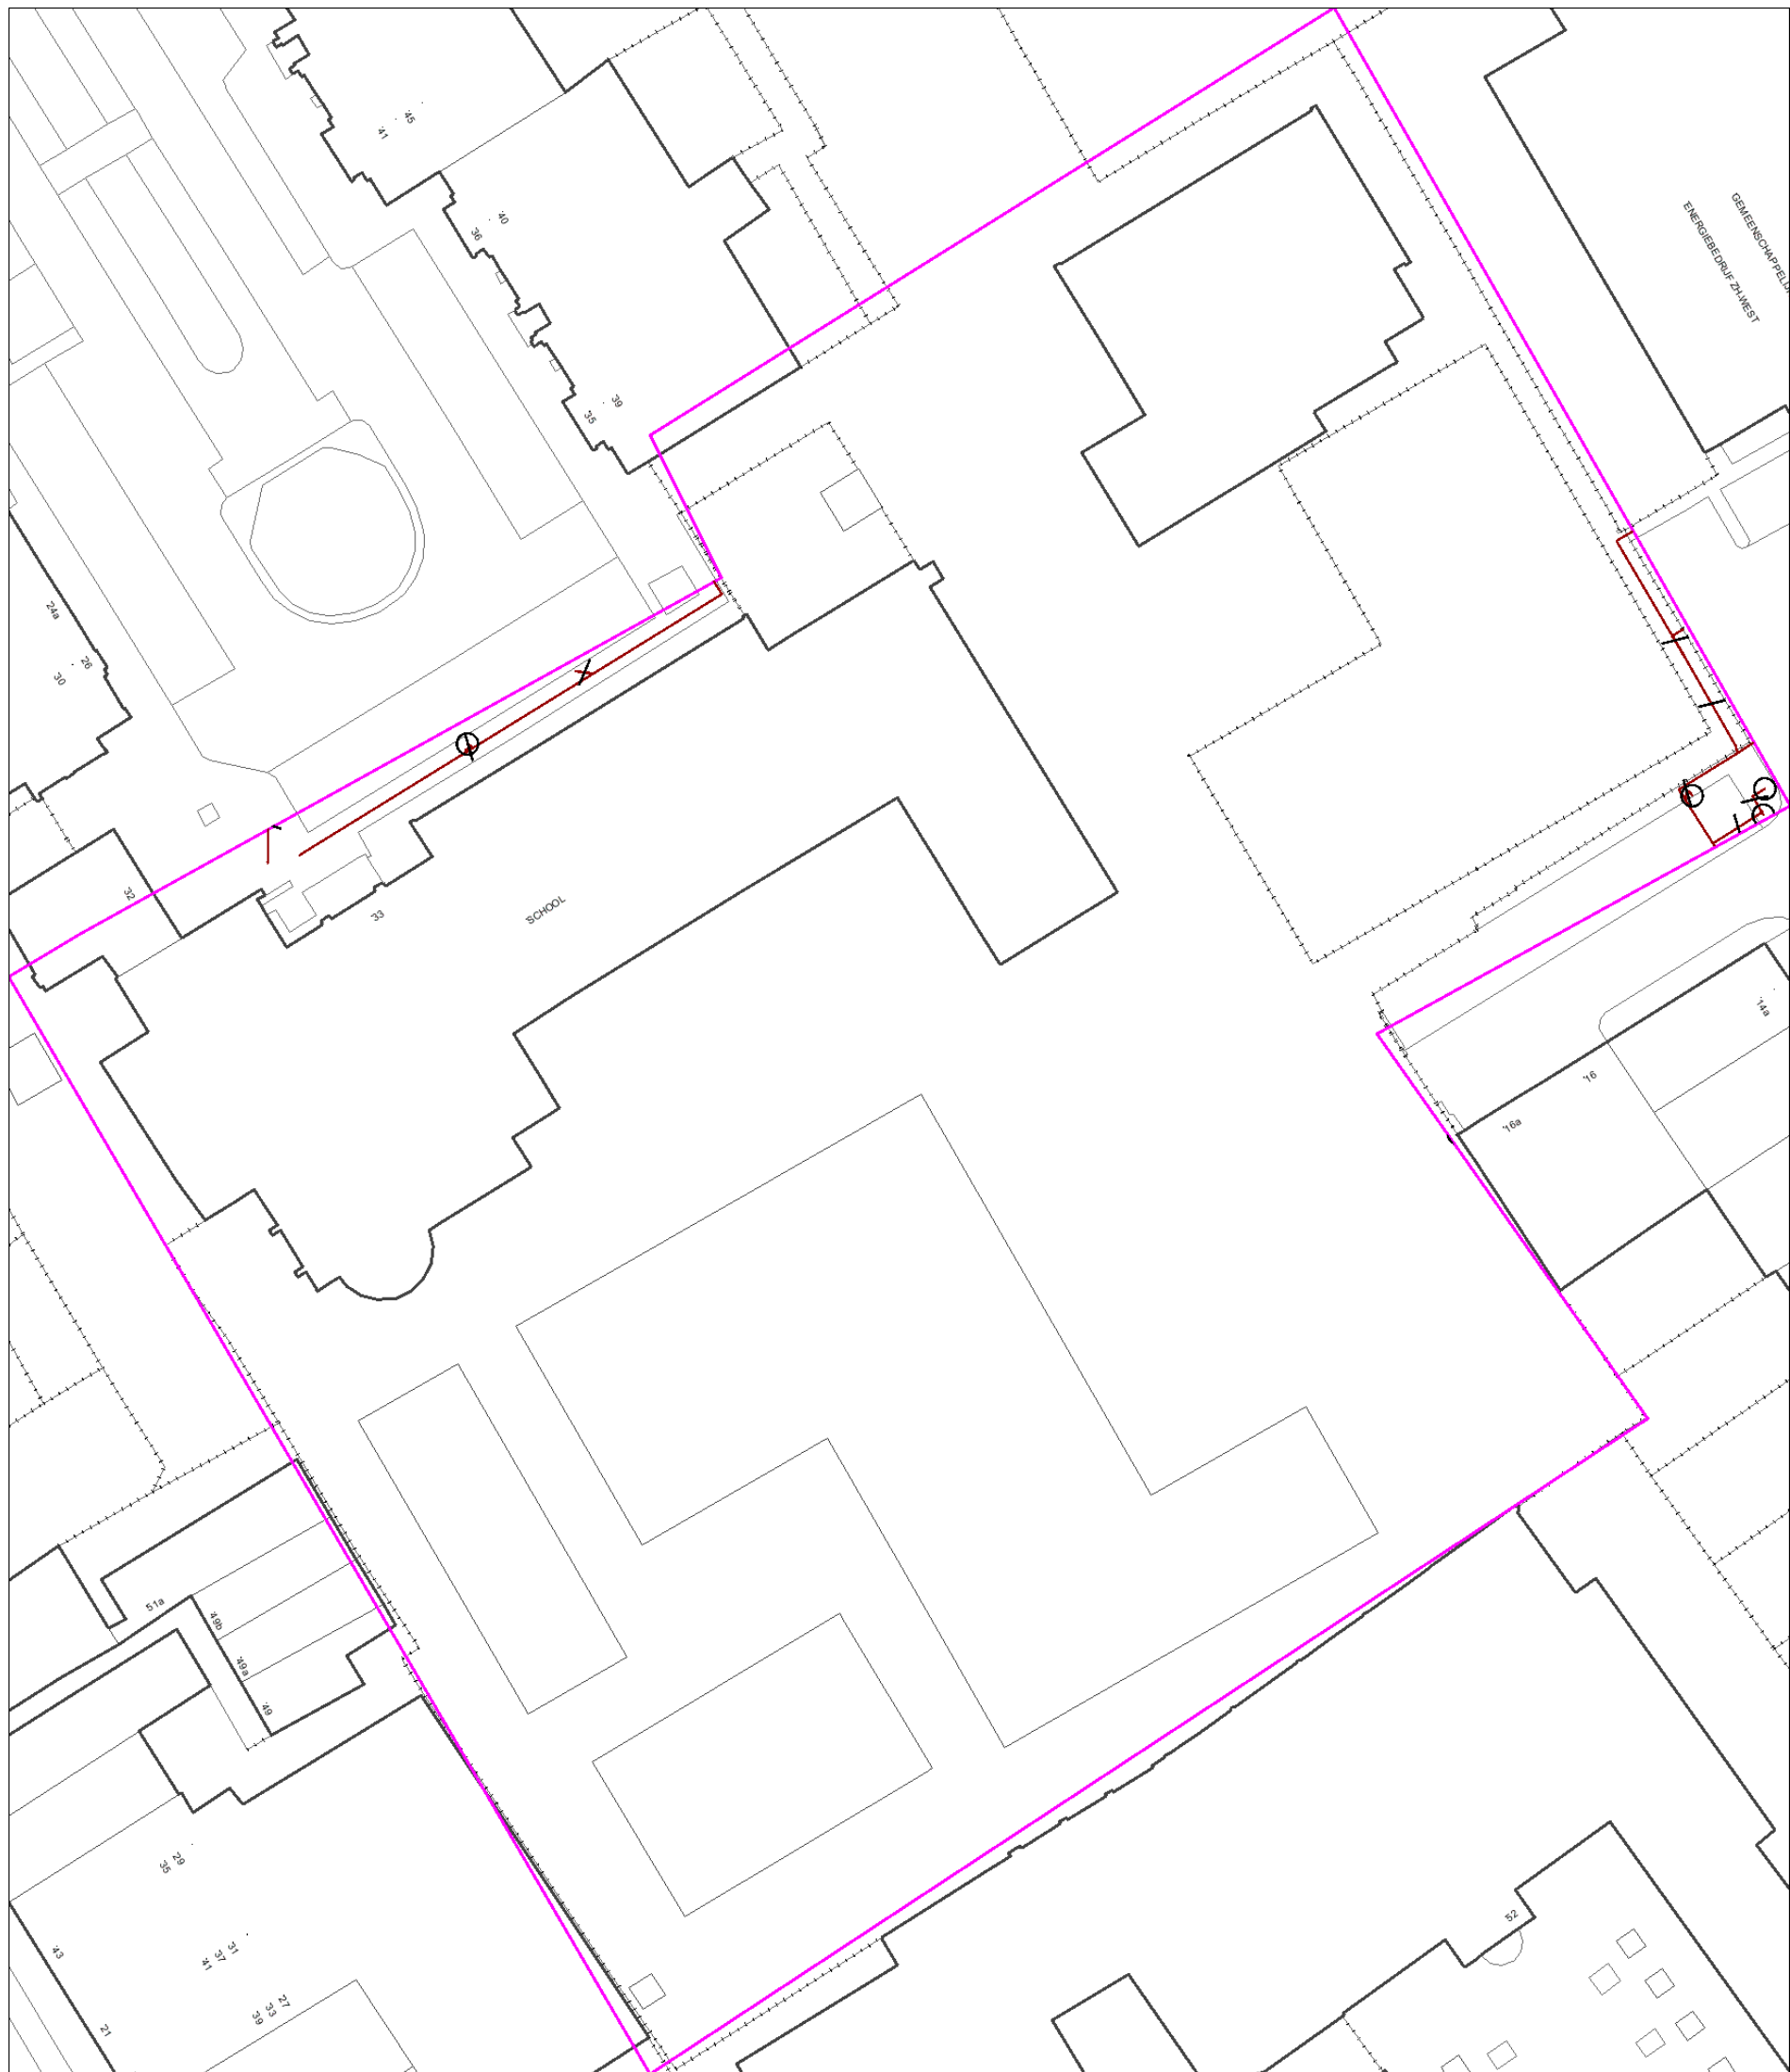

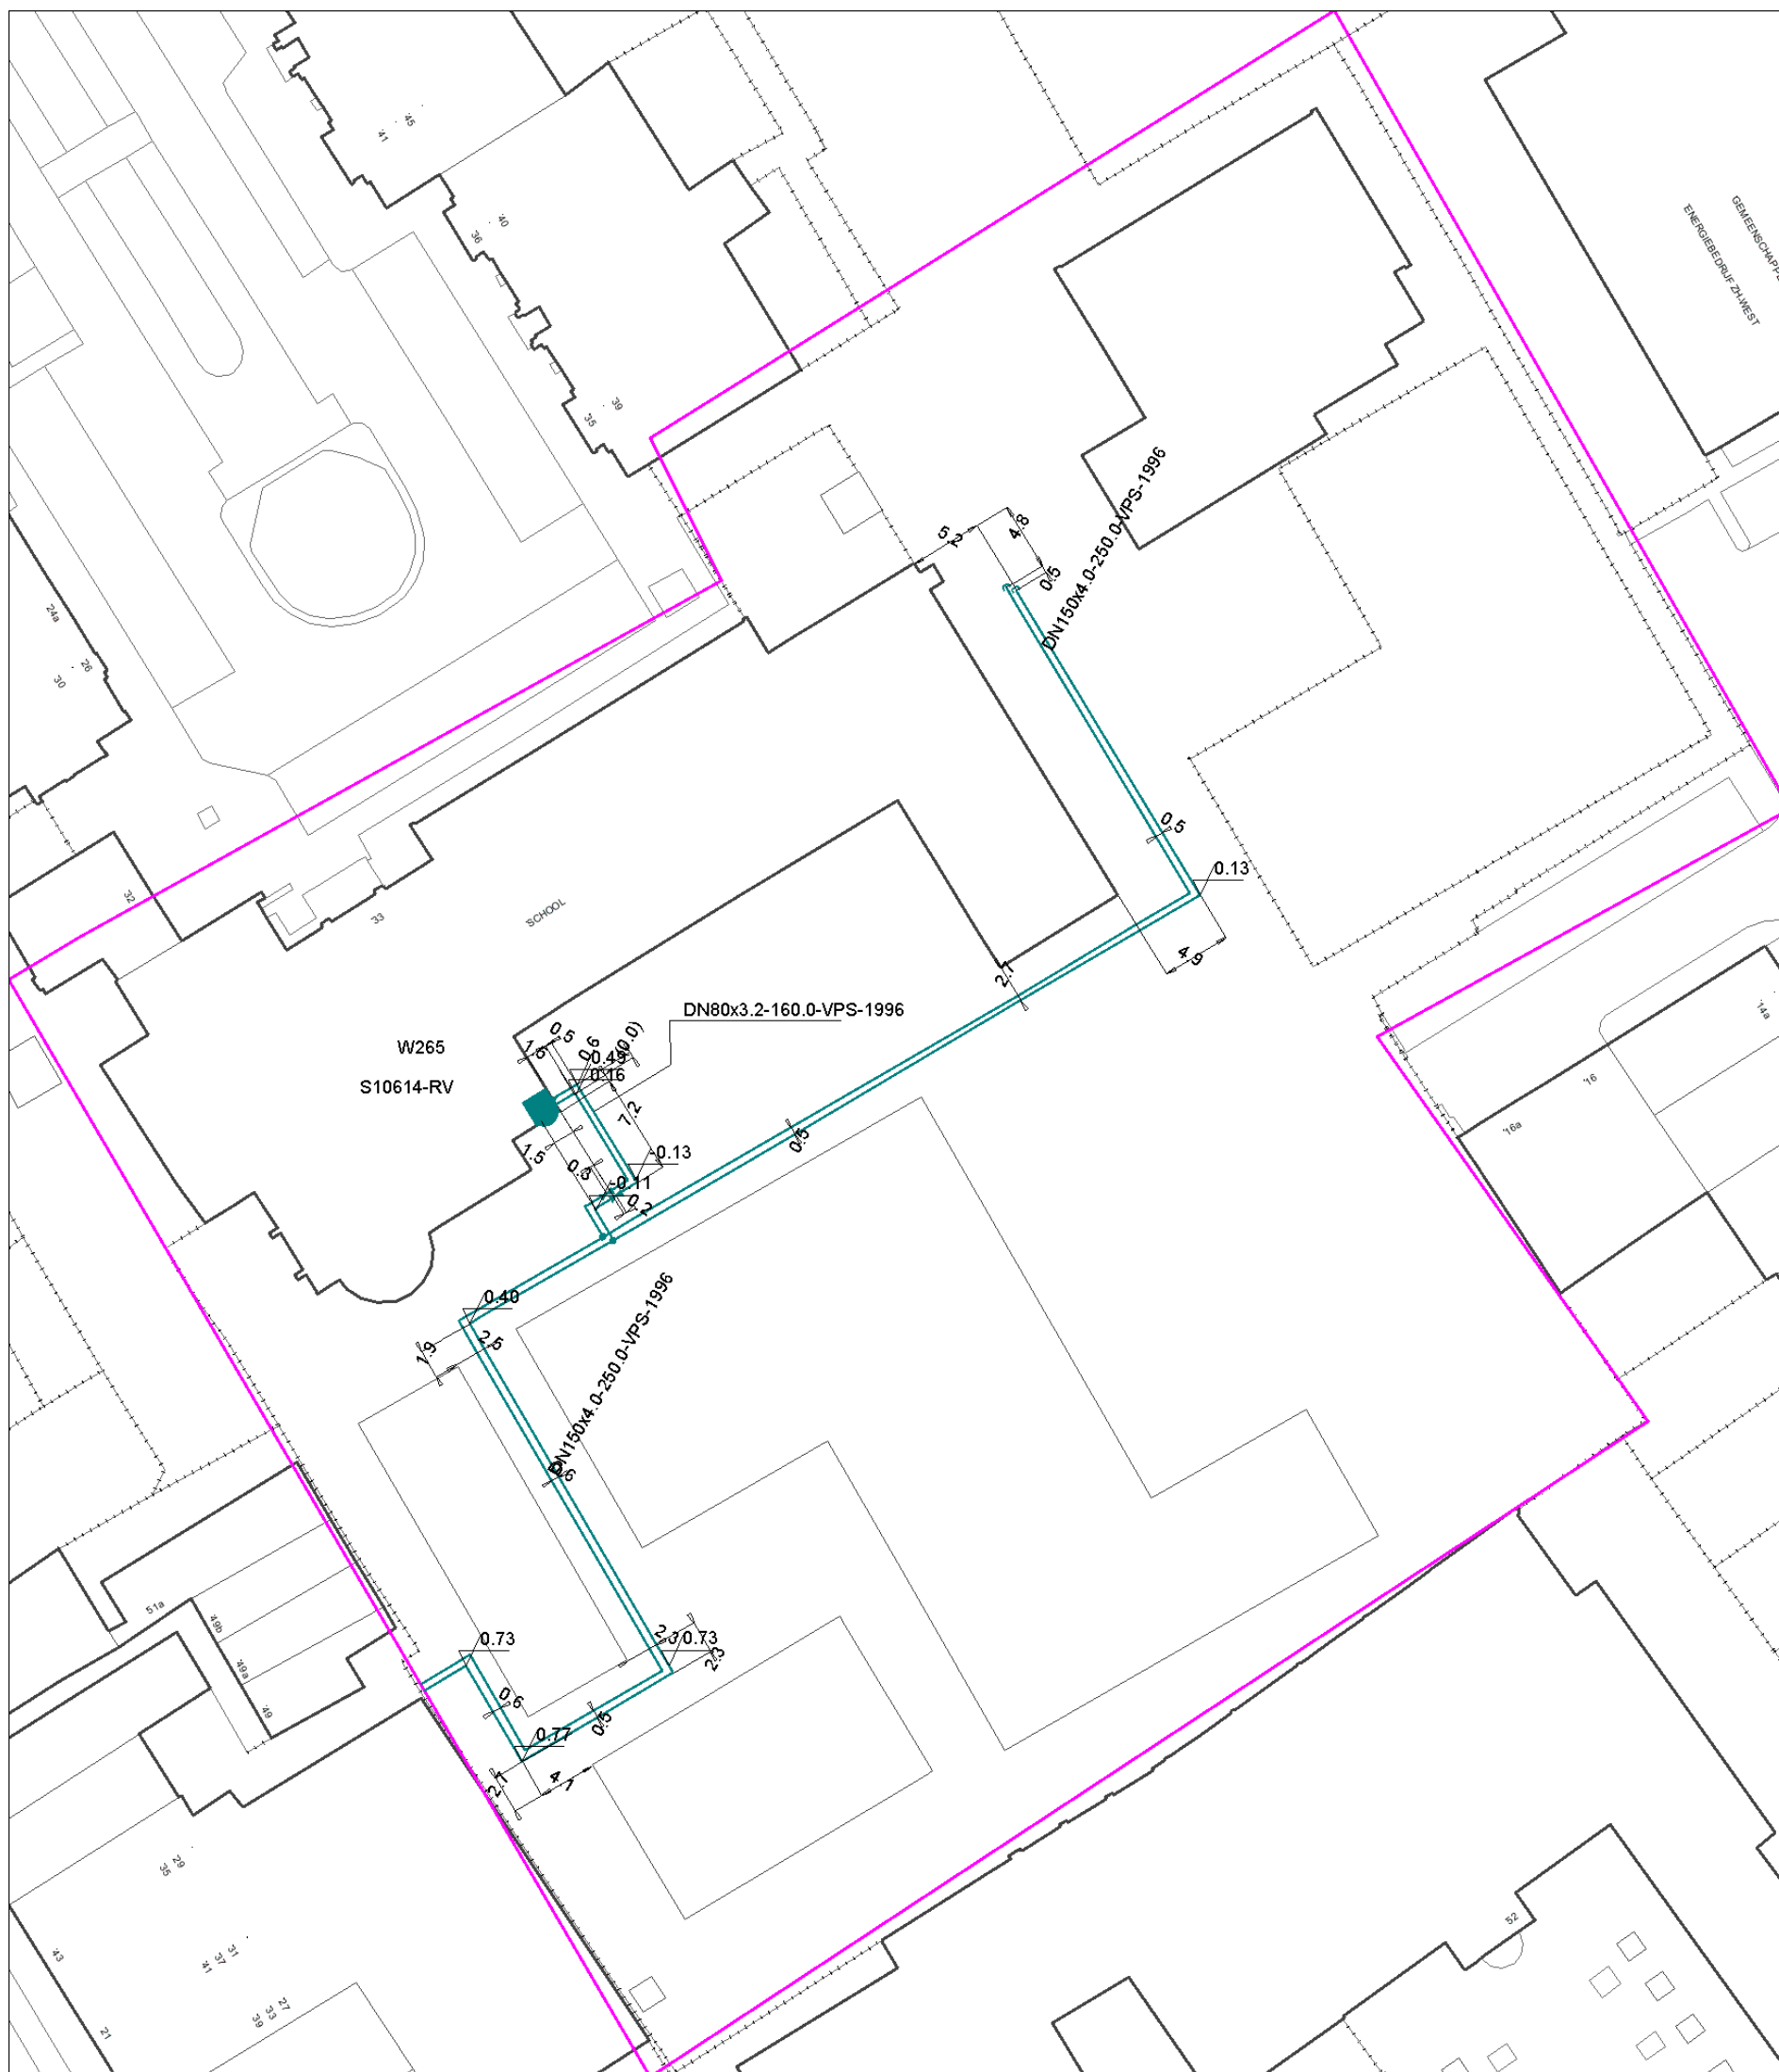



Klicnummer: 12G351588 - 1	Aanvraagdatum: 30-10-2012	Bladzijde 15 van 15
Themakaart dunea water		
Contactpersoon: Ruud van der Kraan r.kraan@dunea.nl 079-3471584		

