

Grundfos Nederland B. V.

RAALTE
DOCHTER SMARTCON MC110 + CLIXON

OPDRACHTGEVER SCHAKELKAST:

PROJECTGEGEVENS:

PROJECTLEIDER:
PROJECTNUMMER: 4501637814
KASTNUMMER : 257516_2

AS-BUILT 17-11-2005

Grundfos Nederland B. V.
Business Unit
Afvalwater en Riolerings


RAALTE
DOCHTER SMARTCON MC110 + CLIXON

VOORBLAD

Tek. nr.: 257516_2	
Set:	MAD
Blad:	1
Van:	
Tot:	
Datum:	
17.11.2005	
Blad:	
10	

ALGEMEEN:		
TOEGEPASTE DRAADKLEUREN:		
HOOFDSTROOM 230/400VAC	FASE L1, L2, L3 NUL AARDE	ZWART BLAUW GROEN/GEEL
STUURSTROOM 230VAC	FASE SCHAKELDRAAD NUL AARDE	BRUIN ZWART BLAUW GROEN/GEEL
STUURSTROOM MAX. 50VAC	FASE SCHAKELDRAAD NUL	ORANJE ORANJE WIT
STUURSTROOM MAX. 50VDC	FASE SCHAKELDRAAD NUL	ROOD ROOD WIT
REGELAPPARATUUR	OPNEMERS / SENSOREN / ANALOGIE INGANGEN DIGITALE INGANGEN	GRIJS ROOD
REGELAPPARATUUR	CORRIGERENDE ORGANEN ANALOGIE UITGANGEN	PAARS
EXTERNE SPANNING	POT. VRIJ CONTACTEN	TRANSPARANT

ALGEMEEN:	
KLEMMENSTROOK-CODERING	
X0	VOEDING 230/400VAC
X1	HOOFDSTROOM 230/400VAC
X2	STUURSTROOM 230VAC
X3 *	STUURSTROOM MAX. 50VAC / 50VDC
X4 *	OPNEMERS / SENSOREN / ANALOGIE- EN DIGITALE INGANGEN
X6	EXTERNE (VREEMDE) SPANNING
* INDIEN BIJ ACTIEVE OPNEMERS/SENSOREN ETC. EEN (VOEDINGS)SPANNING NOODZAKELIJK IS, BEPAALT DE OPNEMER DE KLEMMENSTROOK-CODERING (X4)	
* INDIEN BIJ CORRIGERENDE ORGANEN EEN (VOEDINGS)SPANNING NOODZAKELIJK IS, BEPAALT DE VOEDINGSSPANNING DE KLEMMENSTROOK-CODERING (X3)	

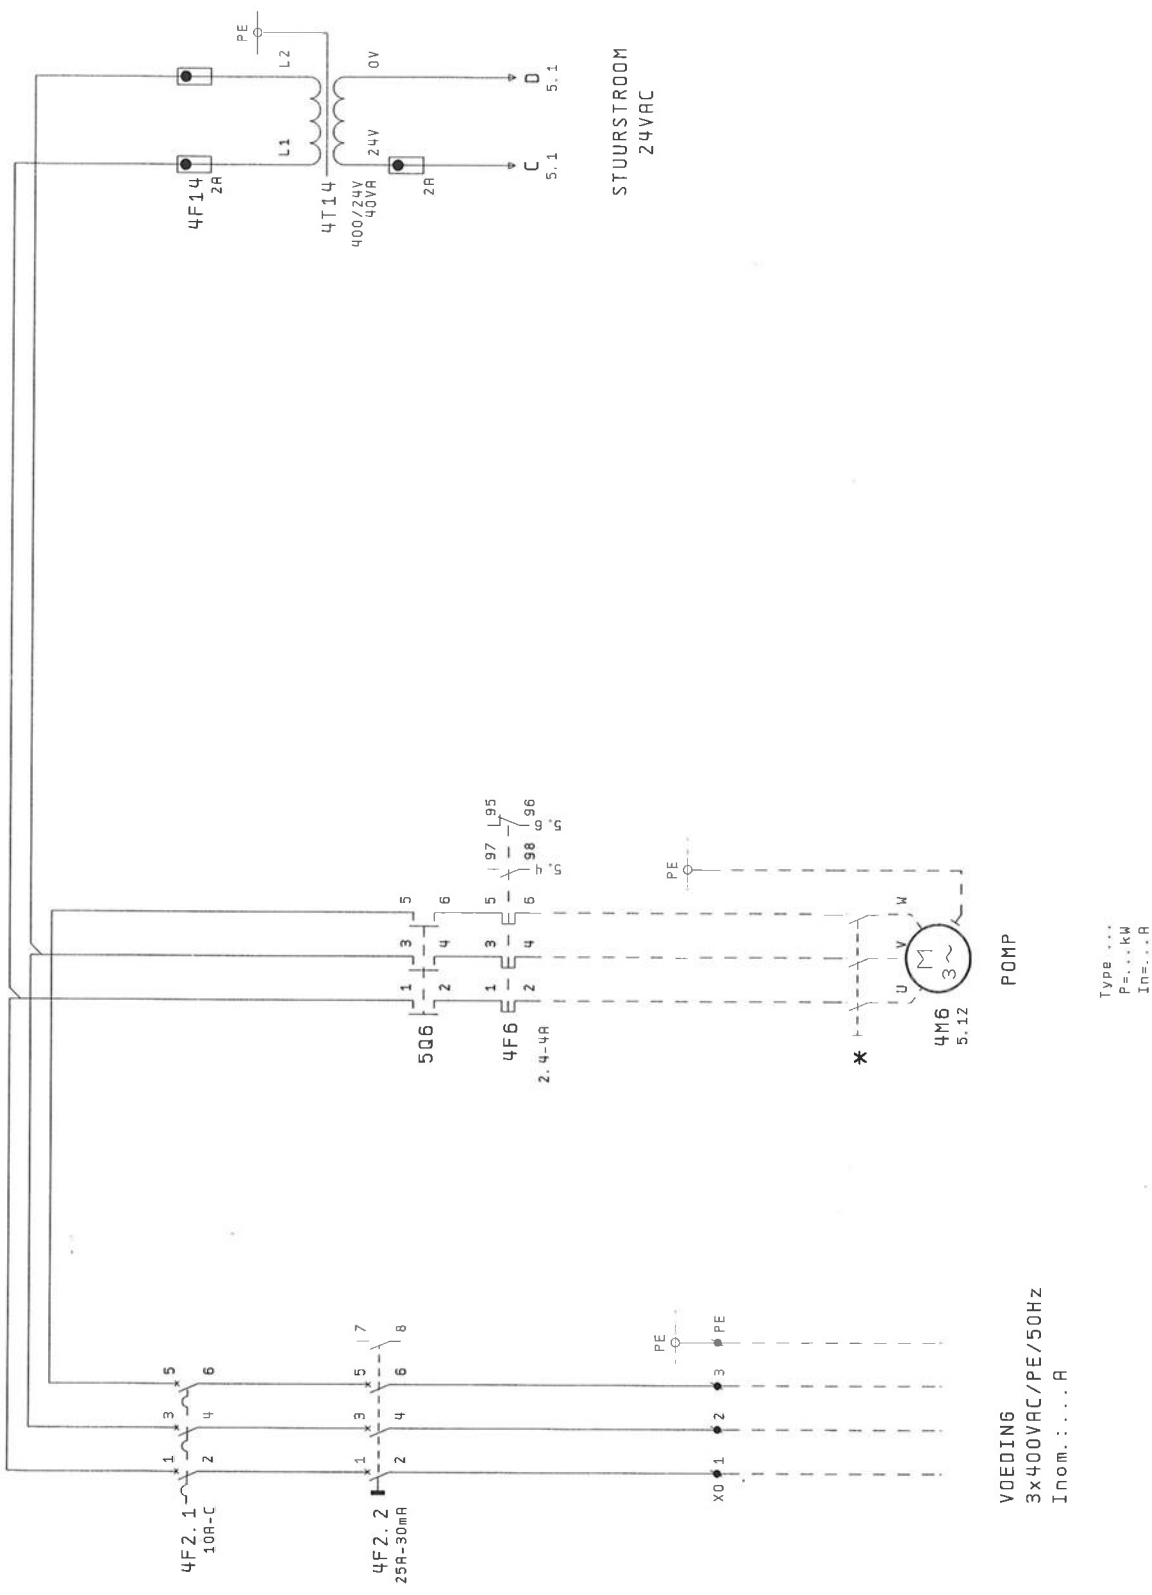

* Alleen van toepassing als de schakel-
kast niet op de pompput geplaatst is.

Pagina
/ Pad

Brug

X0

Onderdeelcode
extern

Rensluiting



Omschrijving
VOEDING 3x400VAC/PE/50HZ Inom.:...R

PE-KLEM = AARDRAIL

Grundfos Nederland B. V.
Business Unit
Afvalwater en Riolering

RAALTE
DOCHT SMARTCON MC110 + CLIXON

X0

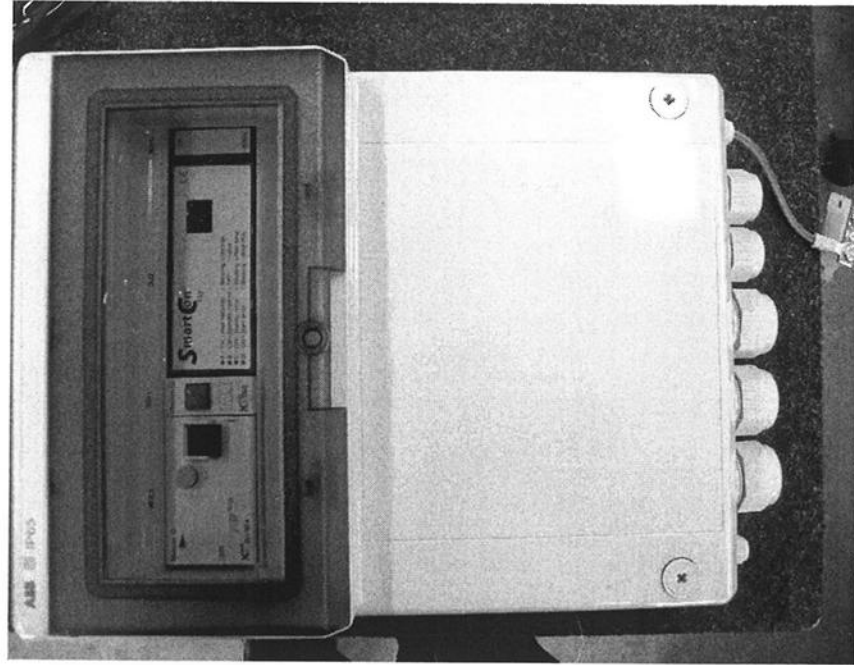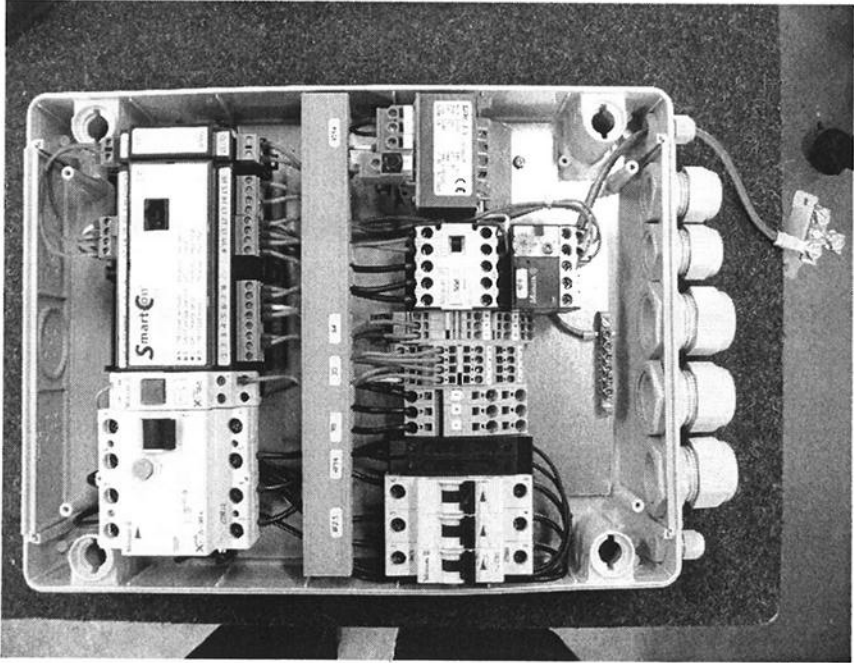

Grundfos Nederland B. V.
Business Unit
Afwelwater en Riolerling

RAALTE
DOCHT

SMARTCON MC110 + CLIXON

KASTINDELING

