

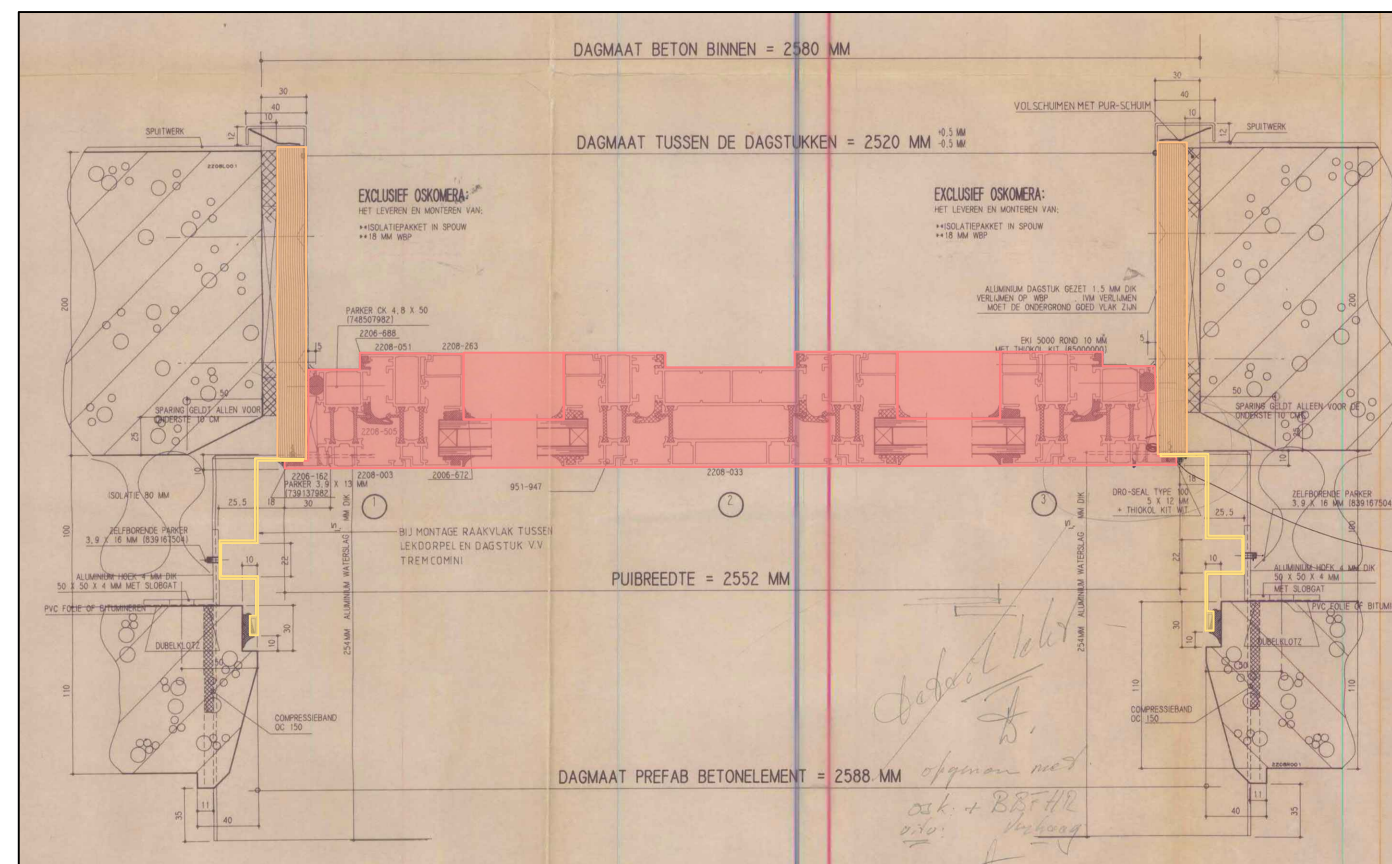


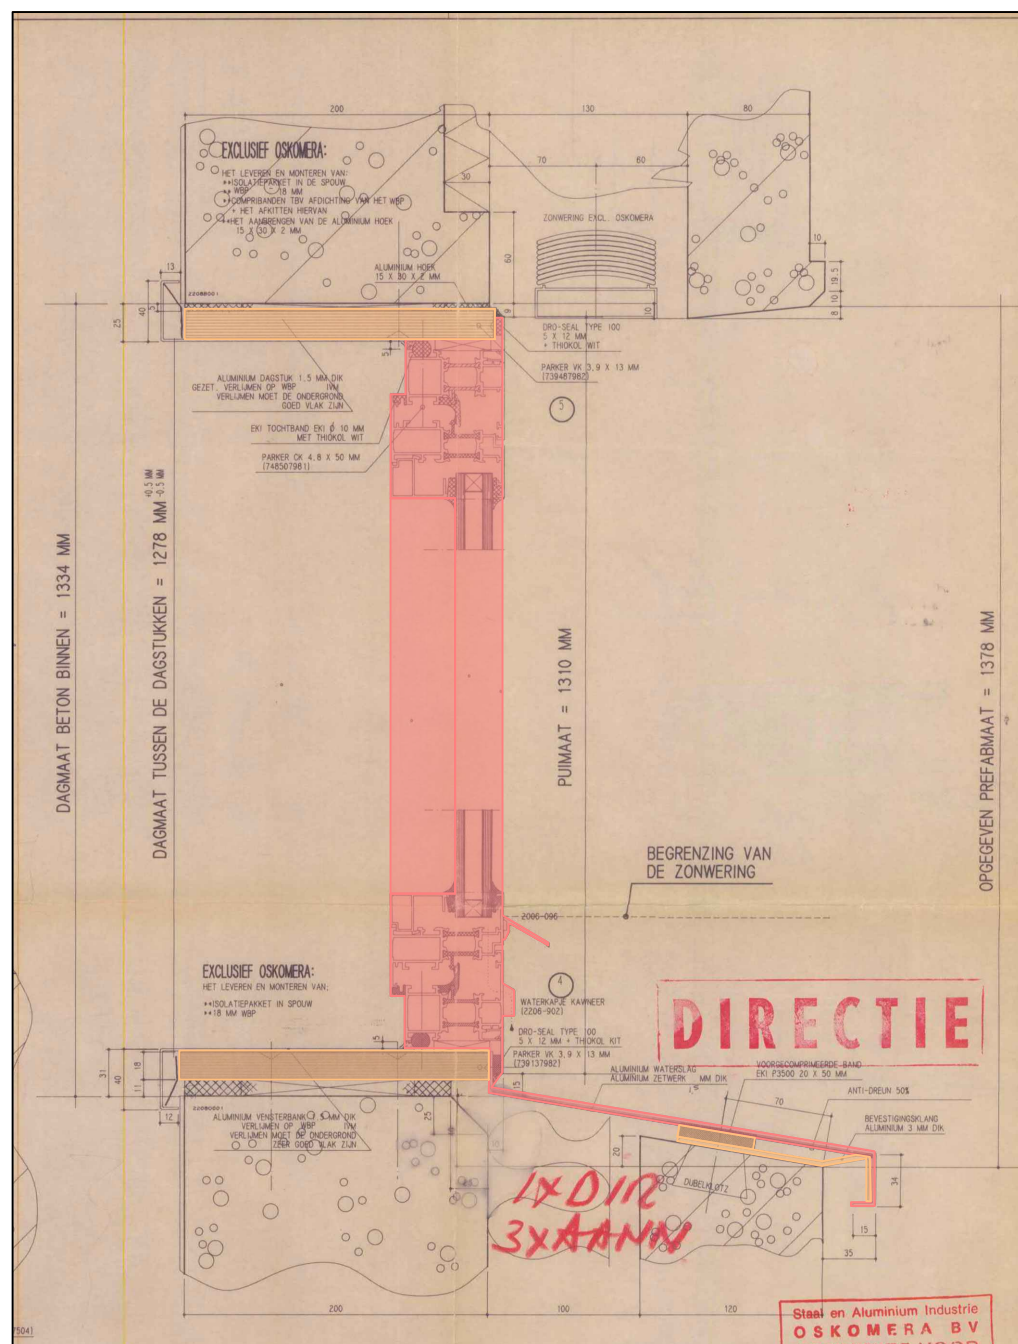

Bestaande detail representatie voor alle enkele en dubbele kozijnen in de betonnen gevel elementen.

 

Te verwijderen en vervangen: kozijn, aluminium waterslag en zonwering binnenzijde.

Inspecteren en vervangen indien nodig: multiplex stelkozijn, aluminium klang, voorgecomprimeerde band tussen waterslag en klang.

Demonteren en weer terug plaatsen: zetwerk aan buitenzijde t.b.v. geleiders zonwering buitenzijde.


* Onderlegger: TEK. NR: 54008107-016 MERK 1 MET ZONWERING; D.D. 26 MEI 1989

Onderdeel

Detail 01 te verwijderen kozijnen in gevelementen



Projectnummer	Tekeningnummer	Rev.	Schaal	Datum van uitgave	Get.	Gez.	Acc.
51006966	AE-S-D01	1.0	1:5	17-11-2022	THa	DDi	SSc

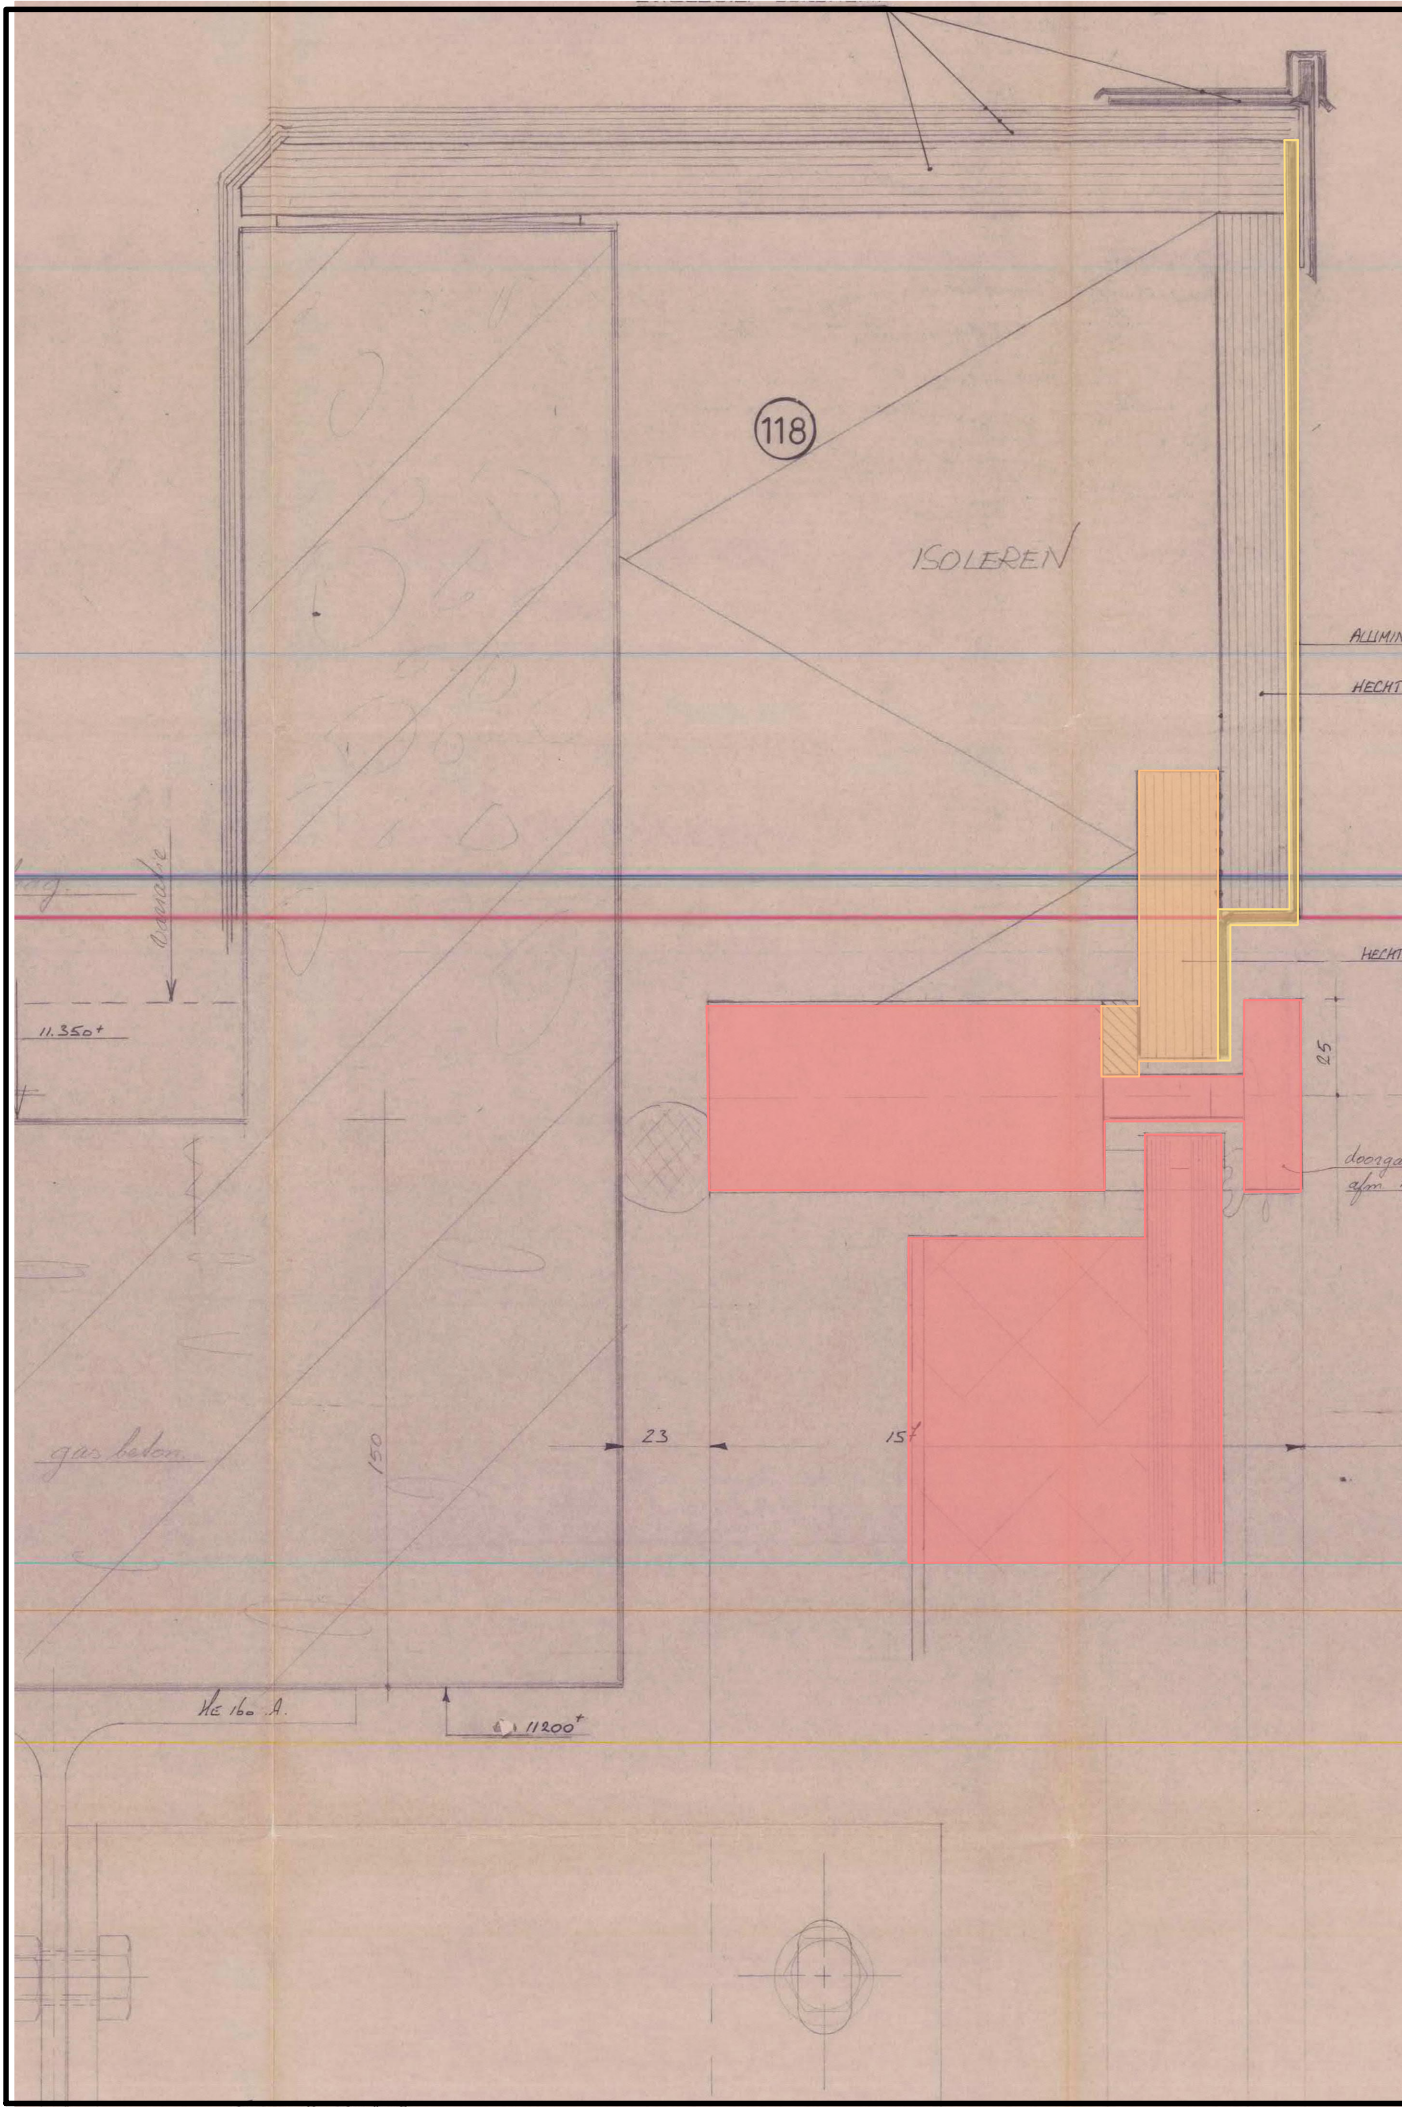


Bestaande detail representatie voor de aansluiting van de vliesgevels op het dak ter plaatse van het dakterras

- Te verwijderen en vervangen: vliesgevel, dichte paneelvulling
- Inspecteren en vervangen indien nodig: multiplex stelkozijn
- Demonteren en weer terug plaatsen: aluminium beplating

* Onderlegger: TEK. NR: 54008107-016 MERK 1 MET ZONWERING; D.D. 26 MEI 1989

Onderdeel							SWECO		
Detail 02 te verwijderen kozijnen in gevelelementen									
Projectnummer	Tekeningnummer	Rev.	Schaal	Datum van uitgave	Get.	Gez.	Acc.		
51006966	AE-S-D02	1.0	1:2	17-11-2022	THa	DDi	SSc		

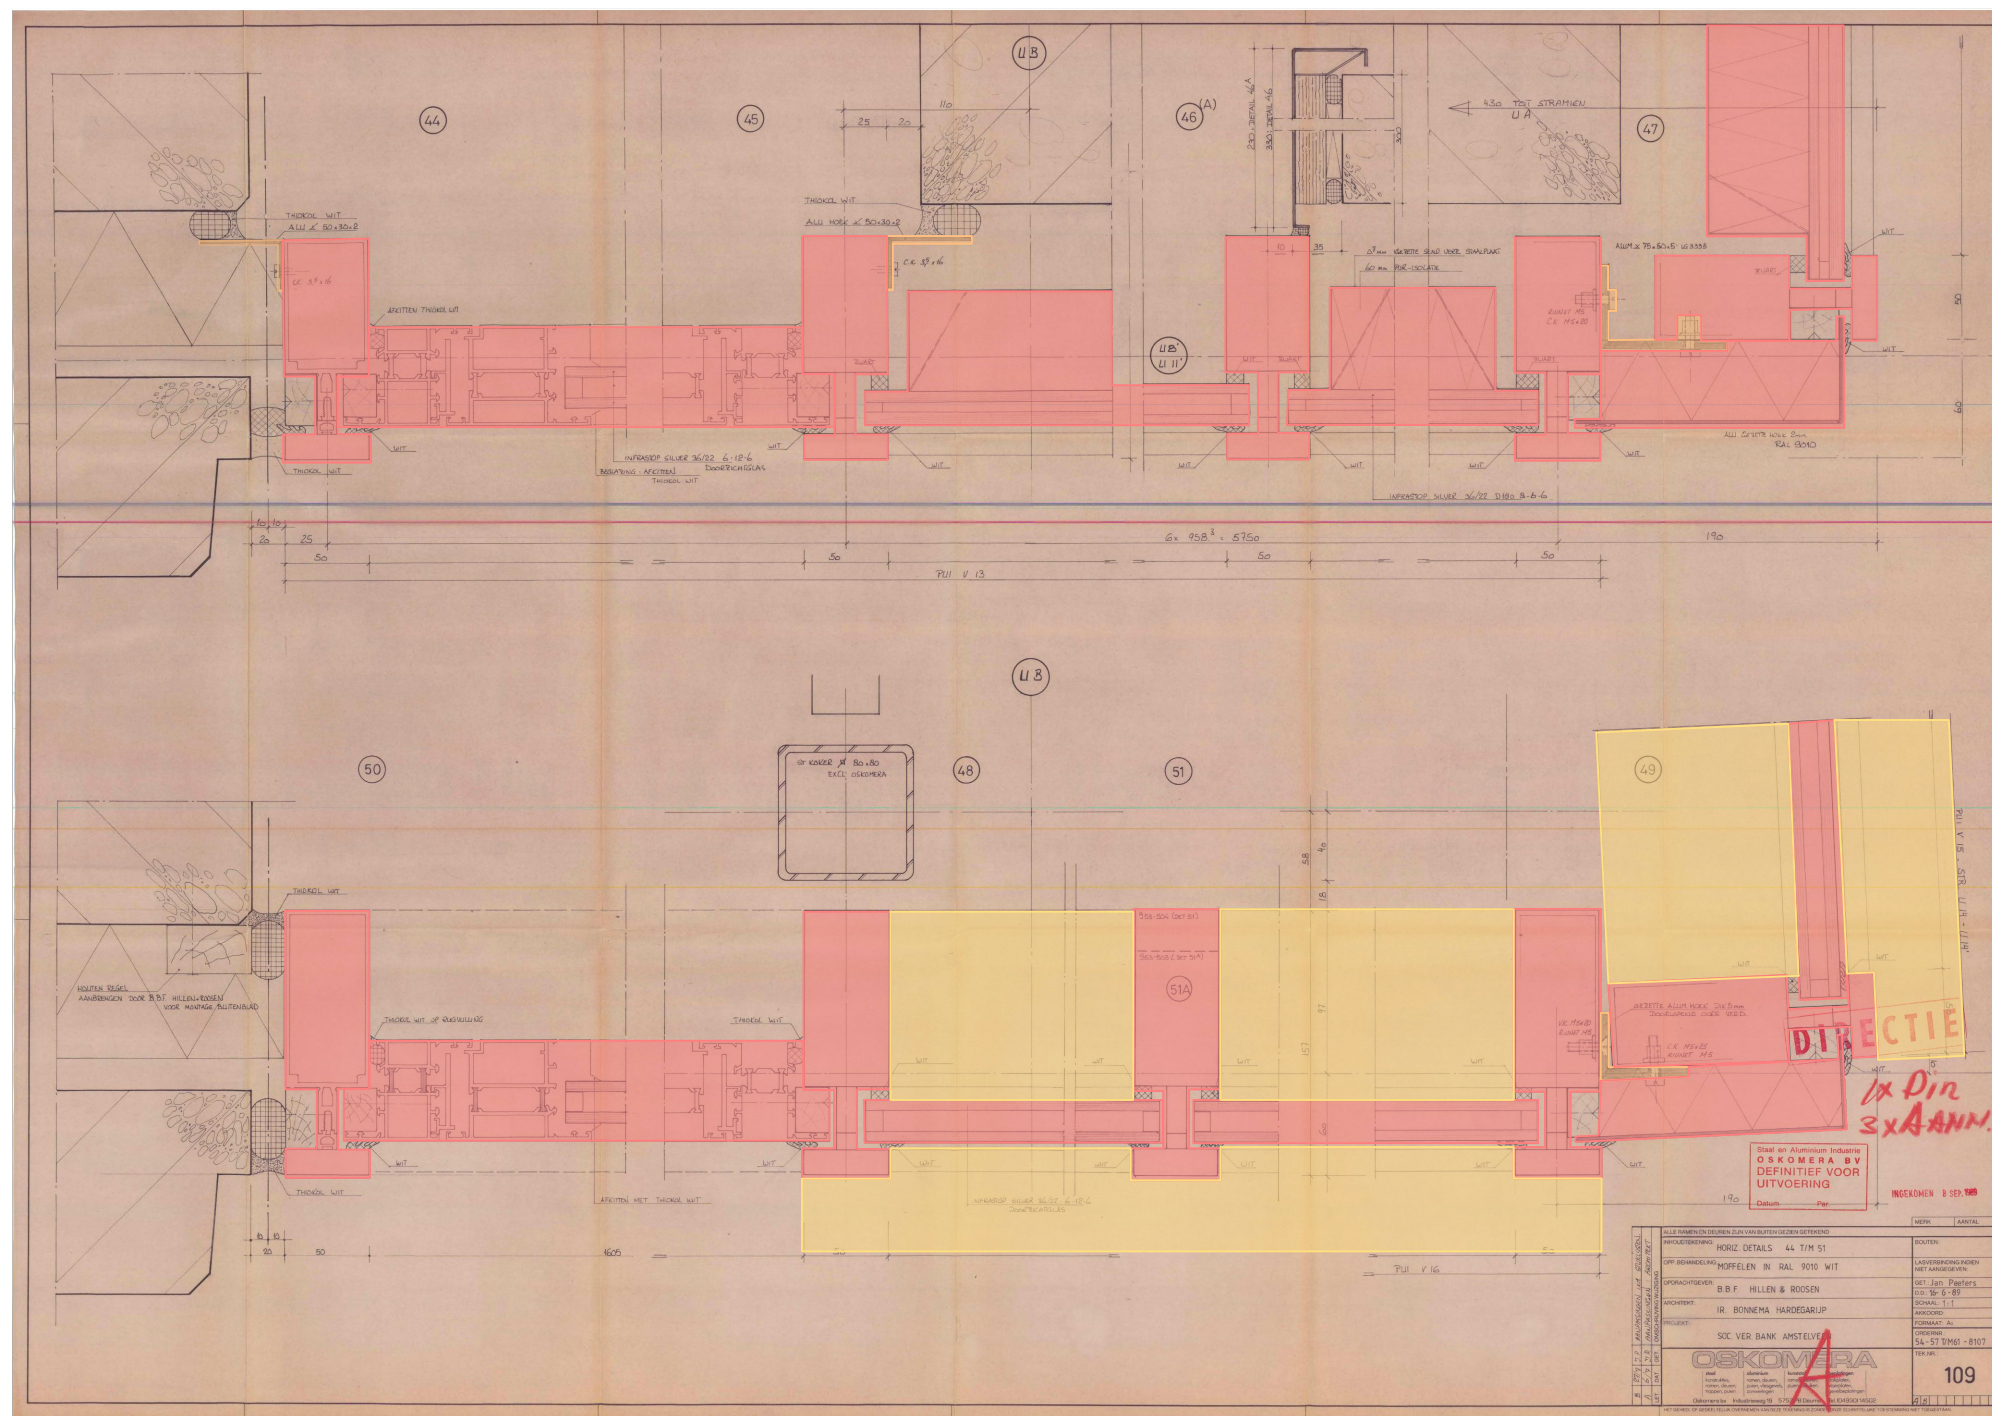


Bestaande detail representatie voor horizontale vliesgevel details

- Te verwijderen en vervangen: vliesgevel, dichte paneelvulling, beglazing
- Inspecteren en vervangen indien nodig: bevestigingen vliesgevel
- Demonteren en weer terug plaatsen: zonwering buitenzijde

* Onderlegger: TEK. NR: 54008107-016 MERK 1 MET ZONWERING; D.D. 26 MEI 1989

Onderdeel							
Detail 03 te verwijderen kozijnen in gevelelementen							
Projectnummer	Tekeningnummer	Rev.	Schaal	Datum van uitgave	Get.	Gez.	Acc.
51006966	AE-S-D03	1.0	1:5	17-11-2022	THa	DDi	SSc



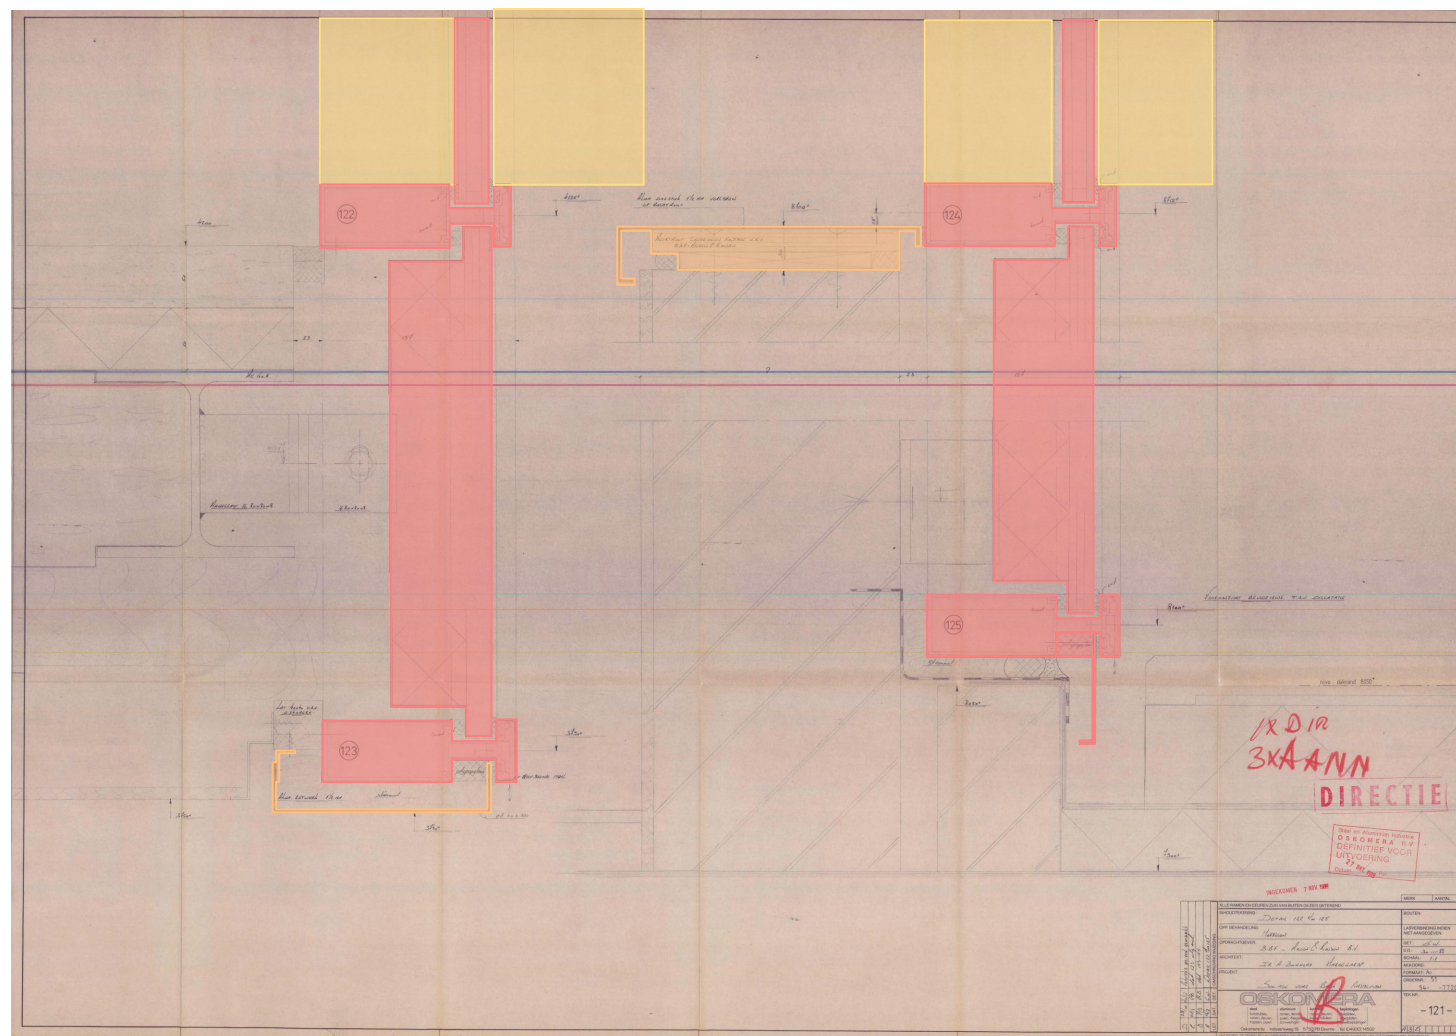

Bestaande detail representatie voor verticale vliesgevel details

- Te verwijderen en vervangen: vliesgevel, dichte paneelvulling, waterslag
- Inspecteren en vervangen indien nodig: multiplex stelkozijn, aluminium afwerking
- Demonteren en weer terug plaatsen: aluminium beplating


* Onderlegger: TEK. NR: 54008107-016 MERK 1 MET ZONWERING; D.D. 26 MEI 1989

Onderdeel

Detail 04 te verwijderen kozijnen in gevelelementen

SWECO

Projectnummer	Tekeningnummer	Rev.	Schaal	Datum van uitgave	Get.	Gez.	Acc.
51006966	AE-S-D04	1.0	1:5	17-11-2022	THa	DDi	SSc

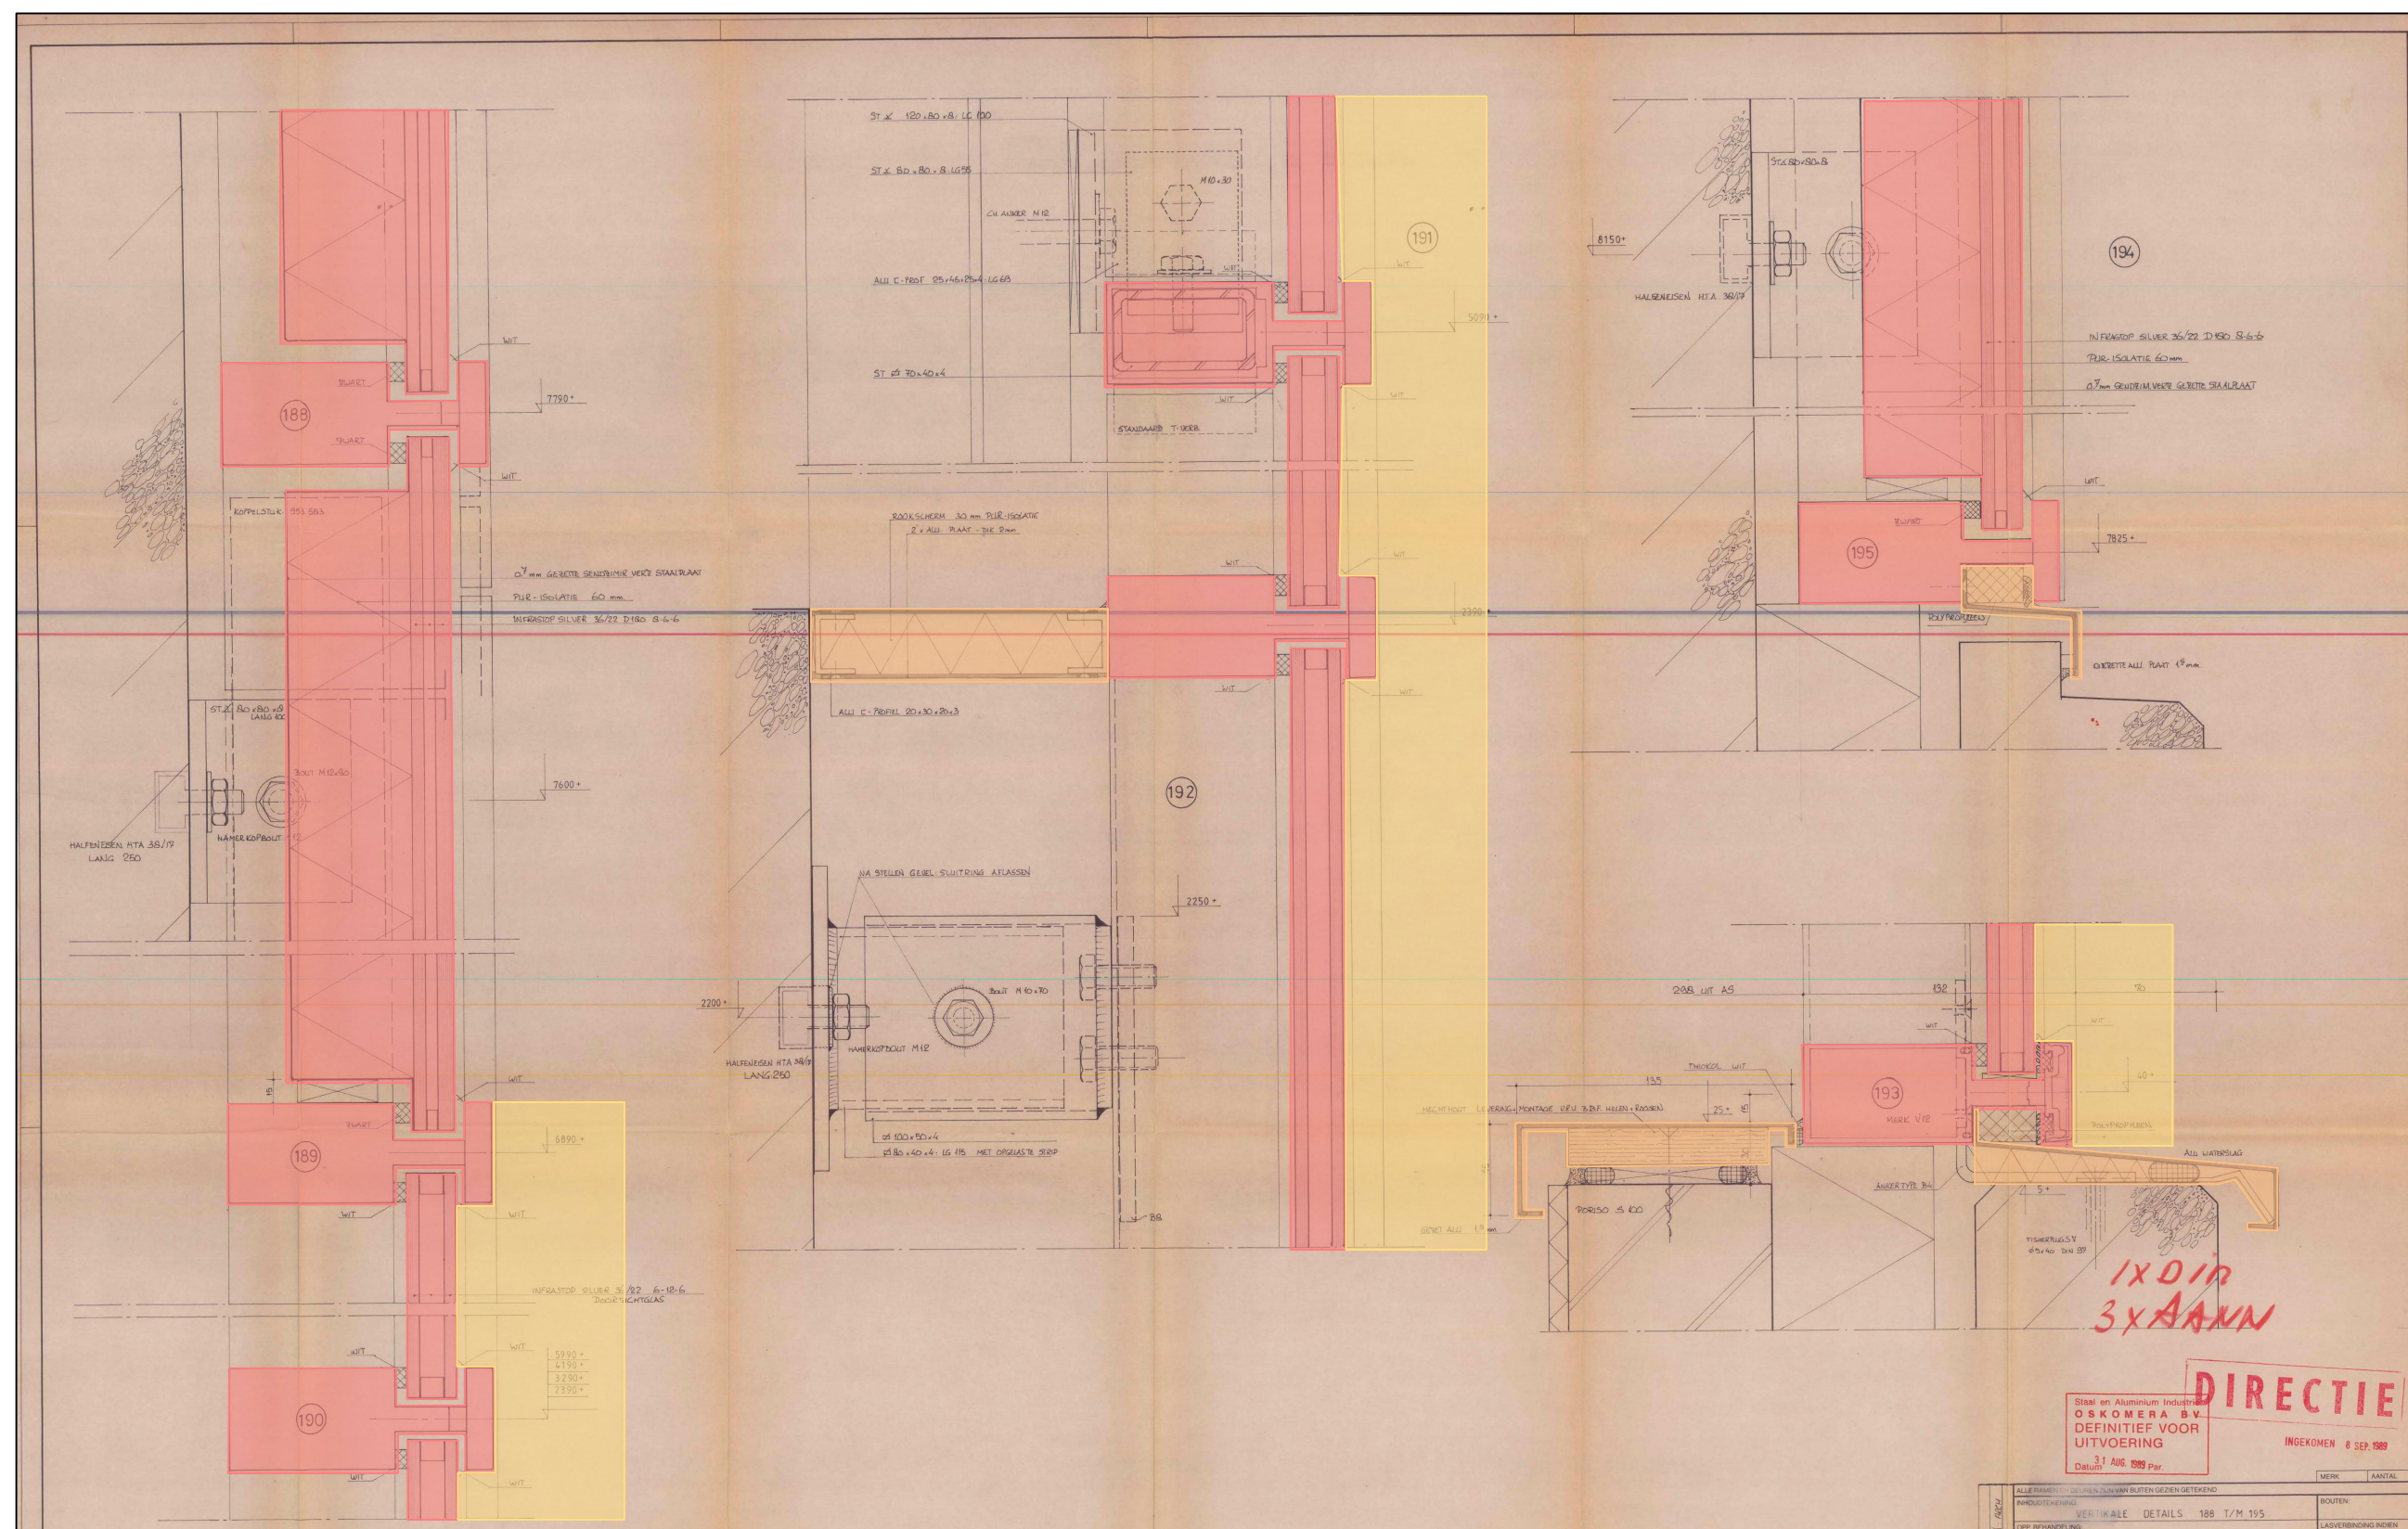

Bestaande detail representatie voor verticale vliesgevel details in de betonnen gevel elementen.

- Te verwijderen: kozijn, beglazing en dichte paneelvulling
- Inspecteren en vervangen indien nodig: waterslagen, aluminium afwerking, rookscherm
- Demonteren en weer terug plaatsen: zonwering buitenzijde

* Onderlegger: TEK. NR: 54008107-016 MERK 1 MET ZONWERING; D.D. 26 MEI 1989

Onderdeel								
Detail 06 te verwijderen kozijnen in gevelelementen								
Projectnummer	Tekeningnummer	Rev.	Schaal	Datum van uitgave	Get.	Gez.	Acc.	
51006966	AE-S-D06	1.0	1:5	17-11-2022	THa	DDi	SSc	

