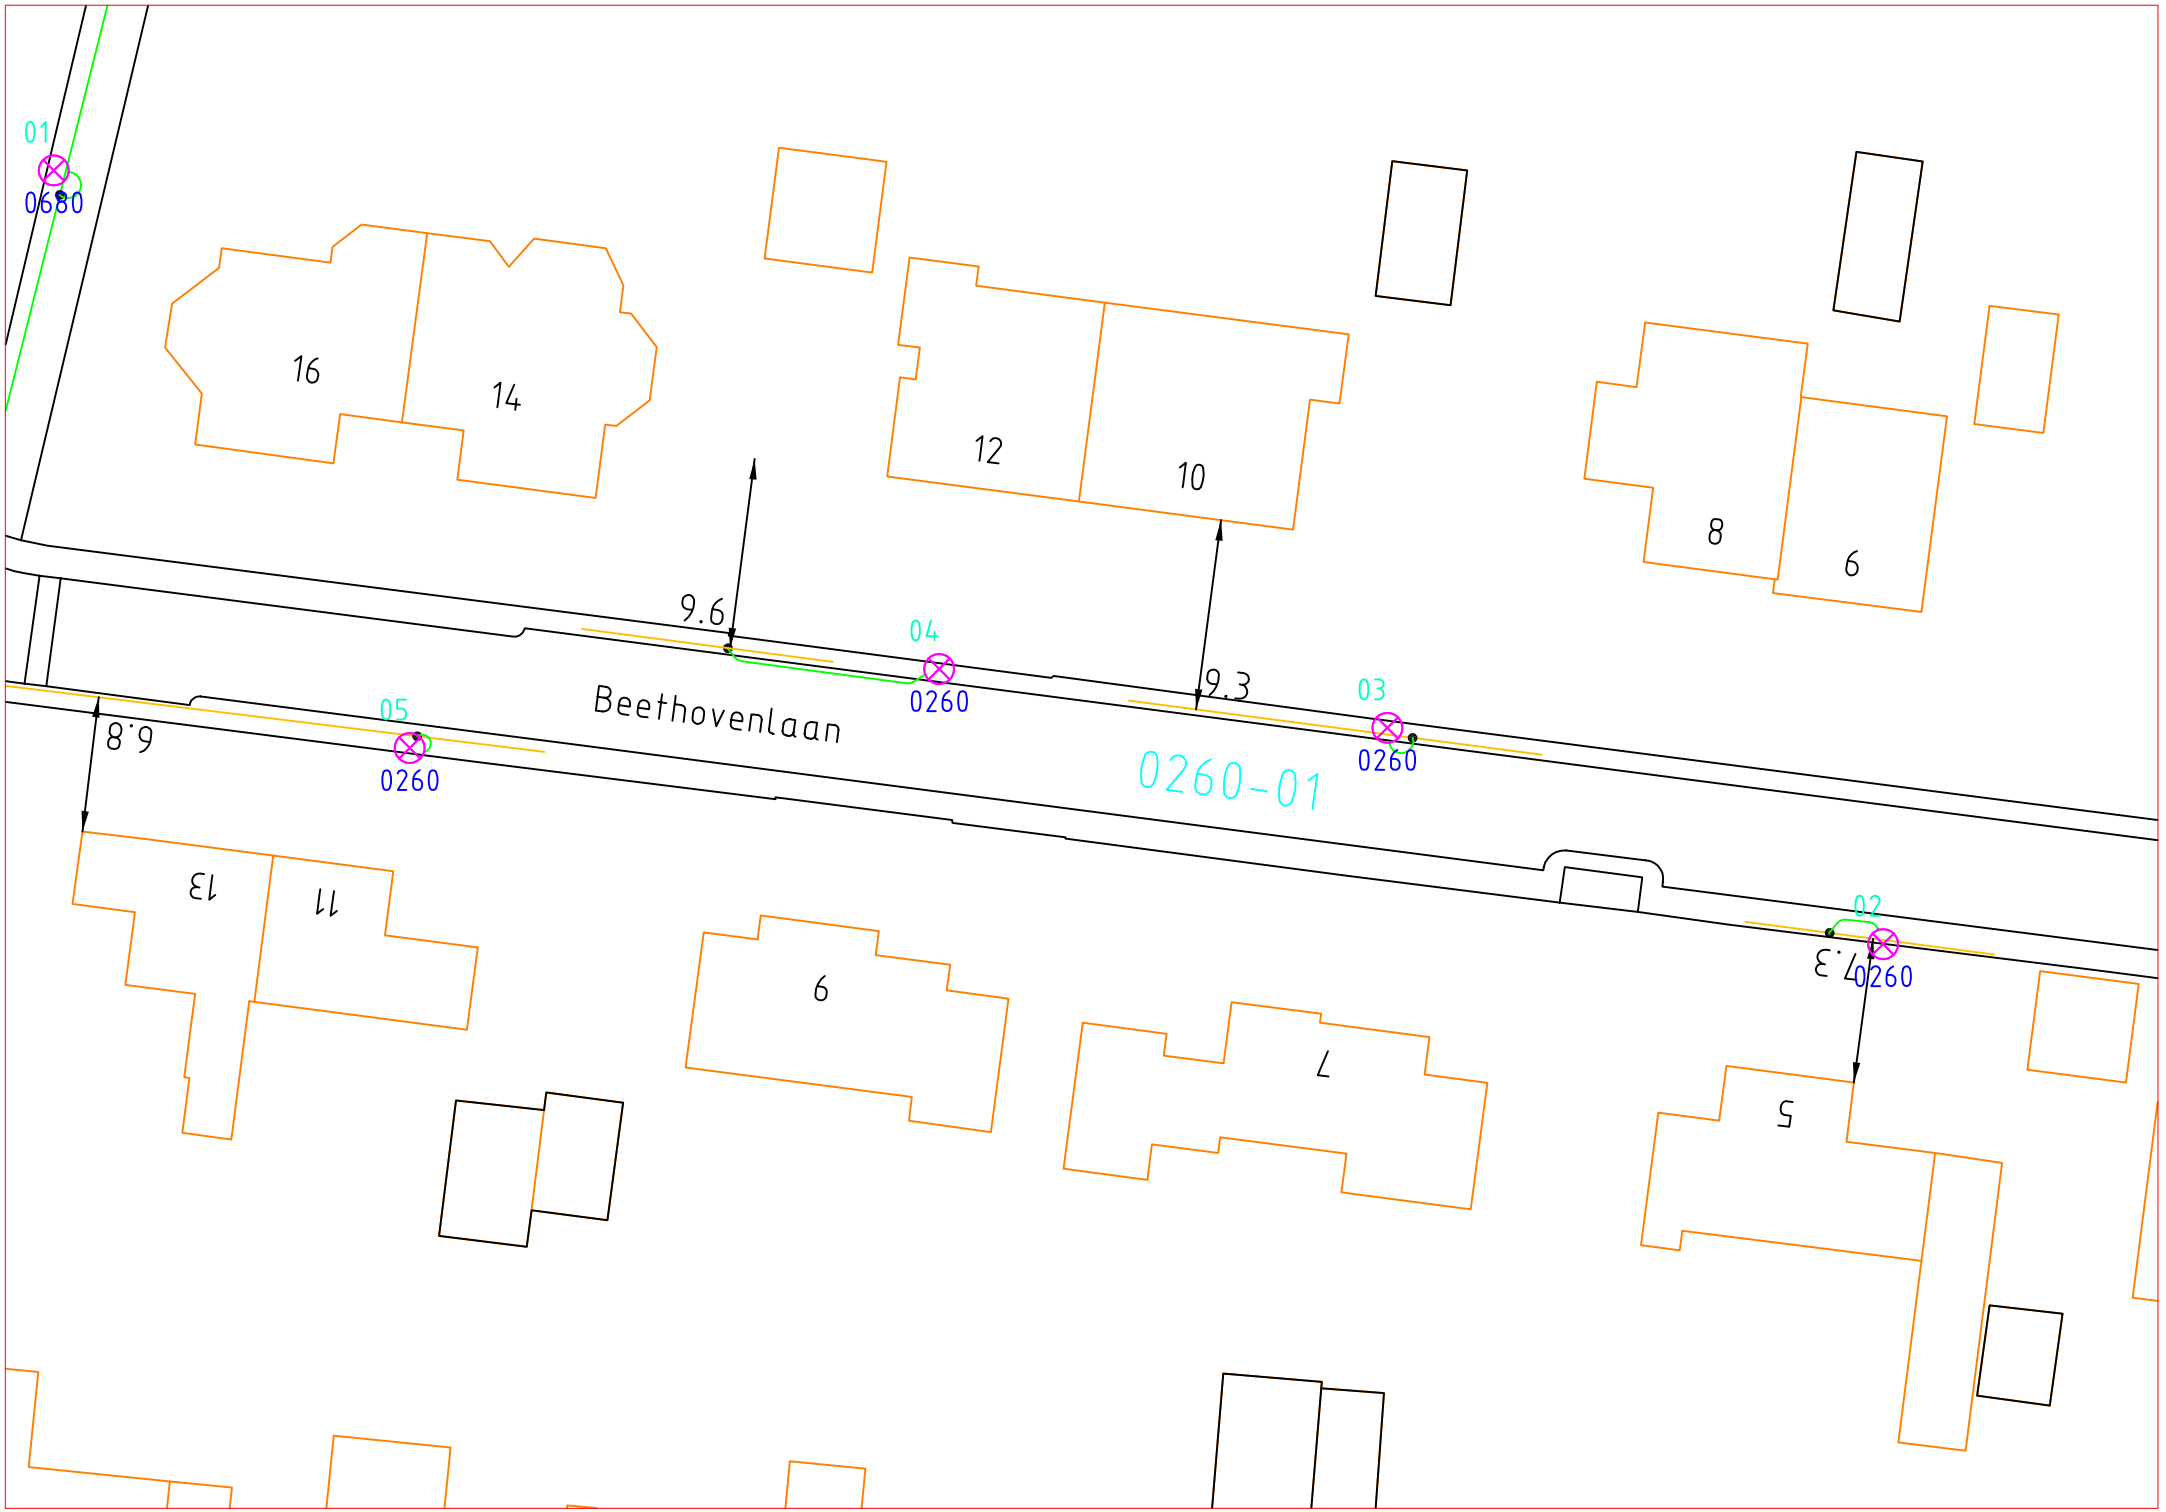

01
0680
16
14
12
10
8
6
9.6
04
0260
9.3
03
0260
Beethovenlaan
0260-01
05
0260
6.8
13
11
6
7
5
02
0260
7.3