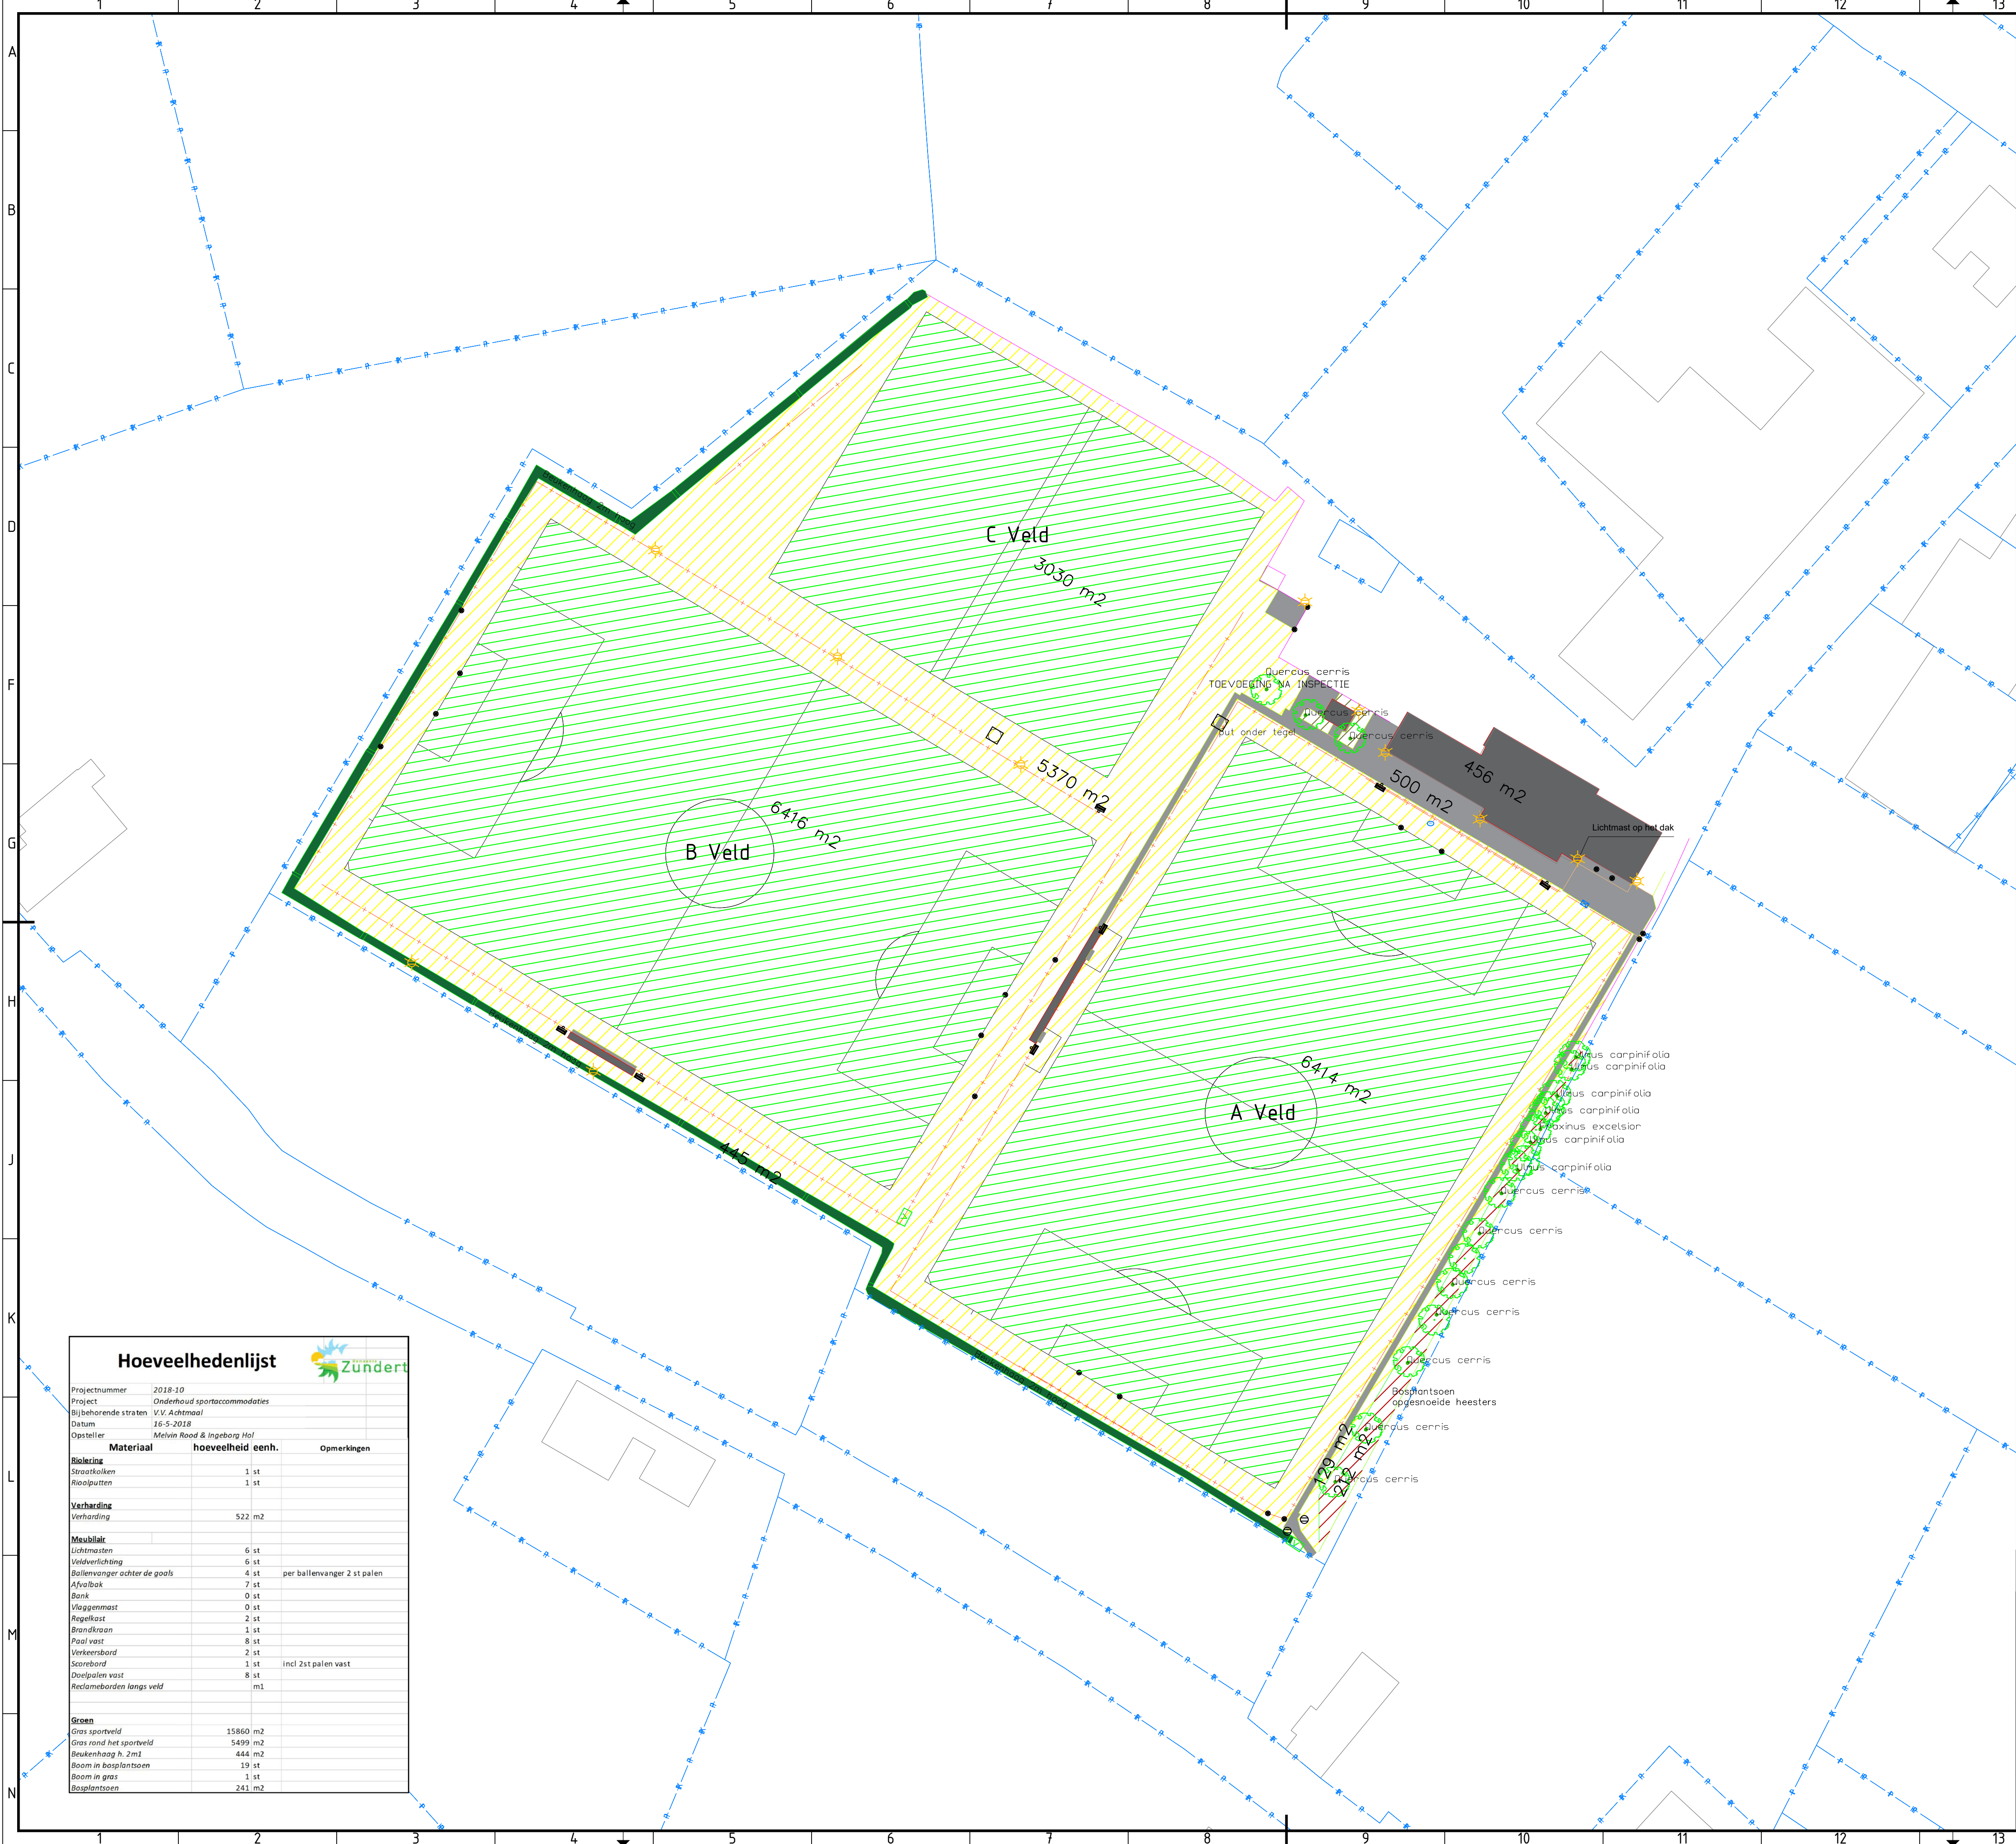


VERKLARING:

- Kadastrale ondergrond

Gebouwcontour

Hekwerk

Raster

Struiken/haag

Kant verharding

Materialaalscheiding

Markering velden

Gras sportvelden (15860 m2)

Gras om sportvelden (5499 m2)

Beplanting (241 m2)

Bebouwing (509 m2)

Haag (444 m2)

Verharding (522 m2)
- opmerking

Tekst algemeen

Straatkolk

Verkeersbord

Paal vast

Lichtmast

Brandkraan

Regelkast

Afvalbak

Inspectieput algemeen

Boom inclusief kroon/stamdiameter

Viaggenmast

Zitbank

Maten in meters, tenzij ander vermeld
Materiaalmaten in mm, tenzij anders vermeld
Peilmaten in meters t.o.v. NAP, tenzij anders vermeld
Diameters in mm, tenzij anders vermeld.

0 15 30 45 60m

Hoeveelhedenlijst			
Projectnummer	2018-10		
Project	Onderhoud sportaccommodaties		
Bijbehorende straten	V.V. Achtmaal		
Datum	16-5-2018		
Opsteller	Melvin Rood & Ingeborg Hol		
Materiaal	hoeveelheid	eenh.	Opmerkingen
Straatkolken	1	st	
Rioolputten	1	st	
Verharding			
Verharding	522	m2	
Meubilair			
Lichtmasten	6	st	
Veldverlichting	6	st	
Ballenvanger achter de goals	4	st	per ballenvanger 2 st palen
Afvalbak	7	st	
Bank	0	st	
Viaggenmast	0	st	
Regelkast	2	st	
Brandkraan	1	st	
Paal vast	8	st	
Verkeersbord	2	st	
Scorebord	1	st	incl 2st palen vast
Doeelpalen vast	8	st	
Reclameborden langs veld	1	m1	
Gras sportveld	15860	m2	
Gras rond het sportveld	5499	m2	
Beukenhaag h. 2m1	444	m2	
Boom in bosplantsoen	19	st	
Boom in gras	1	st	
Bosplantsoen	241	m2	

MALSSEN SPECIALIST SPORTVELDEN			
Onderdeel			
Gemeente Zundert			
Project			
Raamovereenkomst onderhoud en renovatie sportparken			
Inmeting en hoeveelheden VV Achtmaal			
RB			
Gemaakt door:			
Formaat A1			
Schaal 1:500			
Datum 07-11-2022			
Proj. nr. 1130-1014.7			
Soort Situatie			
Datum 2022 194/MaJa/271022			
Bestek			
Status Definitief			
1130-2401-002			