


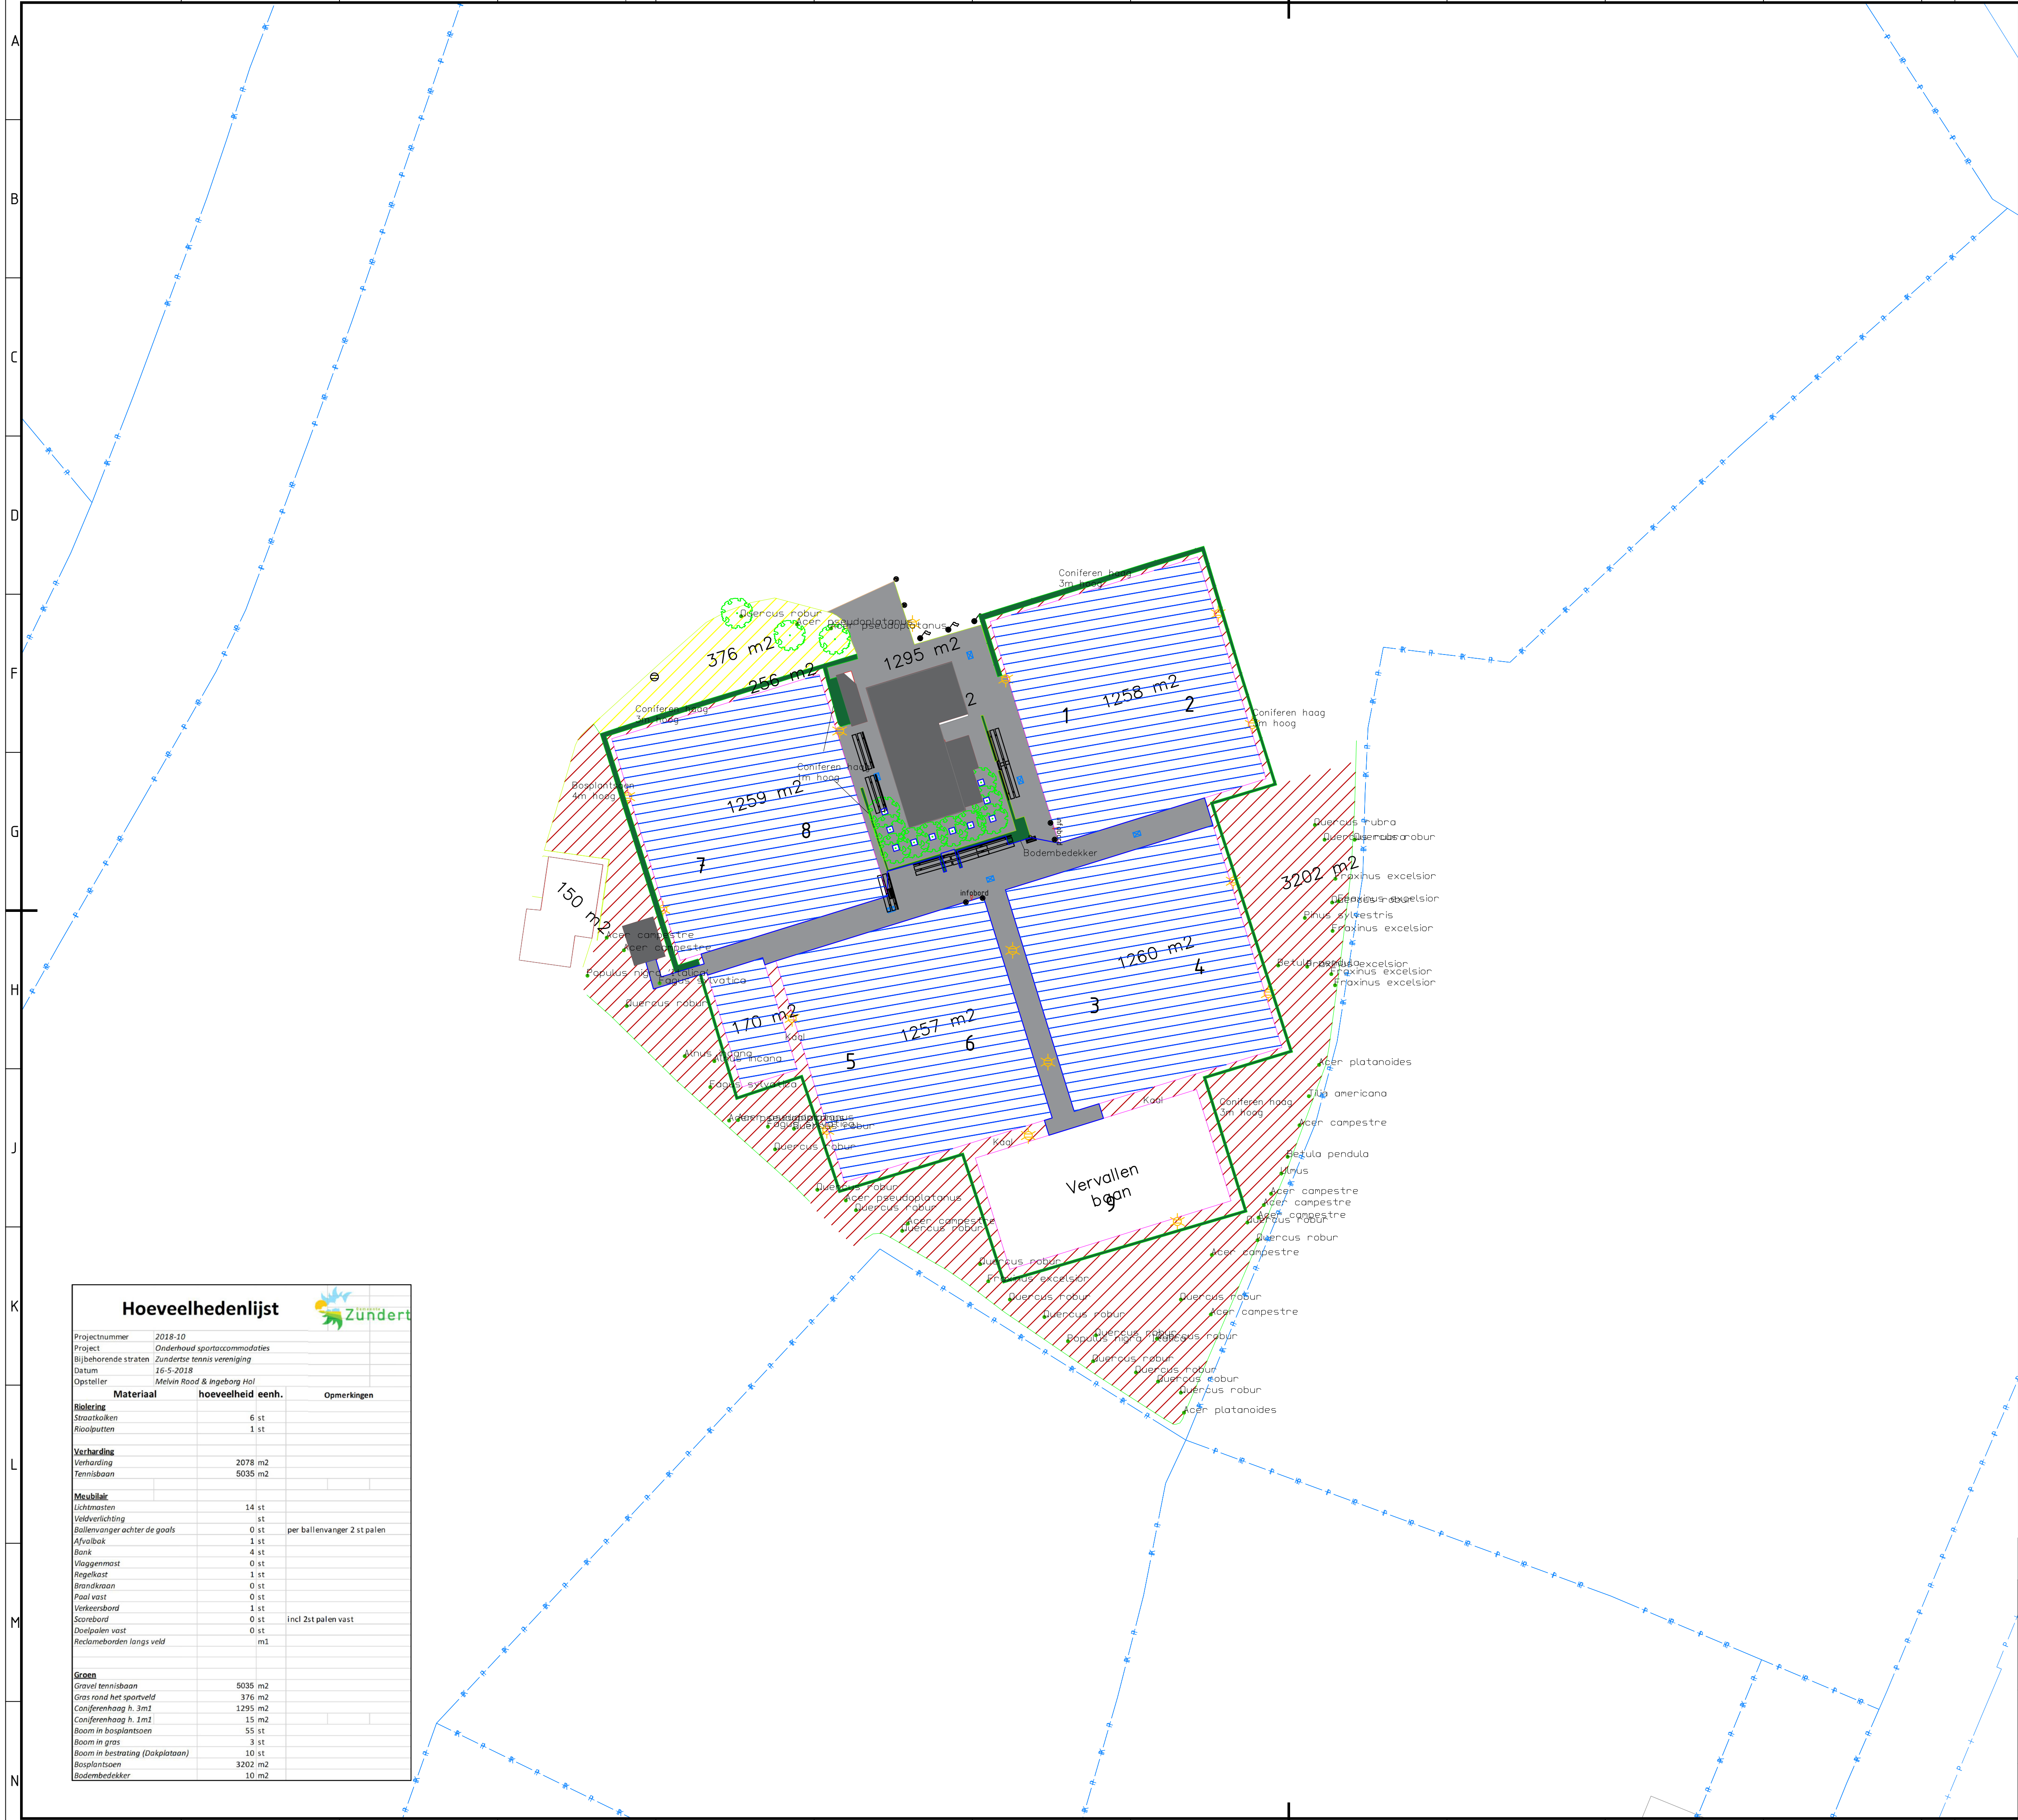

VERKLARING:

Kadastrale ondergrond

Gebouwcontour

Hekwerk

Raster

Strukken/haag

Kant verharding

Materiaalscheiding

Markering

Gras om sportvelden (376 m2)

Beplanting (3202 m2)

Bebouwing (216 m2)

Tennisbaan (5035 m2)

Haag (1295 m2)

Verharding (2078 m2)

opmerking

Tekst algemeen

Straatkoek

Verkeersbord

Paal vast

Lichtmast

Brandkraan

Regelkast

Afvalbak

Inspectieput algemeen

Boom inclusief kroon/stamdiameter

Vlaggenmast

zitbank

Maten in meters, tenzij anders vermeld

Materiaalmaten in mm, tenzij anders vermeld

Peilmaten in meters t.o.v. NAP, tenzij anders vermeld

Diameters in mm, tenzij anders vermeld.

0

15

30

45

60m

Opdrachtgever

Gemeente Zundert

Project

Raamovereenkomst onderhoud en renovatie sportparken

Onderdeel

Inmeting en hoeveelheden ZTV

MALSSEN

SPECIALIST SPORTVELDEN

www.malsen.nl

Wijze	Datum	Omschrijving
A		
B		
C		
D		
E		
F		

Parafen

Controle	Acc. proj. l.	Acc. opdr.
Mark de Jong	Mark de Jong	Jack Rijnen

Status	Definitief
--------	------------

Gemaakt door:

RB

Formaat

A1

Proj. nr.

1130-1014.7

Situatie

1130-2401-004

Schaal

1:500

Datum

01-11-2022

Bestek

2022.194/Maj/Jr/271022

1130-2401-004