


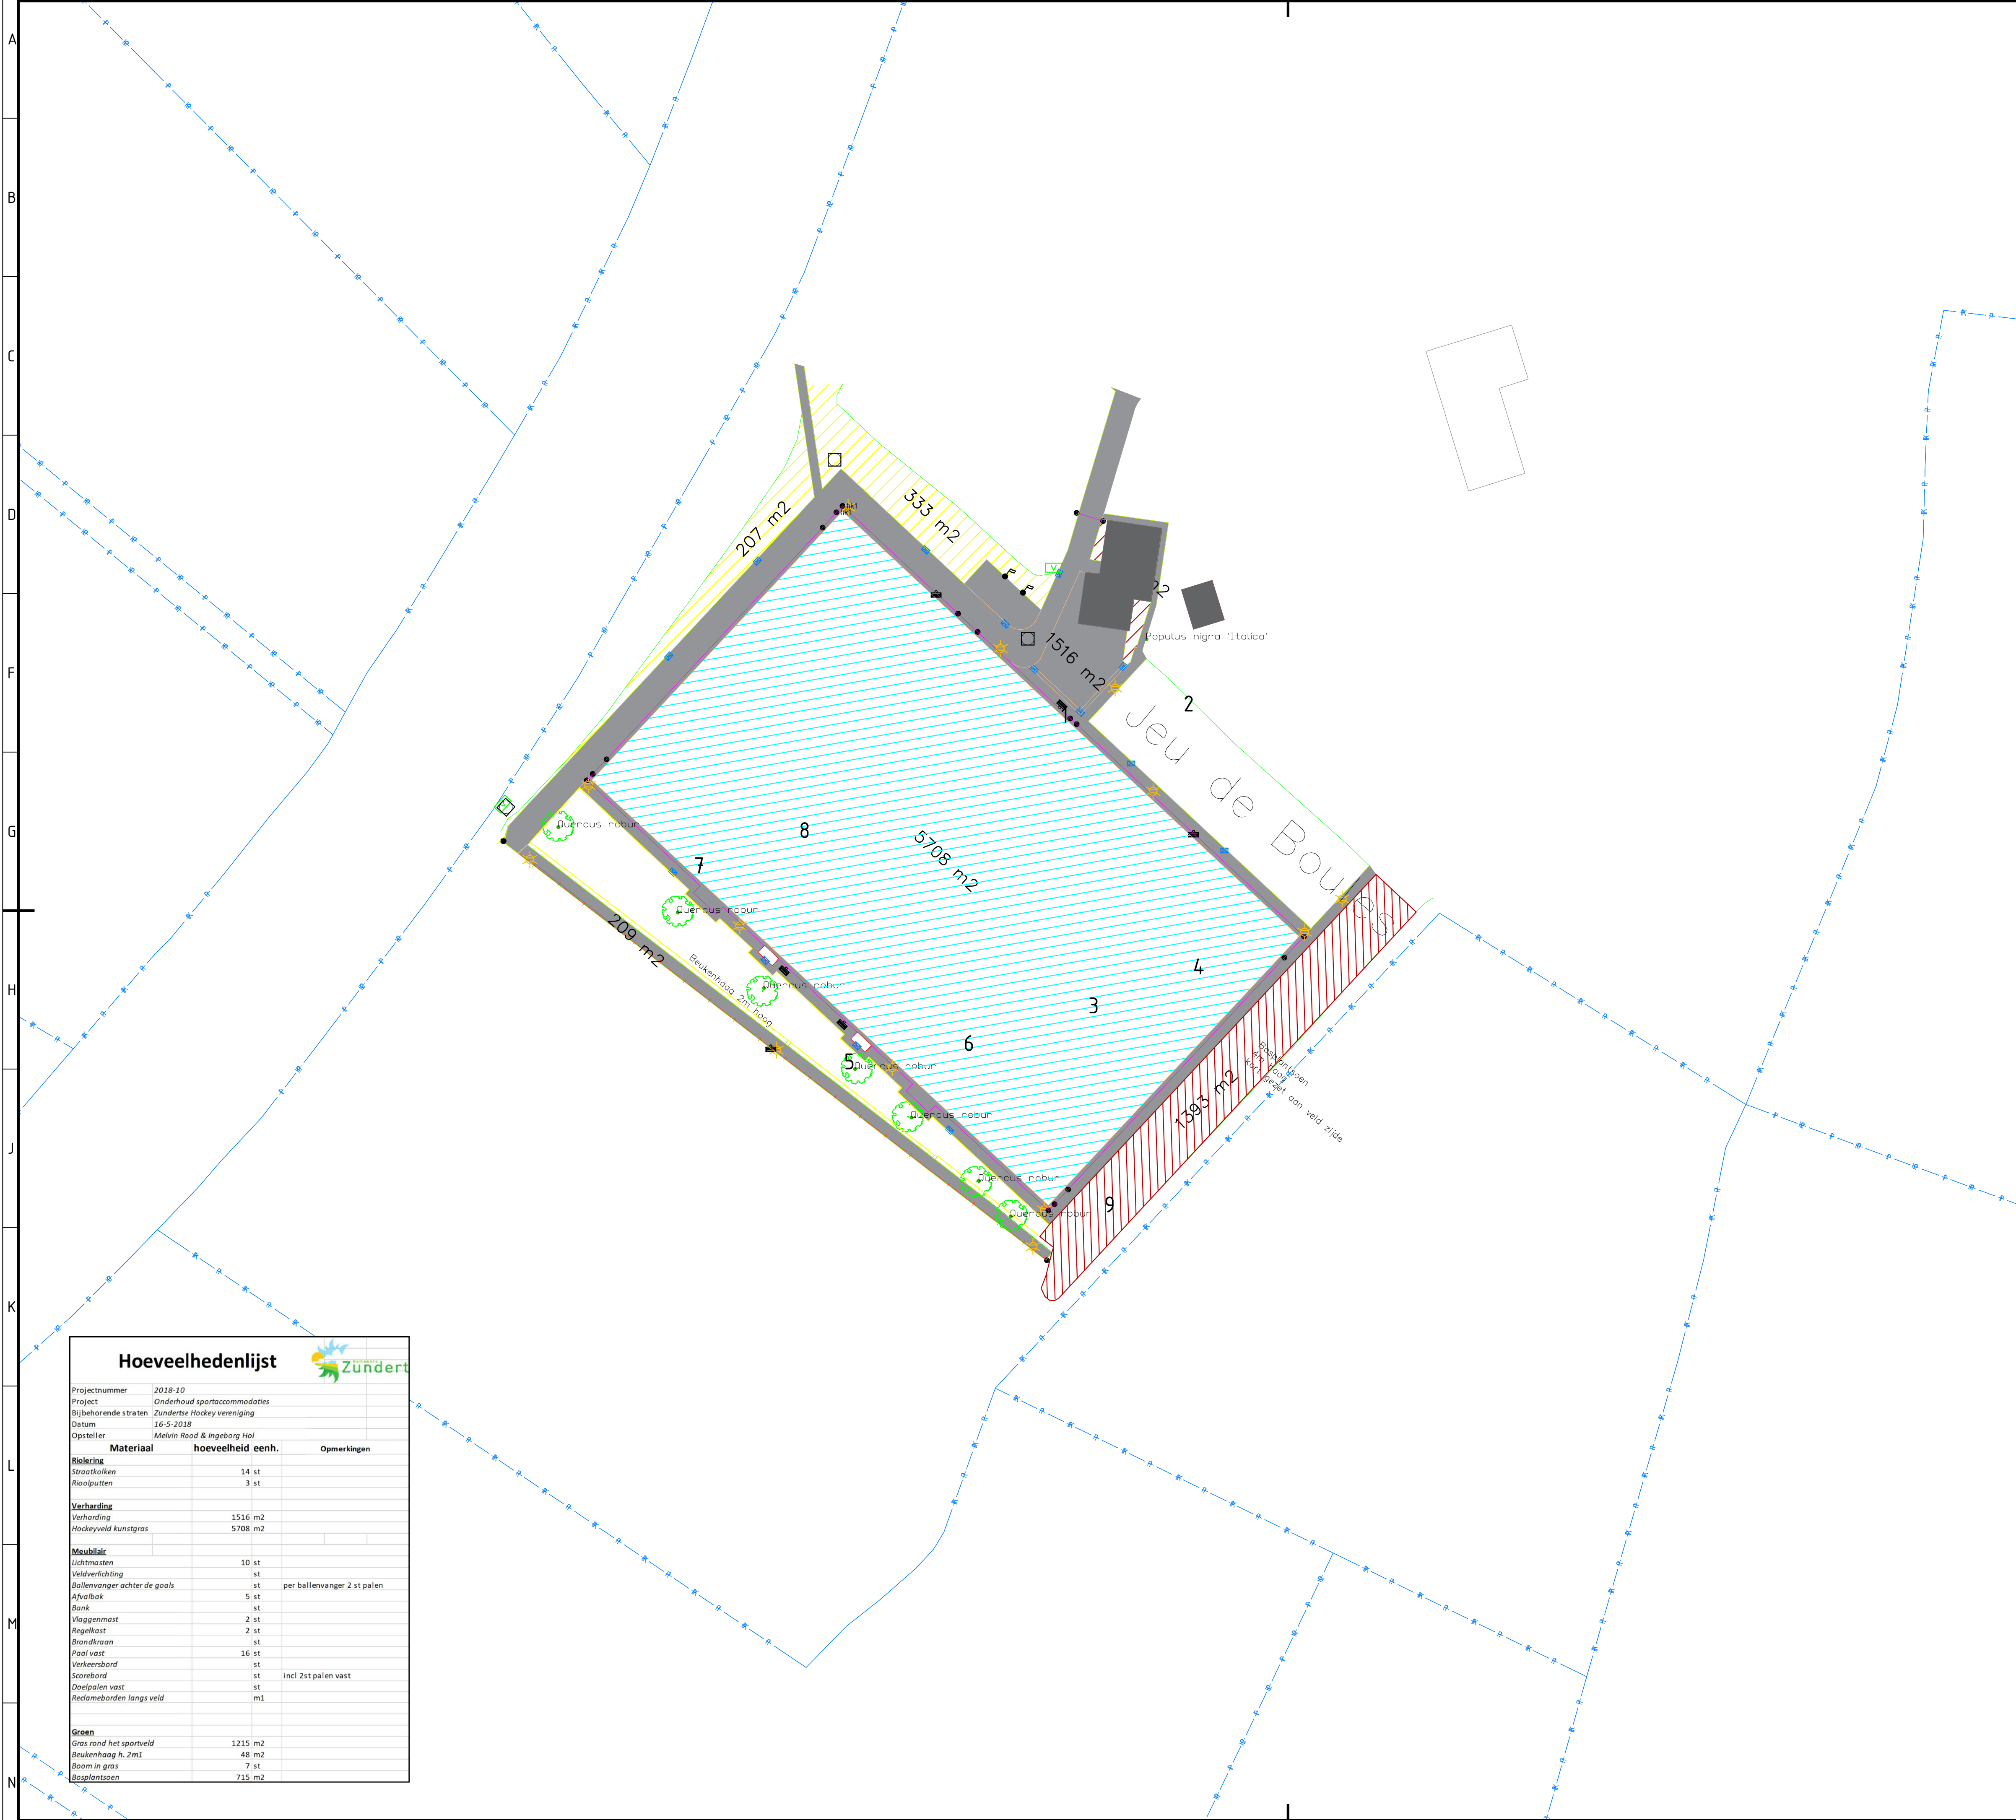

VERKLARING:

	Kadastrale ondergrond		Gras om sportvelden (540 m2)		opmerking		Tekst algemeen
	Gebouwcontour		Beplanting (1993 m2)				Straatkolk
	Hekwerk		Bebouwing (192 m2)				Verkeersbord
	Raster		Hockeyveld zand ingestrooid (5708 m2)				Paal vast
	Struiken/haag		Haag (48 m2)				Lichtmast
	Kant verharding		Verharding (1516 m2)				Brandkraan
	Materiaalscheiding						Regelkast
	Markering						Afvalbak
							Inspectieput algemeen
							Boom inclusief kroon/stamdiameter
							Vlaggenmast
							zitbank

 MALS SPECIALIST SPORTVELDEN www.malsen.nl				
Opdrachtgever				
Gemeente Zundert				
Project				
Raamovereenkomst onderhoud en renovatie sportparken				
Onderdeel				
Inmeting en hoeveelheden				
ZHV				
Gemaakt door:				
RB	Formaat	A1	Proj. nr.	1130-10147
	Schaal	1500	Soort	Situatie
	Datum	01-11-2022	Bestek	2022.194/MaJo/231022
Wijz.		Datum	Omschrijving	
A				
B				
C				
D				
E				
F				
Parafen				
Controle		Acc. proj. l	Acc. opdr.	
Mark de Jong		Mark de Jong	Jack Rijnen	
Status		Definitief		
1130-2401-005				