


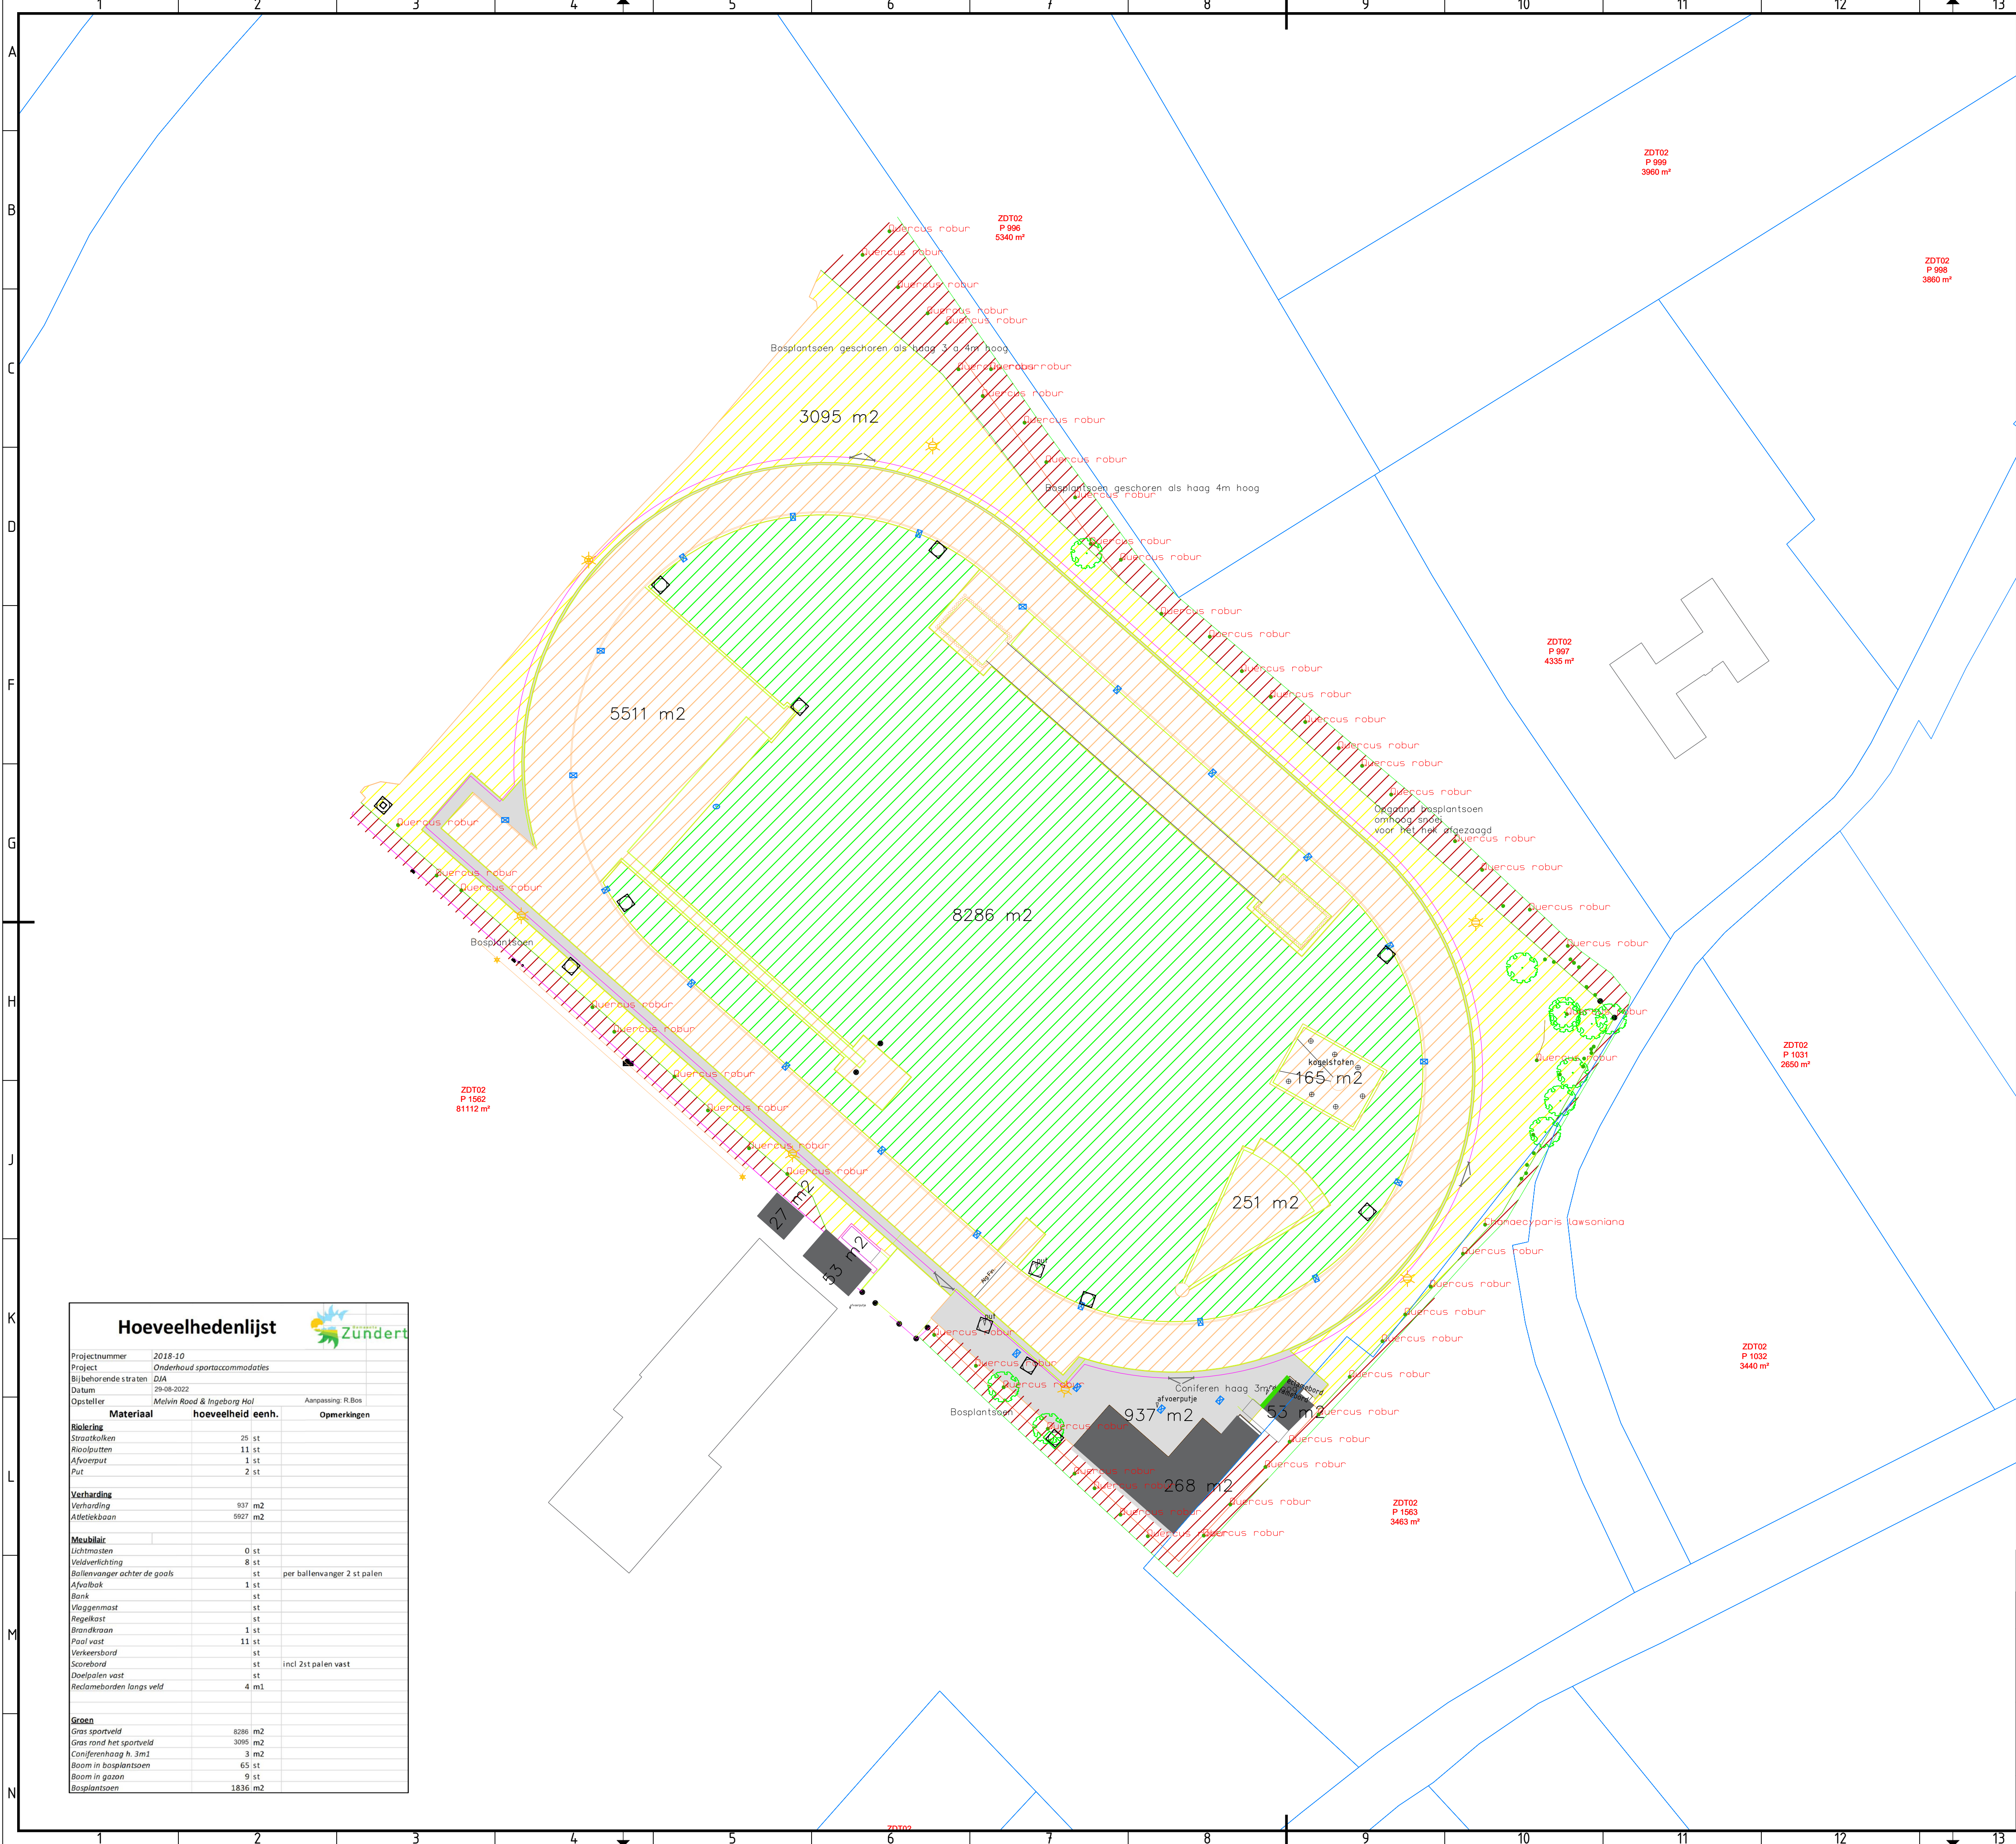

Hoeveelhedenlijst		
Projectnummer	2018-10	
Project	Onderhoud sportaccommodaties	
Bijbehorende straten	DJA	
Datum	29-08-2022	
Opsteller	Melvin Road & Ingeborg Hal	Aanpassing: R.Bos
Materiaal	hoeveelheid	eenh.
Bloeking		
Risicoputen	11	st
Afvoerput	1	st
Put	2	st
Verharding		
Verharding	937	m2
Atletiekbaan	5927	m2
Meubilair		
Lichtmasten	0	st
Veldverlichting	8	st
Reclameborden langs veld	4	m1
Gras		
Gras sportveld	8286	m2
Gras rond het sportveld	3095	m2
Coniferen haag h. 3m1	3	m2
Boom in bosplantsoen	65	st
Boom in gras	9	st
Bosplantsoen	1836	m2

VERKLARING:

- Kadastrale ondergrond

Gebouwcontour

Hekwerk

Raster

Struiken/haag

Kant verharding

Materialaalscheiding

Markering

Gras sportvelden (8286 m2)

Gras om sportvelden (3095 m2)

Bepianting (1836 m2)


Bebouwing (321 m2)

Verharding (937 m2)

Atletiek (5362 m2)
- opmerking

Tekst: algemeen
- Straatkolk
- Verkeersbord
- Paal vast
- Lichtmast
- Brandkraan
- Regelkast
- Afvalbak
- Inspectieput algemeen
- Boom inclusief kroon/standiameter
- Vlaggenmast

Maten in meters, tenzij ander vermeld
Materiaalmaten in mm, tenzij anders vermeld
Peilmaten in meters t.o.v. NAP, tenzij anders vermeld
Diameters in mm, tenzij anders vermeld.

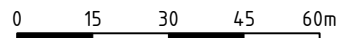

MALSSEN SPECIALIST SPORTVELDEN			
Oprachtgever		Wijz.	Datum
Gemeente Zundert		A	
Project		B	
Raamovereenkomst onderhoud en renovatie sportparken		C	
		D	
		E	
		F	
Onderdeel		Parafen	
Inmeting en hoeveelheden		Controle	Acc. prej. l.
DJA		Mark de Jong	Jack Rijnen
Gemaakt door:		Status	Definitief
RB		1130-2401-007	
Formaat	A1	Proj. nr.	1130-1014.7
Schaal	1:500	Soort	Situatie
Datum	07-11-2022	Bestek	2022.194/MaJo/ZP1022