


Schetsontwerp De Pionier / De Wiekslag

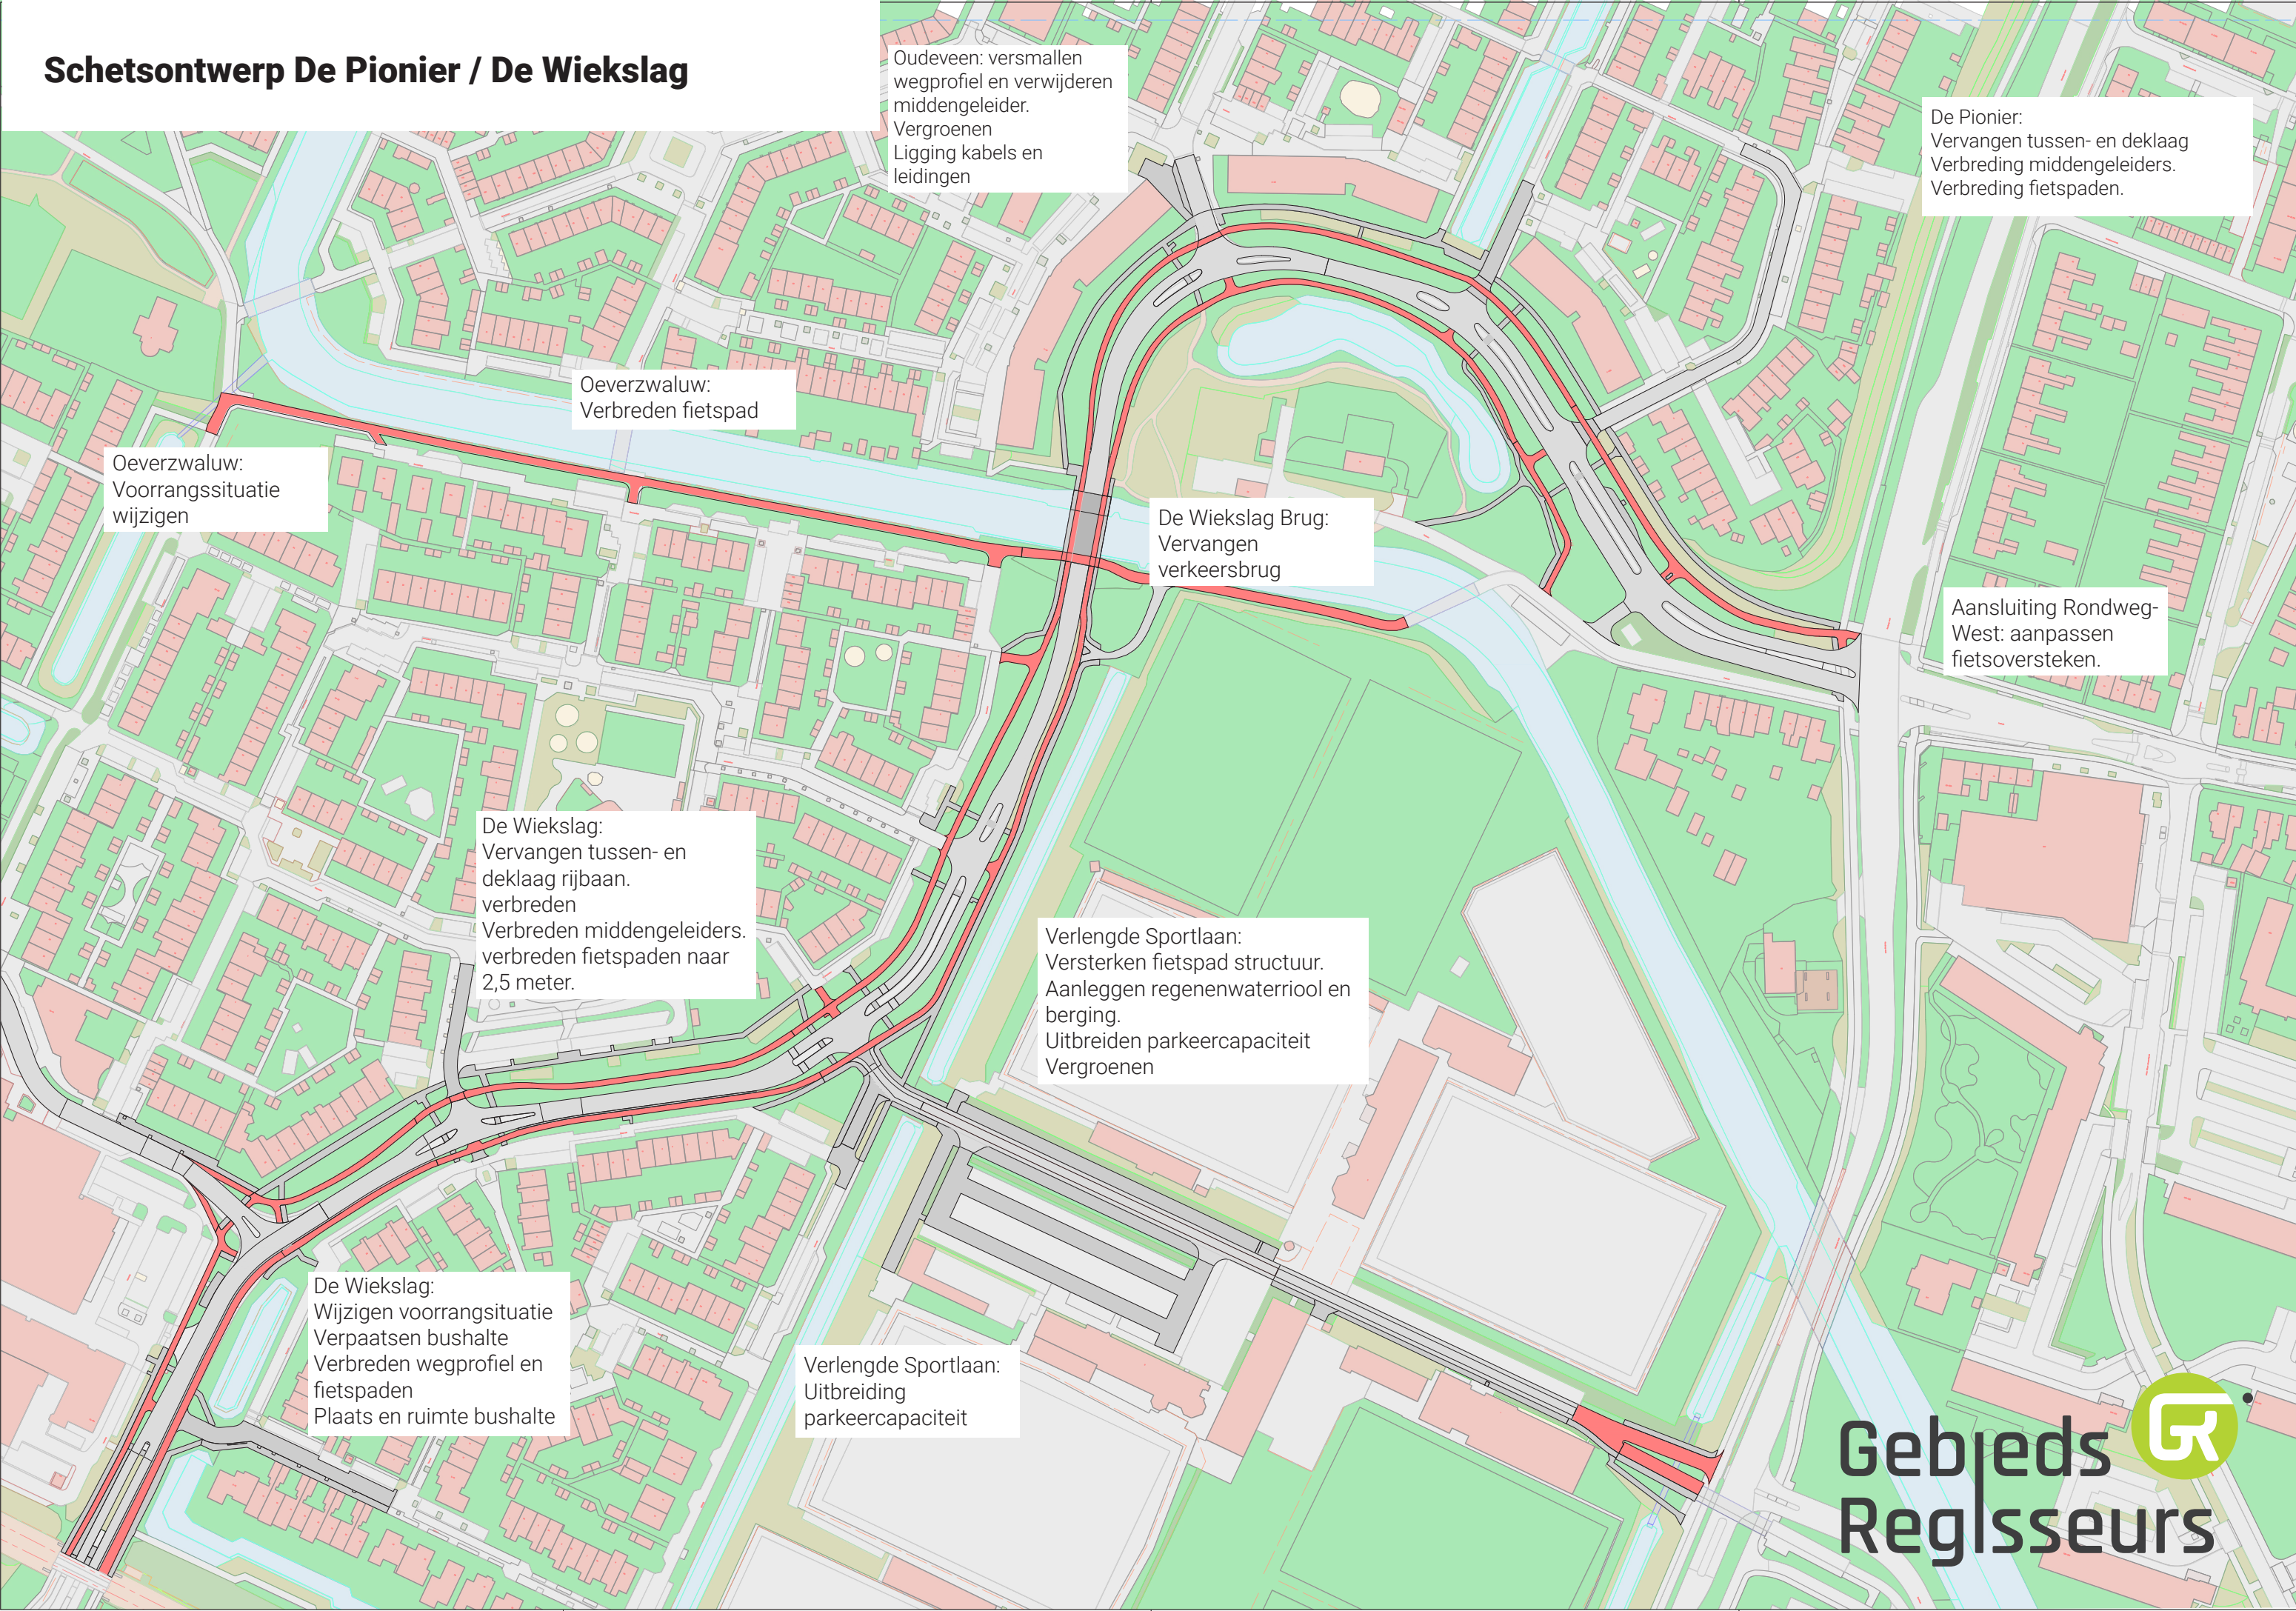

Oudeveen: versmallen
wegprofiel en verwijderen
middengeleider.
Vergroenen
Ligging kabels en
leidingen

De Pionier:
Vervangen tussen- en deklaag
Verbreding middengeleiders.
Verbreding fietspaden.

Oeverwaluw:
Verbreden fietspad

De Wiekslag Brug:
Vervangen
verkeersbrug

Aansluiting Rondweg-
West: aanpassen
fietsoversteken.

Oeverwaluw:
Voorrangssituatie
wijzigen

De Wiekslag:
Vervangen tussen- en
deklaag rijbaan.
verbreden
Verbreden middengeleiders.
verbreden fietspaden naar
2,5 meter.

Verlengde Sportlaan:
Versterken fietspad structuur.
Aanleggen regenwaterriool en
berging.
Uitbreiden parkeercapaciteit
Vergroenen

De Wiekslag:
Wijzigen voorrangssituatie
Verpaatsen bushalte
Verbreden wegprofiel en
fietspaden
Plaats en ruimte bushalte

Verlengde Sportlaan:
Uitbreiding
parkeercapaciteit



Schetsontwerp De Pionier / De Wiekslag

Oudeveen: versmallen
wegprofiel en verwijderen
middengeleider.
Vergroenen
Ligging kabels en
leidingen

De Pionier:
Vervangen tussen- en deklaag
Verbreding middengeleiders.
~~Verbreding fietspaden.~~

Oeverwaluw:
Verbreden fietspad

Oeverwaluw:
Voorrangssituatie
wijzigen

De Wiekslag Brug:
Vervangen
verkeersbrug

Aansluiting Rondweg
West: aanpassen
fietsoversteken.

De Wiekslag:
Vervangen tussen- en
deklaag rijbaan.
~~verbreden~~
Verbreden middengeleiders.
verbreden fietspaden naar
2,5 meter.

Verlengde Sportlaan:
Versterken fietspad structuur.
Aanleggen regenwaterriool en
berging.
~~Uitbreiden~~ parkeercapaciteit
Vergroenen


De Wiekslag:
Wijz  voorrangssituatie
Verpaatsen bushalte
Verbreden wegprofiel en
fietspaden
Plaats en ruimte bushalte

Verlengde Sportlaan:
~~Uitbreiding~~
~~parkeercapaciteit~~

XREF:
x-BGT.dwg
x-Astijn.dwg

IN BEWERKING

- ALGEMENE TOELICHTING:
- Maten in meters, tenzij anders vermeld
 - Materiaalmaten in mm, tenzij anders vermeld;
 - Peilmaten in meters t.o.v. N.A.P., tenzij anders vermeld;
 - Diameters in mm, tenzij anders vermeld.

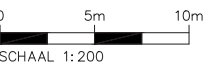

Versie				
	Datum	Get.	Get.	Wijzigingen

Opdrachtgever:
Gemeente Veenendaal



Project:
De Pionier / De Wiekslag

Formaat:
A1

Schaal:
-

Blad van
-

Onderdeel:
-

Status:
Concept

Versie:
-

Datum:
21-09-2022

Tekening nr.
-

Getekend:
TDL

Gecontroleerd:
-

Vrijgave:
-

Stegehuis
T 0541 - 769057

STEGEHUIS
OPLOSSINGEN VOOR RUIMTELIJKE OPGAVEN