


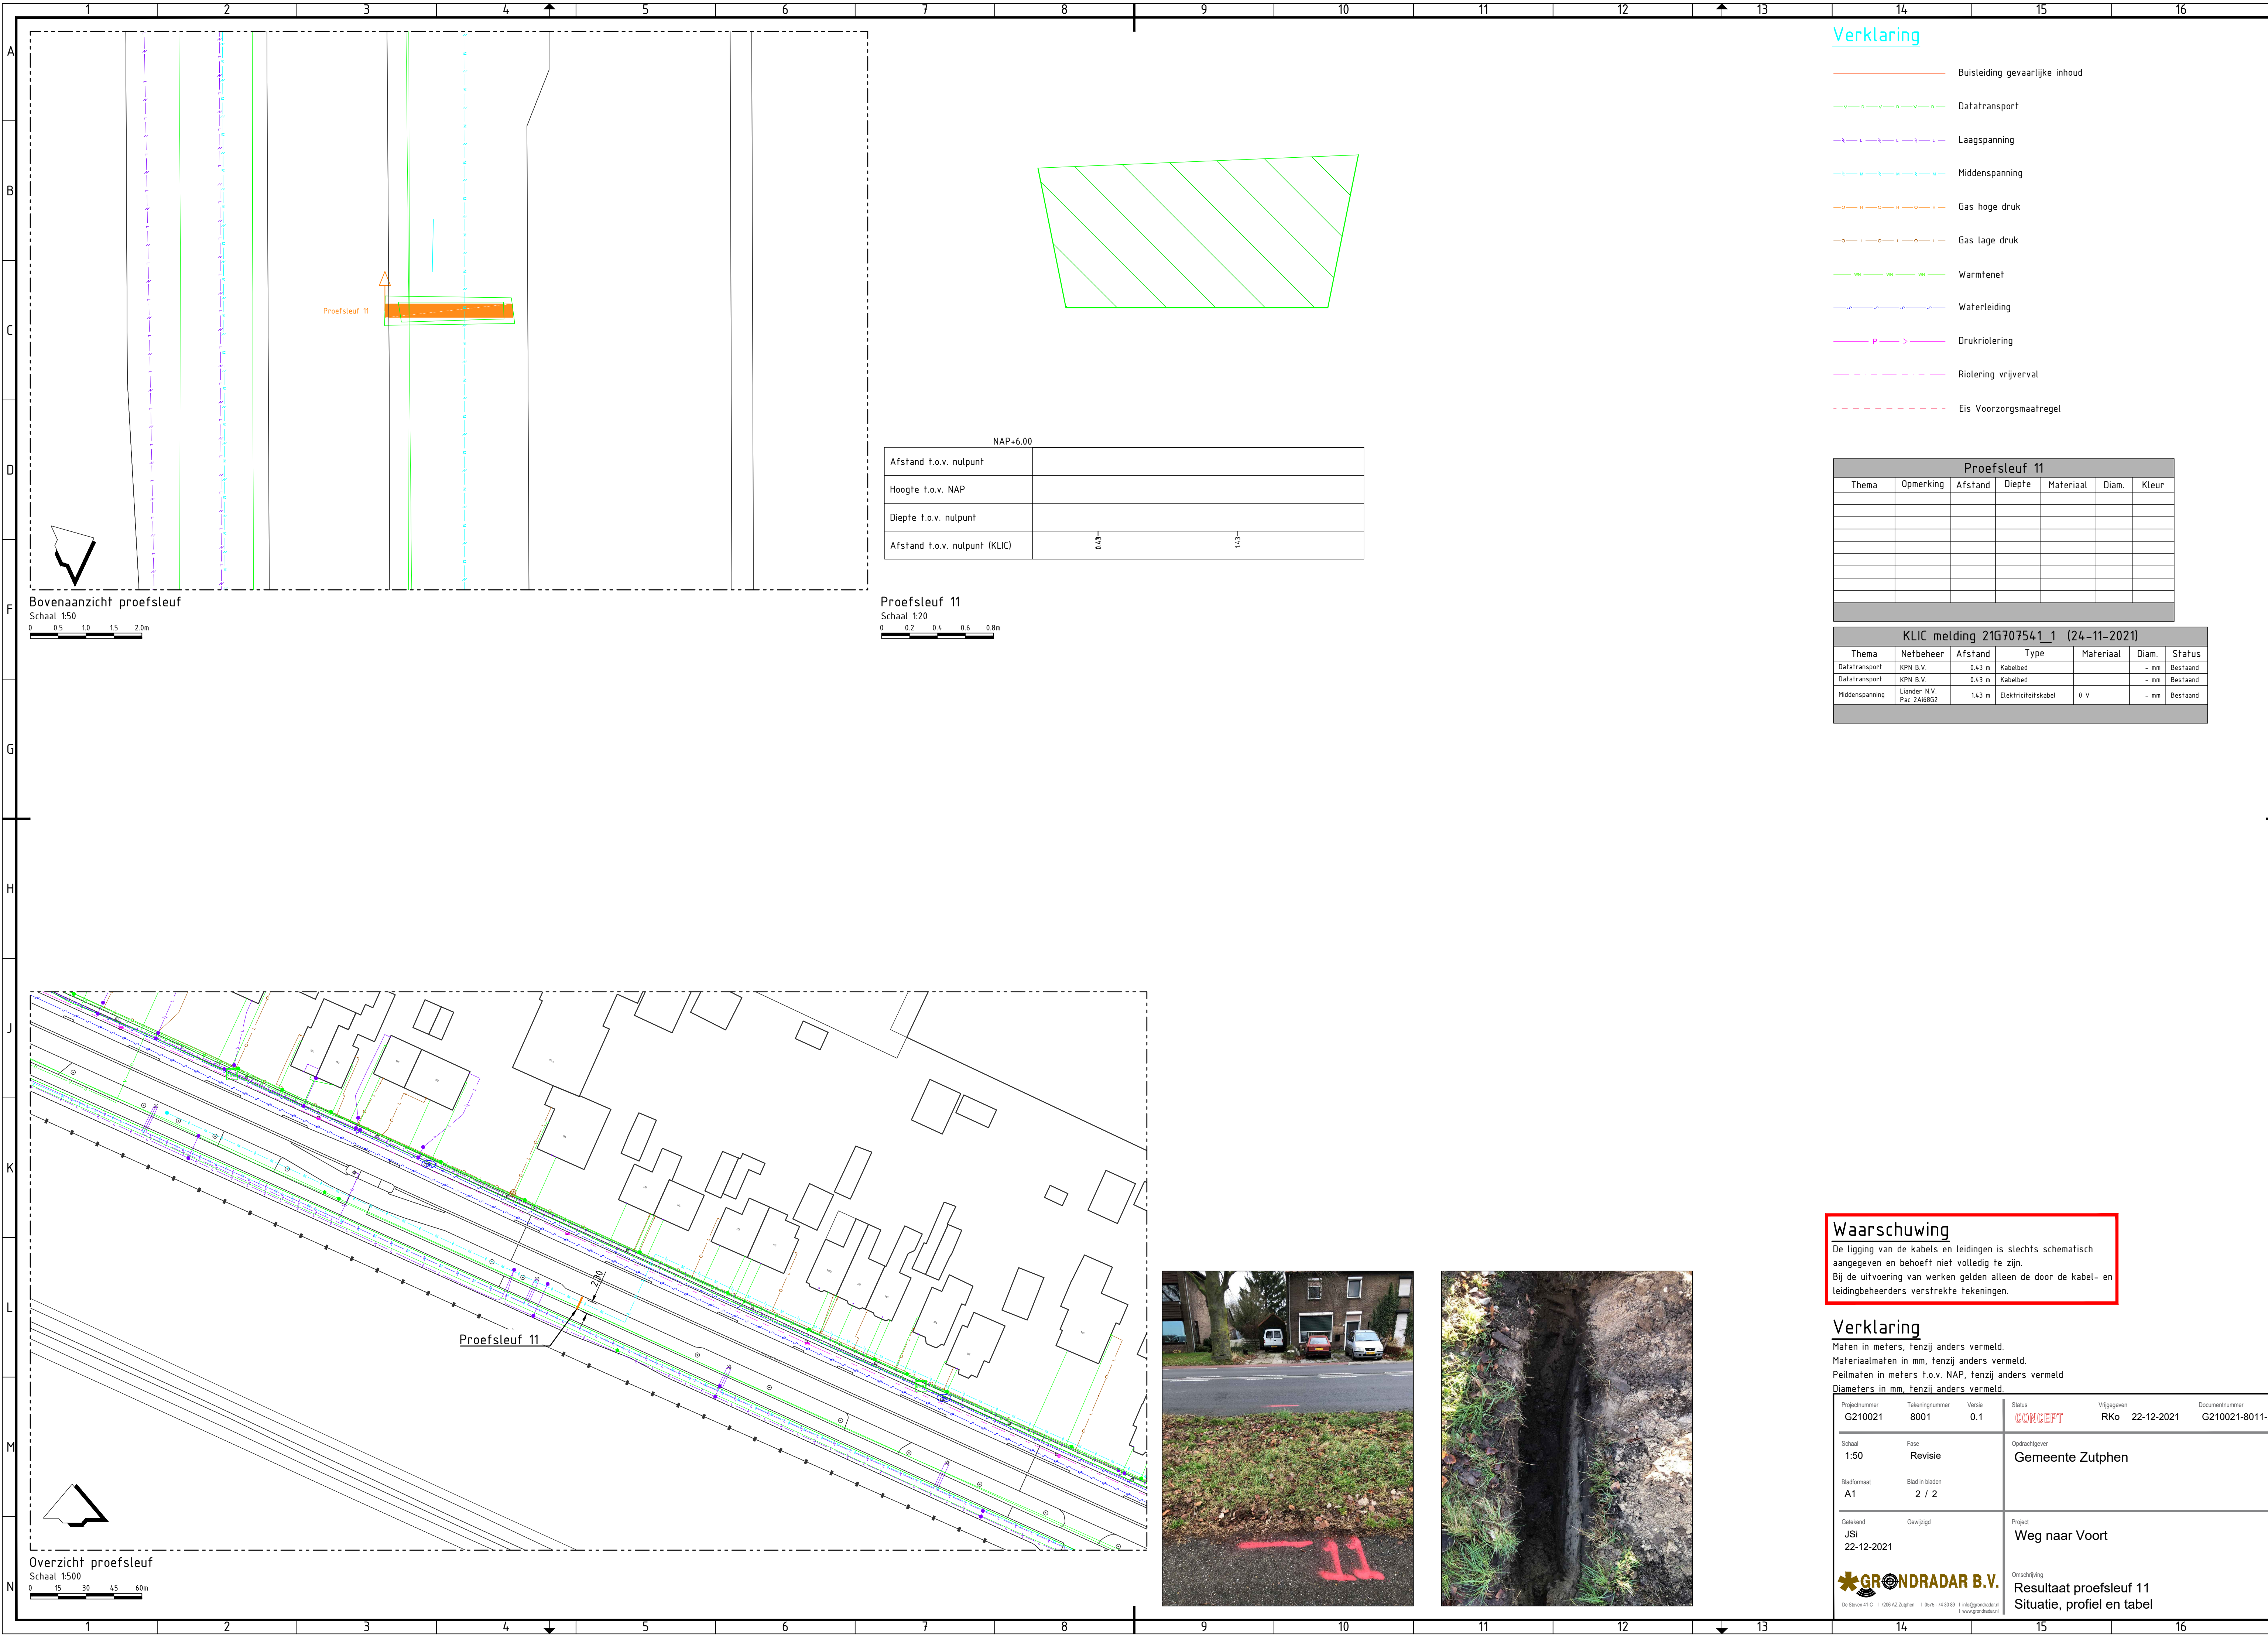

Waarschuwing

De ligging van de kabels en leidingen is slechts schematisch aangegeven en behoeft niet volledig te zijn. Bij de uitvoering van werken gelden alleen de door de kabel- en leidingbeheerders verstrekte tekeningen.

Verklaring

Maten in meters, tenzij anders vermeld.
Materiaalmaten in mm, tenzij anders vermeld.
Peilmaten in meters t.o.v. NAP, tenzij anders vermeld.
Diameters in mm, tenzij anders vermeld.

Projectnummer G210021	Tekeningnummer 8001	Versie 0.1	Status CONCEPT	Vrijgegeven Rko	Documentnummer G210021-8011-2
Schaal 1:50	Fase Revisie	Opdrachtgever Gemeente Zutphen			
Bladformaat A1	Blad in baden 2 / 2				
Getekend JSi	Gegegrift	Project Weg naar Voort			
22-12-2021		Project Weg naar Voort			
		Resultaat proefsleuf 11 Situatie, profiel en tabel			