


K MW-012 in de foyer vergaderen is komen te vervallen.
MW-010 is gewijzigd en komt terug in een bouwkundige nis. (een onderkast met KZA)
(Nota van Inlichtingen d.d. 05-12-2013)

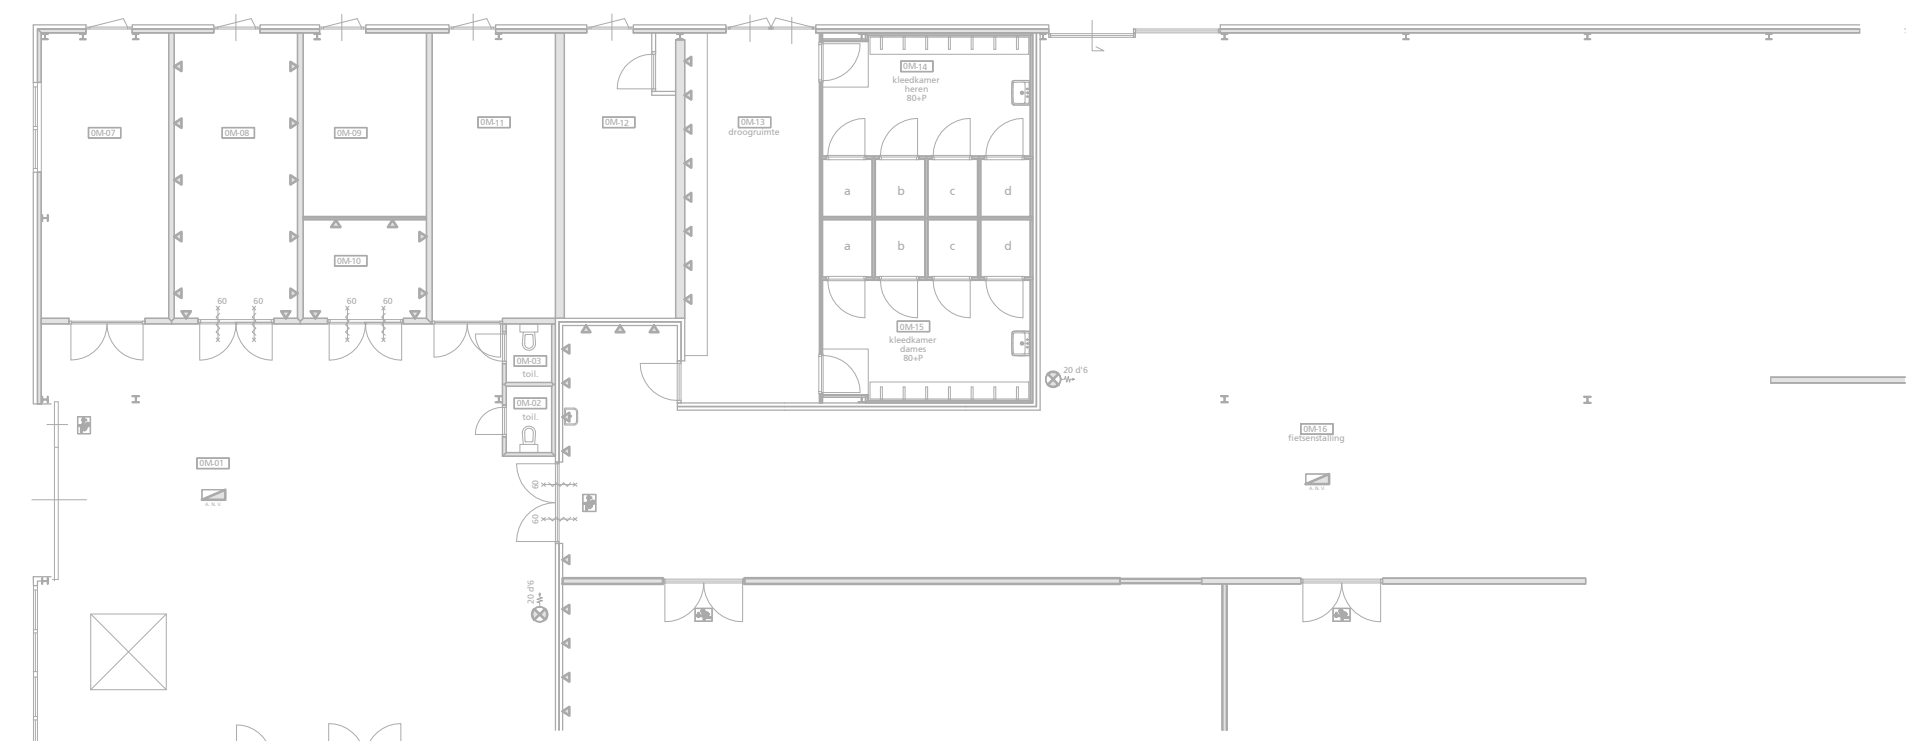

00_Telstaat losse inrichting - werkplekken BG					
verdieping	merk	soort	aantal	primaire wp	secundaire wp
begane grond	L01	lounge werkplek 1p.	4	4	0
begane grond	L01s	lounge 1p. (secundair)	6	0	6
begane grond	L02	lounge werkplek 2p.	2	2	2
begane grond	L02s	lounge werkplek 2p. (secundair)	1	0	2
begane grond	L03s	lounge hoek 2p. (secundair)	6	0	12
begane grond	SP03	sta werkplek 2 p.	1	2	0
begane grond	SP04	sta werkplek 2p. dubbel scherm	1	2	0
begane grond	SP05	CAD werkplek 4p.	2	8	0
begane grond	W01	open werkplek 2p.	5	10	0
begane grond	W02	open werkplek 4p.	2	8	0
begane grond	W04	open werkplek 8p.	1	8	0
begane grond	W06	coupe werkplek 4p.	7	28	0
begane grond	W09	cockpit werkplek	9	9	0
begane grond	W10	bibliotheektafel 6p.	2	12	0
begane grond	Z01	bureaustoel	2	2	0
			95	22	

DEFINITIEF

PWN Velserbroek

werkplektelling losse inventaris
begane grond

kraaijvanger

werknnummer	3118.01
bladnummer	TO TS-WP-00
schaal	1:200
formaat	A1
getekend	rv
17-12-2013	e
a 21-01-2014	f
b 23-01-2014	g
c 27-01-2014	h
d	i