


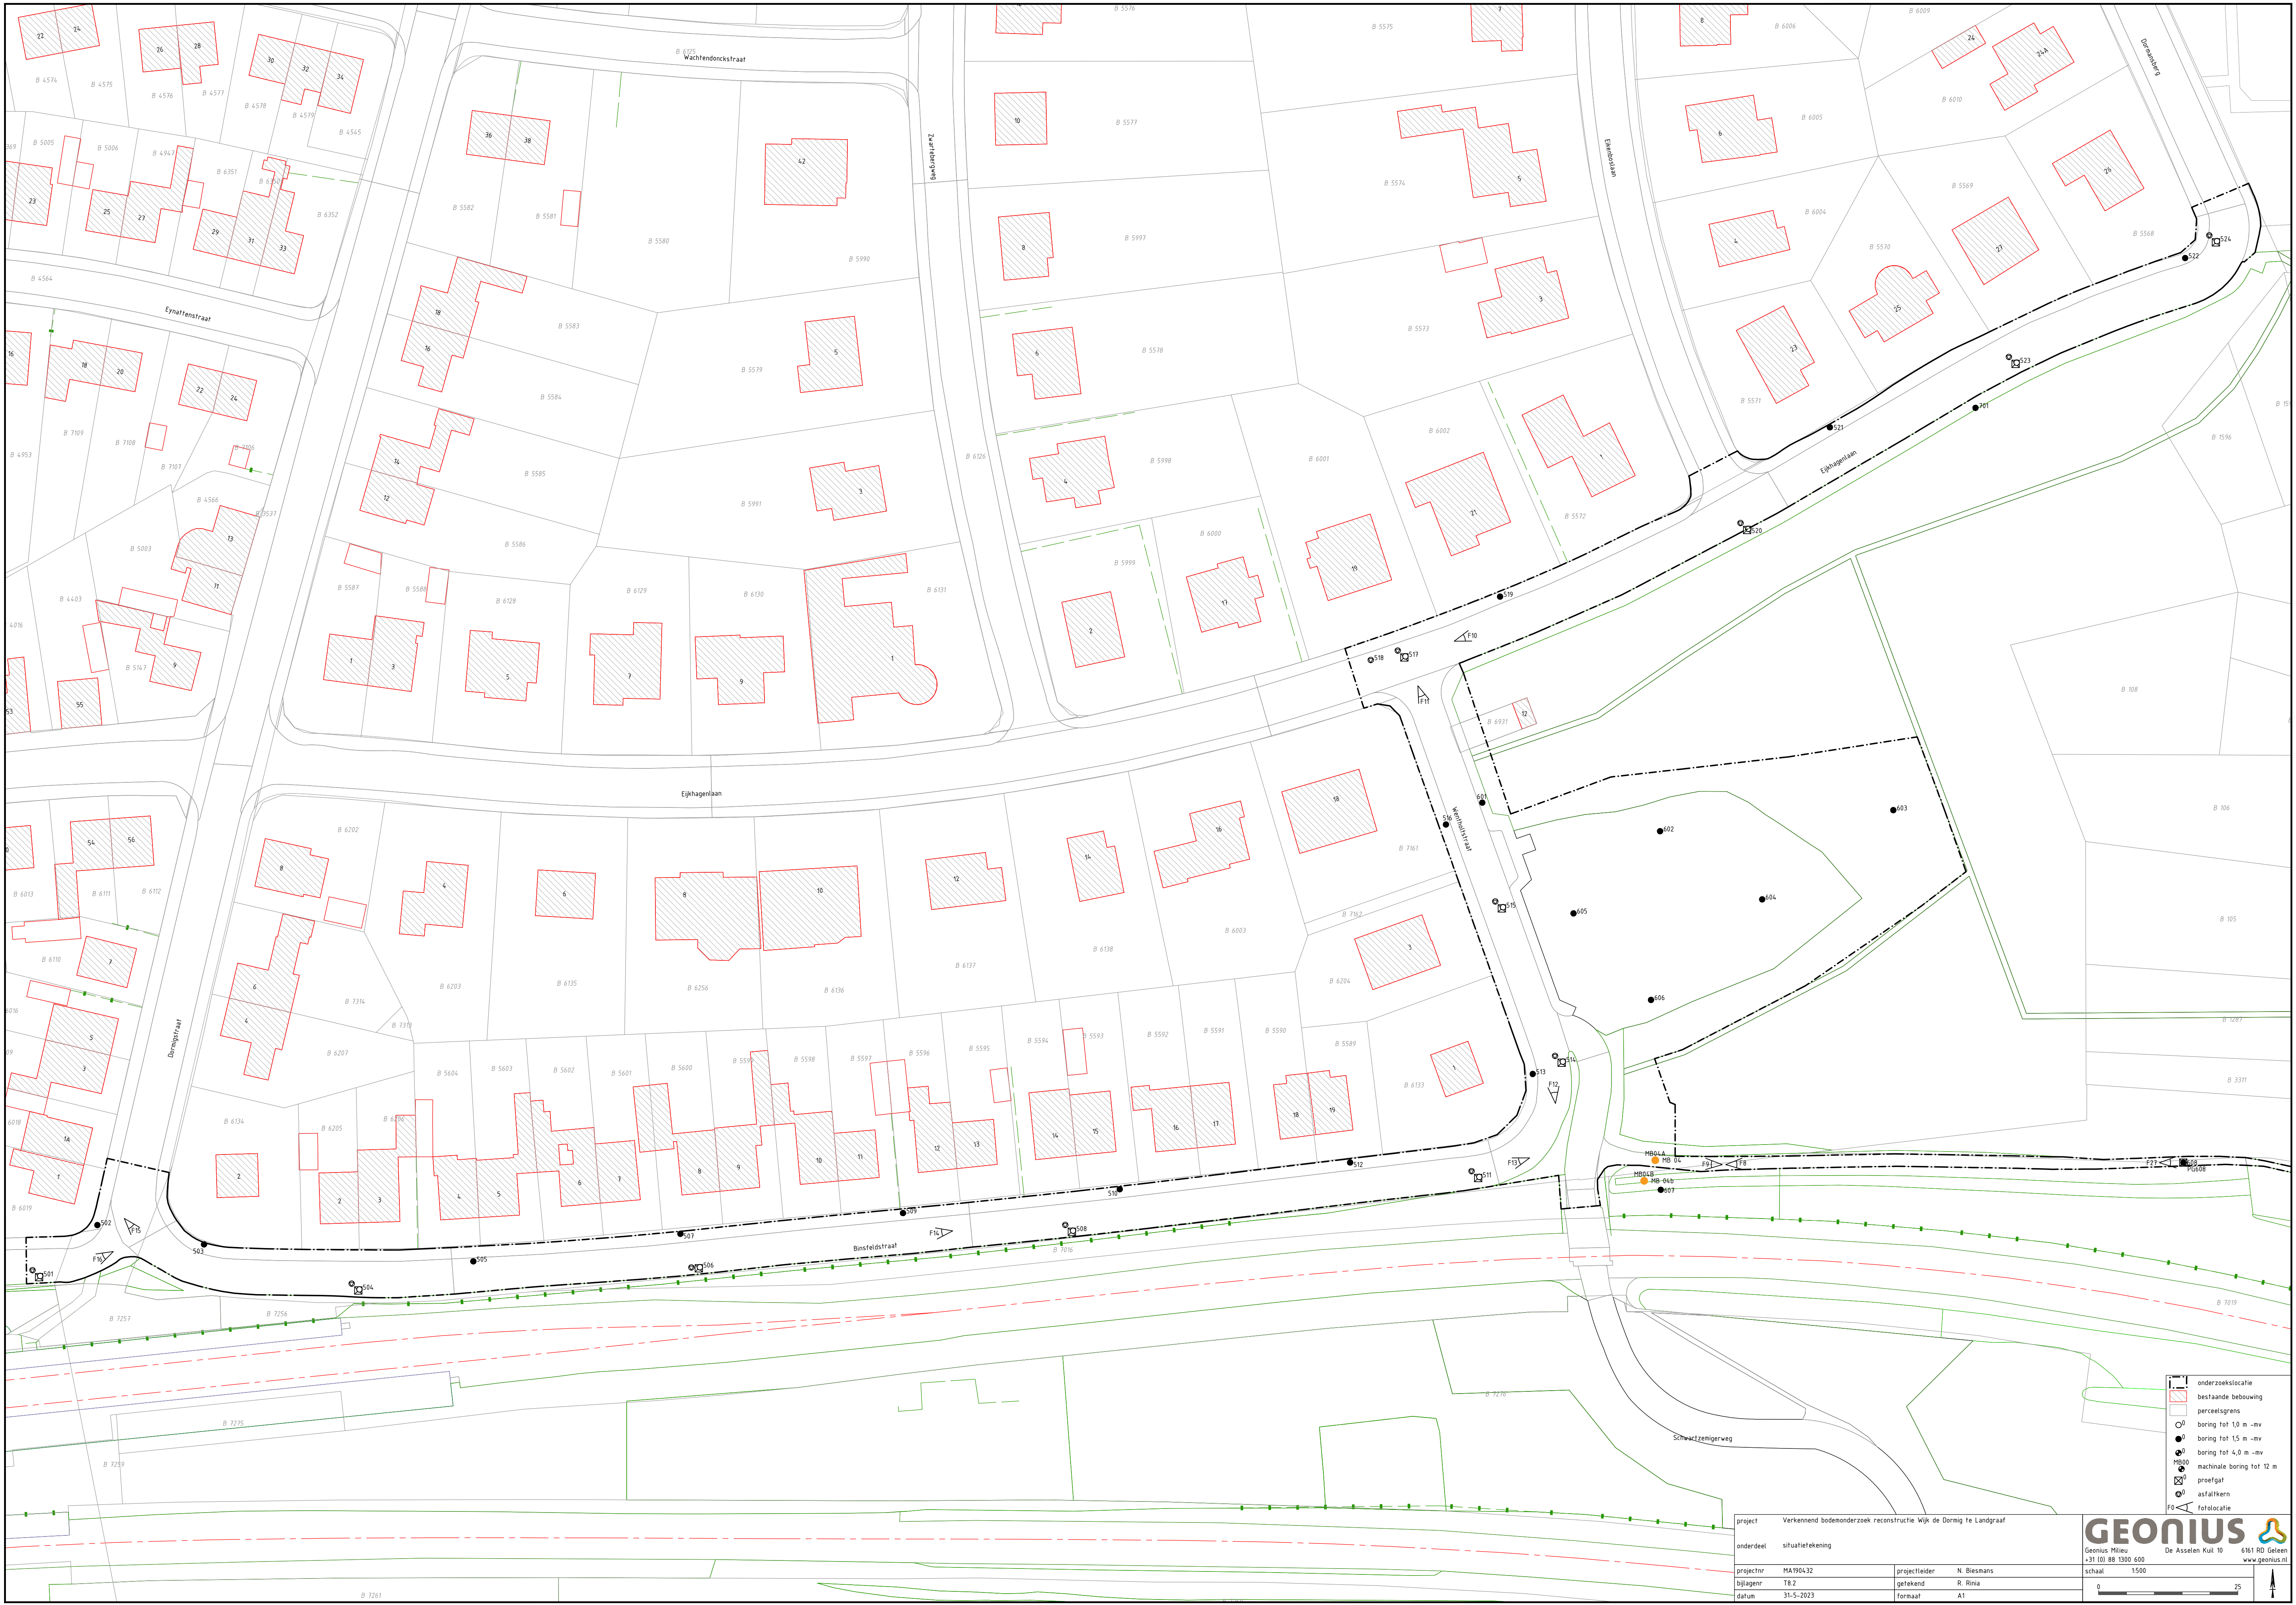

- onderzoeksluatie
- bestaande bebouwing
- perceelsgrens
- boring tot 1.0 m -mv
- boring tot 1.5 m -mv
- boring tot 4.0 m -mv
- machinale boring tot 12 m
- proefgat
- asfaltkern
- fotolocatie

project Verkennd bodemonderzoek reconstructie Wijk de Dornig te Landgraaf	
onderdeel situatietekening	
projectnr MA190432	projectleider N. Biesmans
bijlagen T8.2	getekend R. Rima
datum 31-5-2023	formaat A1

Geenius Milieu

+31 (0) 88 1300 600

De Asselen Kuit 10

6161 RD Geleen

www.geenius.nl

0

25