

Bijlage 8

Overzicht constructieberekeningen

Deze bijlage is een samenvatting van de uitkomst van de constructieberekeningen die voor alle beoogde locaties zijn uitgevoerd. De locaties staan in dezelfde volgorde als in Bijlage 7 (zie tevens hieronder).

Duiding kleuren

Groen = dakconstructie akkoord.

Rood = dakconstructie niet akkoord

Zwart = dakconstructie niet controleerbaar

Perceel 1: Xpect Primair

St. Christoffel

Cleijn Hasselt

De Borne

De Sporck, dislocatie

Petteflet

Gymzaal Antares

Gymzaal St. Christoffel

Pendula

De Wegwijzer

Perceel 2: Biezonderwijs

De Bodde VSO

Zonnesteen

Westerwel


Noorderlicht

De Keyzer

Praktijkcollege

St. Christoffel

Overzicht:

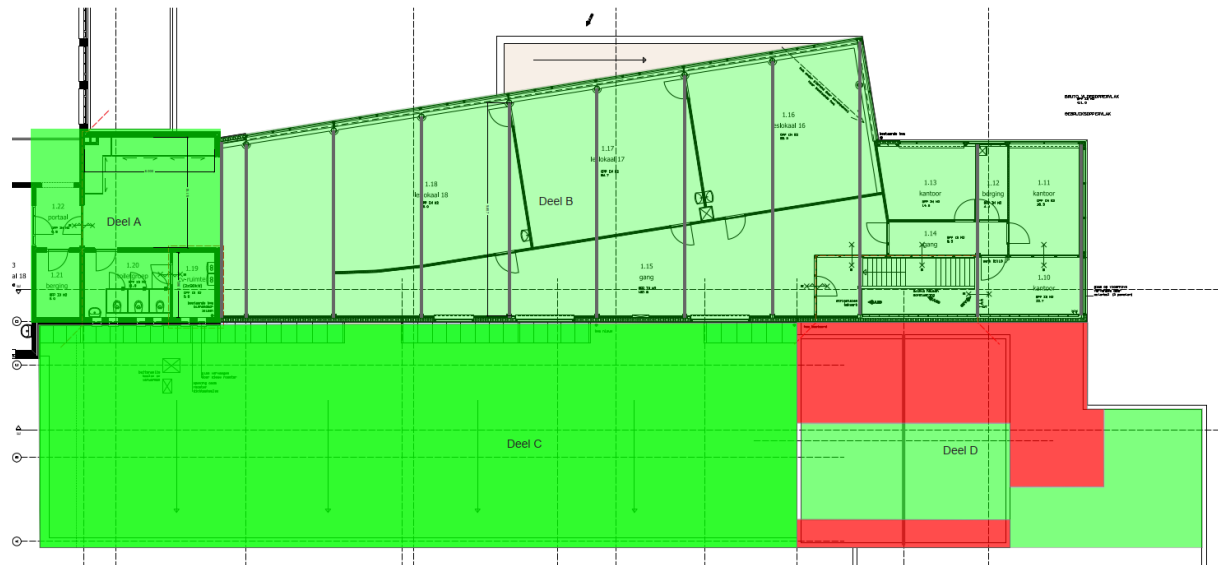

Cleijn Hasselt

Overzicht:



De Borne

Overzicht:




De Sporck, dislocatie

Overzicht:




Petteflet

Overzicht:

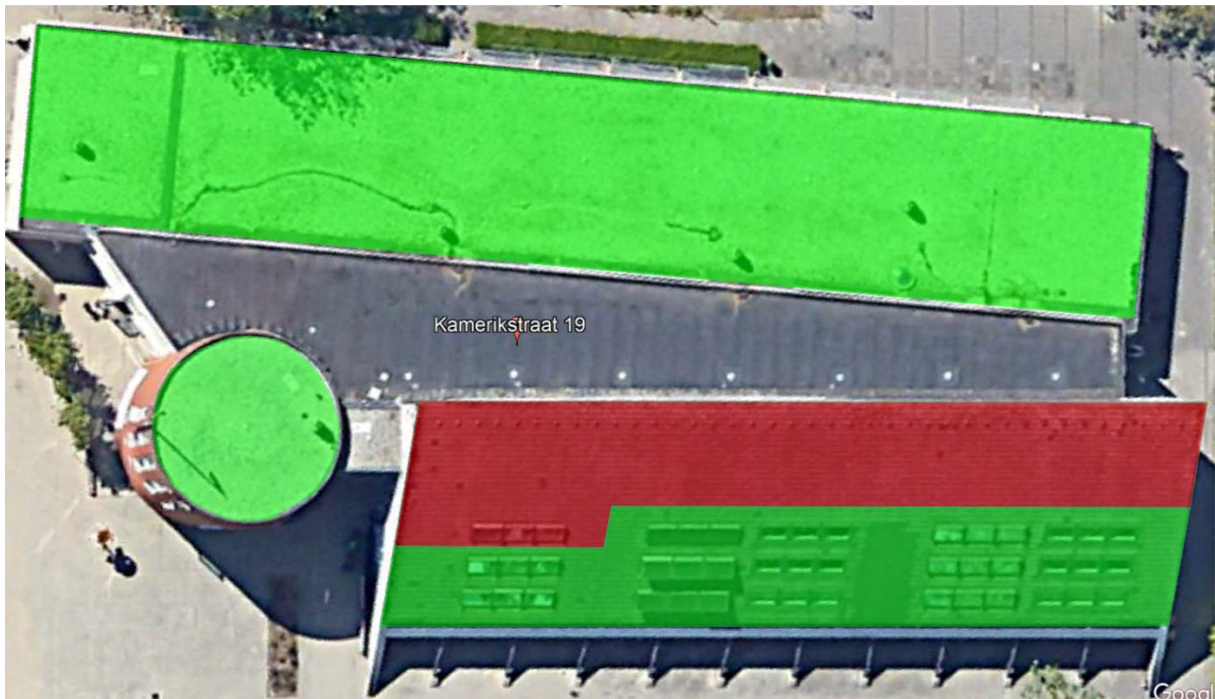


Gymzaal Antares

Overzicht:

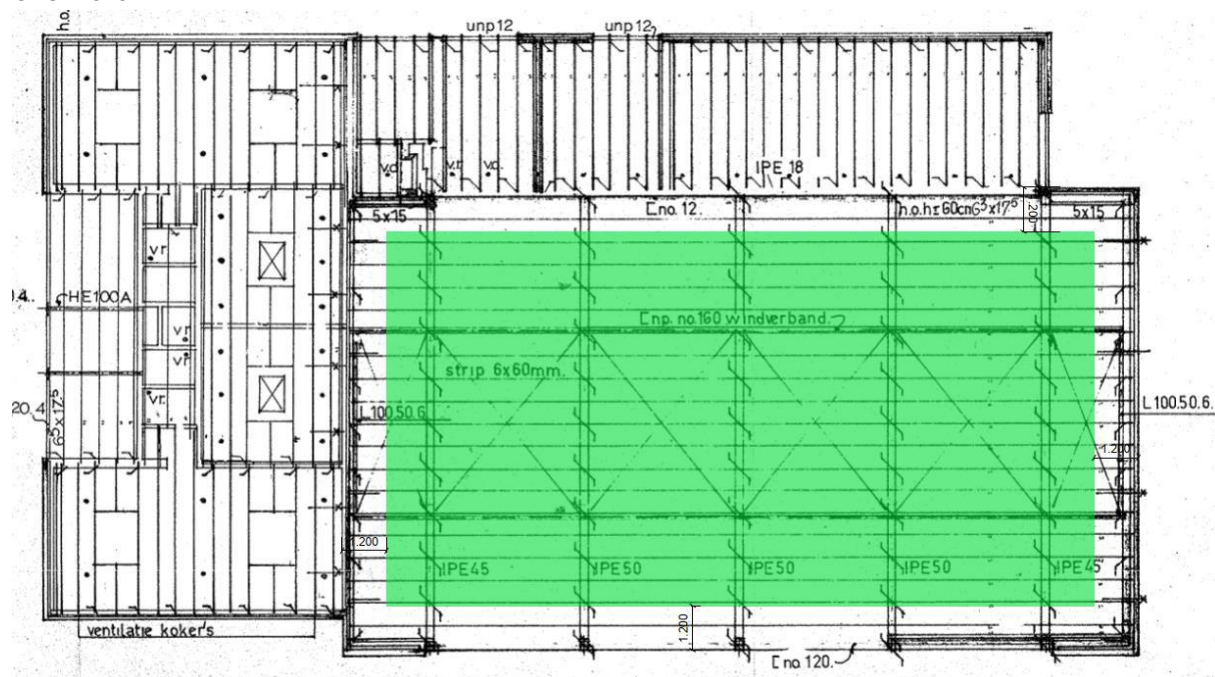

Gymzaal St. Christoffel

Overzicht:

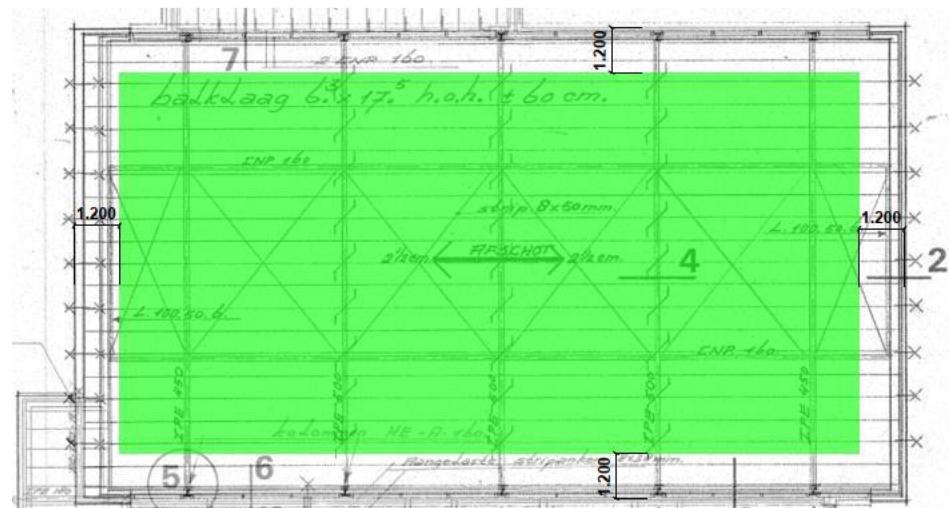


Pendula

Overzicht:



De Wegwijzer

Overzicht:

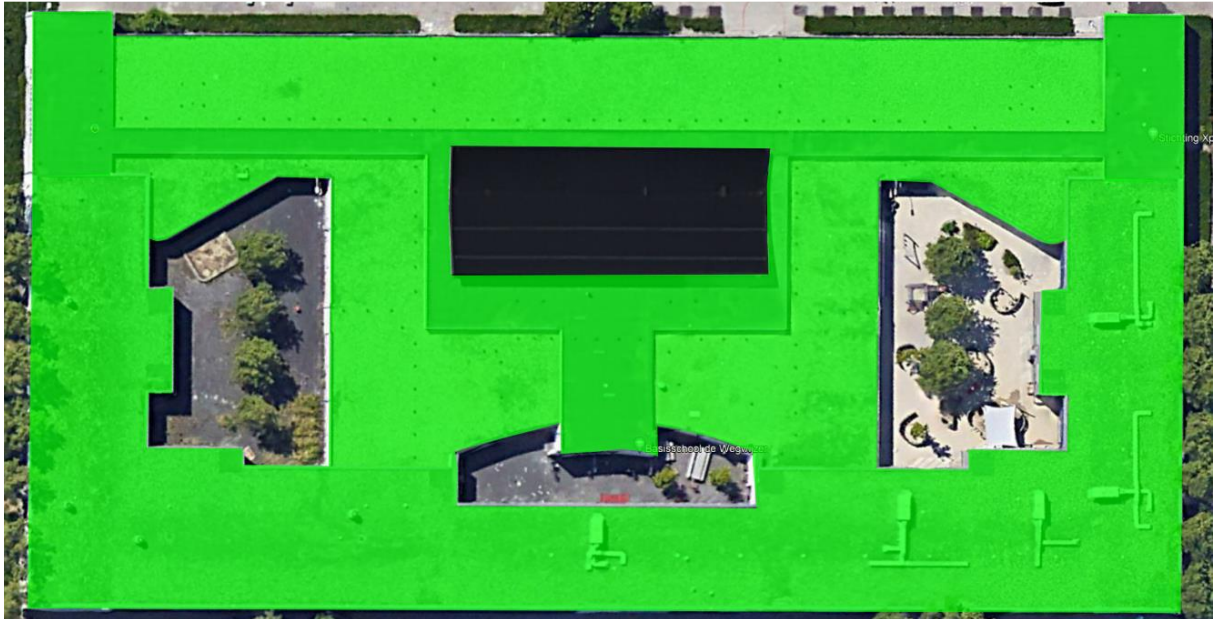

* Zwart = dakconstructie (gebogen staaldak) niet in kunnen meten.

De Bodde VSO

Overzicht:




Zonnesteen

Overzicht:




Westerwel

Overzicht:

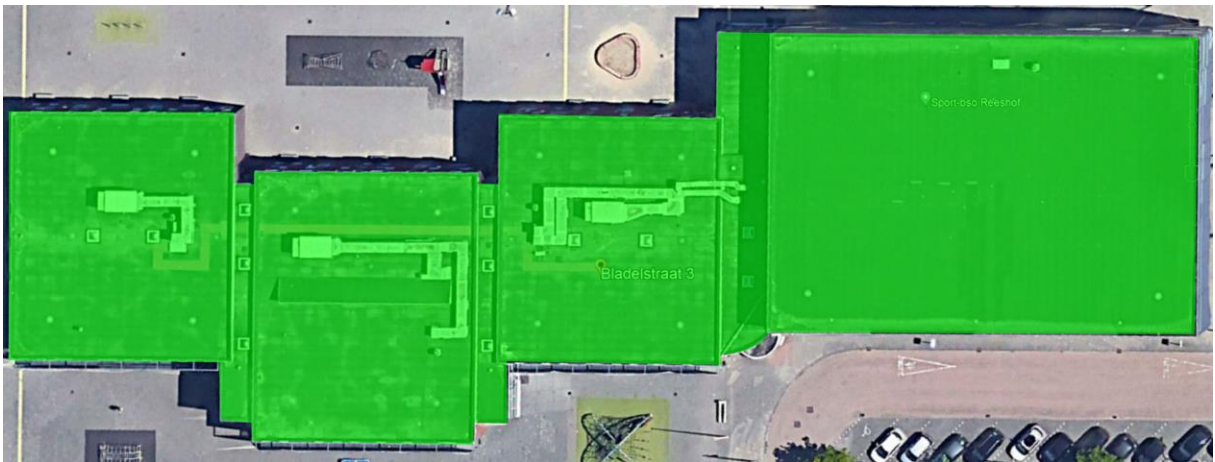


Noorderlicht

Overzicht school:

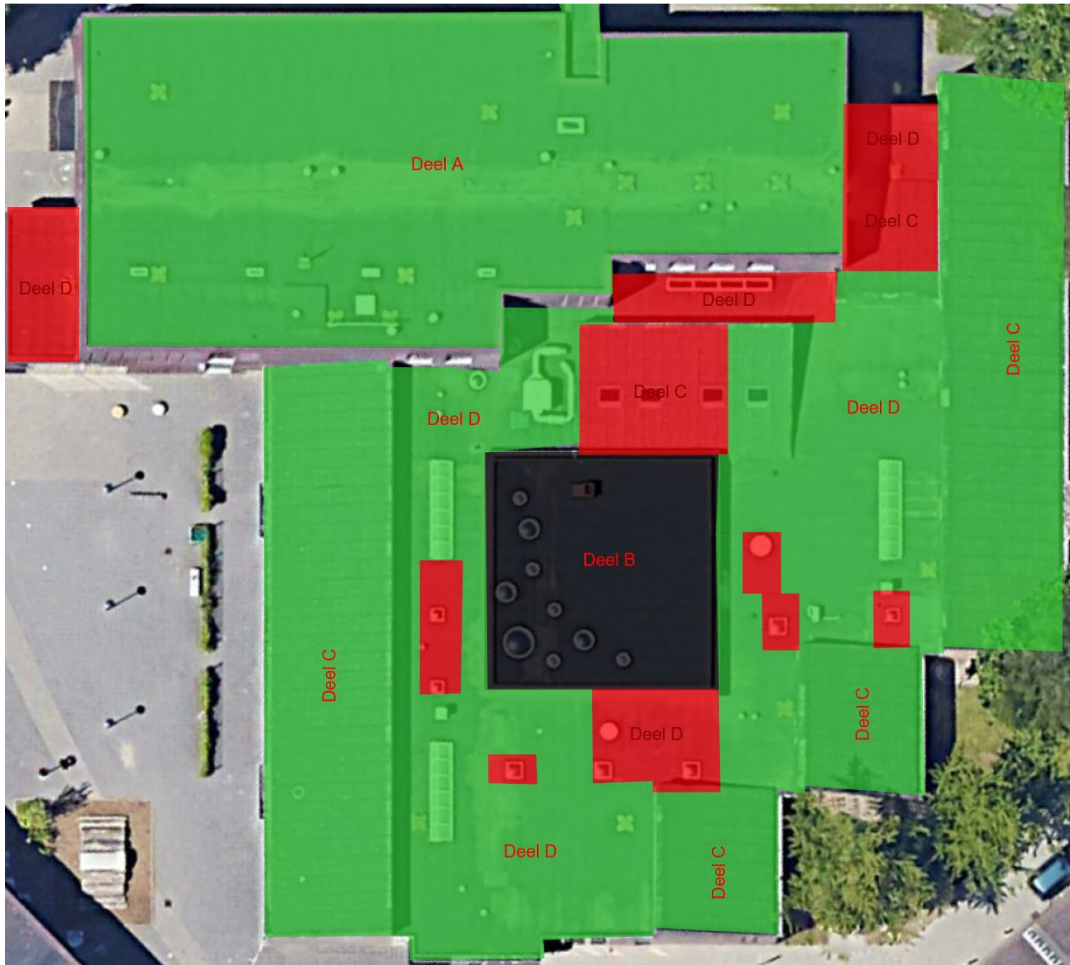


Overzicht gymzaal:

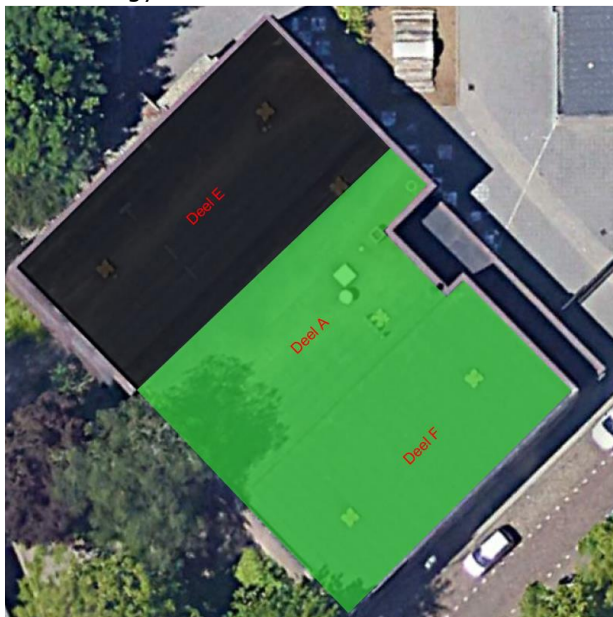

De Keyzer

Overzicht:

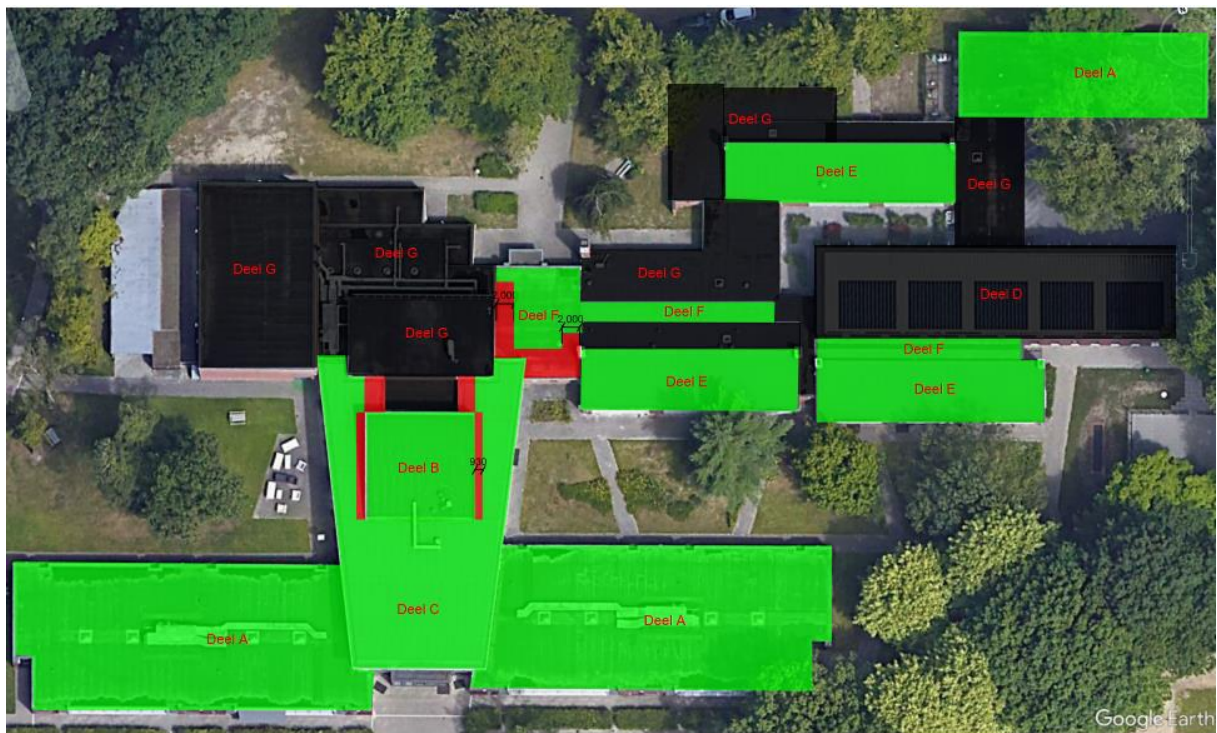

Praktijkcollege

Overzicht:

