
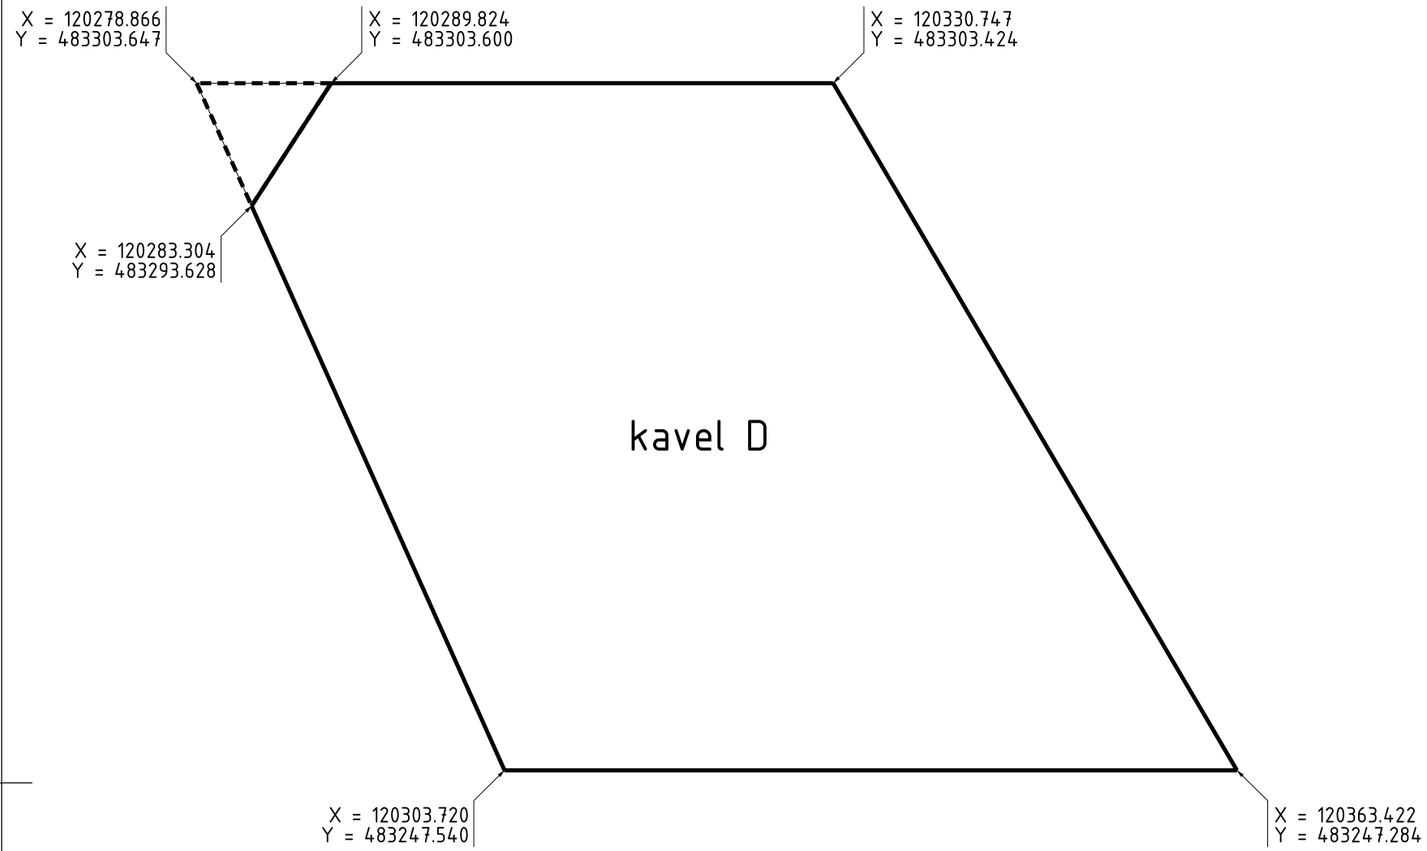


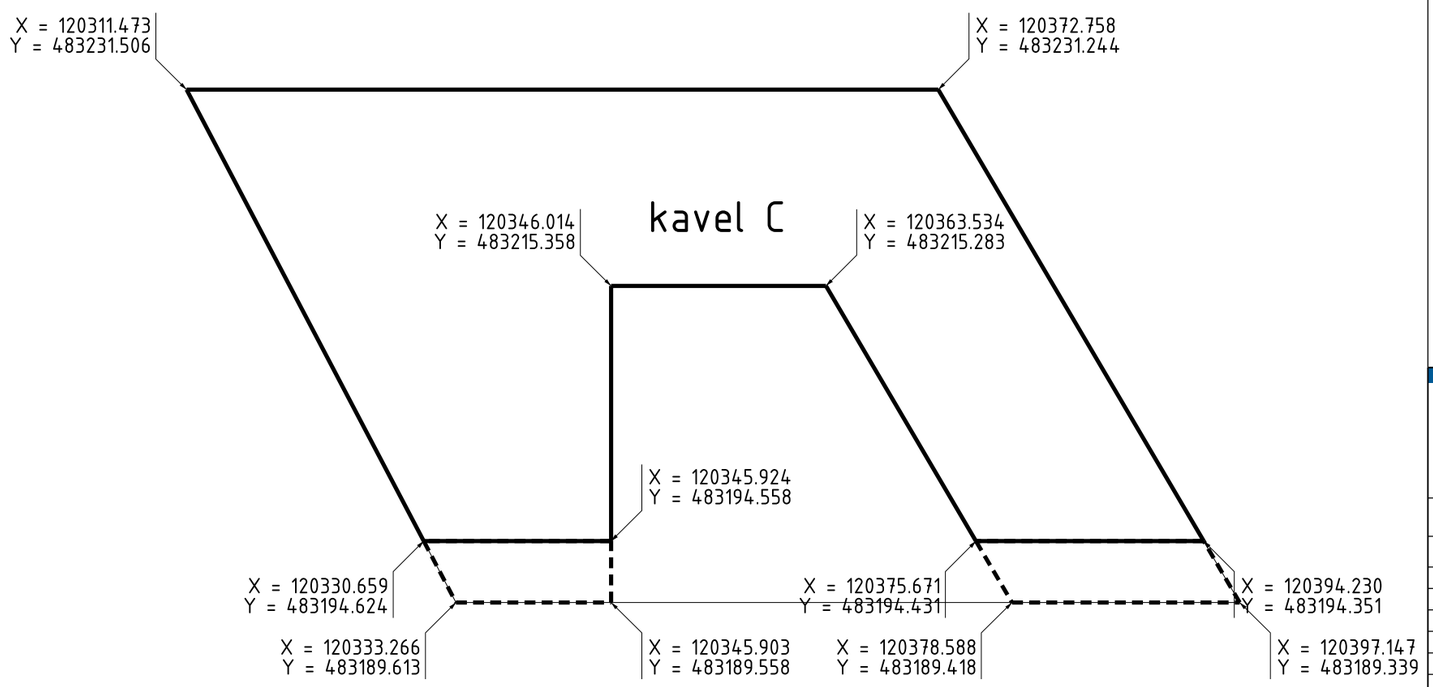

LEGENDA

Uit te geven perceel

Wijziging 2023-01-20:
Kavel C is aangepast: de westgevel is rechtgetrokken

Wijziging 2023-01-30:
Kavel D is aangepast:
recht van overbouwing is conform bestemmingsplan

Wijziging 2023-04-17:
Tekening conform coördinatentekening gemaakt

Gemeente
Amsterdam
Ruimte & Duurzaamheid

Zuidas Ravel Ontwikkelveld 2

Product	**uitgiftetekening kavels C+D**		
Variant			
Status	**Concept**		
Opdracht	**Gemeente Amsterdam**	Datum	**06-12-2022**
Ontwerper		Revisie	**17-04-2023**
Tekenaar	**M. de Heij**	Schaal	**1:500**
Projectnr.		Formaat	**A3**
Bestand	uitgifte_kavelsC+D.dgn		
Model	uitgifte_kavelsC+D-00 Stedenbouw Blad 1		

© Gemeente Amsterdam Auteursrechten voorbehouden

Geplot door : NLCS-standaard Datum plot : 17-4-2023

PW documentnaam : pw://amsterdam-pw.bentley.com:amsterdam-pw-02/Documents/Projecten/Ontwikkelveld 2\uitgifte_kavelsC+D.dgn