




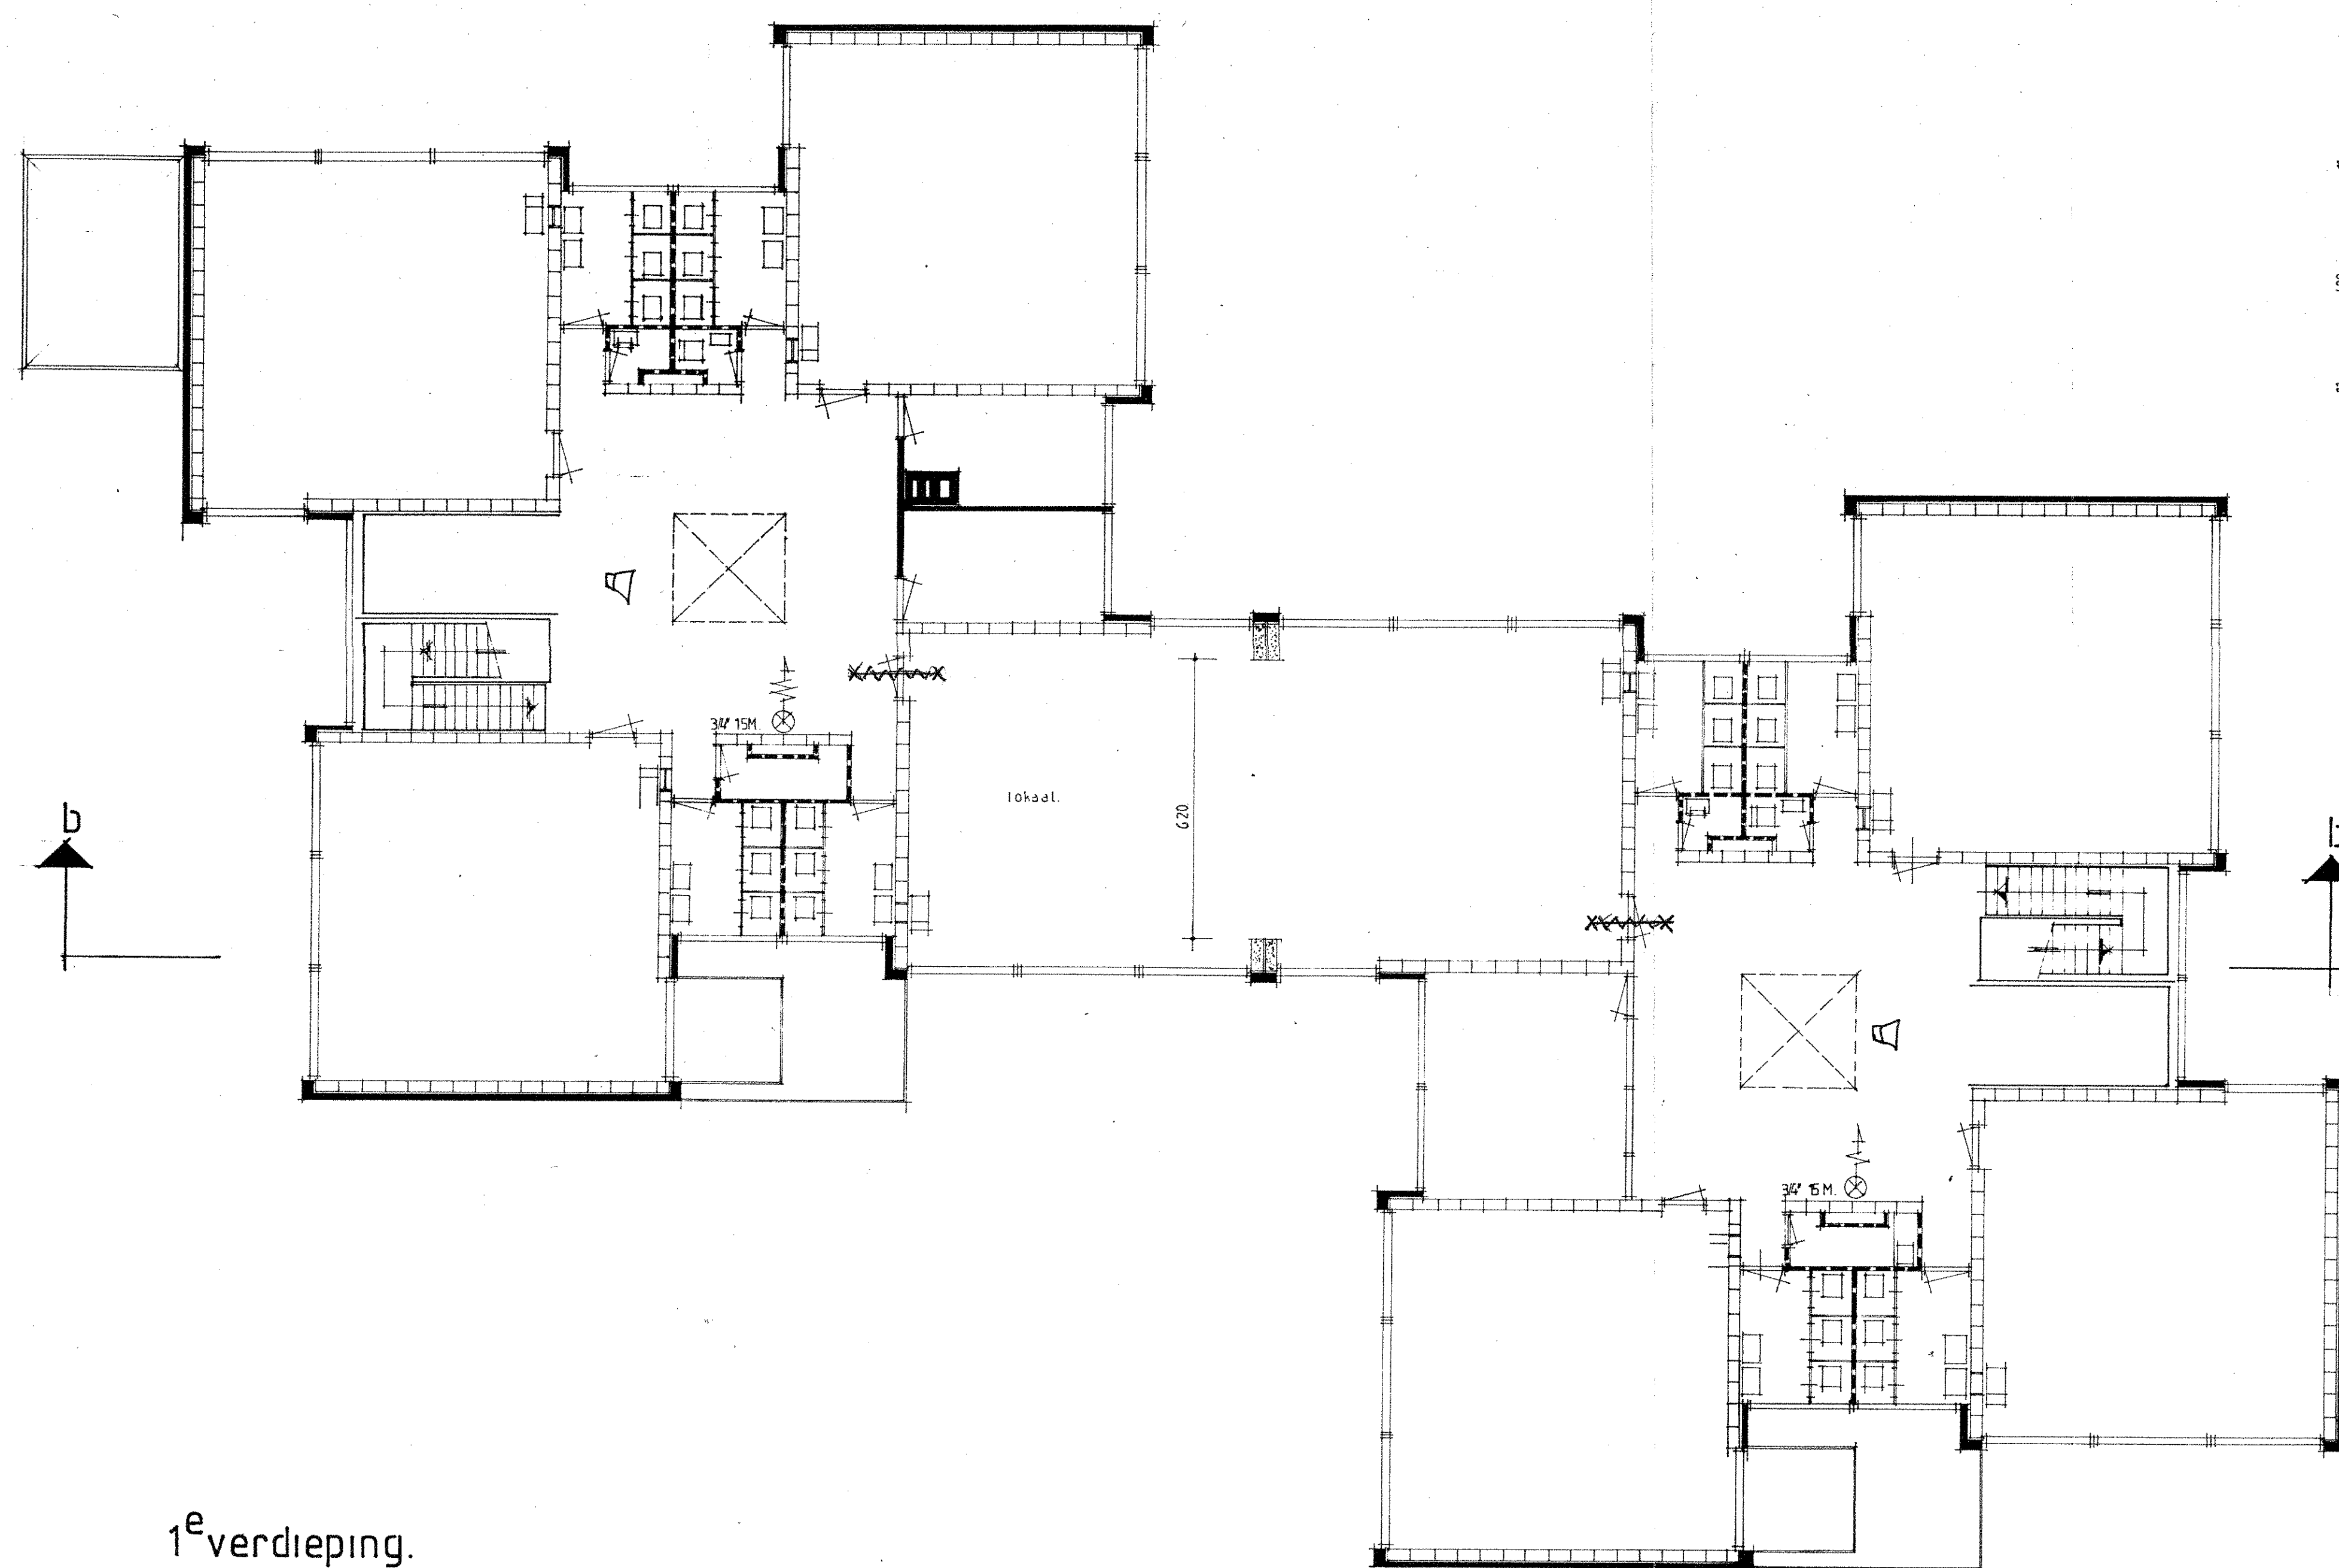

1^e verdieping.

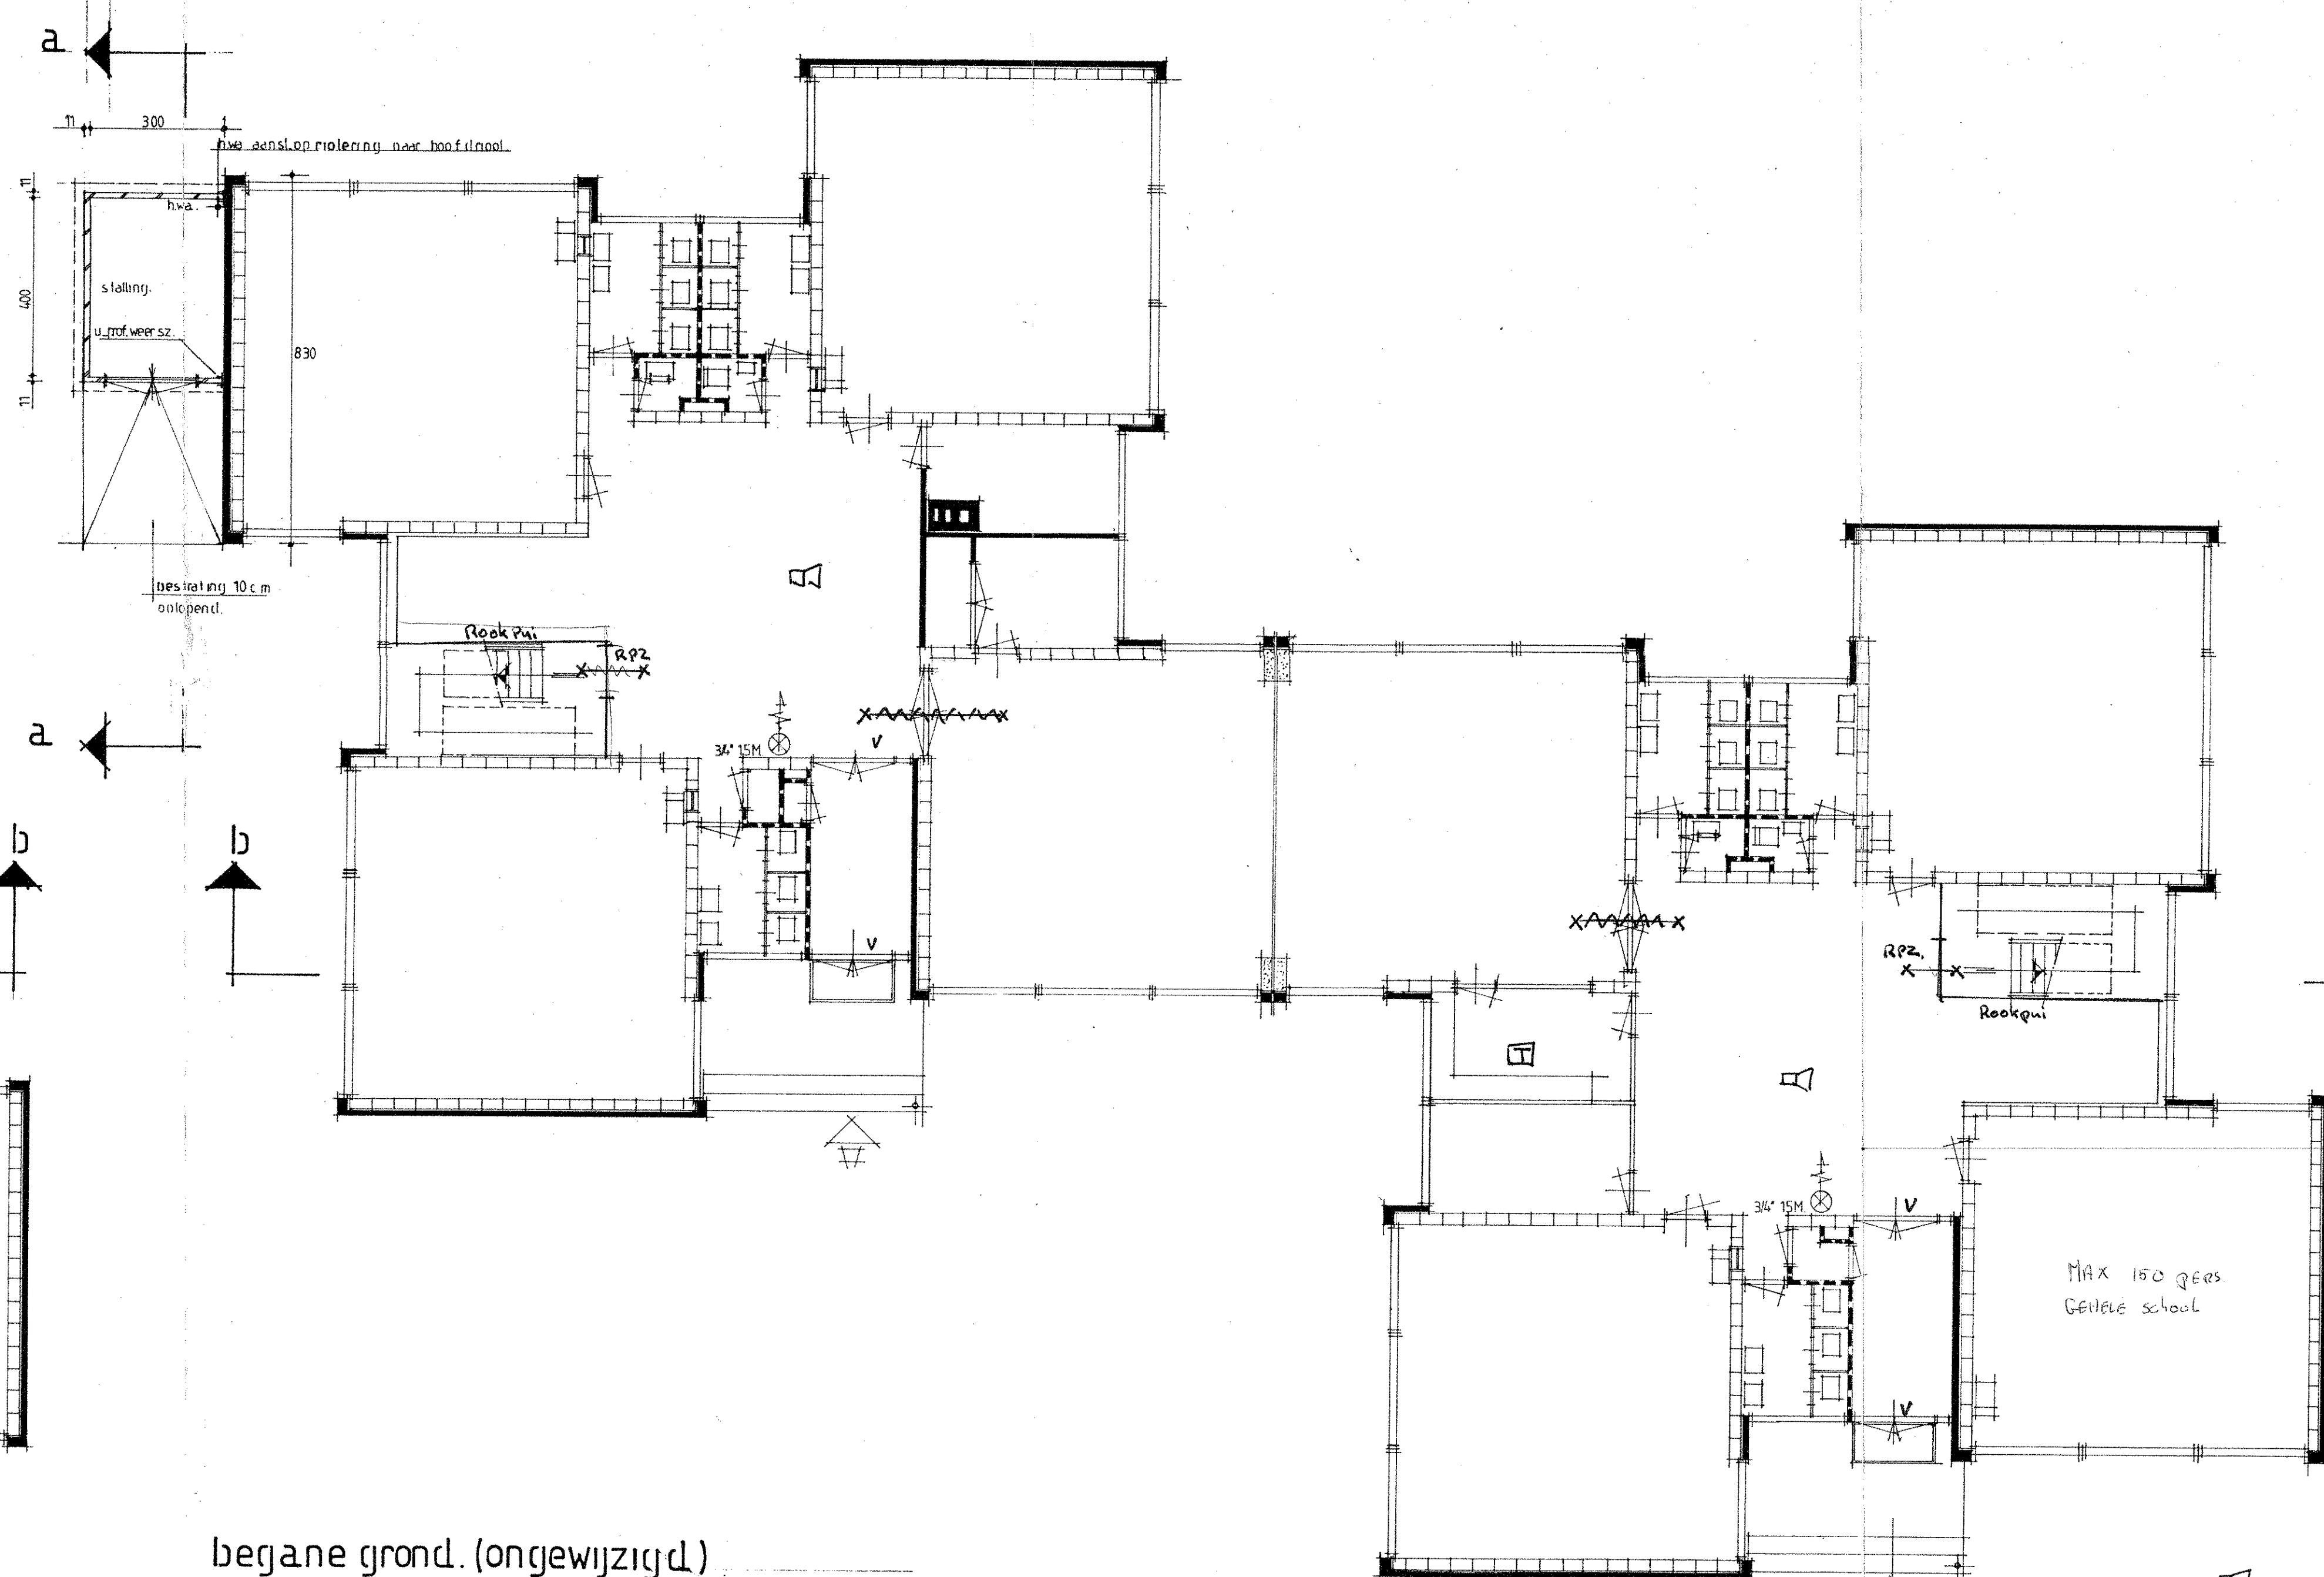


begane grond. (ongewijzigd)

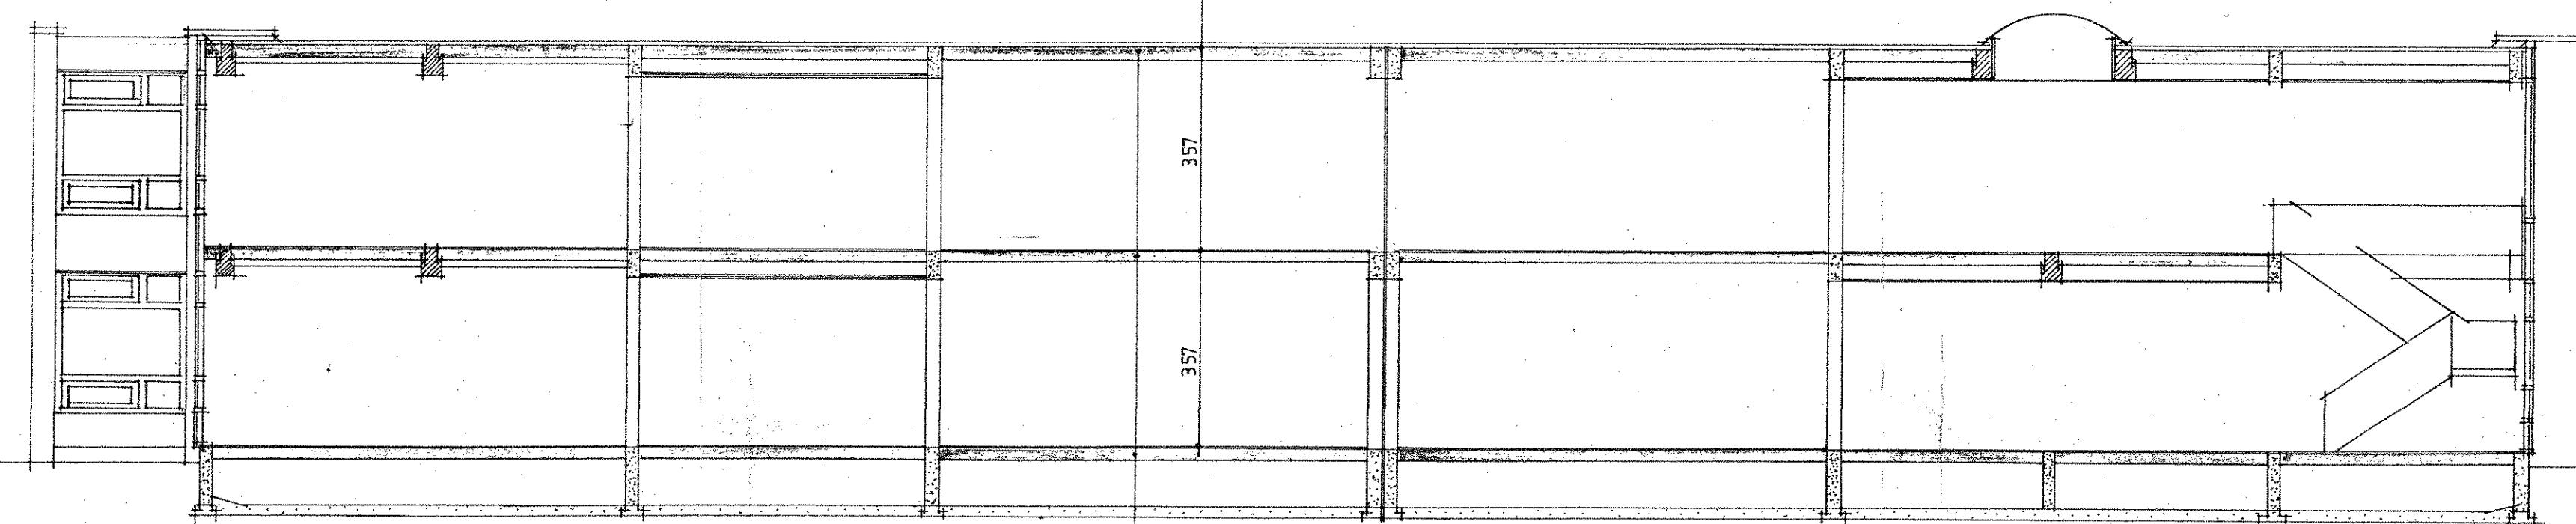

schematische doorsnede b-b.

30 x 30 cm vloeren

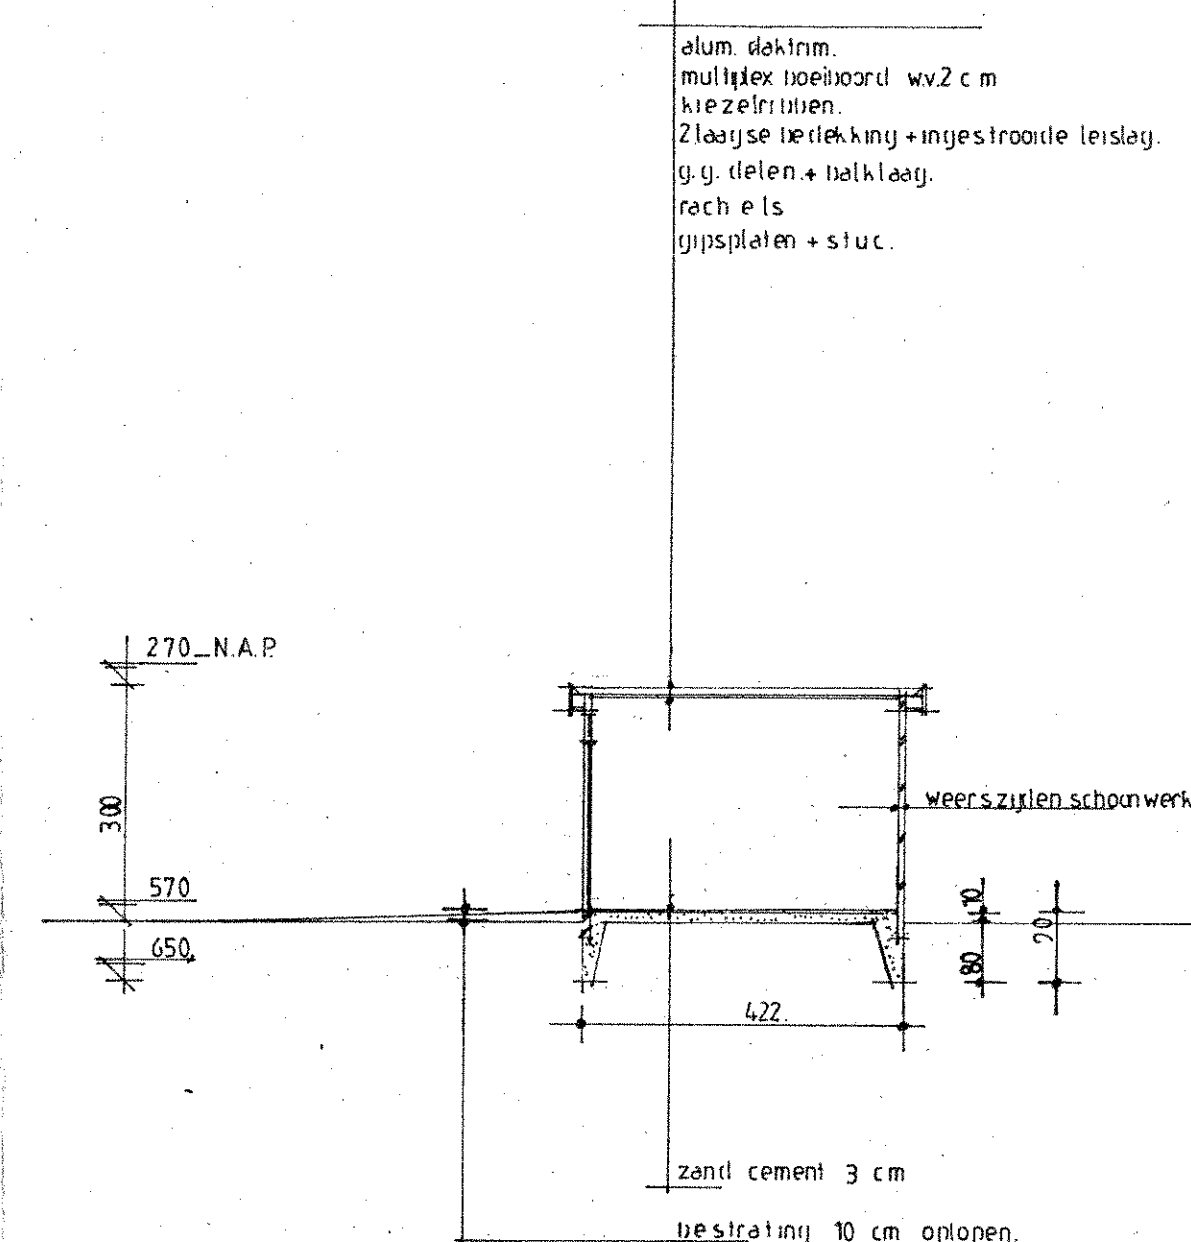

doorsnede a-a.

- = school bel installatie
- = slanghangel 20 m Ø 6 mm.
- ∇ = duidelen, niet afsluiten dan afsluiten
- = Telefoon
- × = Rookwegende deuren zelfsluitend
- XXXXX = BAW deurs. 30 min zelfsluitend

BRANDPREVENTIECOMMISSIE GEMEENTE ROTTERDAM D.D. 30 OKT 1981		Noord West Oost Zuid	
SITUATIE Schaal 1:1000 KADAstraal Gemeente: hillegersberg Sectie: B No: 2597.			
STAALCONSTRUCTIE N.V.T. 1 Planken volmetselen 2 Stengazen 3 Stucadoeren 4			
ISOLATIE N.V.T. 1 Vloer 2 Wanden 3 Koepelen 4 Dak			
OPMERKINGEN 1 Maten in het werk controleren 2 Installaties ongewijzigd 3 4			
Algemeen Bestaande toestand Nieuwe toestand Constructie tekening Constructie berekeningen Gevelfoto's Archief gegevens			
Bij het besluit behoort: - tekening(en) - berekening(en)			
D.D. 17 NOV 1982 G.B. 1-21-2 1 DEC 1981			
Schaal : 1:100 Getekend : W.G. Gecontroleerd : Gezien : Opdr.: Pand verbouwing: school robert kochplaats Gemeente : rotterdam			
Datum : 3.10.1981 Gew. : b- Gew. : c- Gew. : d- Pla. koning enmaplein no7/dam No: 346-348 doorbaak 1e verdieping.			
Aann. : l de koning Straal/Laan : zuithoek 705 Woonplaats : rotterdam Telefoon : 010-291188 Telefoon : 010-363022 No: 346-348 doorbaak 1e verdieping.			
BOUWKUNDIG ADVIESBUREAU W. GRANDIA BV. PLASOORD NO.30 3054 LL ROTTERDAM TEL.: 010-228918		Formaat : A x 0 Werk No : 1981 Blad No : 5 Rangschikmerk: Voorbereiding	