


Bi 4a Output 1:50
ID (hotlink + element)
Aantal
ARCHICAD object naam
Laag

32K001
1
D1 25
22 NC Binnenwanden

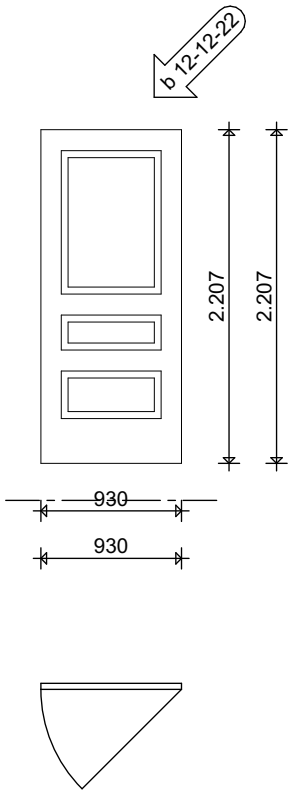


Draairichting
Breedte
Hoogte
Afmetingen BxH
Deurpaneel BxH
Brandwerendheid
Opmerking

R
930
2.207
930x2.207
930x2.207
Paneeldeur conform bestaande paneeldeuren b.g.

Bi 4a Output 1:50
ID (hotlink + element)
Aantal
ARCHICAD object naam
Laag


32K301
1
D1 25
22 NC Binnenwanden

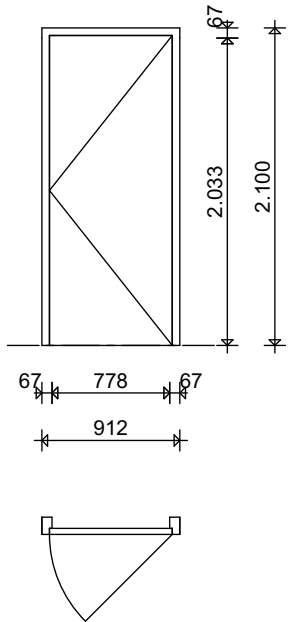

Draairichting
Breedte
Hoogte
Afmetingen BxH
Deurpaneel BxH
Brandwerendheid
Opmerking


R
912
2.100
912x2.100
812x2.050
Bestaande deur omwisselen met tegenoverliggende deur
32K300

32K002
1
D1G 25
22 NC Binnenwanden

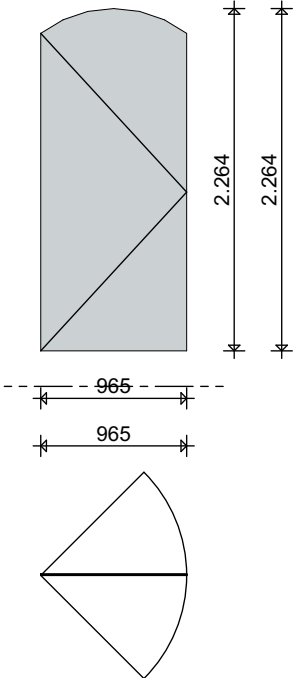


965
2.264
965x2.264
965x2.264

32K003
1
D1 25
22 NC Binnenwanden

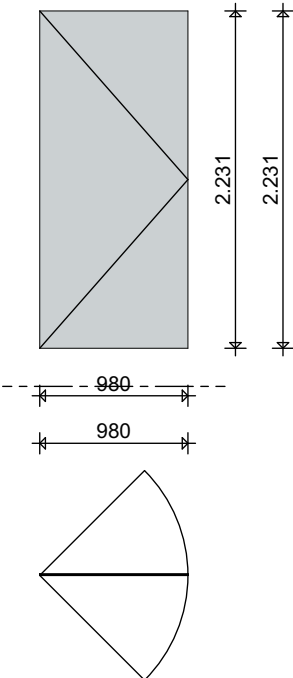


980
2.231
980x2.231
980x2.231

32K004
1
D1 25
22 C Binnenwanden

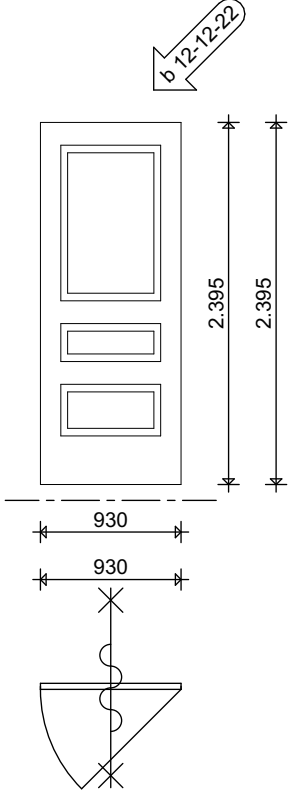


R
930
2.395
930x2.395
930x2.395
30 minuten brandwerend en zelfsluitend
Paneeldeur conform bestaande paneeldeuren b.g.

32K006
1
D2 25
22 NC Binnenwanden

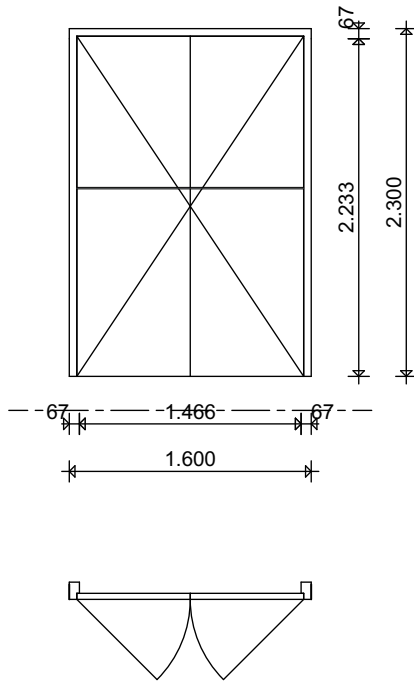


L
1.600
2.300
1.600x2.300
1.500x2.250
Schaduwvoeg lambrisering in deurpaneel (multiplex) frezen

32K300
1
D1 25
22 NC Binnenwanden

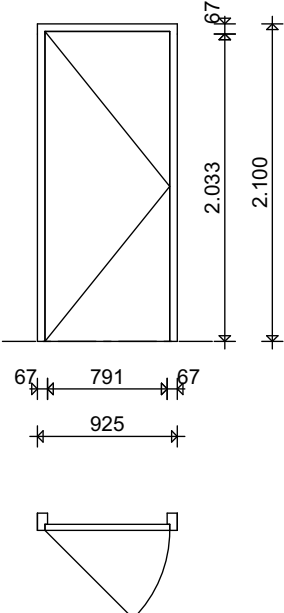

L
925
2.100
925x2.100
825x2.050
Bestaande deur omwisselen met tegenoverliggende deur
32K301

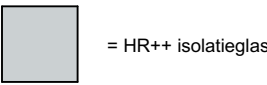

mas
ARCHITECTUUR

Rotterdam | Hengelo | Terneuzen
Goudsesingel 10, 3011 KA
010 413 68 56
rotterdam@mas.nl
www.masarchitectuur.nl

MAS architectuur bv

werknnummer
21034
tekening
060-N550b

status

project
Oudenbosch
Kapel van Saint Louis

onderdeel
Binnenkozijnen nieuw

architectuur | stedenbouw | interieur | restauratie

schaal
getekend
datum
wijziging b
gezien

1:100
Jwa
18-11-2022
12-12-2022

print 2021212 | A2: 420x594

technisch ontwerp totaalset