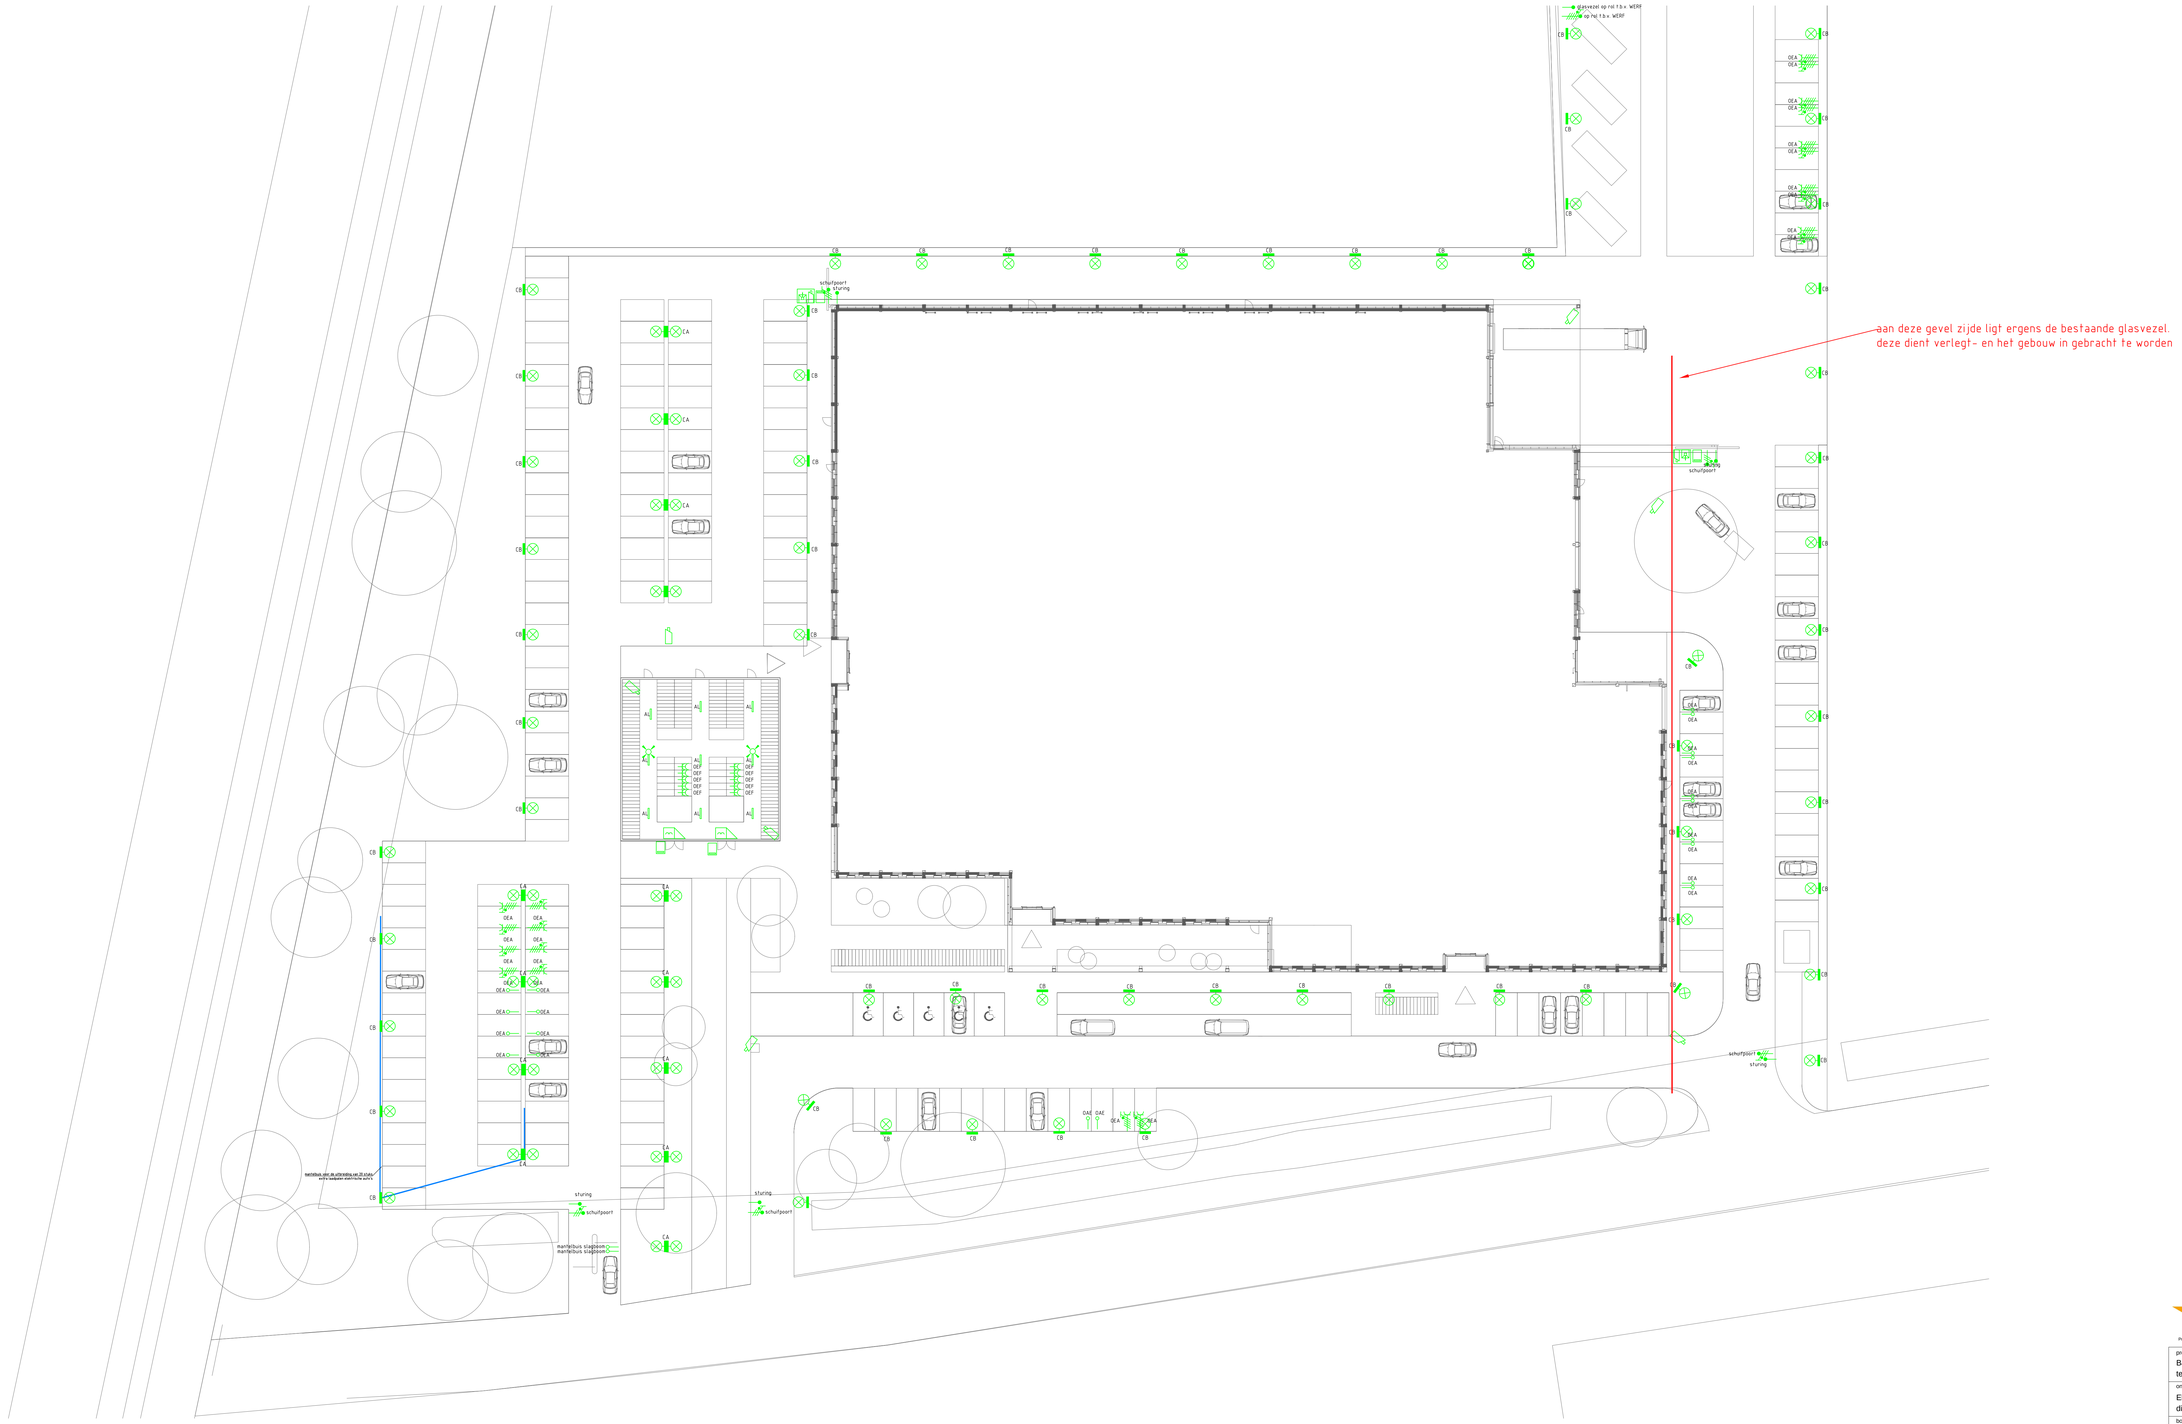

nelissen ingenieursbureau
Postbus 1289 5602 BG Eindhoven T (040) 248 46 56

project:
Baanbrekers
te Waalwijk

onderwerp:
Elektrotechnische installaties
diverse installaties

bouwlaag:
tererin

getek.:	LPA		
formaat:	A0	schaal:	1:250
fase:	VO	datum:	8-2-2023

tek. nr. 4982E-VO-T00

bouwkundige onderlegger: