


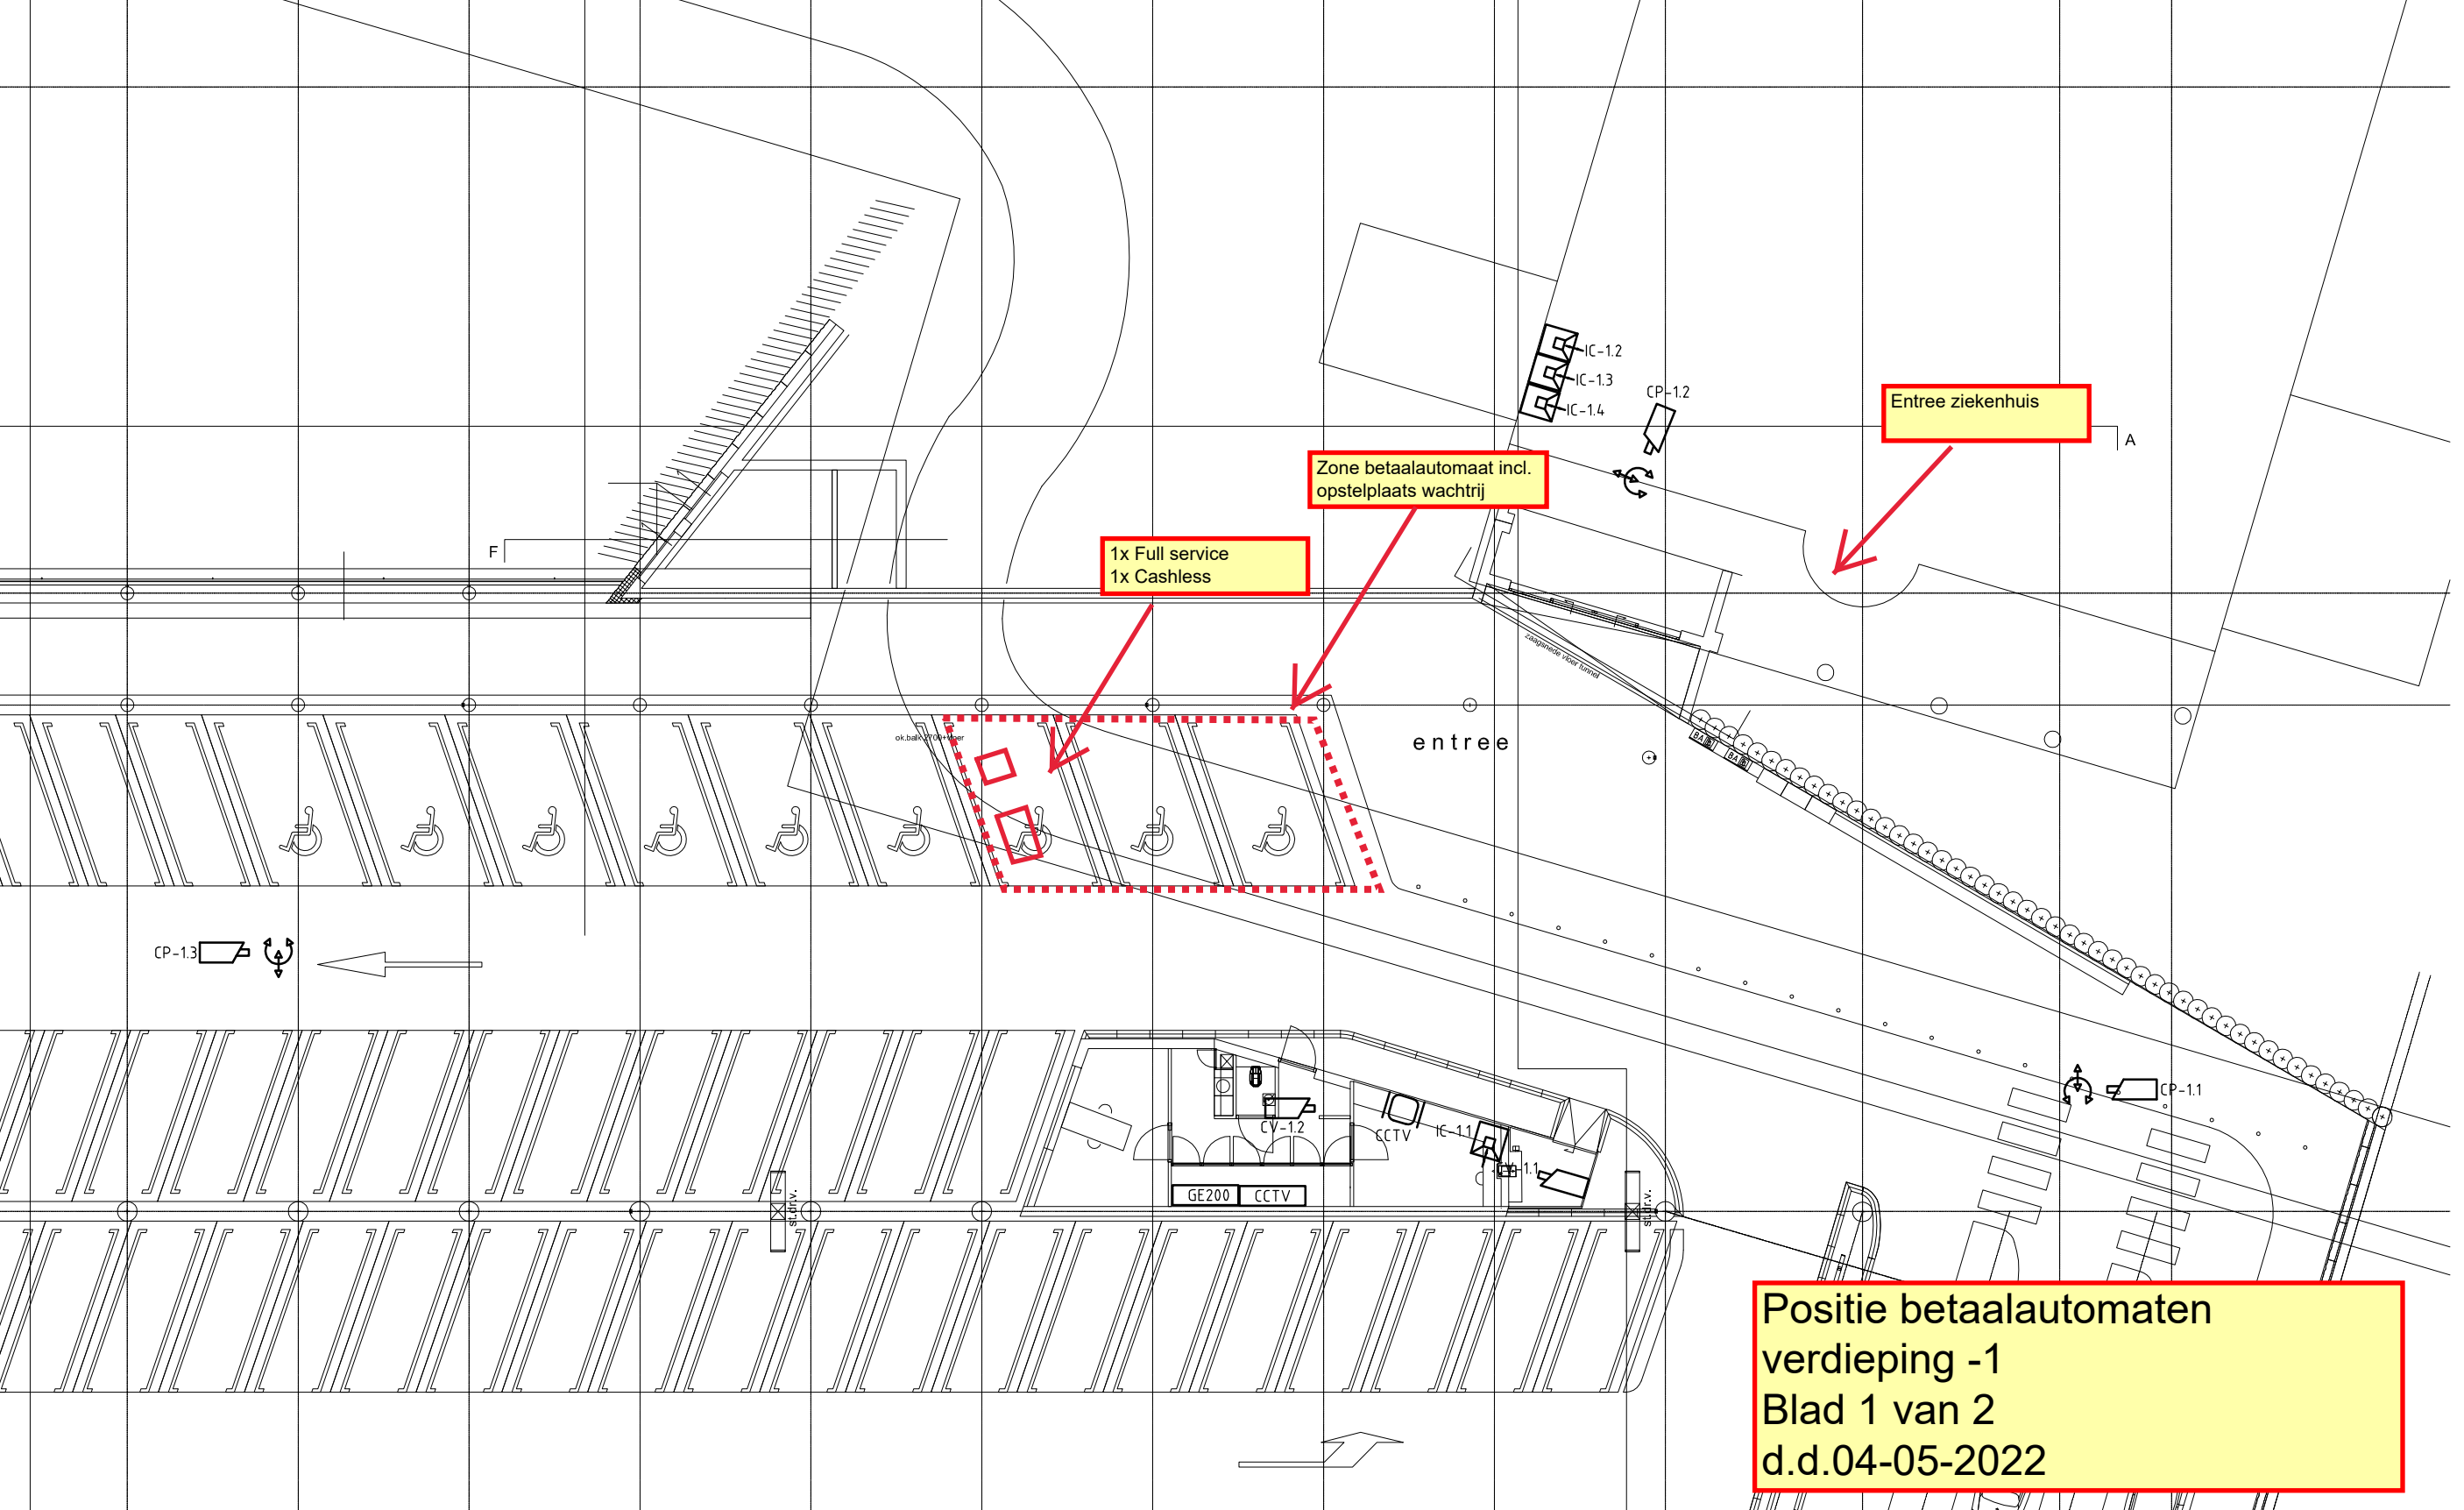

1x Full service
1x Cashless

Zone betaalautomaat incl.
opstelplaats wachtrij

Entree ziekenhuis

Positie betaalautomaten
verdieping -1
Blad 1 van 2
d.d.04-05-2022

