




 

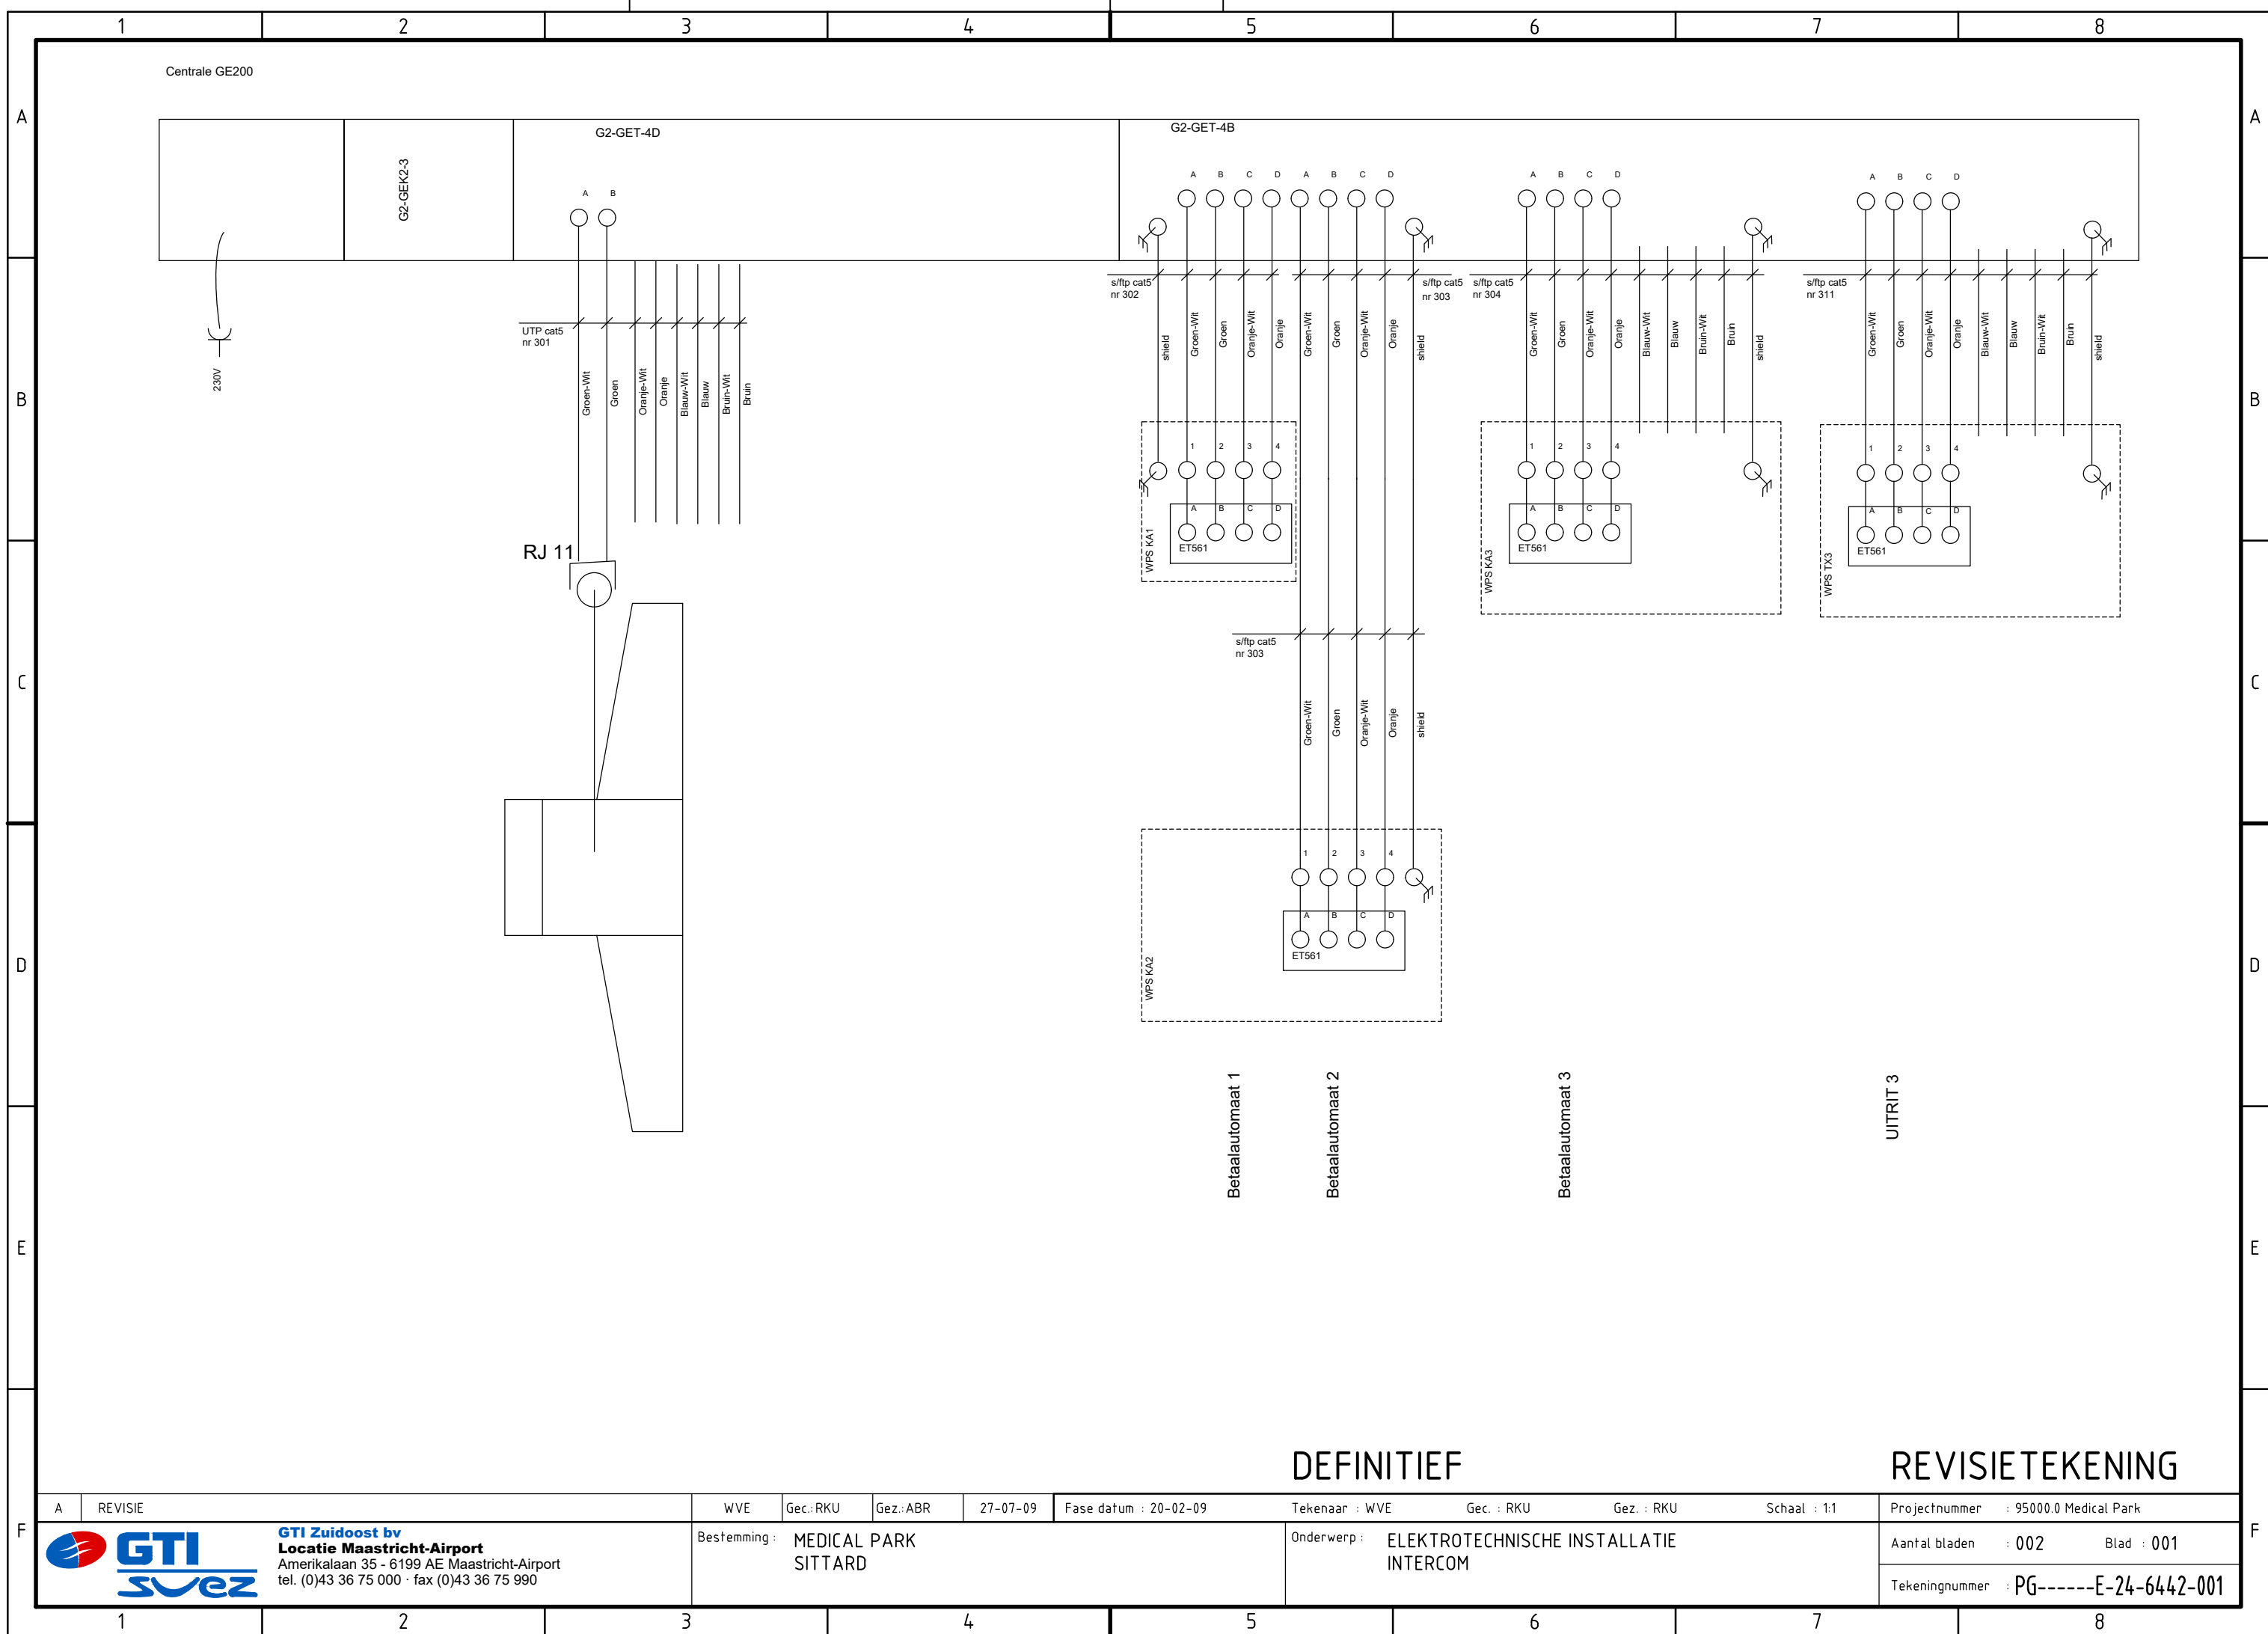


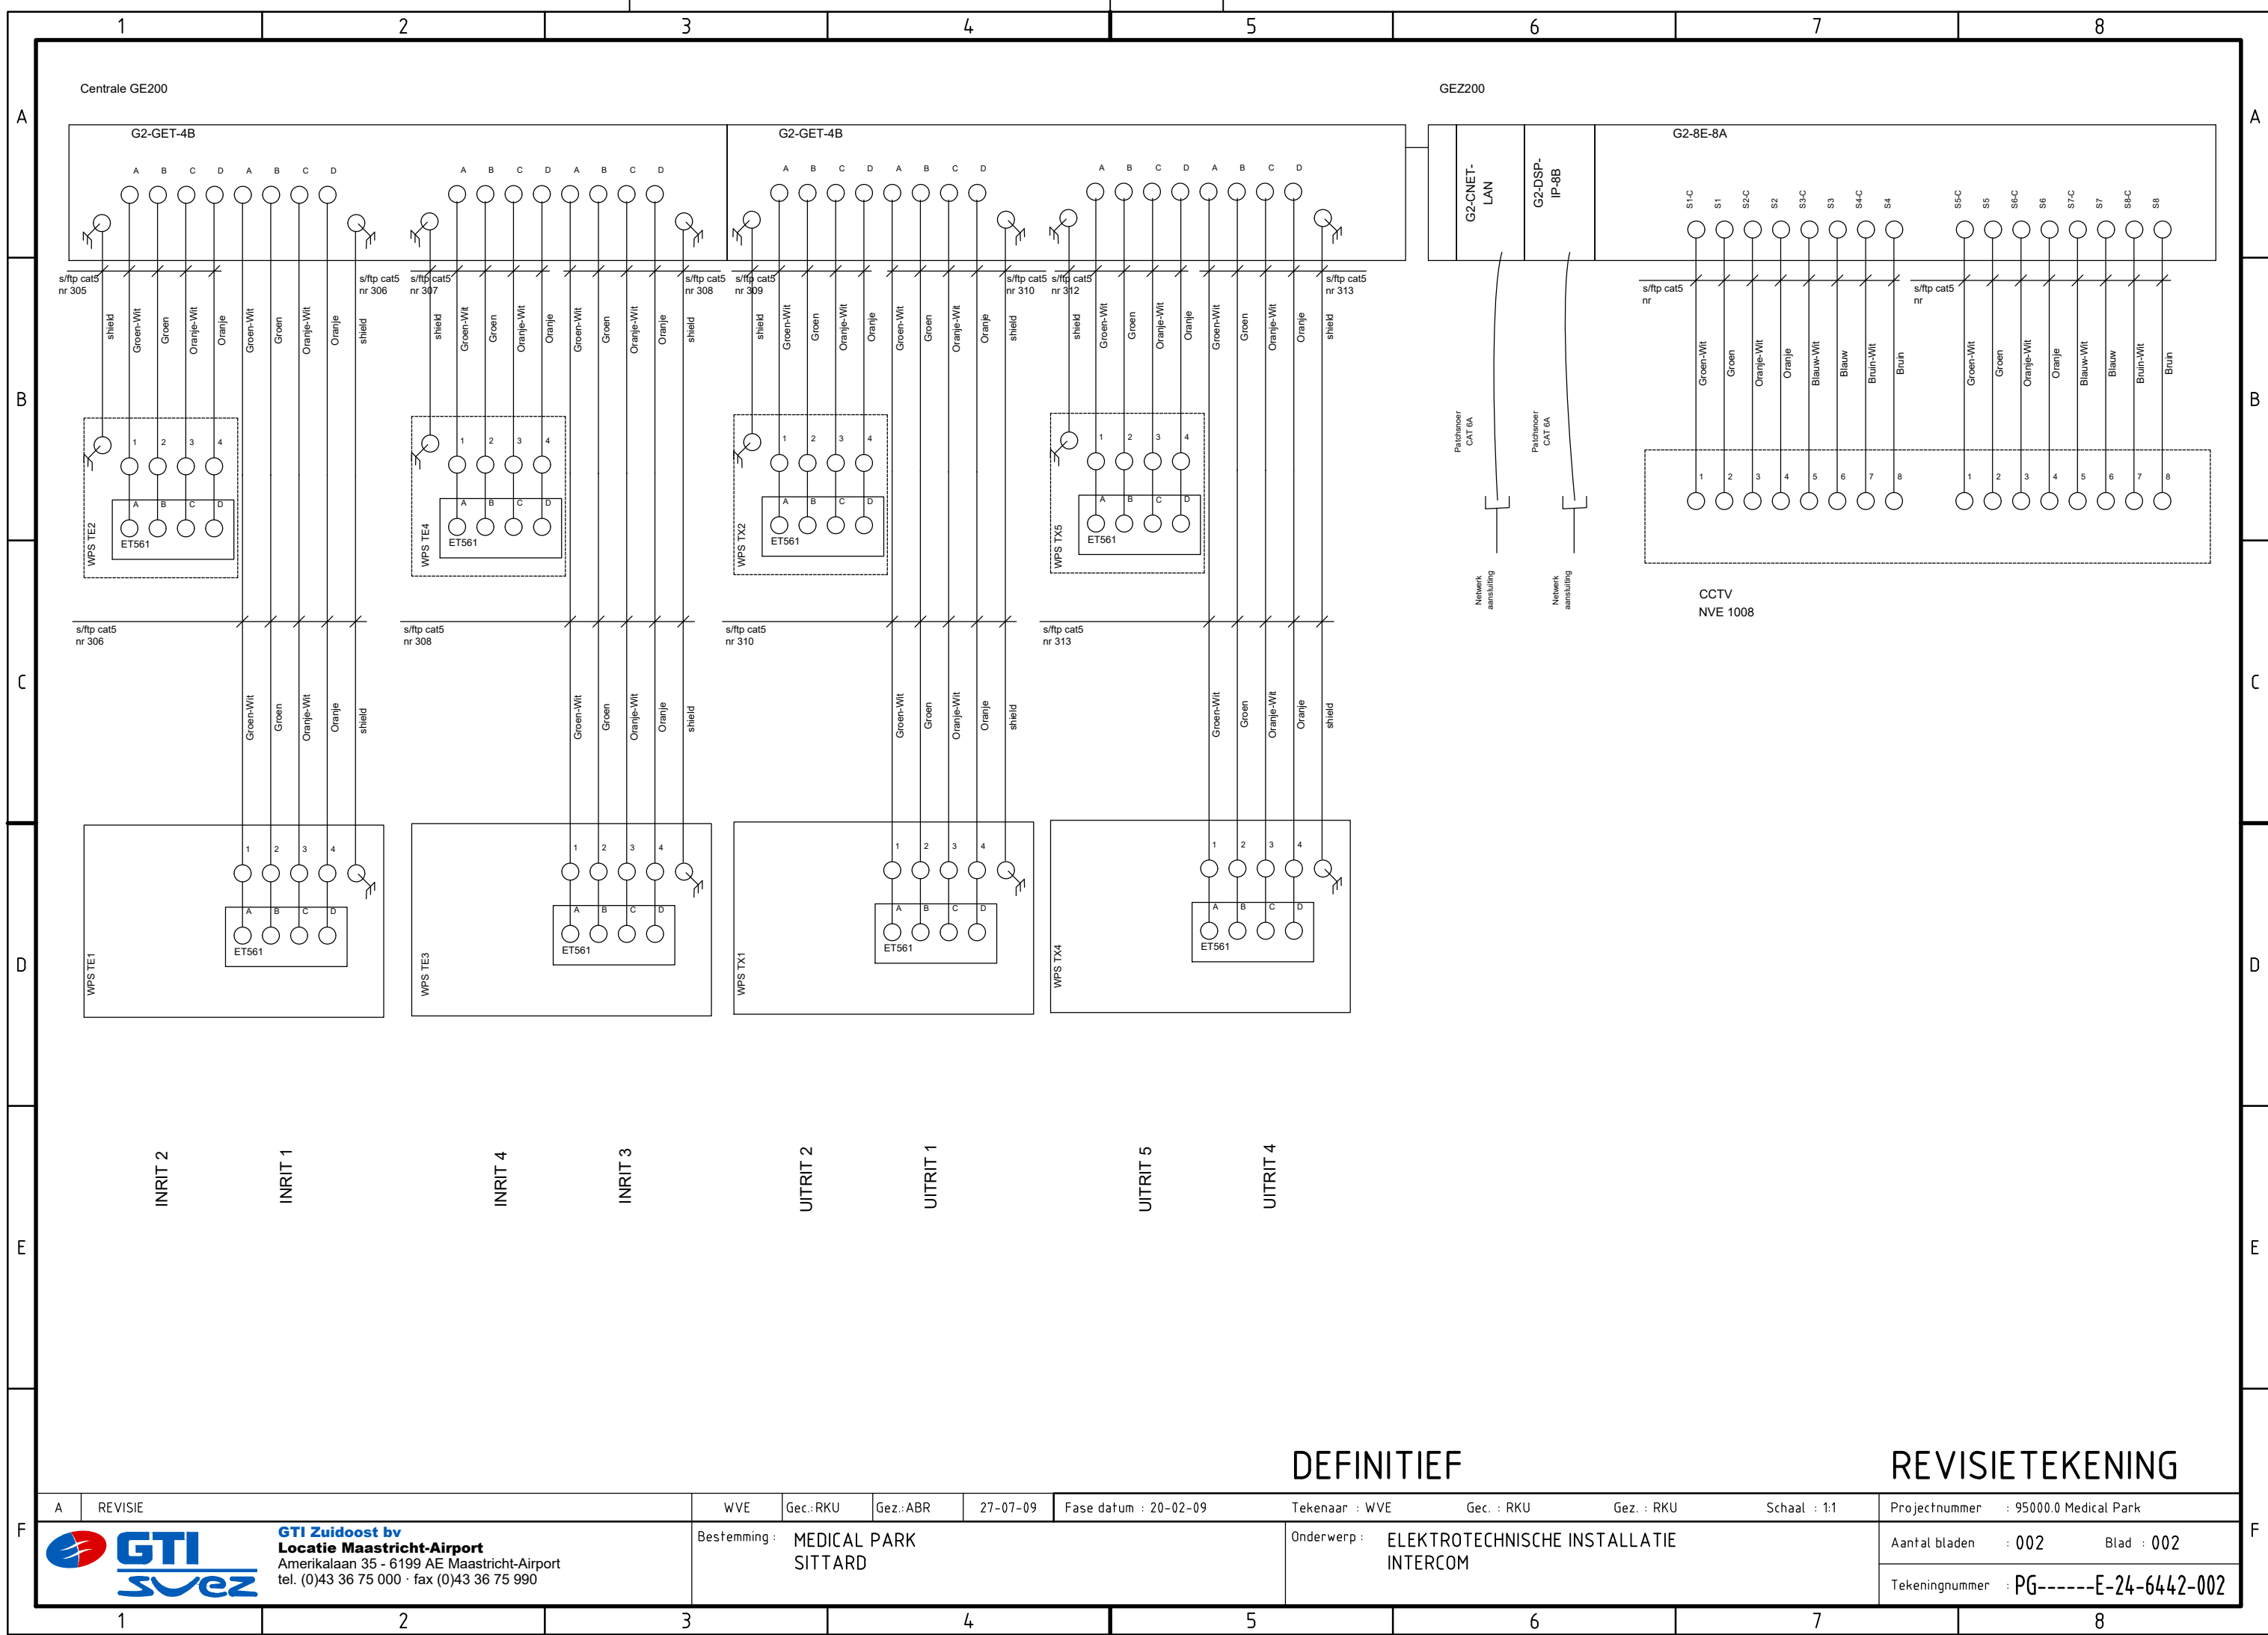


DEFINITIEF

REVISIETEKENING

A		REVISIE	WVE		Gec.: RKU	Gez.: ABR	27-07-09	Fase datum : 20-02-09	Tekenaar : WVE	Gec. : RKU	Gez. : RKU	Schaal : 1:1	Projectnummer : 95000.0 Medical Park
F	 GTI Suez		Bestemming : MEDICAL PARK SITTARD				Onderwerp : ELEKTROTECHNISCHE INSTALLATIE INTERCOM						Aantal bladen : 002 Blad : 002
													Tekeningnummer : PG-----E-24-6442-002

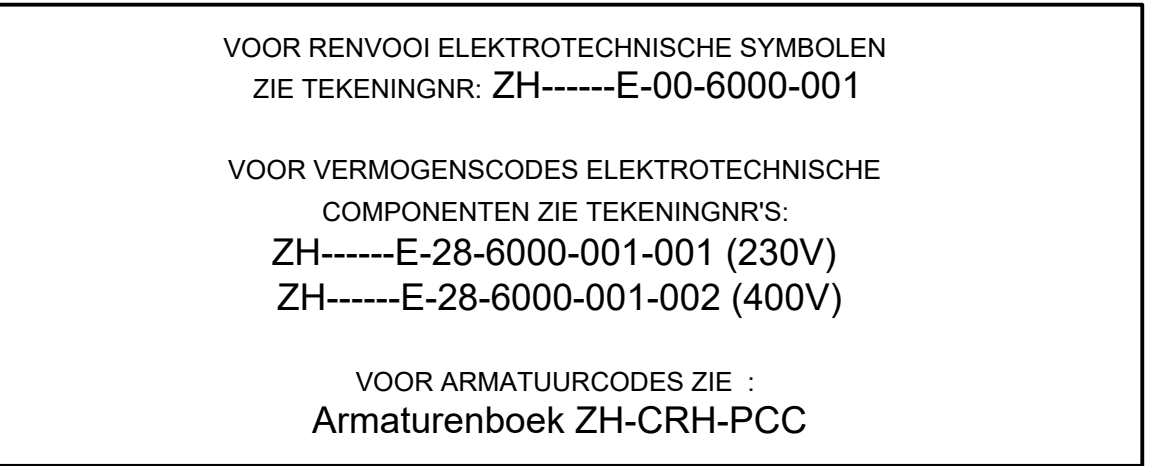
 

RENVODI

- PATCHKAST DATA
- CAI VERDELER
- CENTRALE ANTENNE AANSLUITING
 - BOVEN PLAFOND F-CONNECTOR
 - IN MUUR/WAND/DOOR IN TV OUTLET
- CAT6A NETWERKAANSLUITING
- CAT6A NETWERKAANSLUITING (TE GEBRUIKEN VOOR ZUSTERPROEFP)
- 2xCAT6A NETWERKAANSLUITING
- TZ 4083/43 ZUSTERPROEPCOMPONENT OFROEP-ASSISTENTE-AFSTEL
- TZ 4083/54 ZUSTERPROEPCOMPONENT OFROEP-ASSISTENTE-AFSTEL+ AANSLUITING MULTIMEDIA PANEEL
- TZ 4083/51 ZUSTERPROEPCOMPONENT TREKKOORD T.B.V. OFROEP
- TZ 4081/70 ZUSTERPROEPCOMPONENT KAMERLAMP
- MINI PC MET TOUCHSCREEN
- TZ 4083/45 TERMINAL PAKKET T.B.V. AANSLUITING PMT
- KLEMMENKAST (levering derden)
- MULTIMEDIA TERMINAL (levering derden)
- SAN bus verpleegproep CAT5 grijs
- I/O verpleegproep CAT5 grijs

DEFINITIEF					REVISIETEKENING				
A	REVISE VCS		LH	Een	Def.				25-5-2012

