


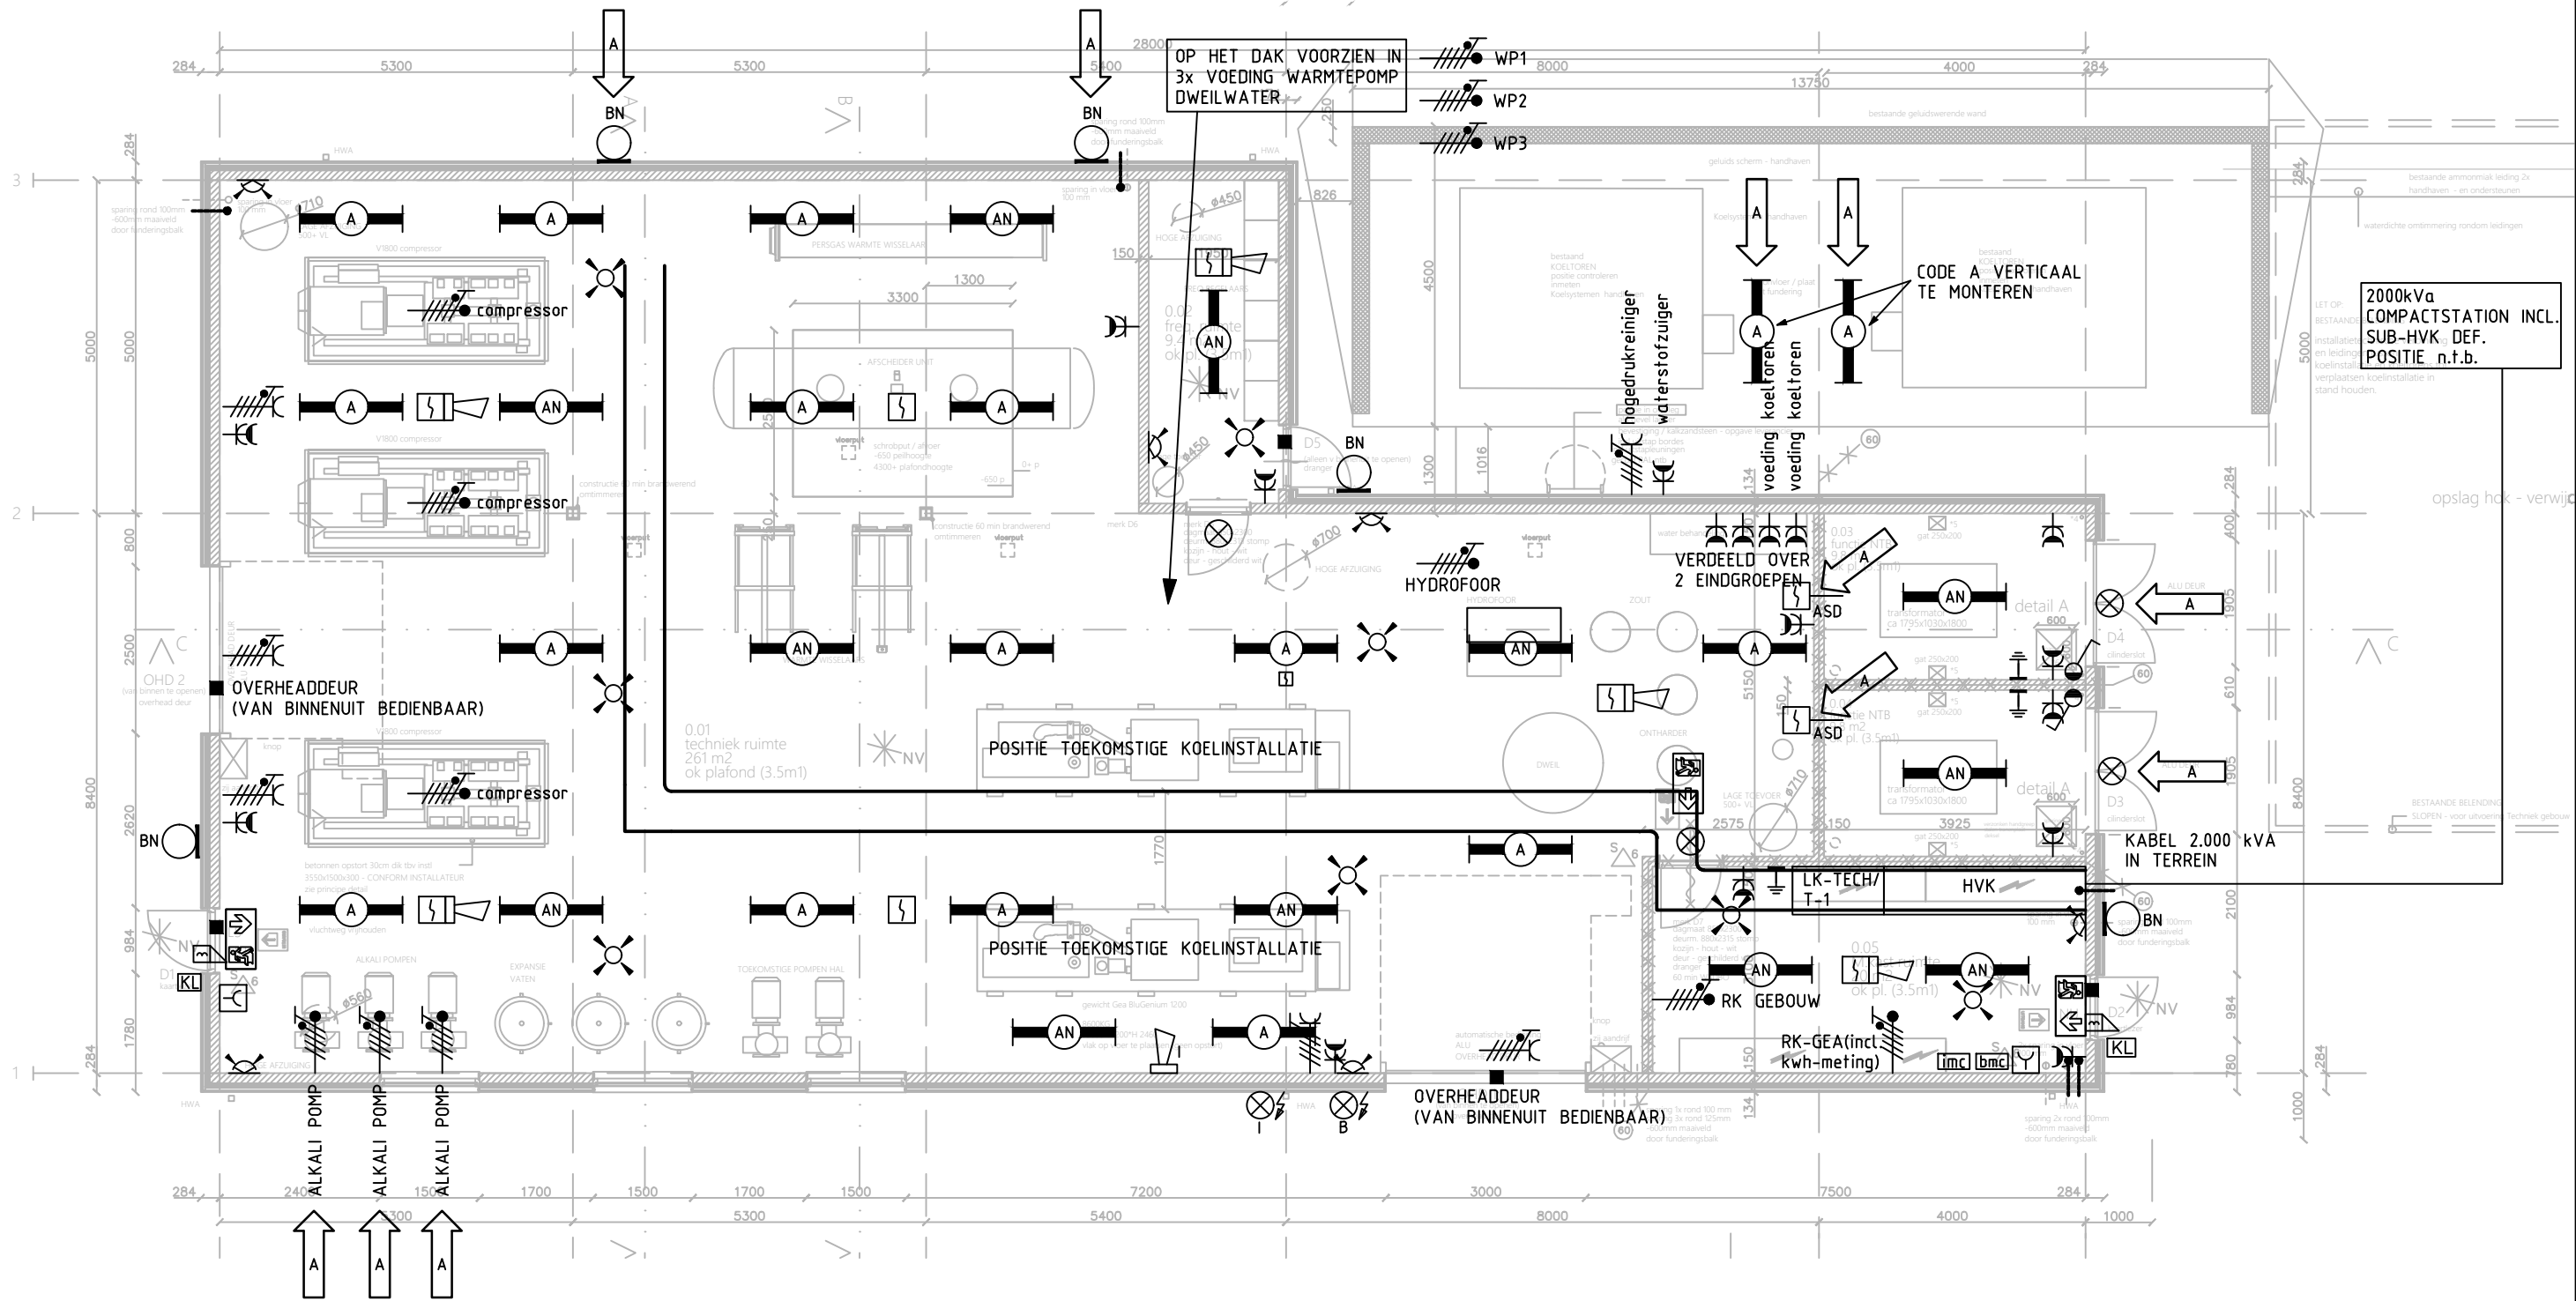

RENVOL

- SCHAKELAAR WD
- NEVENINDICATOR
- ROOKMELDER
- HANDBRANDMELDER
- SLOW WHOOP
- SIRENE INBRAAKBEVEILIGING
- SIRENE BRANDMELDETECTIE
- MANTELBUIS 100mm INCL. SPARING IN FUNDERING EN VLOER
- KABELGOOT
- ELEKTRISCH SLOT
- KAARTLEZER
- WCD 400V ALGEMEEN WD
- WCD 230V ALGEMEEN WD
- 400V AANSLUITPUNT
- BEWEGINGSMELDER INBRAAK
- BEWEGINGSMELDER VERLICHTING
- WATERDICHT LEID VERLICHTING INDICATIEF AANGEGEVEN, AF TE STEMMEN OP LEIDINGEN EN INSTALLATIES
- DEURSTAND EN SLOTSIGNALERING
- SLOWWHOOP INBRAAK

WIJZIGINGEN 1e NOTA

PROJECT:	JAAP EDEN IJSBAAN TE AMSTERDAM	FORMAAT:	A3	DATUM:	11-11-2022	HALMOS ADVISEURS Wassenaarseweg 30 2596 CJ Den Haag T 070 346 83 00 www.halmos.nl halmos@halmos.nl F 070 345 68 10 INSTALLATIES BOUWFYSICA ENERGIE
		SCHAAL:	1:100	FASE:	T.O.	
OMSCHRIJVING:	ELEKTROTECHNISCHE INSTALLATIES TECHNIEKGEBOUW	GETEKEND:	GJO	PROJECTNUMMER:	3169050	
		BOUWDEEL:				
ARCHITECT:	a/d amstel architecten	BOUWLAAG:	0	TEKENINGNUMMER:	PE-10-00	
		DISCIPLINE:	E			
BESTANDSNAAM: 3169050TN1PE1000 WIJZIGINGEN: A: 1e NOTA 16-12-2022						