


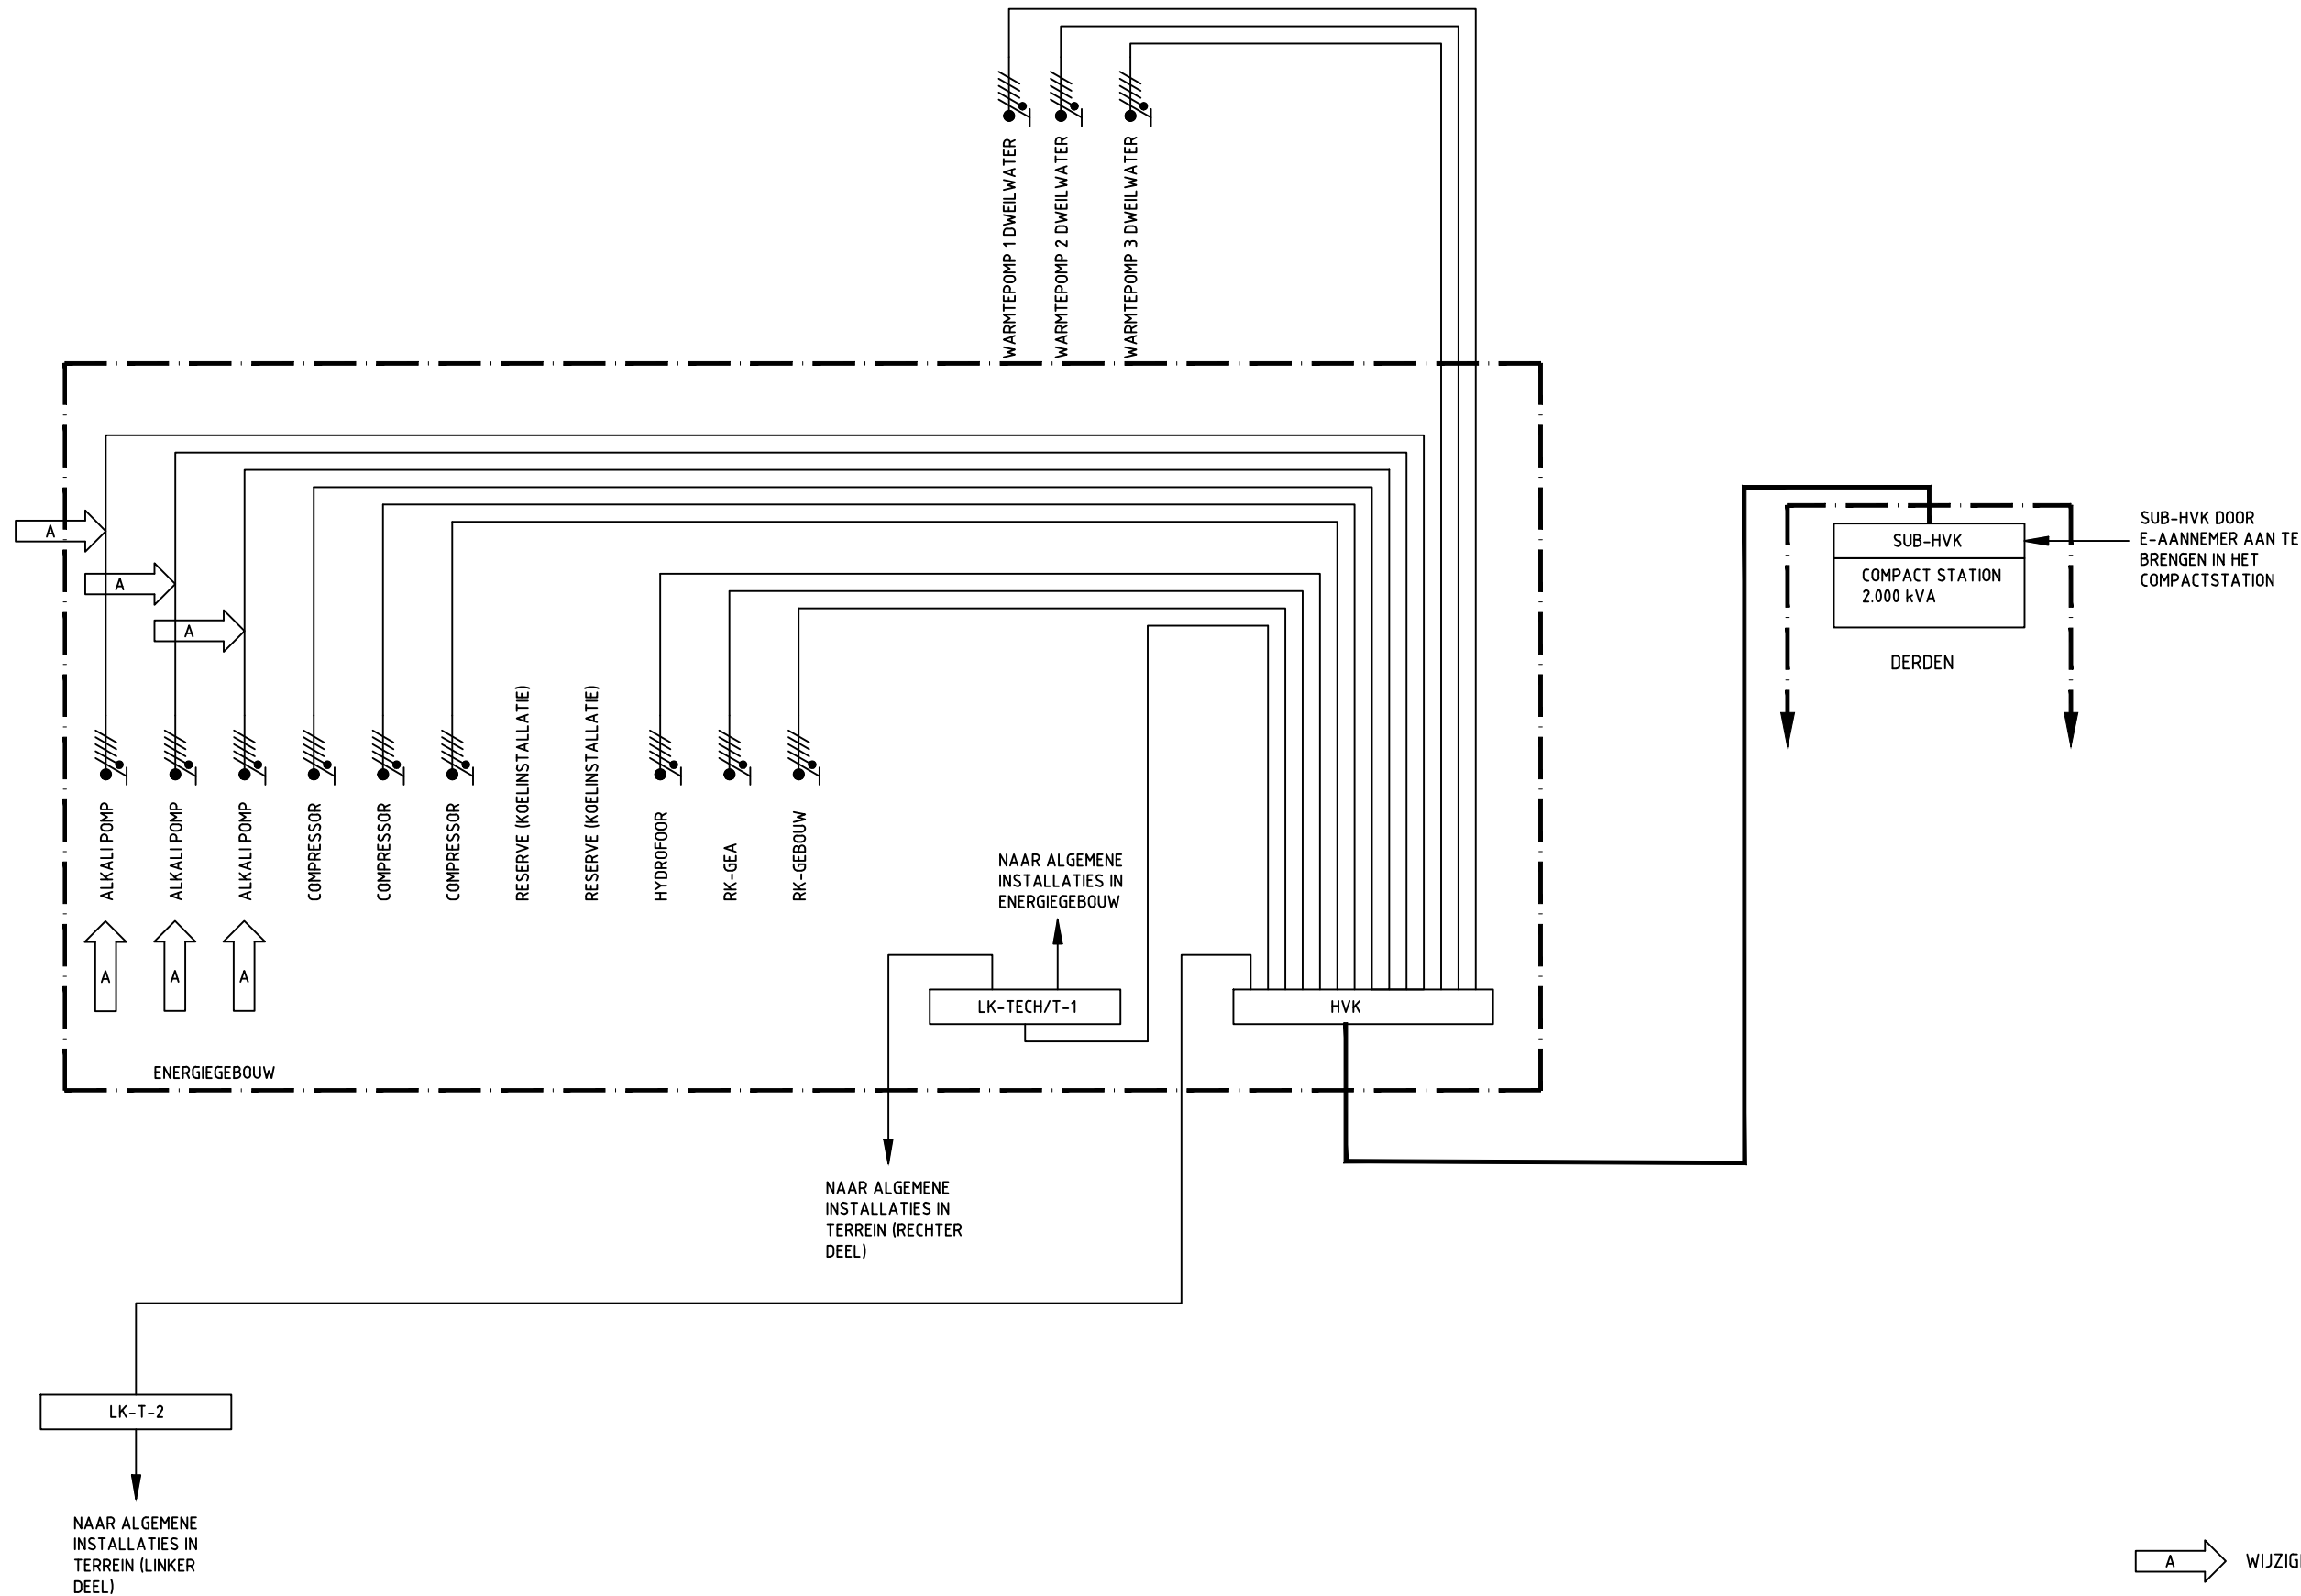

BUITENBAAN/TERREIN

PROJECT:	JAAP EDEN IJSBAAN TE AMSTERDAM	FORMAAT: A3	DATUM: 11-11-2022	HALMOS ADVISEURS Wassenaarseweg 30 2596 CJ Den Haag T 070 346 83 00 www.halmos.nl halmos@halmos.nl F 070 345 68 10 INSTALLATIES BOUWFYSICA ENERGIE
OMSCHRIJVING:	BLOKSCHEMA VERDEELINRICHTINGEN	SCHAAL: N.V.T.	FASE: T.O.	
ARCHITECT:	a/d Amstel architecten	GETEKEND: GJO	PROJECTNUMMER: 3169050	
BESTANDSNAAM:	3169050TN1SE1001 WIJZIGINGEN: A: 1e NOTA 16-12-2022	BOUWDEEL: BOUWLAAG:	TEKENINGNUMMER: SE-10-01	