


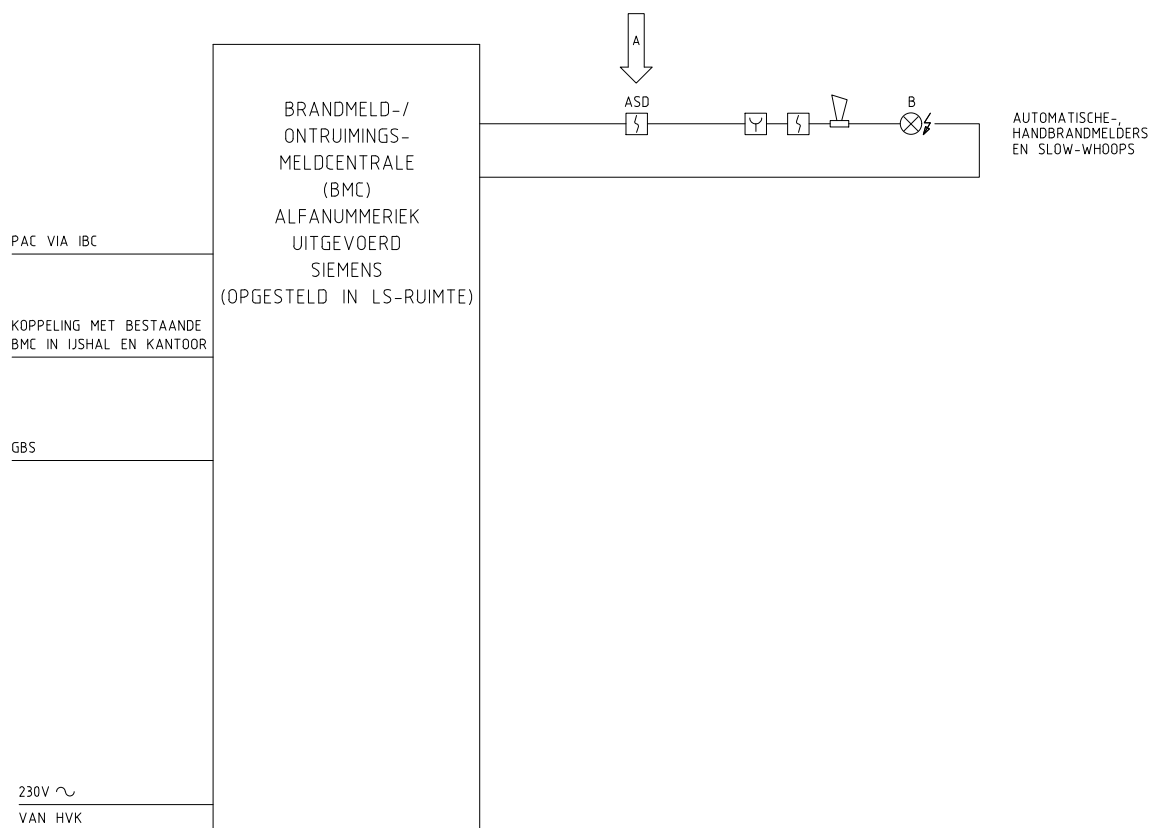

OPMERKING:

- STURINGEN (ZOALS NAAR DE REGELKAST, FLITSLICHT, HYDROFOOR, OP TE NEMEN IN DE LUS.
- AANTAL COMPONENTEN CONFORM DE PLATTEGROND
- DE MELDINGEN/STORINGEN DIENEN ZICHTBAAR TE WORDEN OP DE (BESTAANDE) BMC IN HET KANTOOR



WIJZIGINGEN 1e NOTA

PROJECT:	JAAP EDEN IJSBAAN TE AMSTERDAM	FORMAAT:	DATUM:	HALMOS ADVISEURS Wassenaarseweg 30 2596 Cj Den Haag T 070 346 83 00 www.halmos.nl halmos@halmos.nl F 070 345 68 10 INSTALLATIES BOUWFYSICA ENERGIE
		SCHAAL:	FASE:	
OMSCHRIJVING:	PRINCIPESHEMA BRANDMELD-/ONTRUIMINGSINSTALLATIE	GETEKEND:	T.O.	
		BOUWDEEL:	PROJECTNUMMER: 3169050	
ARCHITECT:	a/d Amstel architecten	BOUWLAAG:		
		DISCIPLINE:		
BESTANDSNAAM:	3169050TN1SE3001 WIJZIGINGEN: A: 1e NOTA 16-12-2022	E		