


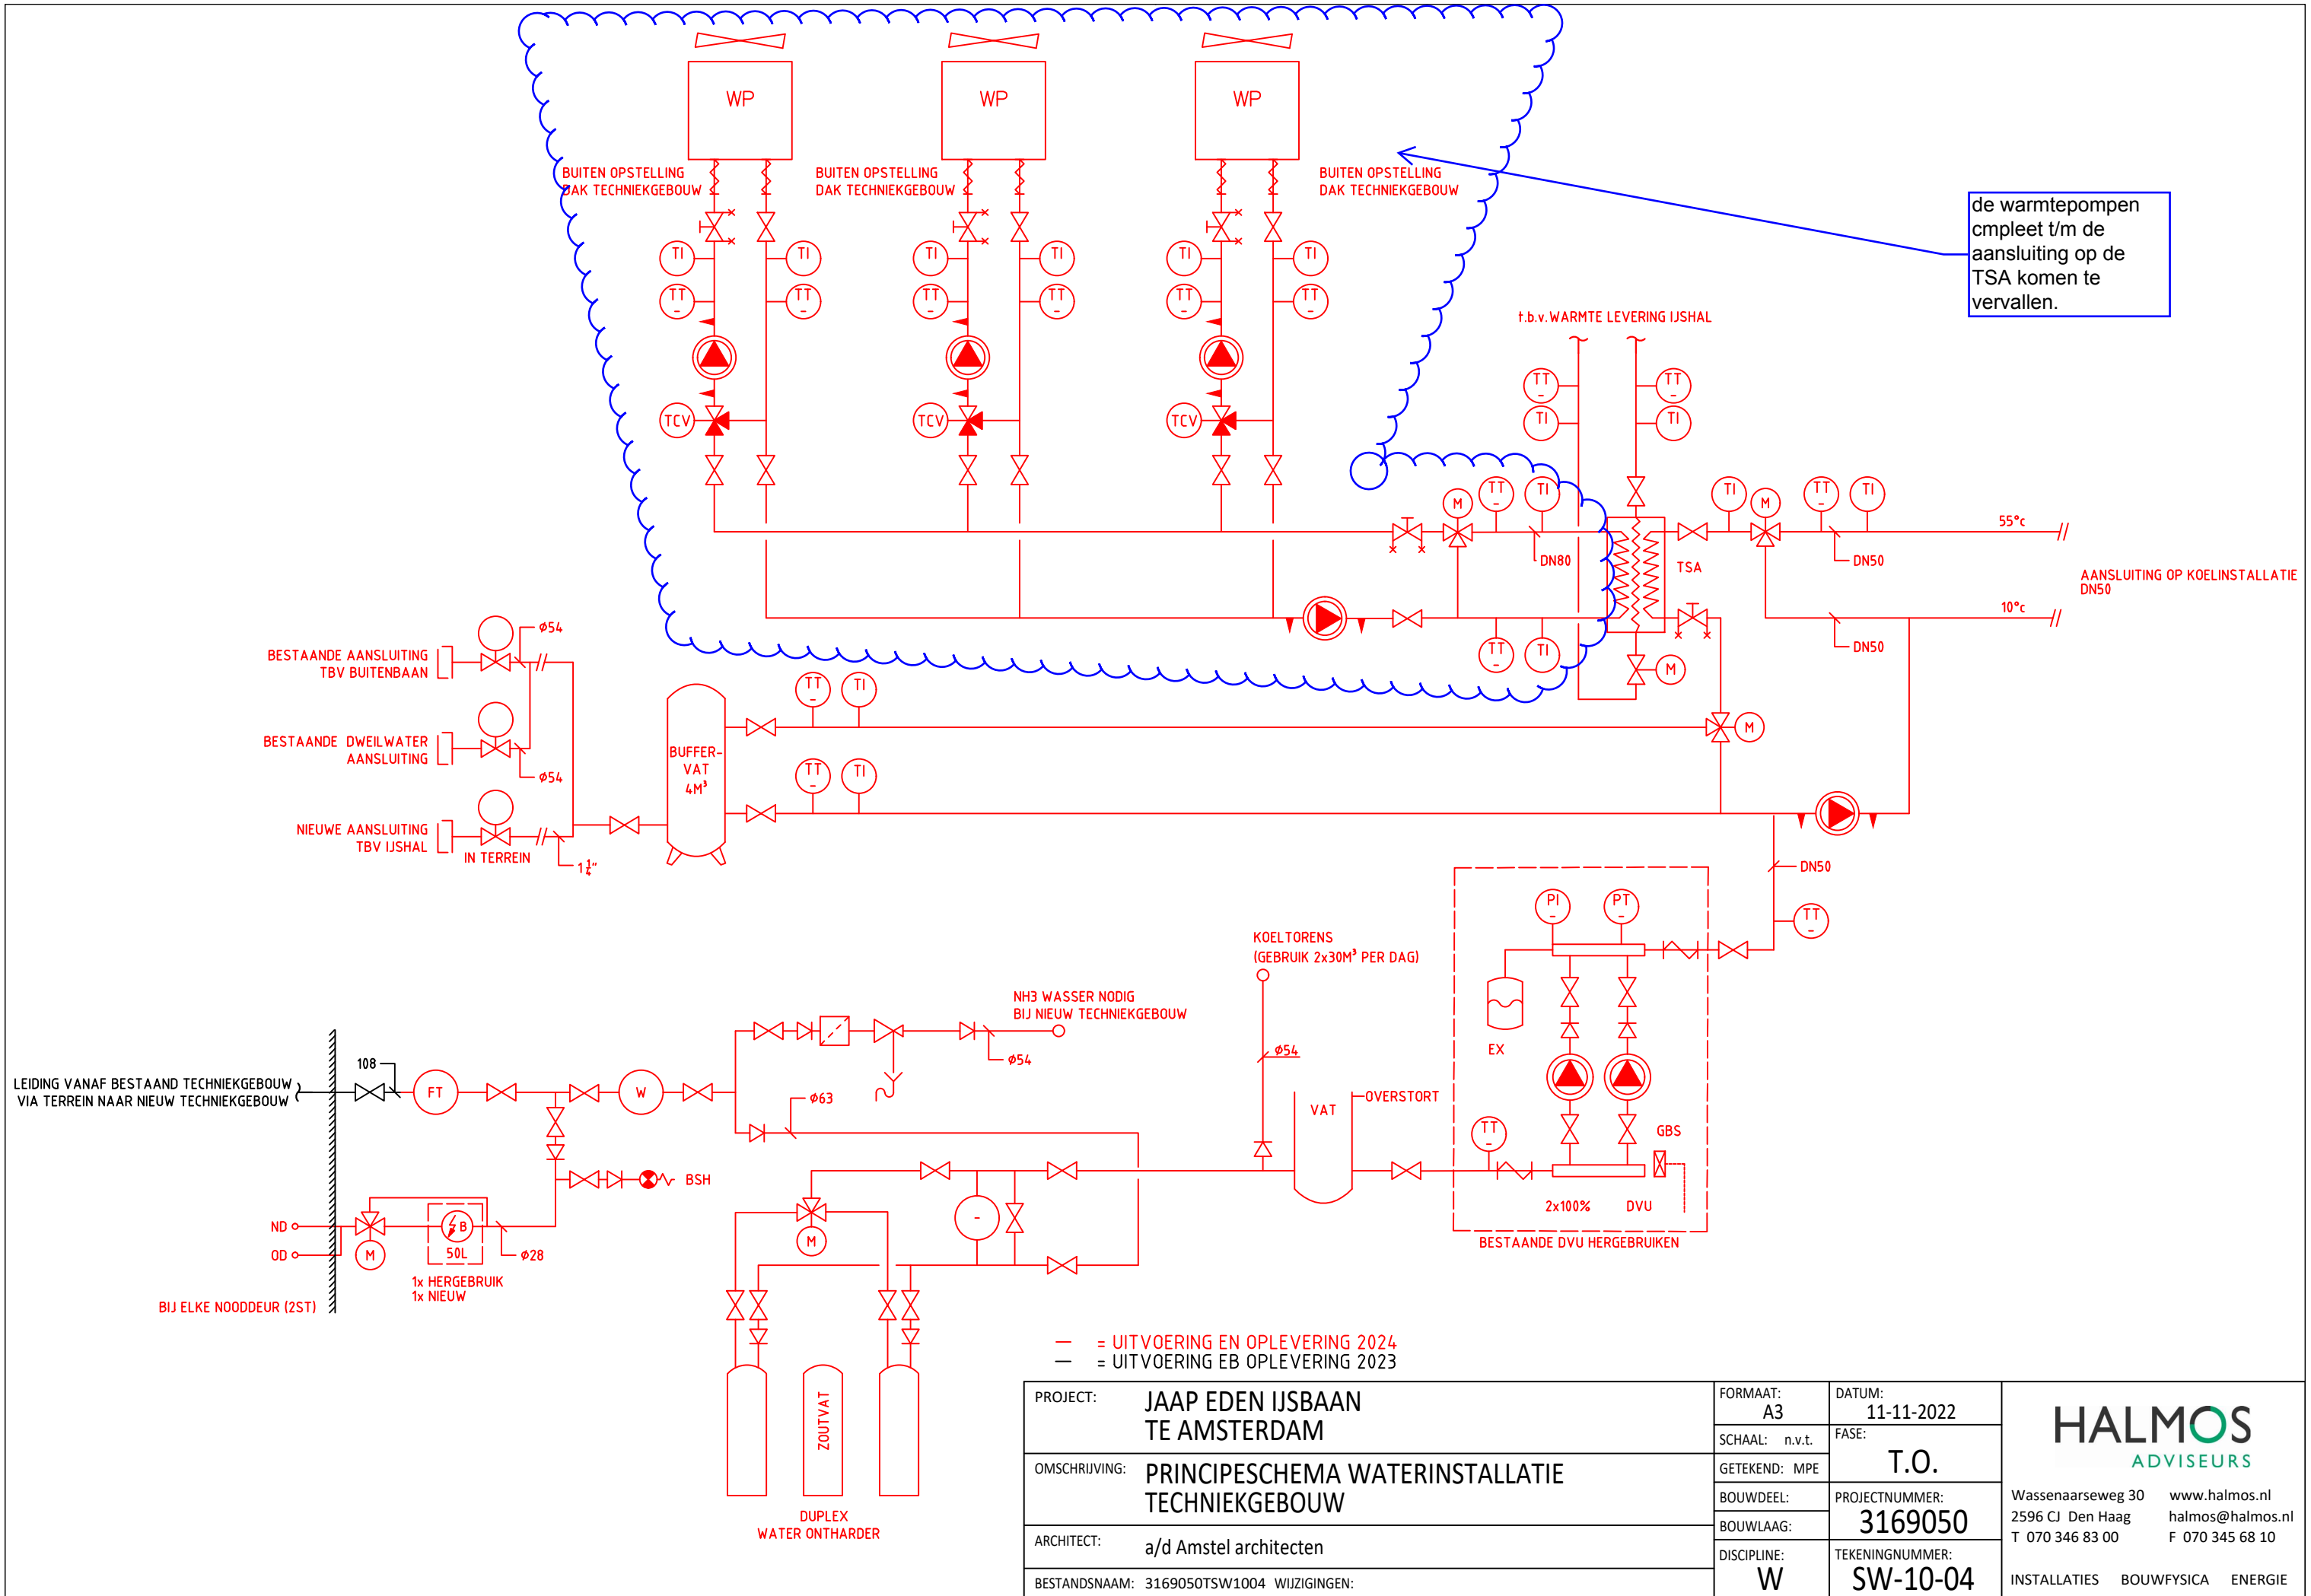

de warmtepompen
cimpleet t/m de
aansluiting op de
TSA komen te
vervallen.

— = UITVOERING EN OPLEVERING 2024
— = UITVOERING EB OPLEVERING 2023

PROJECT:	JAAP EDEN IJSBAAN TE AMSTERDAM	FORMAAT:	A3	DATUM:	11-11-2022
OMSCHRIJVING:	PRINCIPESHEMA WATERINSTALLATIE TECHNIKGEBOUW	SCHAAL:	n.v.t.	FASE:	T.O.
ARCHITECT:	a/d Amstel architecten	GETEKEND:	MPE	PROJECTNUMMER:	3169050
BESTANDSNAAM:	3169050TSW1004 WIJZIGINGEN:	BOUWDEEL:		TEKENINGNUMMER:	SW-10-04
		BOUWLAAG:			
		DISCIPLINE:	W		

HALMOS
ADVISEURS

Wassenaarseweg 30
2596 CJ Den Haag
T 070 346 83 00

www.halmos.nl
halmos@halmos.nl
F 070 345 68 10

INSTALLATIES BOUWFYSICA ENERGIE