


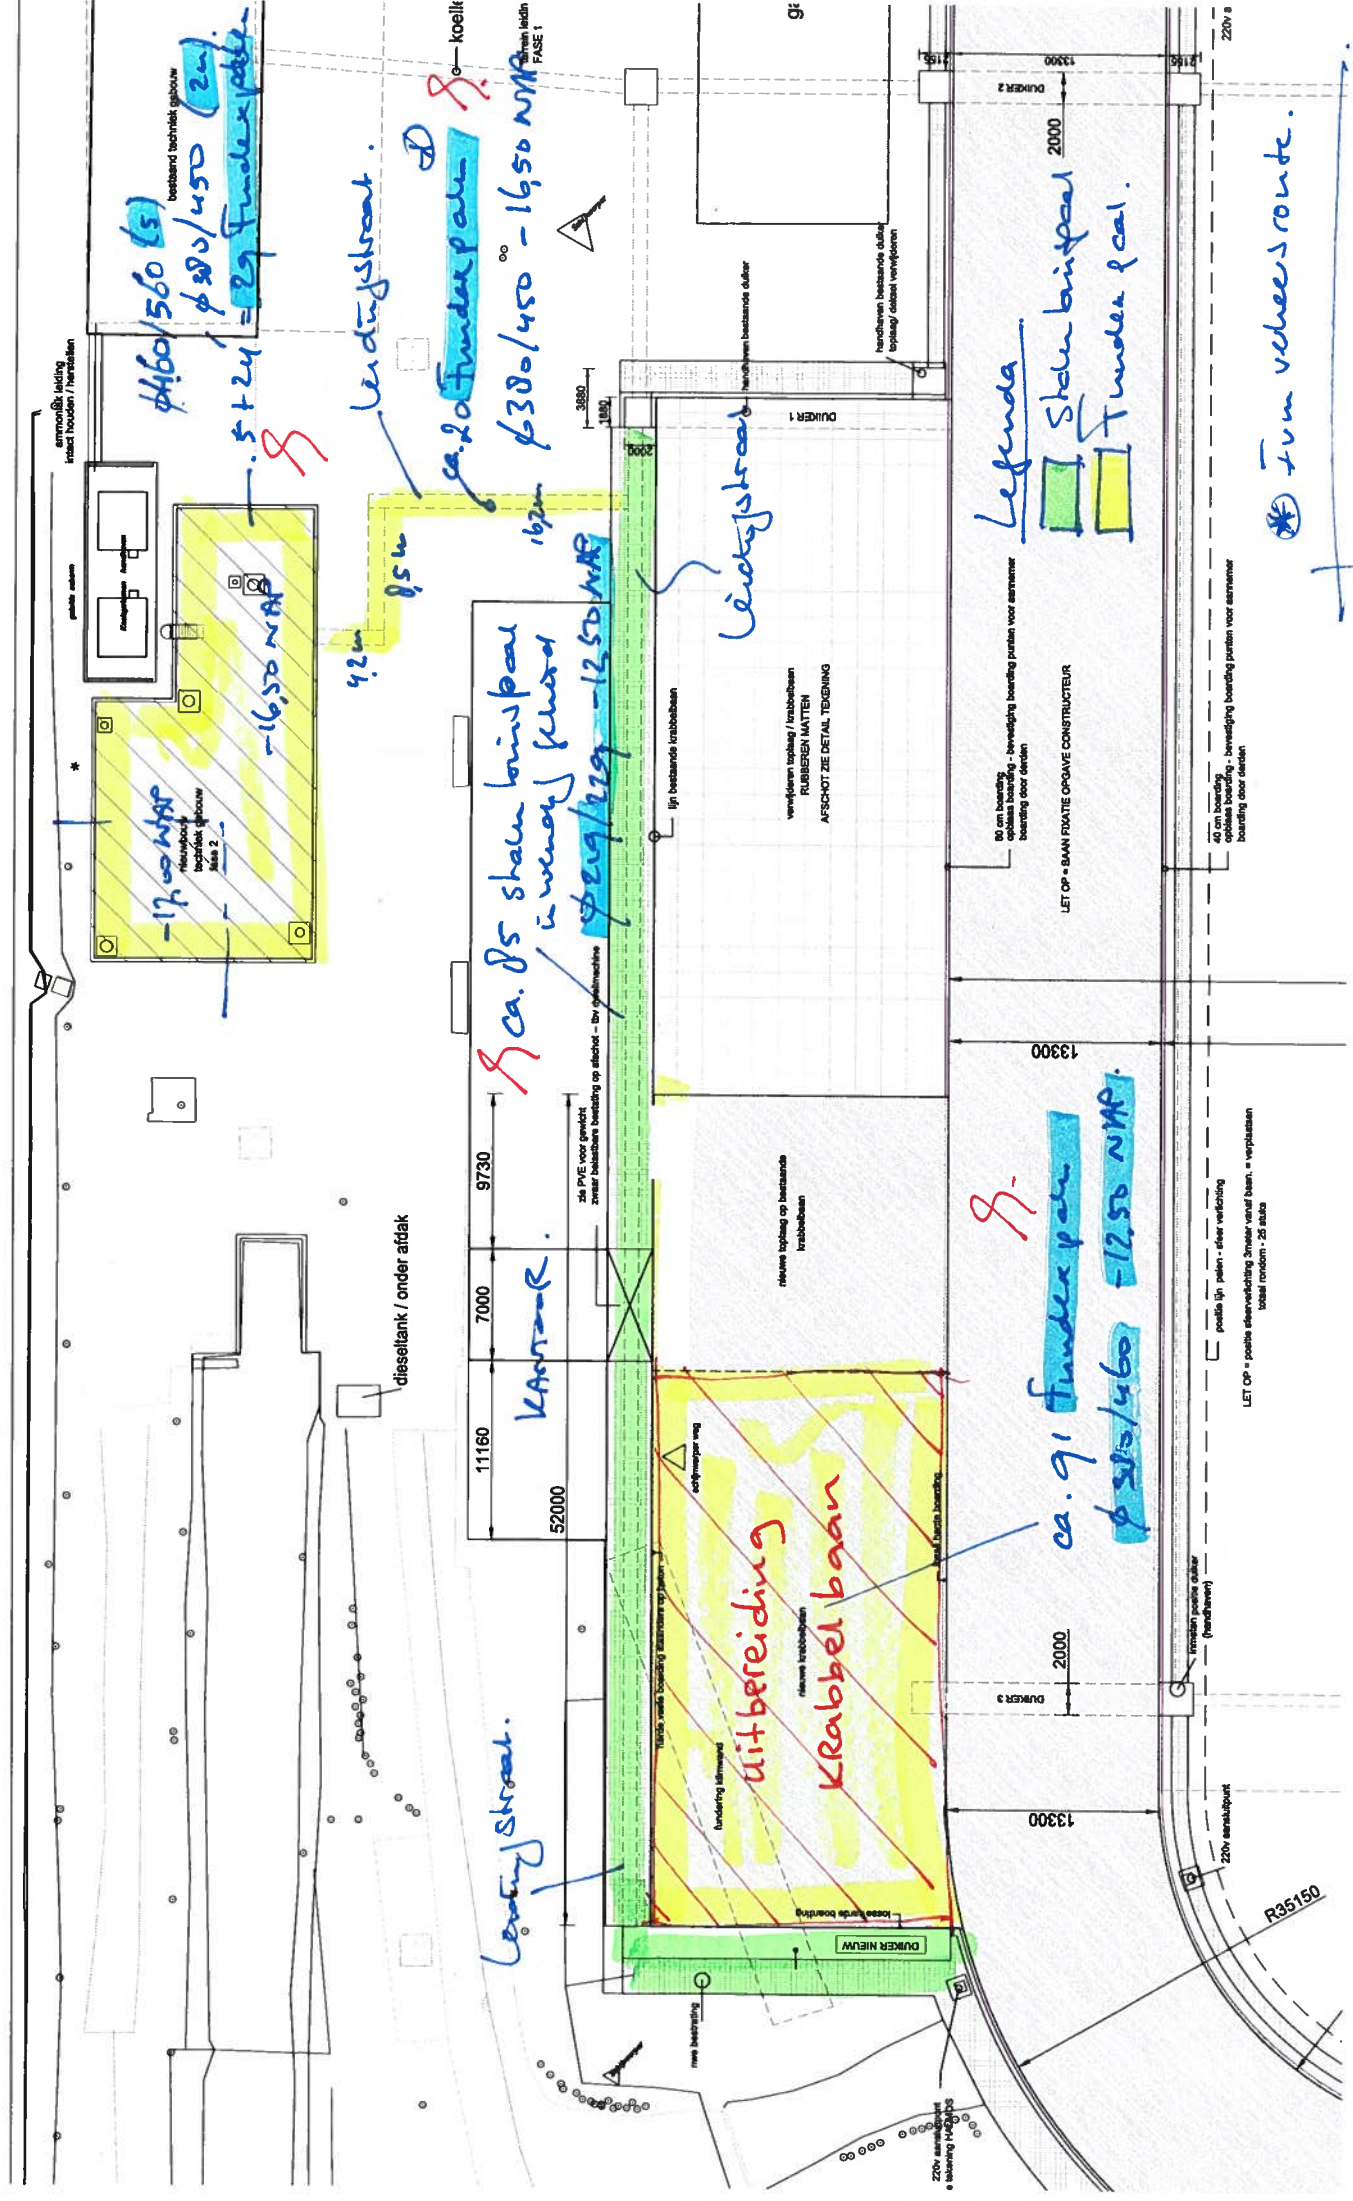

bestaand technisch gebouw
4160/560 (S)
φ 380/450 (2u)
5 + 24 = 29 funderpalen

Leidingstraat

ca. 20 funderpalen
φ 380/450 - 16,50 NMF

ca. 85 stalen buispaal
inwendig knoofd
φ 419/429 - 12,50 NMF

Leidingstraat

Legenda

- Stalen buispaal 2000
- Funderpalen

* Timmekeers route


diesel tank / onder afdak

Leidingstraat

uitbereiding
krabbel baan

ca. 91 funderpalen
φ 380/460 - 12,50 NMF

LET OP = positie deservelijkheid 3 meter vanaf baan = verplaatsen
total random - 25 stuks

positie lijn palen - afzet verlichting


220v aansluitpunt

R35150




zie PVE voor gewicht
zwaar belastbare bestrijding op afsluit - bv. geluismachine

80 cm boarding
oplossing boarding - bevestiging boarding punten voor aanreiner
boarding door deuren


40 cm boarding
oplossing boarding - bevestiging boarding punten voor aanreiner
boarding door deuren

220v aansluitpunt
aansluiting H05V-KC