



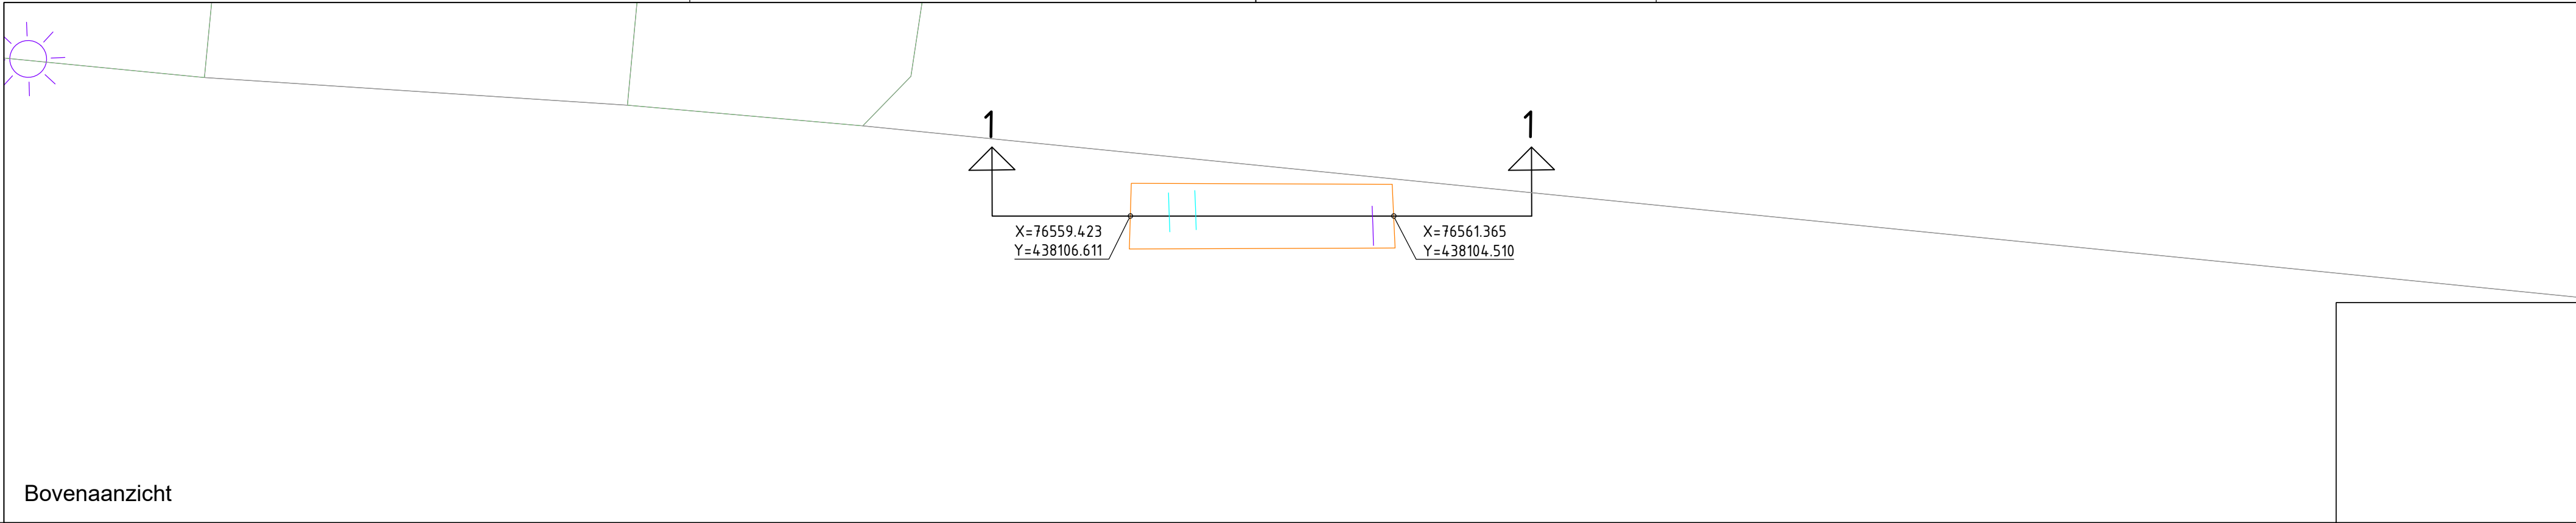


Proefsleuf 1
Maaiveld +2.678
Middenspanning 110mm +2.059
Middenspanning 110mm +2,071
Laagspanning 90 mm +2,252

Van links naar rechts in de sleuf

Dwarsprofiel

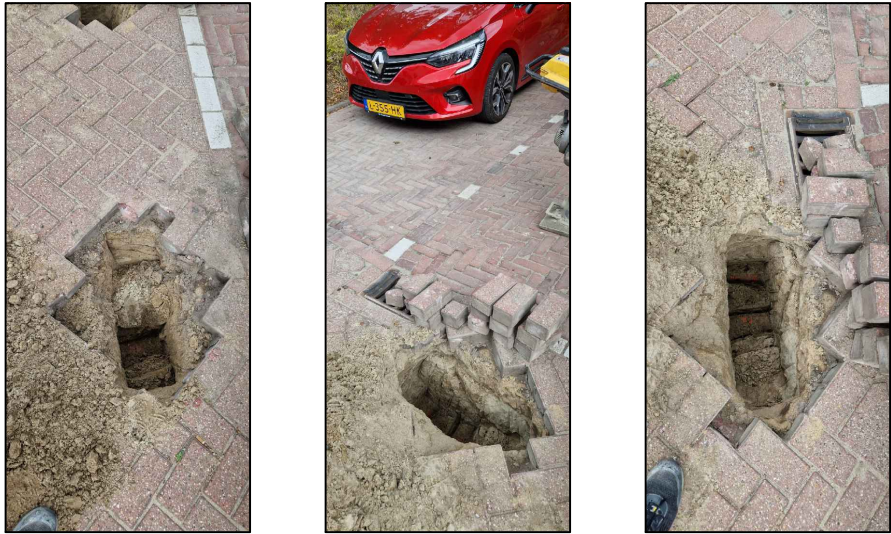

OPMERKINGEN: - Maten in meters, tenzij anders aangegeven - Hoogtematen in meters t.o.v. N.A.P., tenzij anders aangegeven	Project Elektraweg			
Onderwerp Proefsleuvenbestek Kabels en leidingen Proefsleuf 1				
Wijzigingen		Getekend	Datum	Formaat A2a
				Schaal 1:50
				Datum 31-8
				Getekend RvA
				Tekeningnummer

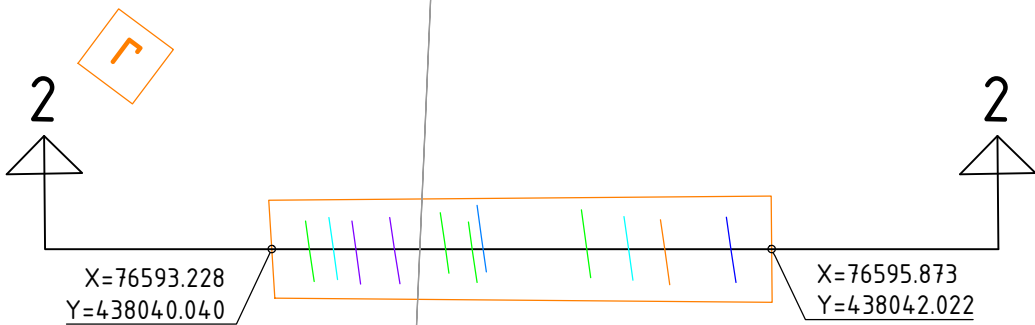

Bovenaanzicht



Van links naar rechts in de sleuf

- Proefsleuf 2
- Maaiveld +2.642
- Telecom 30mm +1,954
- Middenspanning 110mm +2,170
- Laagspanning 50 mm +2,069
- Laagspanning 25 mm ov +2,159
- Telecom 80 mm +2.113
- Telecom 110mm +2.001
- Riool HWA 100mm +1.854
- Data 30mm +2.052
- Middenspanning 110mm +1.992
- Gas 200mm +2.009
- Water 200mm +1.980

Dwarsprofiel



OPMERKINGEN: - Maten in meters, tenzij anders aangegeven - Hoogtematen in meters t.o.v. N.A.P., tenzij anders aangegeven	Project Elektraweg				
	Onderwerp Proefsleuvenbestek Kabels en leidingen Proefsleuf 2				
Wijzigingen	Getekend	Datum	Formaat	A2a	
			Schaal	1:50	
			Datum	31-8	
			Getekend	RvA	
			Tekeningnummer		

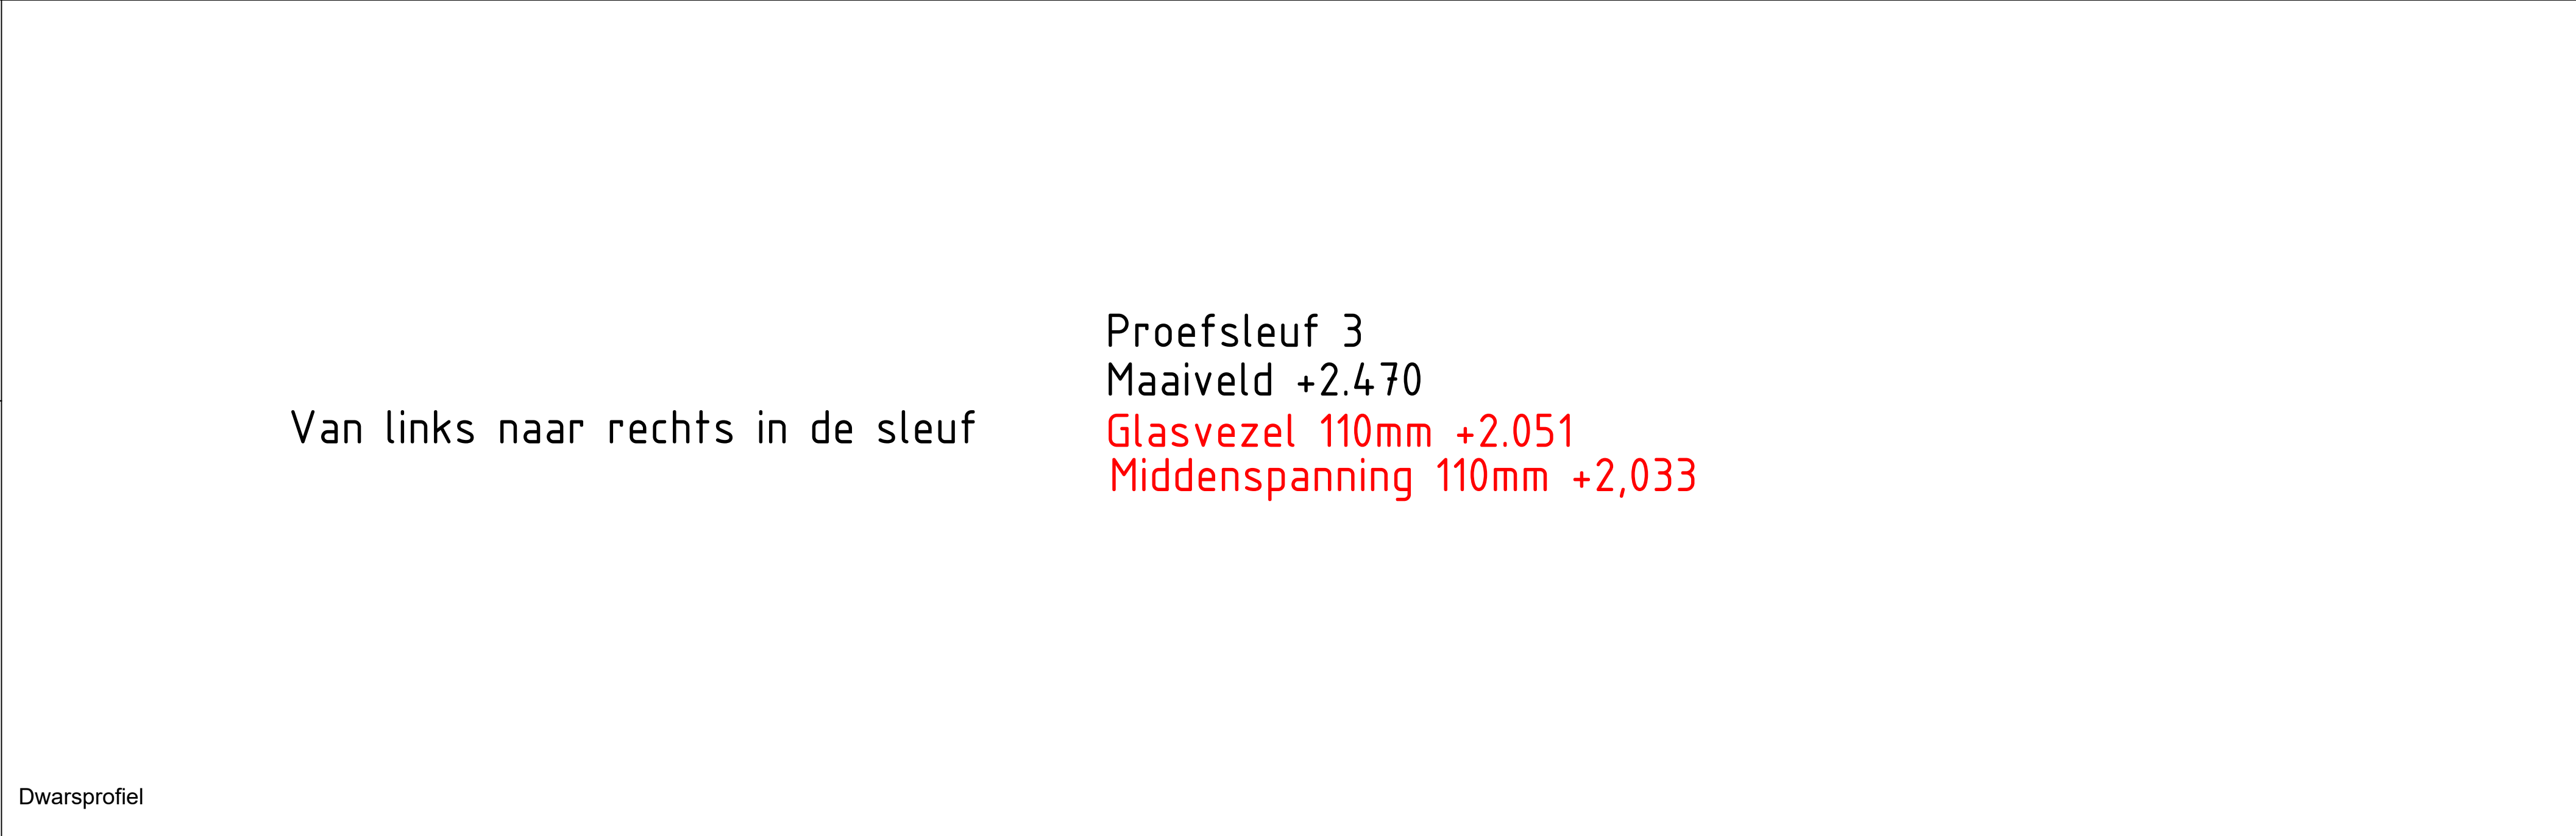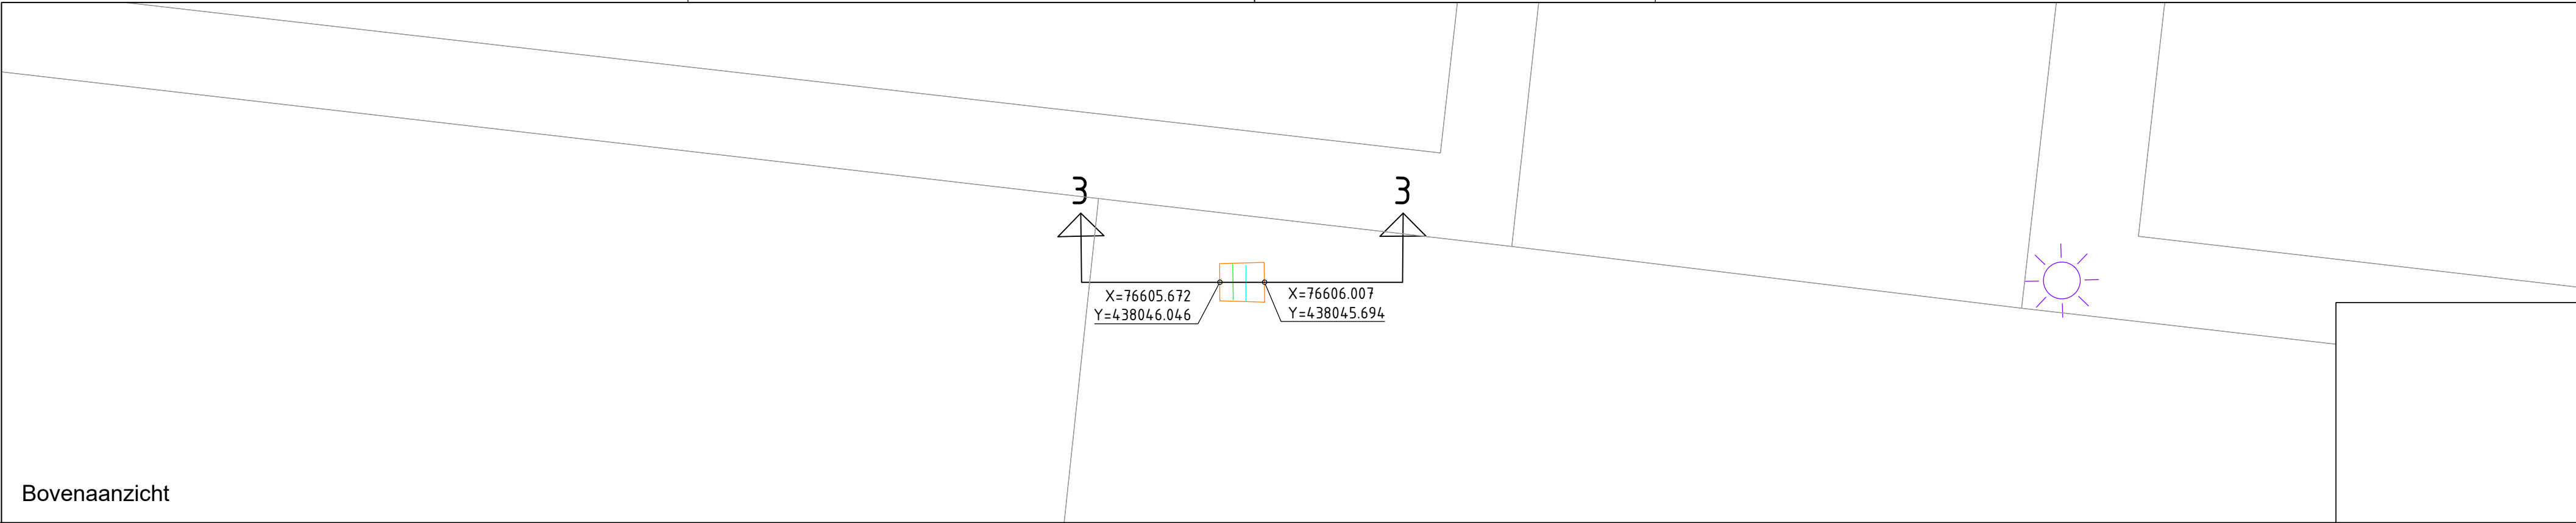

OPMERKINGEN: - Maten in meters, tenzij anders aangegeven - Hoogtematen in meters t.o.v. N.A.P., tenzij anders aangegeven	Project Elektraweg						
	Onderwerp Proefsleuvenbestek Kabels en leidingen Proefsleuf 3						
Wijzigingen			Getekend	Datum	Formaat	A2a	
					Schaal	1:50	
					Datum	31-8	
					Getekend	RvA	
					Tekeningnummer		