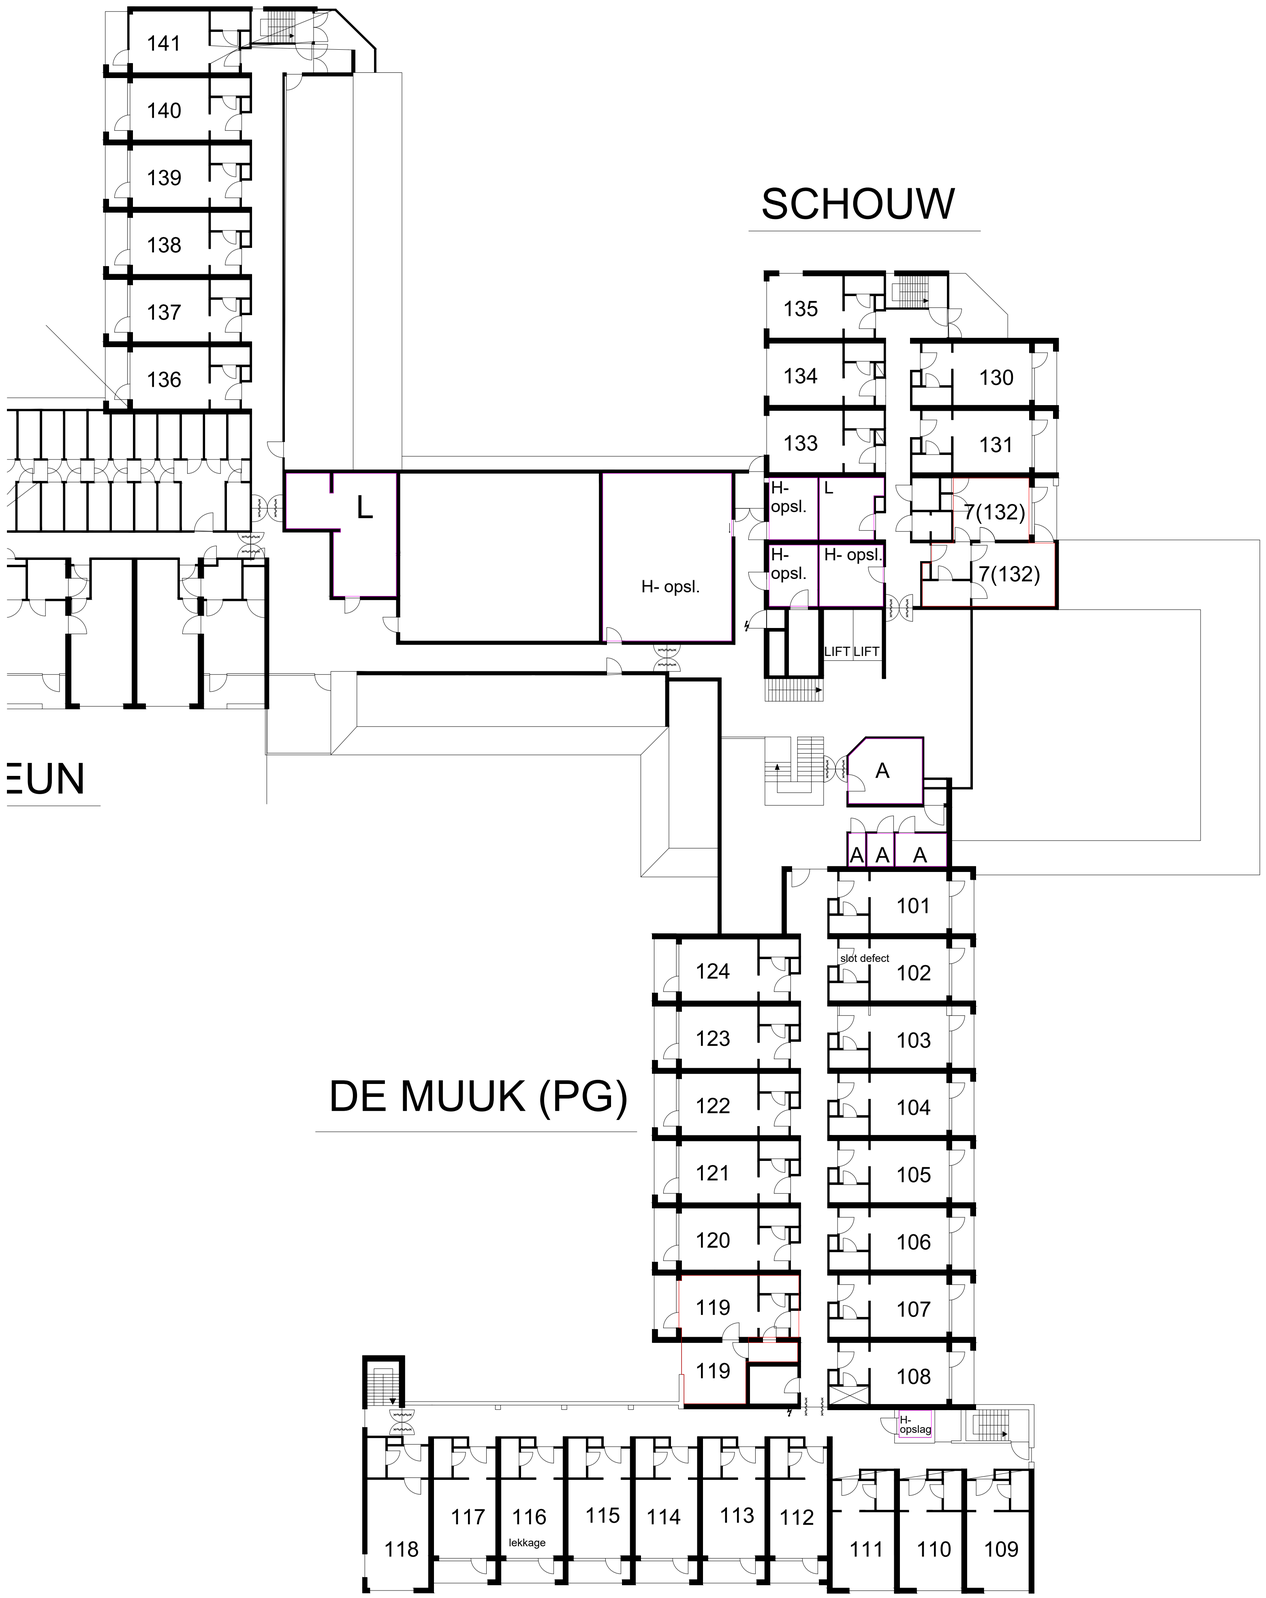


Overzicht 1e verdieping huisvesting 1 en 2 kamer-appartementen

Overzicht secundaire ruimtes		Oppervlak	
A =	Ontvangst, beveiliging en toiletten algemeen	125	m2
B =	Recreatieruimte	440	m2
C =	Lees- huiswerk plek voorzien van WiFi	60	m2
D =	Ruimte voor vluchtelingen werk	40	m2
E =	E.H.B.O.- ruimte	25	m2
F =	Quarantaine/overige ruimten	40	m2
G =	Gepreksruimten voorzien van tolken telefoon	15	m2
H =	Gehele voorziening keuken en opslag	400	m2
J =	Ruimte geschikt voor kapper	17	m2
K =	Secundaire ruimte	75	m2
L =	Diverse doucheruimten	110	m2
L* =	Doucheruimte die gecreëerd moet worden	+/+30	m2
		1377	m2

1e verdieping Hooge Veer huisvesting kamer-appartementen

Omschrijving	Aantal	Eenheid	Hoevh.	Eenheid
1 kamer-appartement	34	st	± 30	m2
2 kamer-appartement	2	st	± 53	m2

Gemeente Geertruidenberg

Project: Huisvesting vluchtelingen uit Oekraïne

Onderdeel: Overzicht 1e verdieping

Overzicht appartementen en secundaire ruimten

Wijz.	Datum:

GEMEENTE Drimmelen

Tekening nr. :	9
Schaal:	1:200
Datum:	9-5-2022
Getekend:	m.o.
File:	Hooge Veer-Raamsdonksveer

Gemeentehuis: Park 1 4921 BV Made
Postbus 19 4920 AA Made
Telefoon: 0162-690190 Faxnr: 0162-686623

F:\ Hoge Veer.dwg