


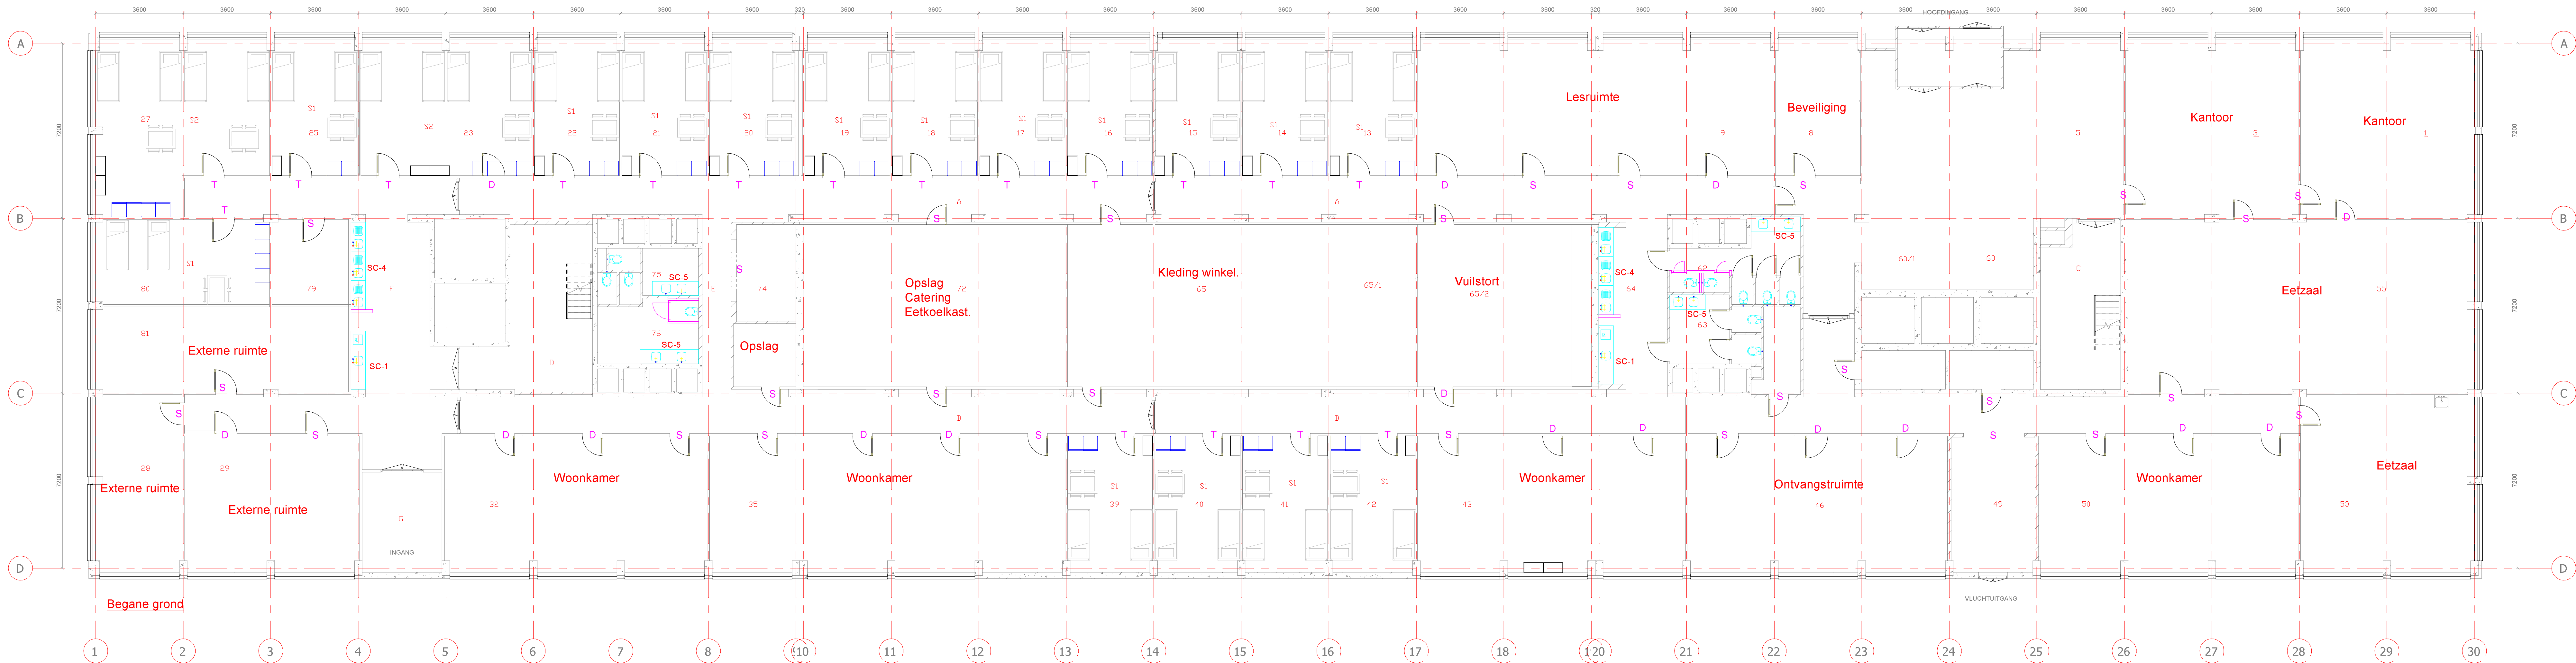

Voorziening Pantry's (algemeen) (Sanitaircode SC-1)

- Warm & koudwater (80ltr boiler samen met SC-4)
- Aansluiting koffieautomaat (water & elektra)
- Elektravoeeding algemeen
- Elektravoeeding Combimagetron
- Verlichting boven pantry

Note:

- Note: Koffieapparaat is een professioneel apparaat waarmee met gemak >200 koppen koffie kunnen worden getapt + kokend water
- Warmwatervoorziening??

Voorziening Wasruimte (Sanitaircode SC-2)

- Wateraansluiting per wasmachine
- Afvoer per wasmachine en droger
- Elektravoeeding per wasmachine, droger en strijkplank

Note:

- Indeling is nader te bepalen

Voorziening pantry slaapvertrekken (Sanitaircode SC-3)

- Elektravoeeding koelkast
- WCD algemeen

Note:

- De slaapvertrekken krijgen geen wateraansluiting

Voorziening Was / afwassen (Sanitaircode SC-4)

- Afvoer per gootsteen
- Mengkraan per gootsteen
- Spatwaterdichte wc per gootsteen
- (80ltr boiler samen met SC-4)

Note:

- Spatscherm?
- Afvoeren naar beneden boren?
- Warmwatervoorziening?

Voorziening wastafels toiletten (Sanitaircode SC-5)

- Afvoer per gootsteen
- Koudwater

Note:

- Spatscherm?
- Afvoeren naar beneden boren?

Algemeen:


- Uitgangspunt voor technische installaties is 500 personen
- Elk stapelbed heeft 2x wcd, 2x USB-a en 2x USB-c. Voeding naar bed brengen

Voorziening douches (buiten)

- Elektraaansluiting 125A per doucheunit van 30 douches
- Wateraansluiting 32mm tylene
- Afvoeraansluiting 125mm (PE / PVC)

Note:

- 1 doucheunit bevat 30 douches
- De E en W voorzieningen zo dicht mogelijk tegen de buitengevel van het gebouw
- Let op de oversteek van de voorzieningen over het. tussenpad!!! Geen struikelobjecten

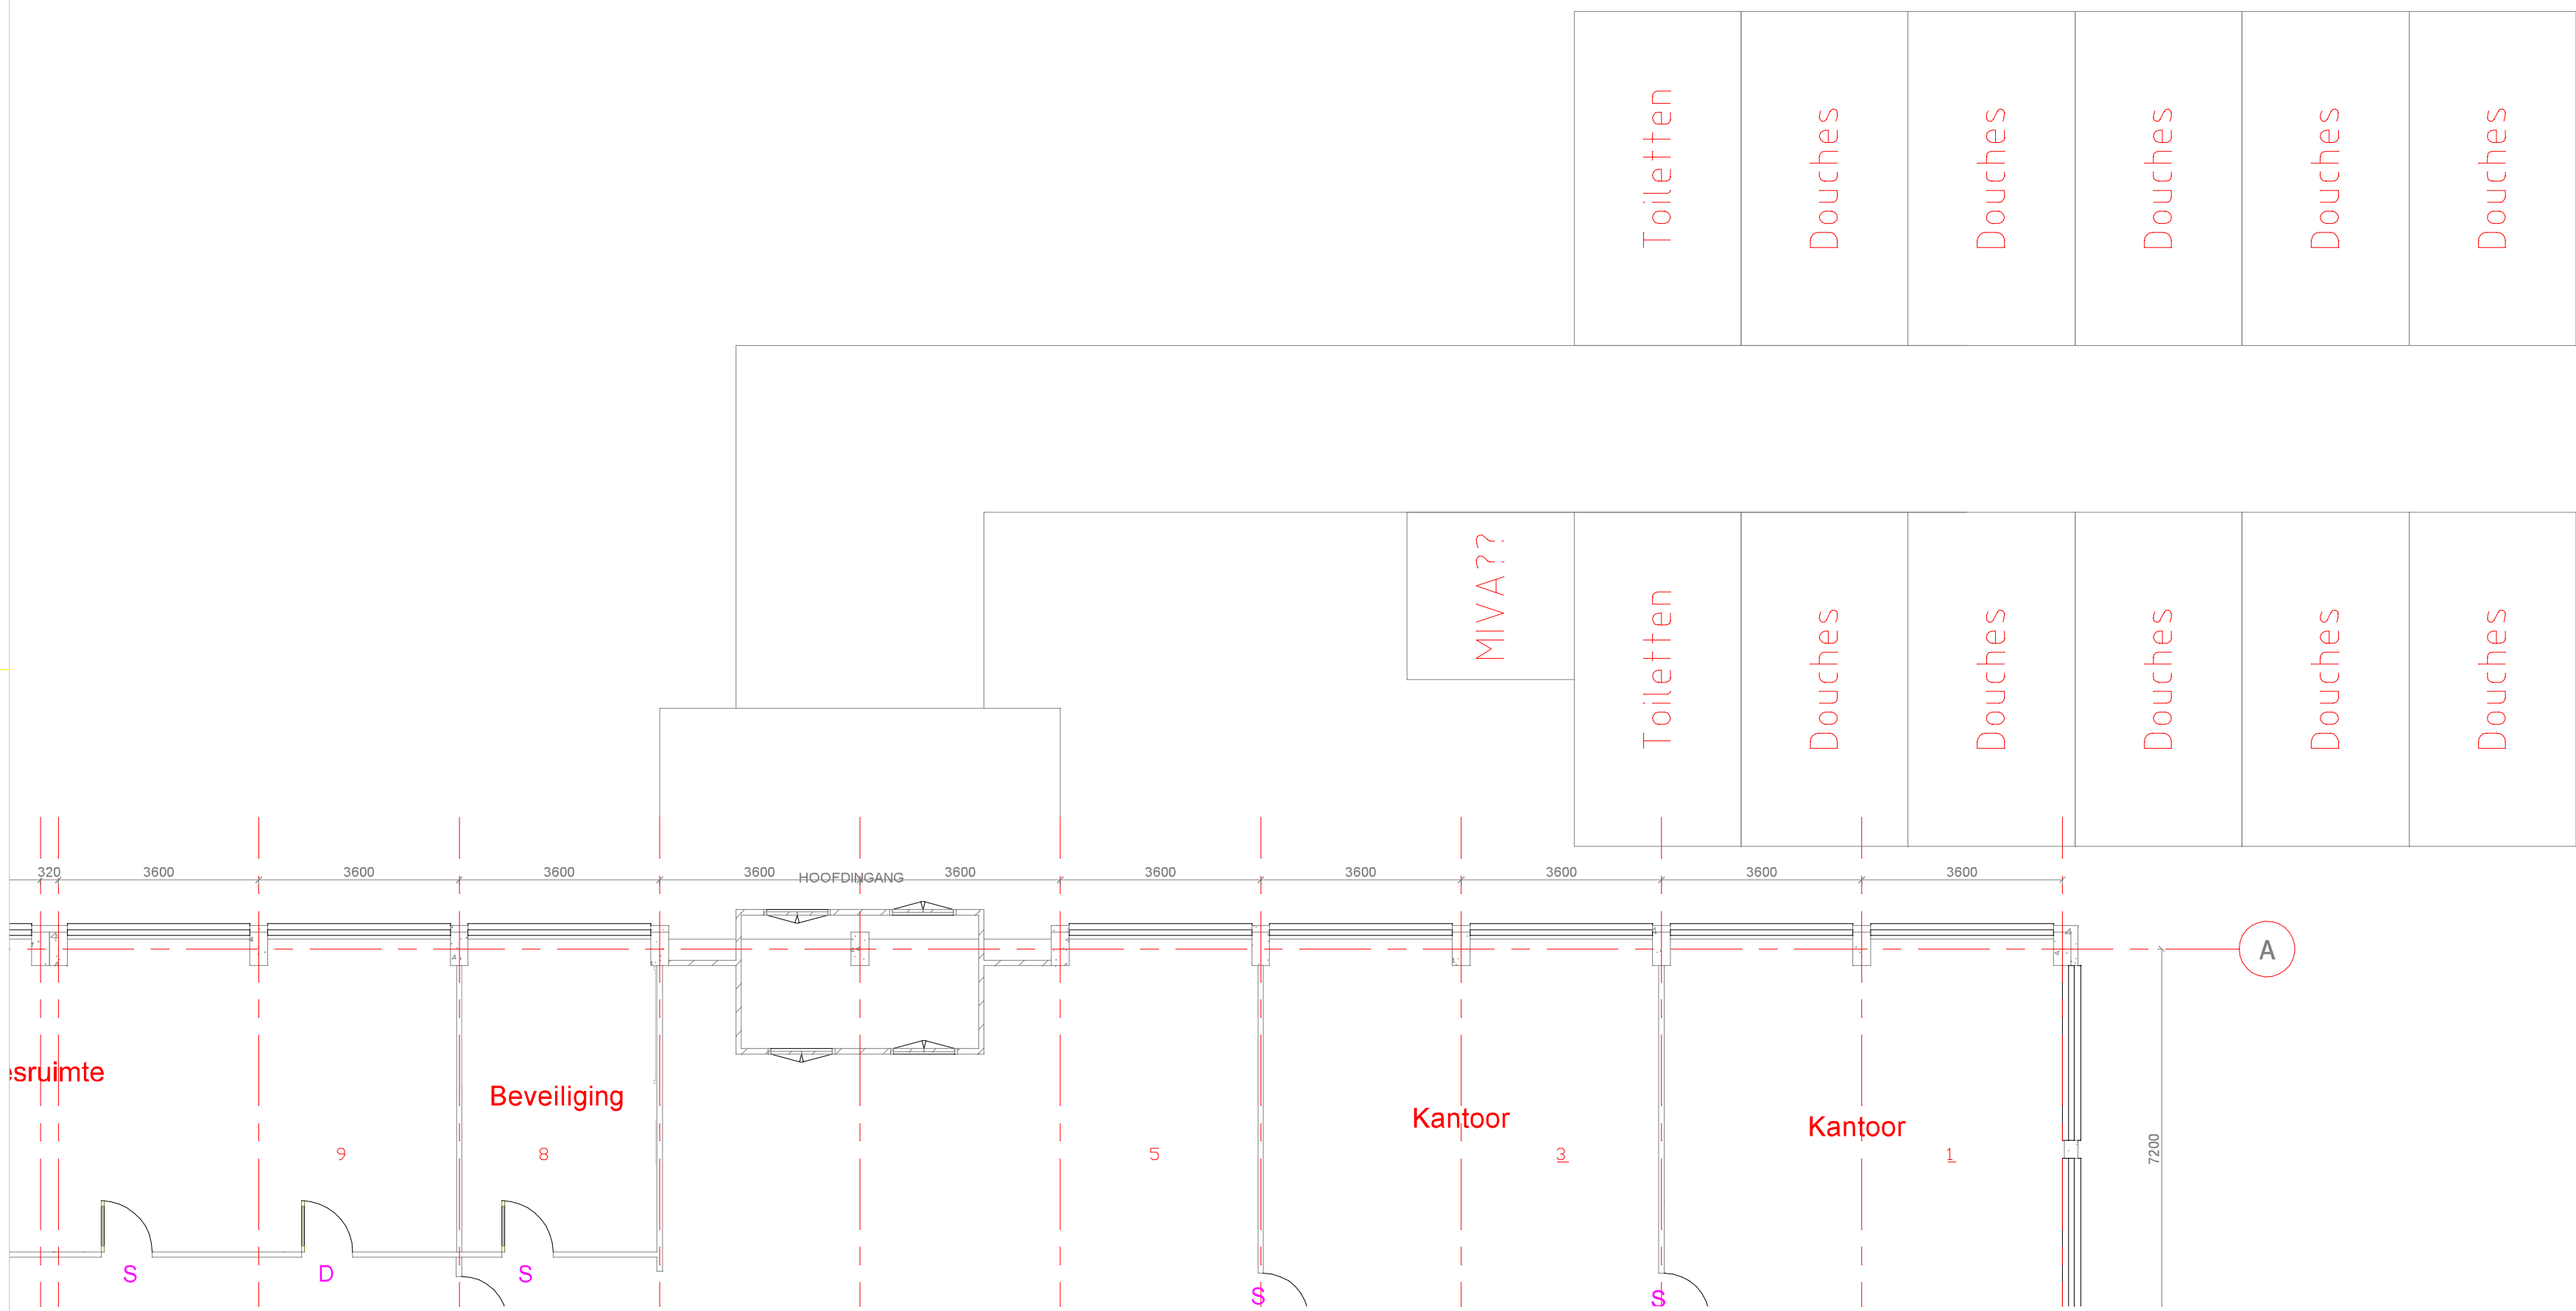

B 20-12-22 GT			
A 07-12-22 GT			
Wzr	Datum	Tek	Omschrijving
Afsprakenetekening			
 Hilversum <i>Mediastad</i>		Anton Philipsweg 1 1217 JE Hilversum 035 629 20 00 www.hilversum.nl	
Architect			
 Winkelman <i>Engineering & consultancy</i>		Dijksteede 8a 9022 PS Oranien 0512 745 132 info@winkelmanengineering.nl www.winkelmanengineering.nl	
Philipslocatie Hilversum Vluchtelingen opvang			
E&W installaties Begane grond			
Datum: 30-11-2022	Tekenaar: R. de Jong	Projectnummer: 22-00604	Schaal: 1:100
Bouwk. tekening:		Datum: -	Formaat: A0
			tekeningnummer: