


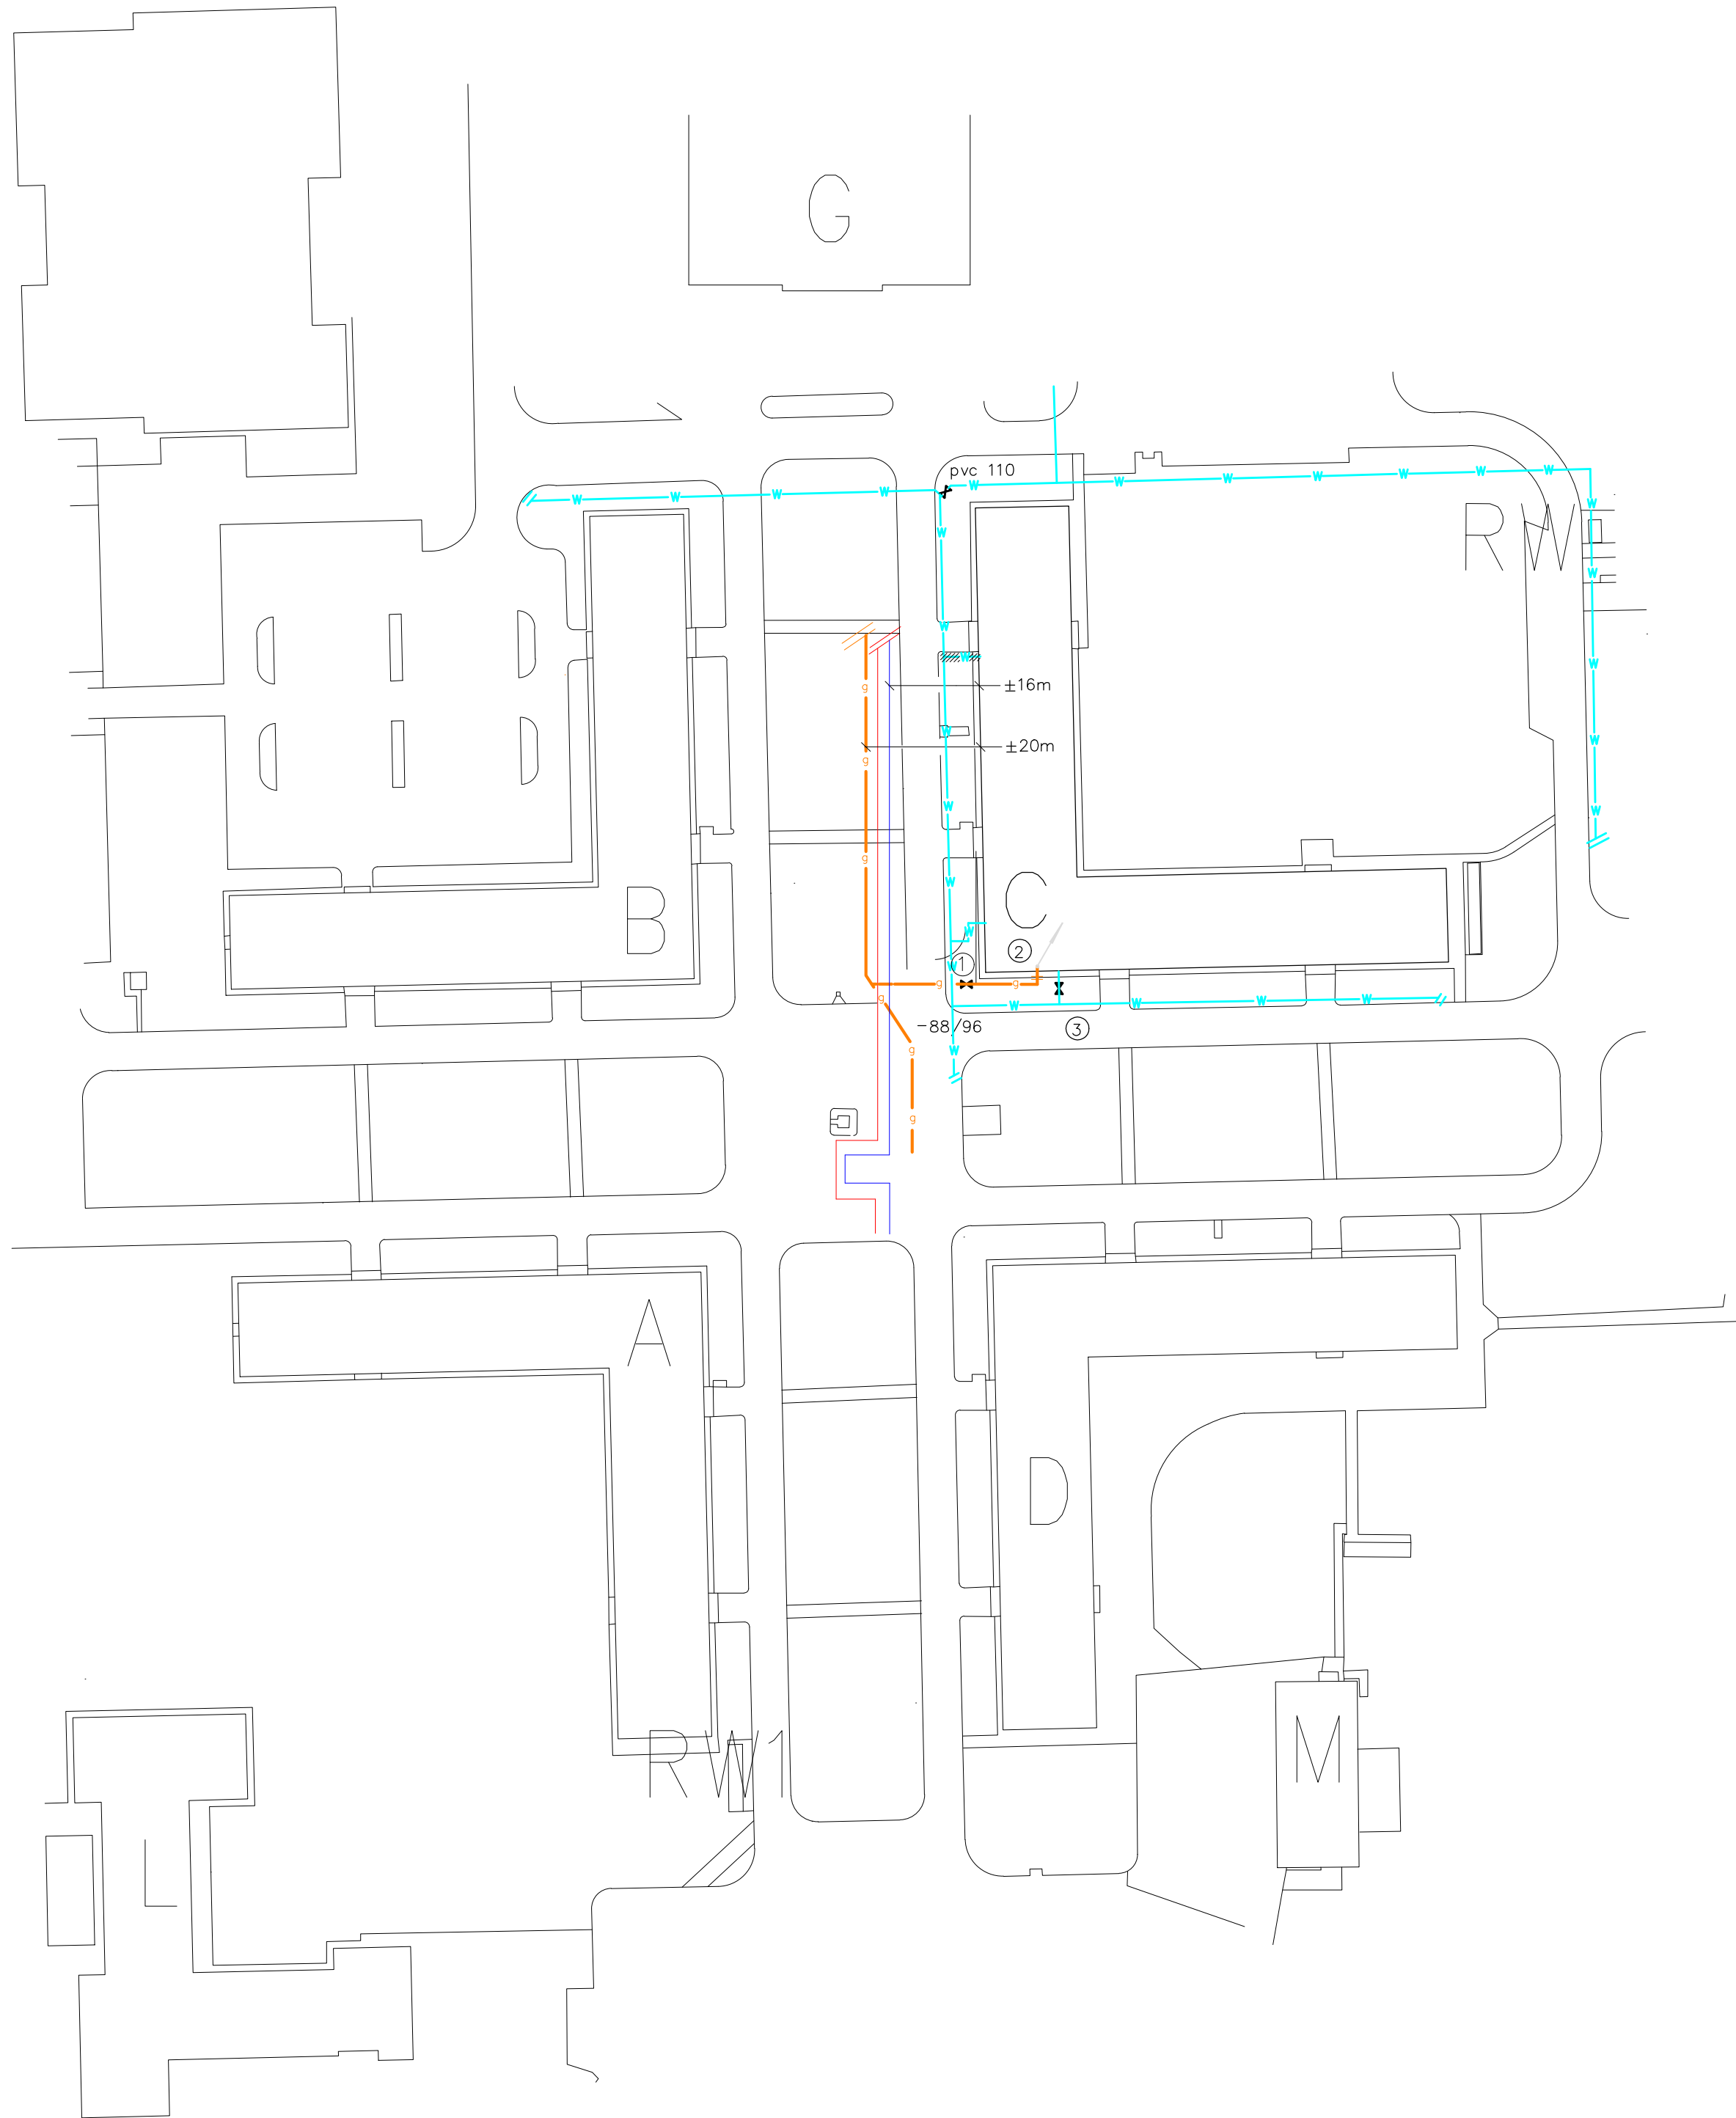

REVISIE AUG. 1997

- ① Schuifafsluiter fabr.: AVK type: 06/40 PN 10 met telescoop-garnituur AVK/04 te plaatsen in straatpot fabr.: Pura.
- ② Isolatiekoppeling fabr.: Prochind type: G3 PN 10 2"
- ③ AVK-afsluiter te plaatsen in straatpot

WIJZIGINGEN:		DATUM:	DATUM:			
Getekend: j. van de Donk		02-10-96	10-10-96			
Gecontroleerd: M. van Dijk		02-10-96	10-10-96			
Gezien:						
BL Installatiebedrijf Bevers – Loeffen Verwarming – Gas – Water – Luchtbehandeling – sanitairtechniek – Service – Onderhoud De Oude toren 66 5388 RM Nistelrode Tel. 0412 – 612106 Fax. 0412 – 613208						
WERK: HET AANPASSEN VAN LEGERINGSGEBOUW C VAN DE LUNETTENKAZERNE TE VUGHT						
BESTEKNR: 356.96.8054.39			TEKENING IN 31 BLADEN, BLAD W1			
ONDERWERP: terreinleidingen c.v.–gas–water						
BLAD WTB.01						
vastgoedbeheer en ingenieursbureau IDGW&T Directie Zuid-Nederland Postbus 759, 5600 AT Eindhoven			Schaal: N.V.T.		DATUM	
			Getekend: K.Heesakkers		JUNI 1996	
			Gecontroleerd: M.v/d Mosselaar		JUNI 1996	
			Gezien: J. Dionisius		JUNI 1996	
TEKENING FORMAAT	ARCHIEF					
A2	NR:					
		A	B	C	D	E
REPRODUCEREN ZONDER TOESTEMMING VOORAF IS NIET TOEGESTAAN					DIENSTKRING: Oirschot	
FILE: wtb.01 .DGN		REF.FILE: .DGN		REF.FILE: .DGN		