
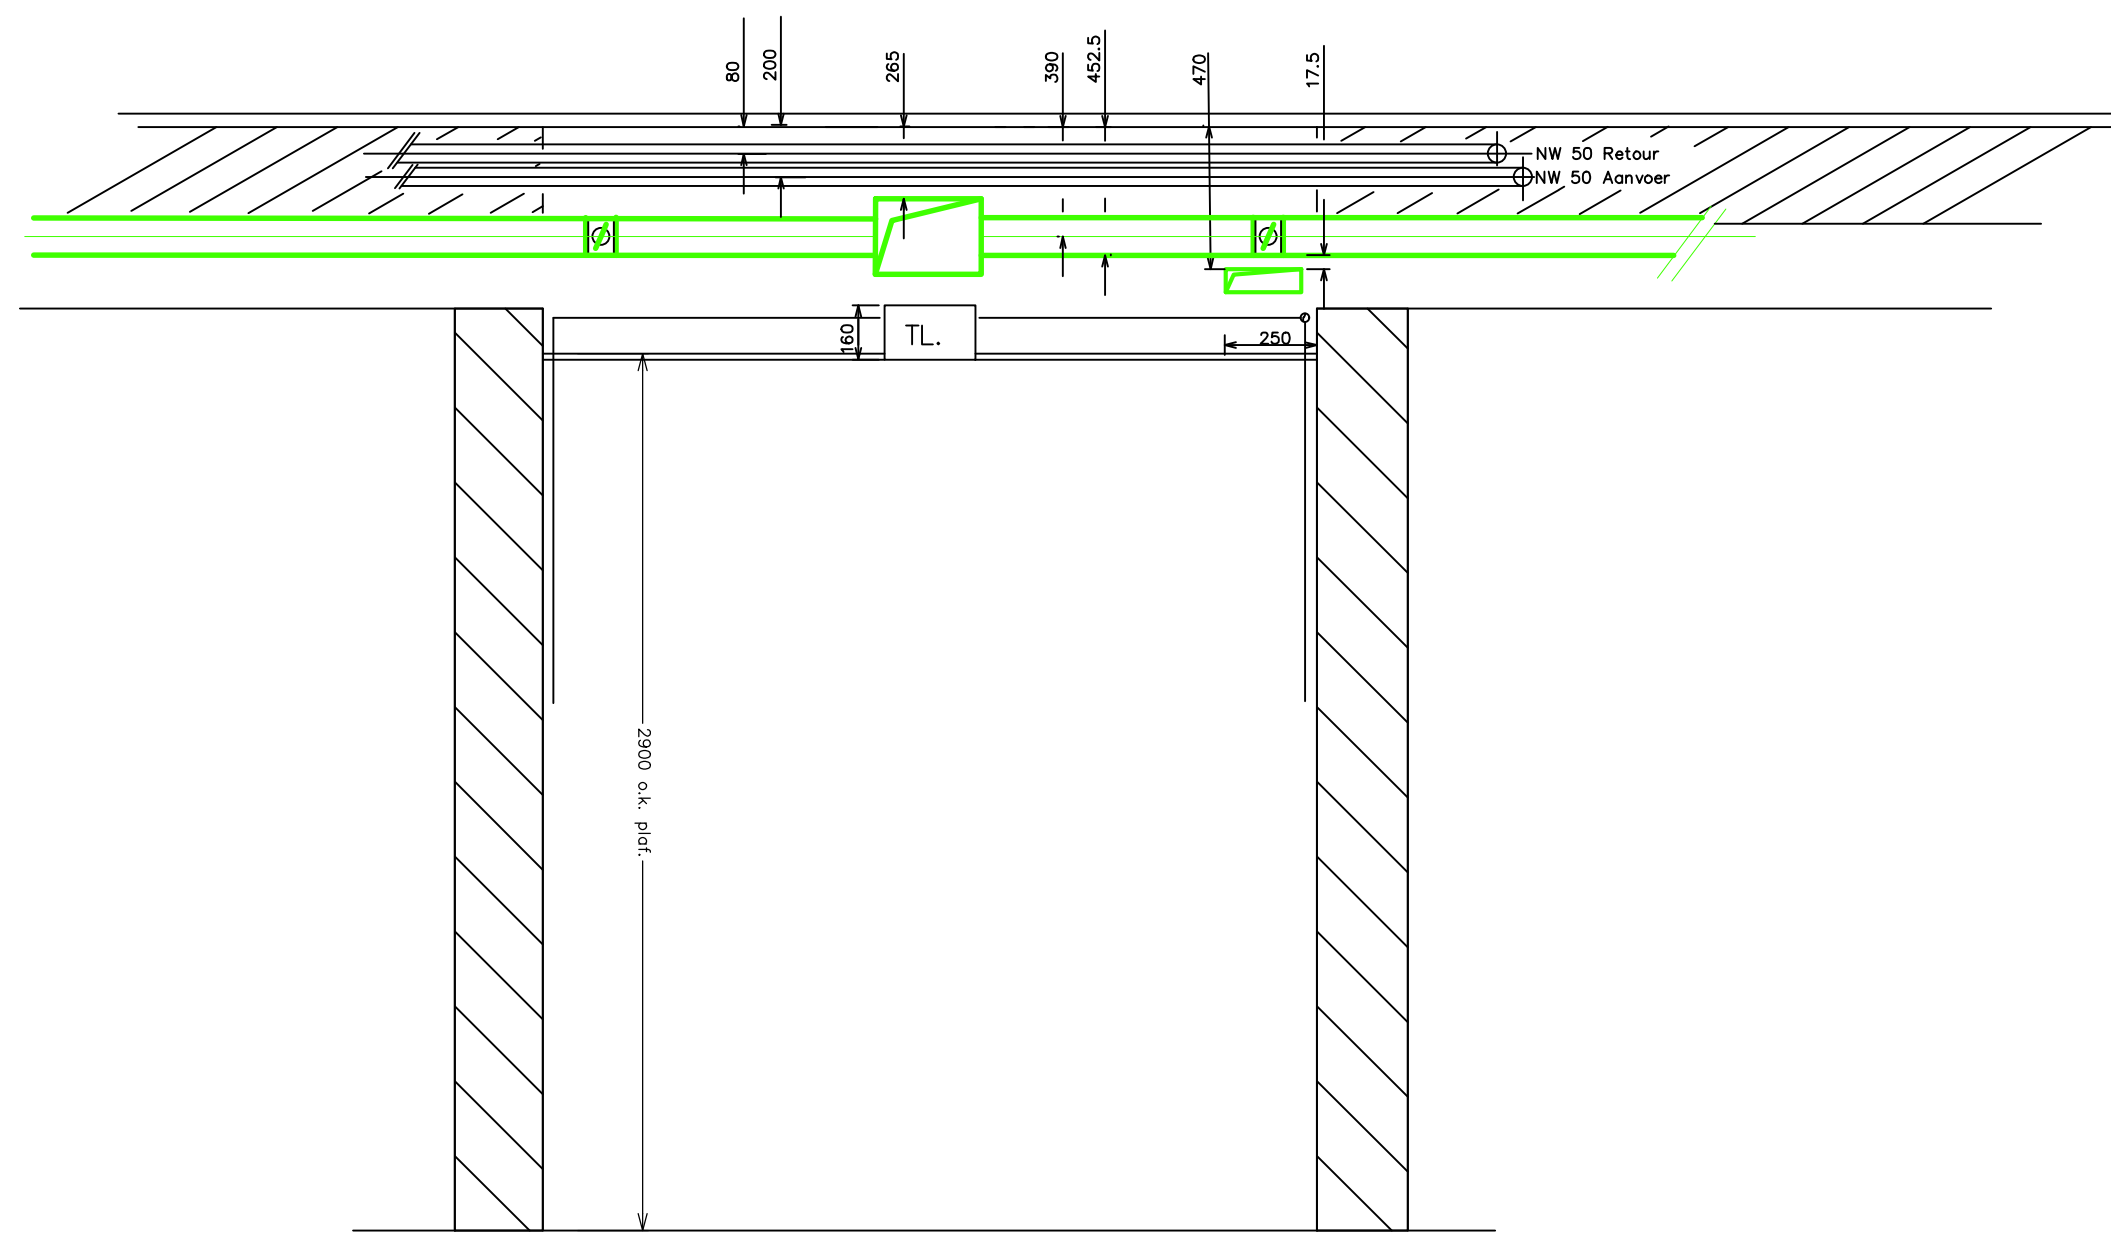


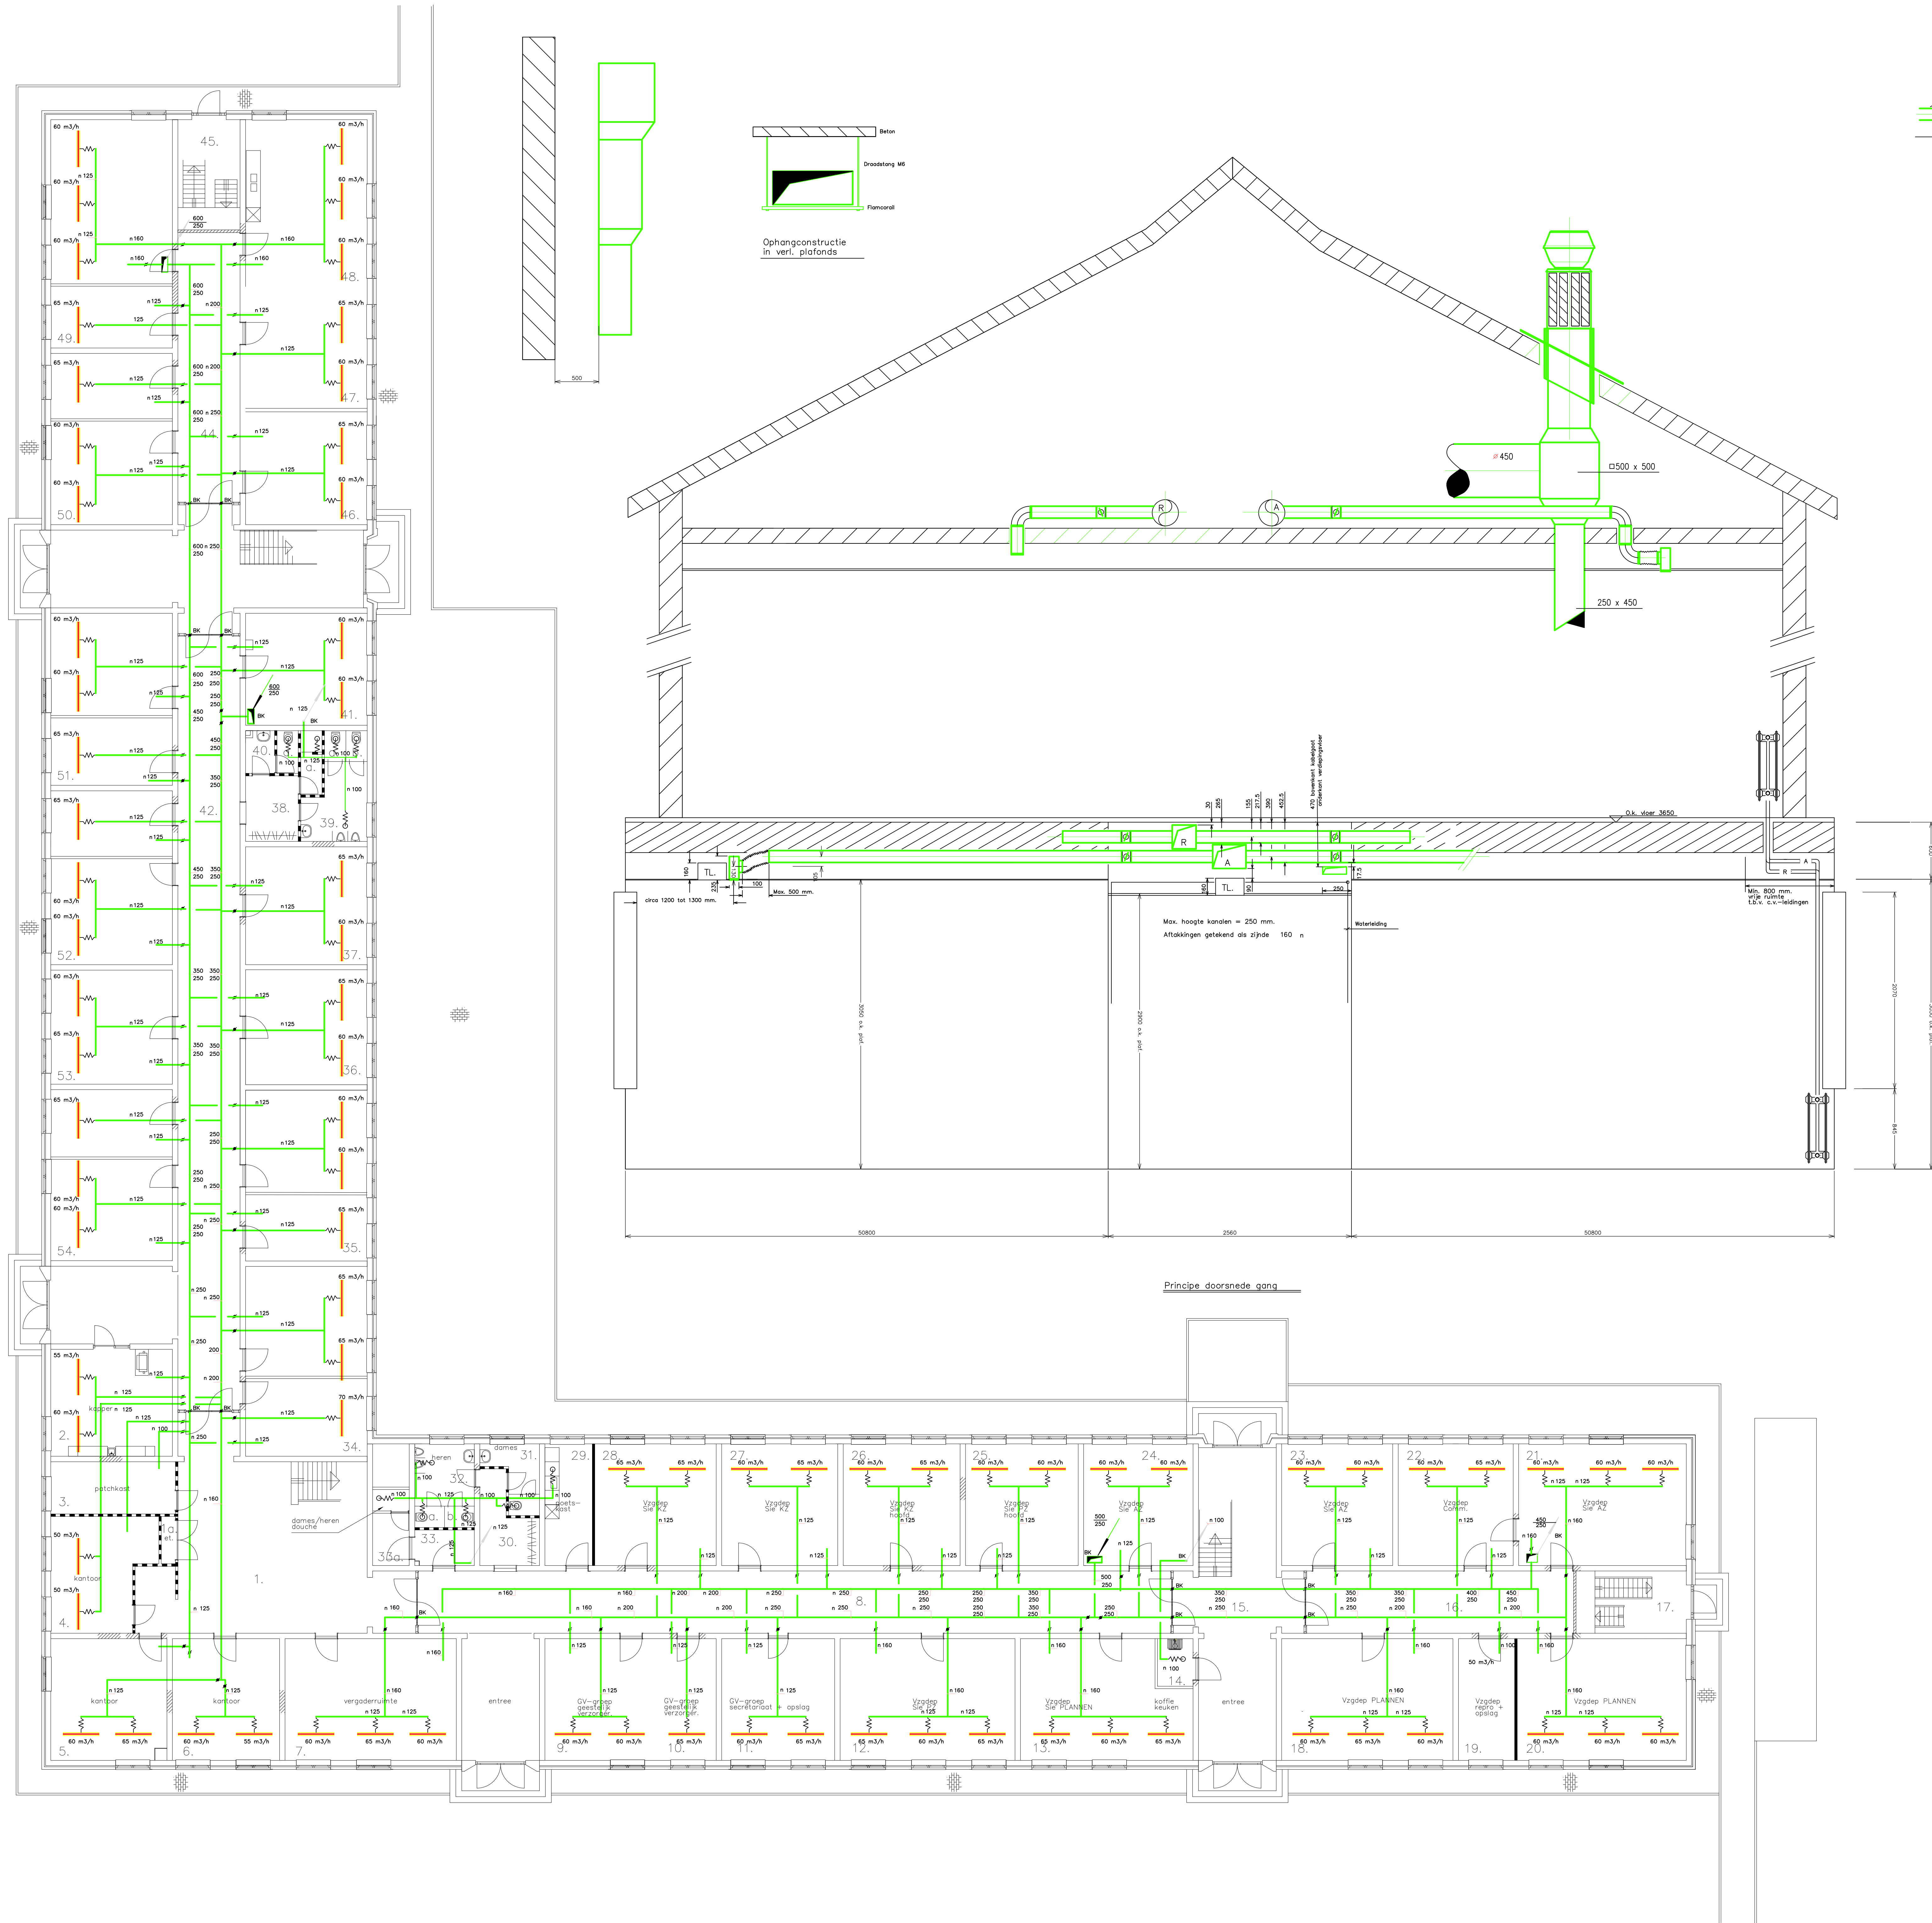

Doorsnede t.p.v. lok.nr. 1

verklaring	
—	toevoer luchtkanaal
—	retour luchtkanaal
—	lijnrooster
—	fabr. Solid-Air
○	type STOMOU
○	afzuigrozet
○	fabr. Stork-Air
○	type STB-1-100
LBK	luchtbehandelingskast
	fabr. Holland Heating
VDA	type 133
	dakafzuigventilator
	fabr. Stork-air
CME	type VDA - 560/6D
	boxventilator
	fabr. Stork-Air
●	type CME 14
BK	debietregelaar
	brandklep

Opmerkingen

- Kandenwerk in gang op zoldervloer
- Kandenwerk in kantoren tussen veldagd plafond
- Toevoerroosters en afzuigrozetten voorzien van flexibele aansluiting fabr: Merford type: Aero-alullex-AA max. lengte: 500 mm.
- Luchtkleppen fabr: Verhulst type: DSU
- Brandkleppen ronde kanden fabr: Waterloo type: CR2
- Brandkleppen rechthoekige kanden fabr: Waterloo type: CU2

REVISIE AUG. 1997

WIJZIGINGEN:	DATUM:	DATUM:
Getekend: J. van de Dank	15-10-96	22-10-96
Gecontroleerd: M. van Dijk	15-10-96	22-10-96
Gezien:		

BL

Installatiebedrijf
Bever - Loeffen

De Oude toren 66
5388 RM Nistelrode
Tel. 0412 - 612106
Fax. 0412 - 613208

WERK:
HET AANPASSEN VAN LEGERINGSGEBOUW C
VAN DE LUNETTENKAZERNE TE VUGHT

BESTEKNR: 365.96.8054.39

TEKENING IN 31 BLADEN

ONDERWERP:

luchtinstallatie begane grond

BLAD WTB.06

		Schied: 1 : 100		DATUM	
		Getekend: M. van de mosselaar		JUNI 1996	
Directie Zuid-Neder		Gecontroleerd: M.v/d Mosselaar		JUNI 1996	
Postbus 759,		Gezien: J. Dantius		JUNI 1996	
5600 AT Eindhoven					
TEKENING		ARCHIEF			
FORMAAT		NR:			
AO		A		B	
		C		D	
		E		F	
REPRODUCEREN ZONDER TOESTEMMING VOORAF IS NIET TOEGESTAAN		DIENSTKRIJG: Oirschot			
FILE: wtdse .DON		REF.FILE: gebdgm.DON		PLOTSCHAAL: 100:1	
				PLOTDATUM: JUNI 1996	