


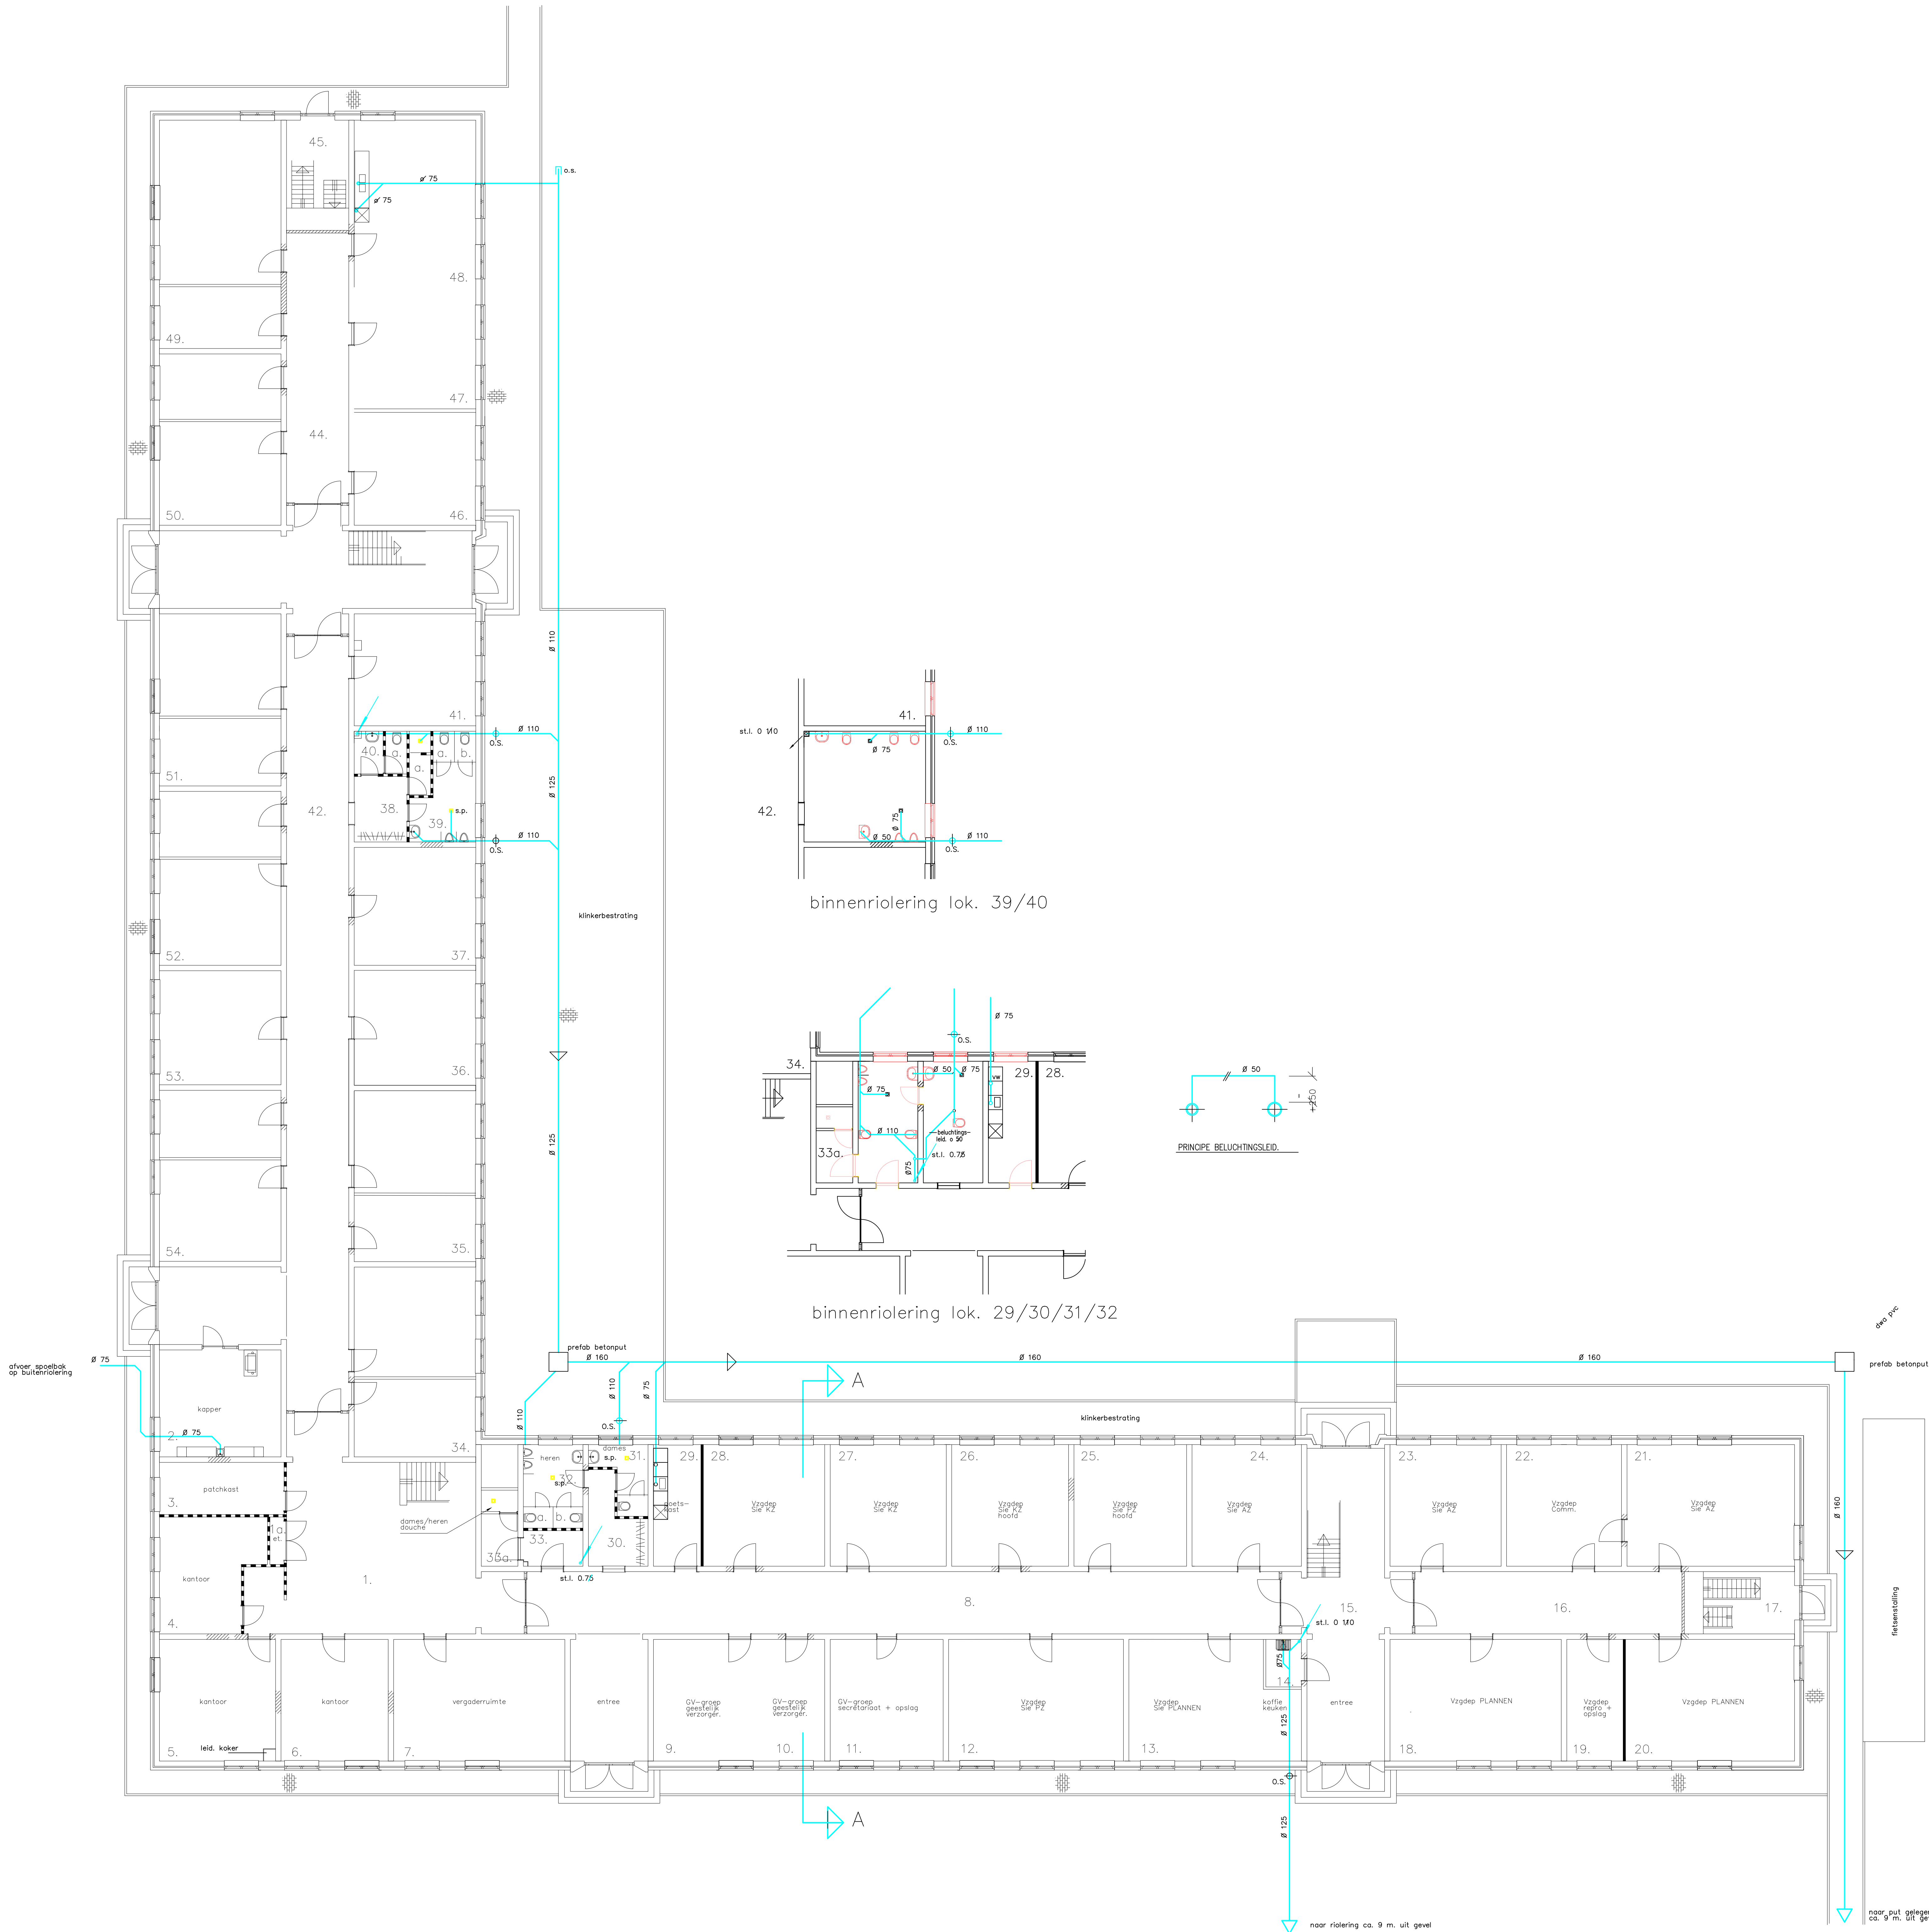

verklaring
Riolering

- Opmerkingen
- Buitenriolering vuilwater in PVC, kleur: bruin
 - Buitenriolering hemelwater in PVC, kleur: grijs
 - Binnenriolering in PE
 - Afschot leidingen: 5 mm/m
 - Voorafvoerpunten fabri.: Nering Bogel type: 1015 R afm.: 150 • 150

REVISIE AUG.1997

WIJZIGINGEN:	DATUM:	DATUM:	DATUM:		
Getekend: J. van de Donk	15-10-96	22-10-96	27-1-97		
Gecontroleerd: M. van Dijk		22-10-96			
Gezien:					

BL

Installatiebedrijf
Bevers - Loeffen

De Oude toren 66
5388 RM Nistelrode
Tel. 0412 - 612106
Fax. 0412 - 613208

WERK:
HET VERBOUWEN VAN GEBOUW C TOT KANTOORGEBOUW
OP DE LUNETTENKAZERNE TE VUGHT

BESTEKNR: 365.96.5054.39 TEKENING IN 31 BLADEN

ONDERWERP:

plattegrond begane grond, riolering

BLAD WTB.10

		Schied: 1:100		DATUM	
		Getekend: R. Vogels		28-03-1996	
TEKENING FORMAAT		Directie Zuid-Nederland Postbus 759, 5600 AT Eindhoven		Gecontroleerd: F. Engelen	
		Gezien:			
ARCHIEF		NR:			
A0		A		B	
		C		D	
		E		F	
REPRODUCEREN ZONDER TOESTEMMING VOORAF IS NIET TOEGESTAAN		DIENSTKRIJG: ORISCHOT			
FILE: wtb.10 .dgn		REF FILE: .dgn		PLOTSDATUM:	