


[illegible]

riolering lok. 123/124

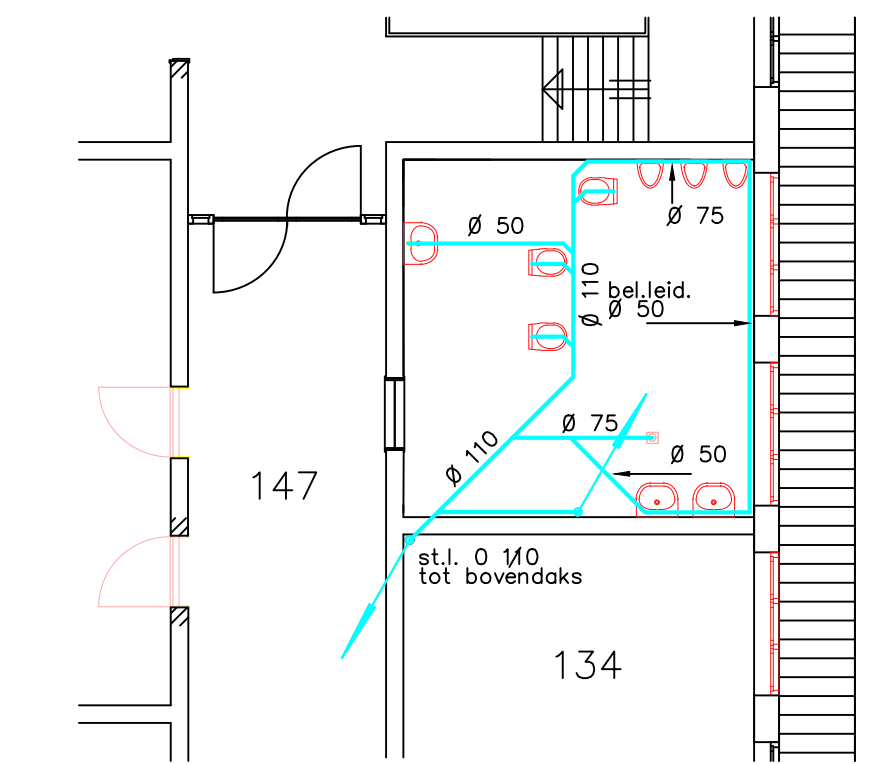

Opmerkingen

- Buitenriolering vuilwater in PVC, kleur: bruin
- Buitenriolering hemelwater in PVC kleur: grijs
- Binnenriolering in PE
- Afschot leidingen: 5 mm/m.
- Vloerafvoerputten fabr.: Nering Bagel type: 1015 R afm.: 150 * 150

REVISIE AUG.1997

BL		Installatiebedrijf Bevers - Loeffen	De Oude toren 66 5388 RM Nistelrode Tel. 0412 - 612106 Fax. 0412 - 613208
WERK:			
OET VERBOUWEN VAN GEBOUW C TOT KANTOORGEBOUW OP DE LUNETTENKAZERNE TE VUGHT			
BESTEKNR:	365.96.5054.39	TEKENING IN	31 BLADEN
ONDERWERP:			
Riolering eerste verdieping		BLAD WTB.11	