


Inholland Amsterdam

Nieuwbouw Sluisbuurt

Detail: Aansluiting Zuurkast

Aansluiting middels een schroefflens
aan een PPS kanaal.

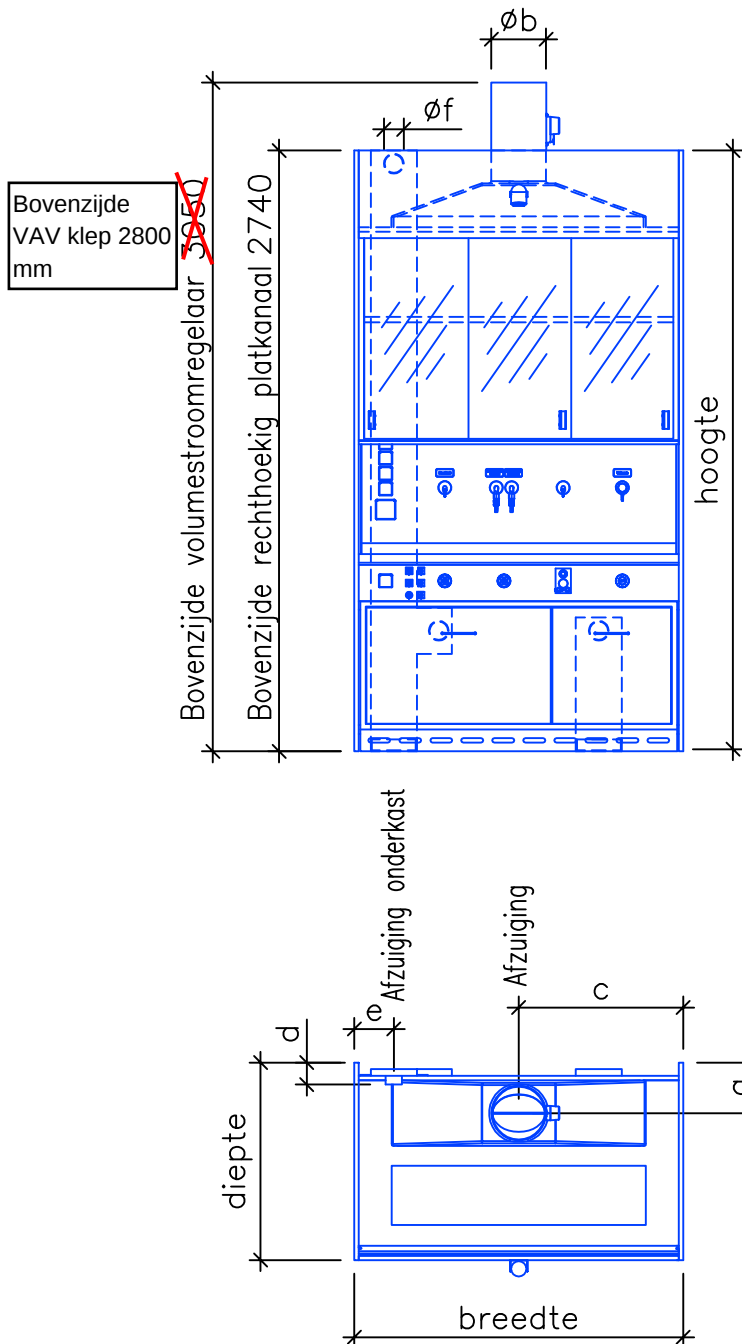

Afmetingen zijn op de afspraak-
tekeningen van de laboratorium-
inrichting te herleiden.

Afmetingen zuurkast

breedte	1500 mm
diepte	900 mm
hoogte	2740 mm

Afmetingen afvoerlucht

a	230 mm
b	250 mm
c	750 mm

Afmetingen afvoerlucht onderkast

d	110 mm
e	180 mm
f	75 mm

