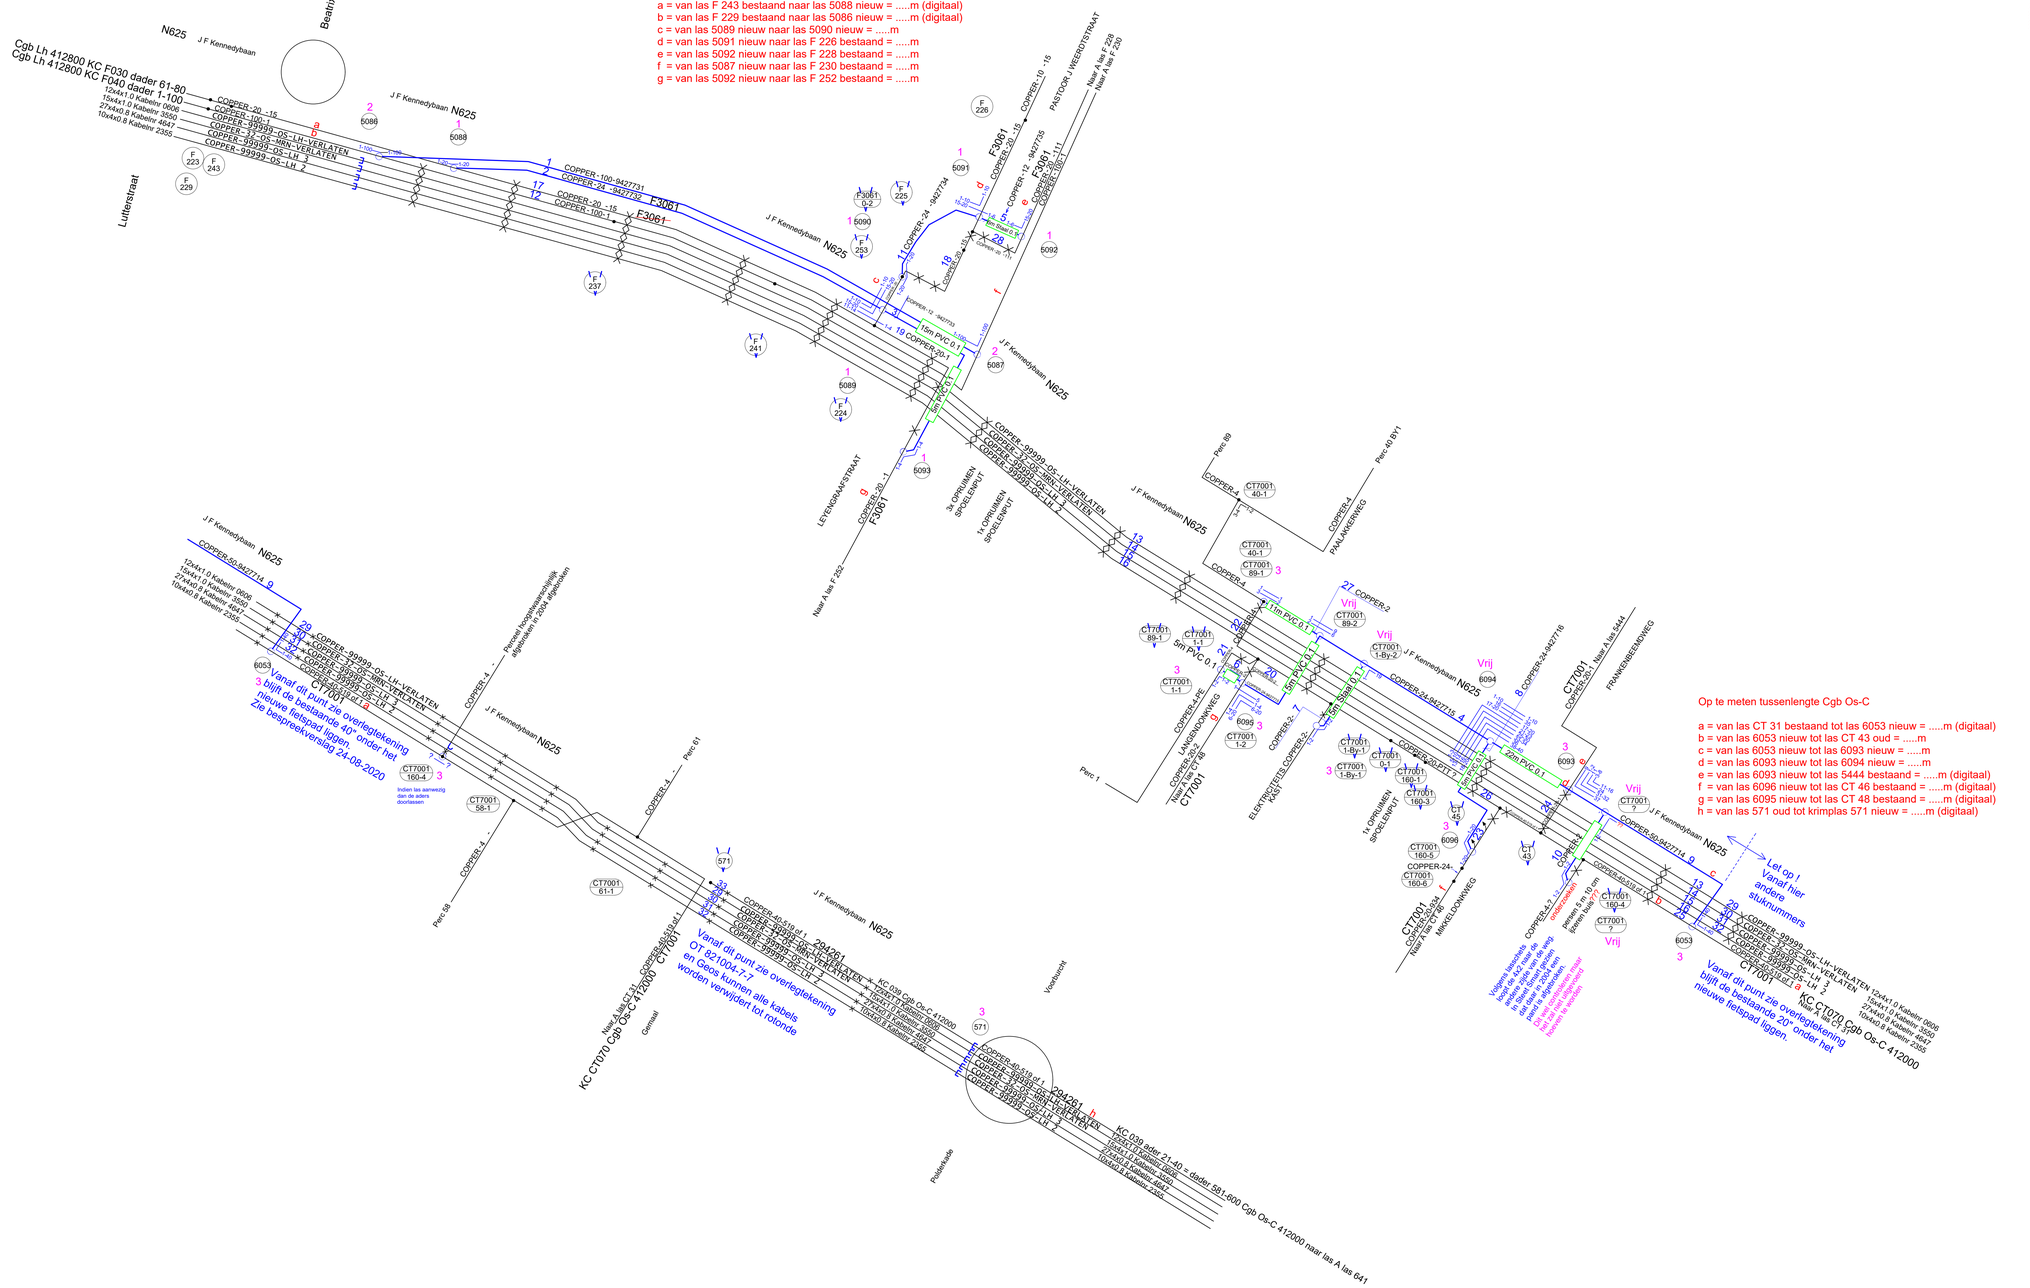

Op te meten tussenlengte Cgb Lh

a = van las F 243 bestaand naar las 5088 nieuw = ...m (digitaal)
b = van las F 229 bestaand naar las 5086 nieuw = ...m (digitaal)
c = van las 5089 nieuw naar las 5090 nieuw = ...m
d = van las 5091 nieuw naar las F 226 bestaand = ...m
e = van las 5092 nieuw naar las F 228 bestaand = ...m
f = van las 5087 nieuw naar las F 230 bestaand = ...m
g = van las 5092 nieuw naar las F 252 bestaand = ...m

Op te meten tussenlengte Cgb Os-C

a = van las CT 31 bestaand tot las 6053 nieuw = ...m (digitaal)
b = van las 6053 nieuw tot las CT 43 oud = ...m
c = van las 6053 nieuw tot las 6093 nieuw = ...m
d = van las 6093 nieuw tot las 6094 nieuw = ...m
e = van las 6093 nieuw tot las 5444 bestaand = ...m (digitaal)
f = van las 6096 nieuw tot las CT 46 bestaand = ...m (digitaal)
g = van las 6095 nieuw tot las CT 48 bestaand = ...m (digitaal)
h = van las 571 oud tot krimplas 571 nieuw = ...m (digitaal)

Alle lengtes invullen SVP

	Nr	Capacitei	Type	Merkband	Lengte	W.lengte	KPO	leggen/verl/verw
496m	1	50x4x0.5	HPEW	9427731	453			leggen
460m	2	12x4x0.5	HPEW	9427732	445			leggen
55m	3	6x4x0.5	HPEW	9427733	50			leggen
	4	12x4x0.5	HPEW	9427715	577			leggen
	5	6x4x0.5	HPEW	9427735	20			leggen
	6	1x4x0.5	HPEW		10			leggen
	7	1x4x0.5	HPEW		8			leggen
	8	12x4x0.5	HPEW	9427716	20			leggen
	9	25x4x0.5	HPEW	9427714	138			leggen
	10	1x4x0.5	HPEW		10	???		leggen ???
30m	11	12x4x0.5	HPEW	9427734	38			leggen
	12	30x4x0.5	GPLK		452			verwijderen
2200m 12x4x1.0	13	~~40x4x0.97~~	GPLK	OS-L H	2150			verwijderen
2200m 15x4x1.0	14	~~40x4x0.97~~	GPLK	OS-MRN	2150			verwijderen
2200m 10x4x0.8	15	~~40x4x0.97~~	GPLK	OS-LH 1	2150			verwijderen
2200m 27x4x0.8	16	~~40x4x0.97~~	GPLK	OS-LH 2	2150			verwijderen
	17	10x4x0.5	GPLK	15	405			verwijderen
	18	10x4x0.5	GPLK	15	43			verwijderen
	19	10x4x0.5	GPLK	1	37			verwijderen
	20	10x4x0.5	GPLK	ONG	11			verwijderen
	21	4x2x0.5	GPLK		11			verwijderen
	22	4x2x0.5	GPLK		15			verwijderen
	23	10x4x0.5	GPLK	934	12			verwijderen
	24	10x4x0.5	GPLK	1	2			verwijderen
125m	25	20x4x0.5	GPLK	519 of 1	108			verwijderen
562m	26	10x4x0.5	GPLK	PTT ?	573			verwijderen
	27	1x4x0.5	HPEW		20			leggen
	28	10x4x0.5	GPLK	11	12			verwijderen
	29	12x4x1.0	Gplk	OS-LH	373			verwijderen
	30	15x4x1.0	Gplk	OS-MRN	373			verwijderen
	31	27x4x0.8	Gplk	OS-LH 1	373			verwijderen
	32	27x4x0.8	Gplk	OS-LH 2	373			verwijderen
	33	20x4x0.5	Gplk	519 of 1	143			verwijderen

Aanvulling

DE NIEUW TE LEGGEN KABELS KOMEN IN DEZELFDE GEUL TE LIGGEN ALS DE TE VERWIJDEREN VERLATEN INTERLOKALE KABELS

Contactpersoon
Fa Arcadis
Michiel Nijland
Tel.088-4261261
Email; michiel.nijland@arcadis.com

KPN Nr Rec 00158925

Cijfer 1 etc = Lasprogramma

Verklaring

Leggen/Blazen	Lassen
Bestaande kabel/HDPE buis	A las nummer (met evt. volgnummer)
Te leggen kabel/HDPE buis	A-B las nummer
Vervijderen kabel/HDPE buis	A-B las nummer vervallen
Vervallen kabel/HDPE buis	
Om te leggen kabel/HDPE buis	
Uitblazen GB of kabel	Koplas
Inblazen GB of kabel	Bestaande las koper/glas
Bijblazen GB of kabel	Nieuwe las glas
Ontkernen koperkabel	Nieuwe las koper
Bestaande Y-Koppeling	Wijzigen las koper/glas
Nieuwe Y-Koppeling	Bestaande ISRA
Bestaande mantelbuis	
Te leggen/boren mantelbuis	Te plaatsen ISRA
Bestaande KVD	Bestaande MOKAP
Nieuwe KVD	
Bestaande eindstop HDPE-buis	Nieuwe MOKAP
Te maken eindstop HDPE-buis	Wijzigen MOKAP
Bestaande koppeling HDPE-buis	
Te maken koppeling HDPE-buis	Bestaande HH / Bestaande HH+GCO
Bestaande Einde kabel	Nieuwe HH / Nieuwe HH+GCO
Nieuwe Einde kabel	Nieuwe GCO / Wijzigen GCO

Uitg.	Gewijzigd	Datum	Gecontroleerd	Datum	Omschrijving
-	-	-	-	-	-
-	-	-	-	-	-
-	-	-	-	-	-
2	A.Broers	28-01-2021	-	-	Compleet maken werktekening

Projectnummer: 821004	Versie	Formaat	Getekend:	GH	22-12-2020
CGB Nummer: 412000-412800	A	A0	Gecontr. :	-	dd-mm-jjjj
Plaatsnaam: Oss + Teeffelen	Uitg.	Schaal	Totaal aantal bladen:		1
Projectnaam: Rec J F Kennedybaan N625	1	Nvt	Tekeningnummer derden:		-
			~~Integer~~ / ~~Vertrouwelijk~~ / Beschikbaar		

Volker Wessels Telecom Infratechniek
Koekoeksweg 1a
8084GN 't Harde

Definitief

WT 821004