


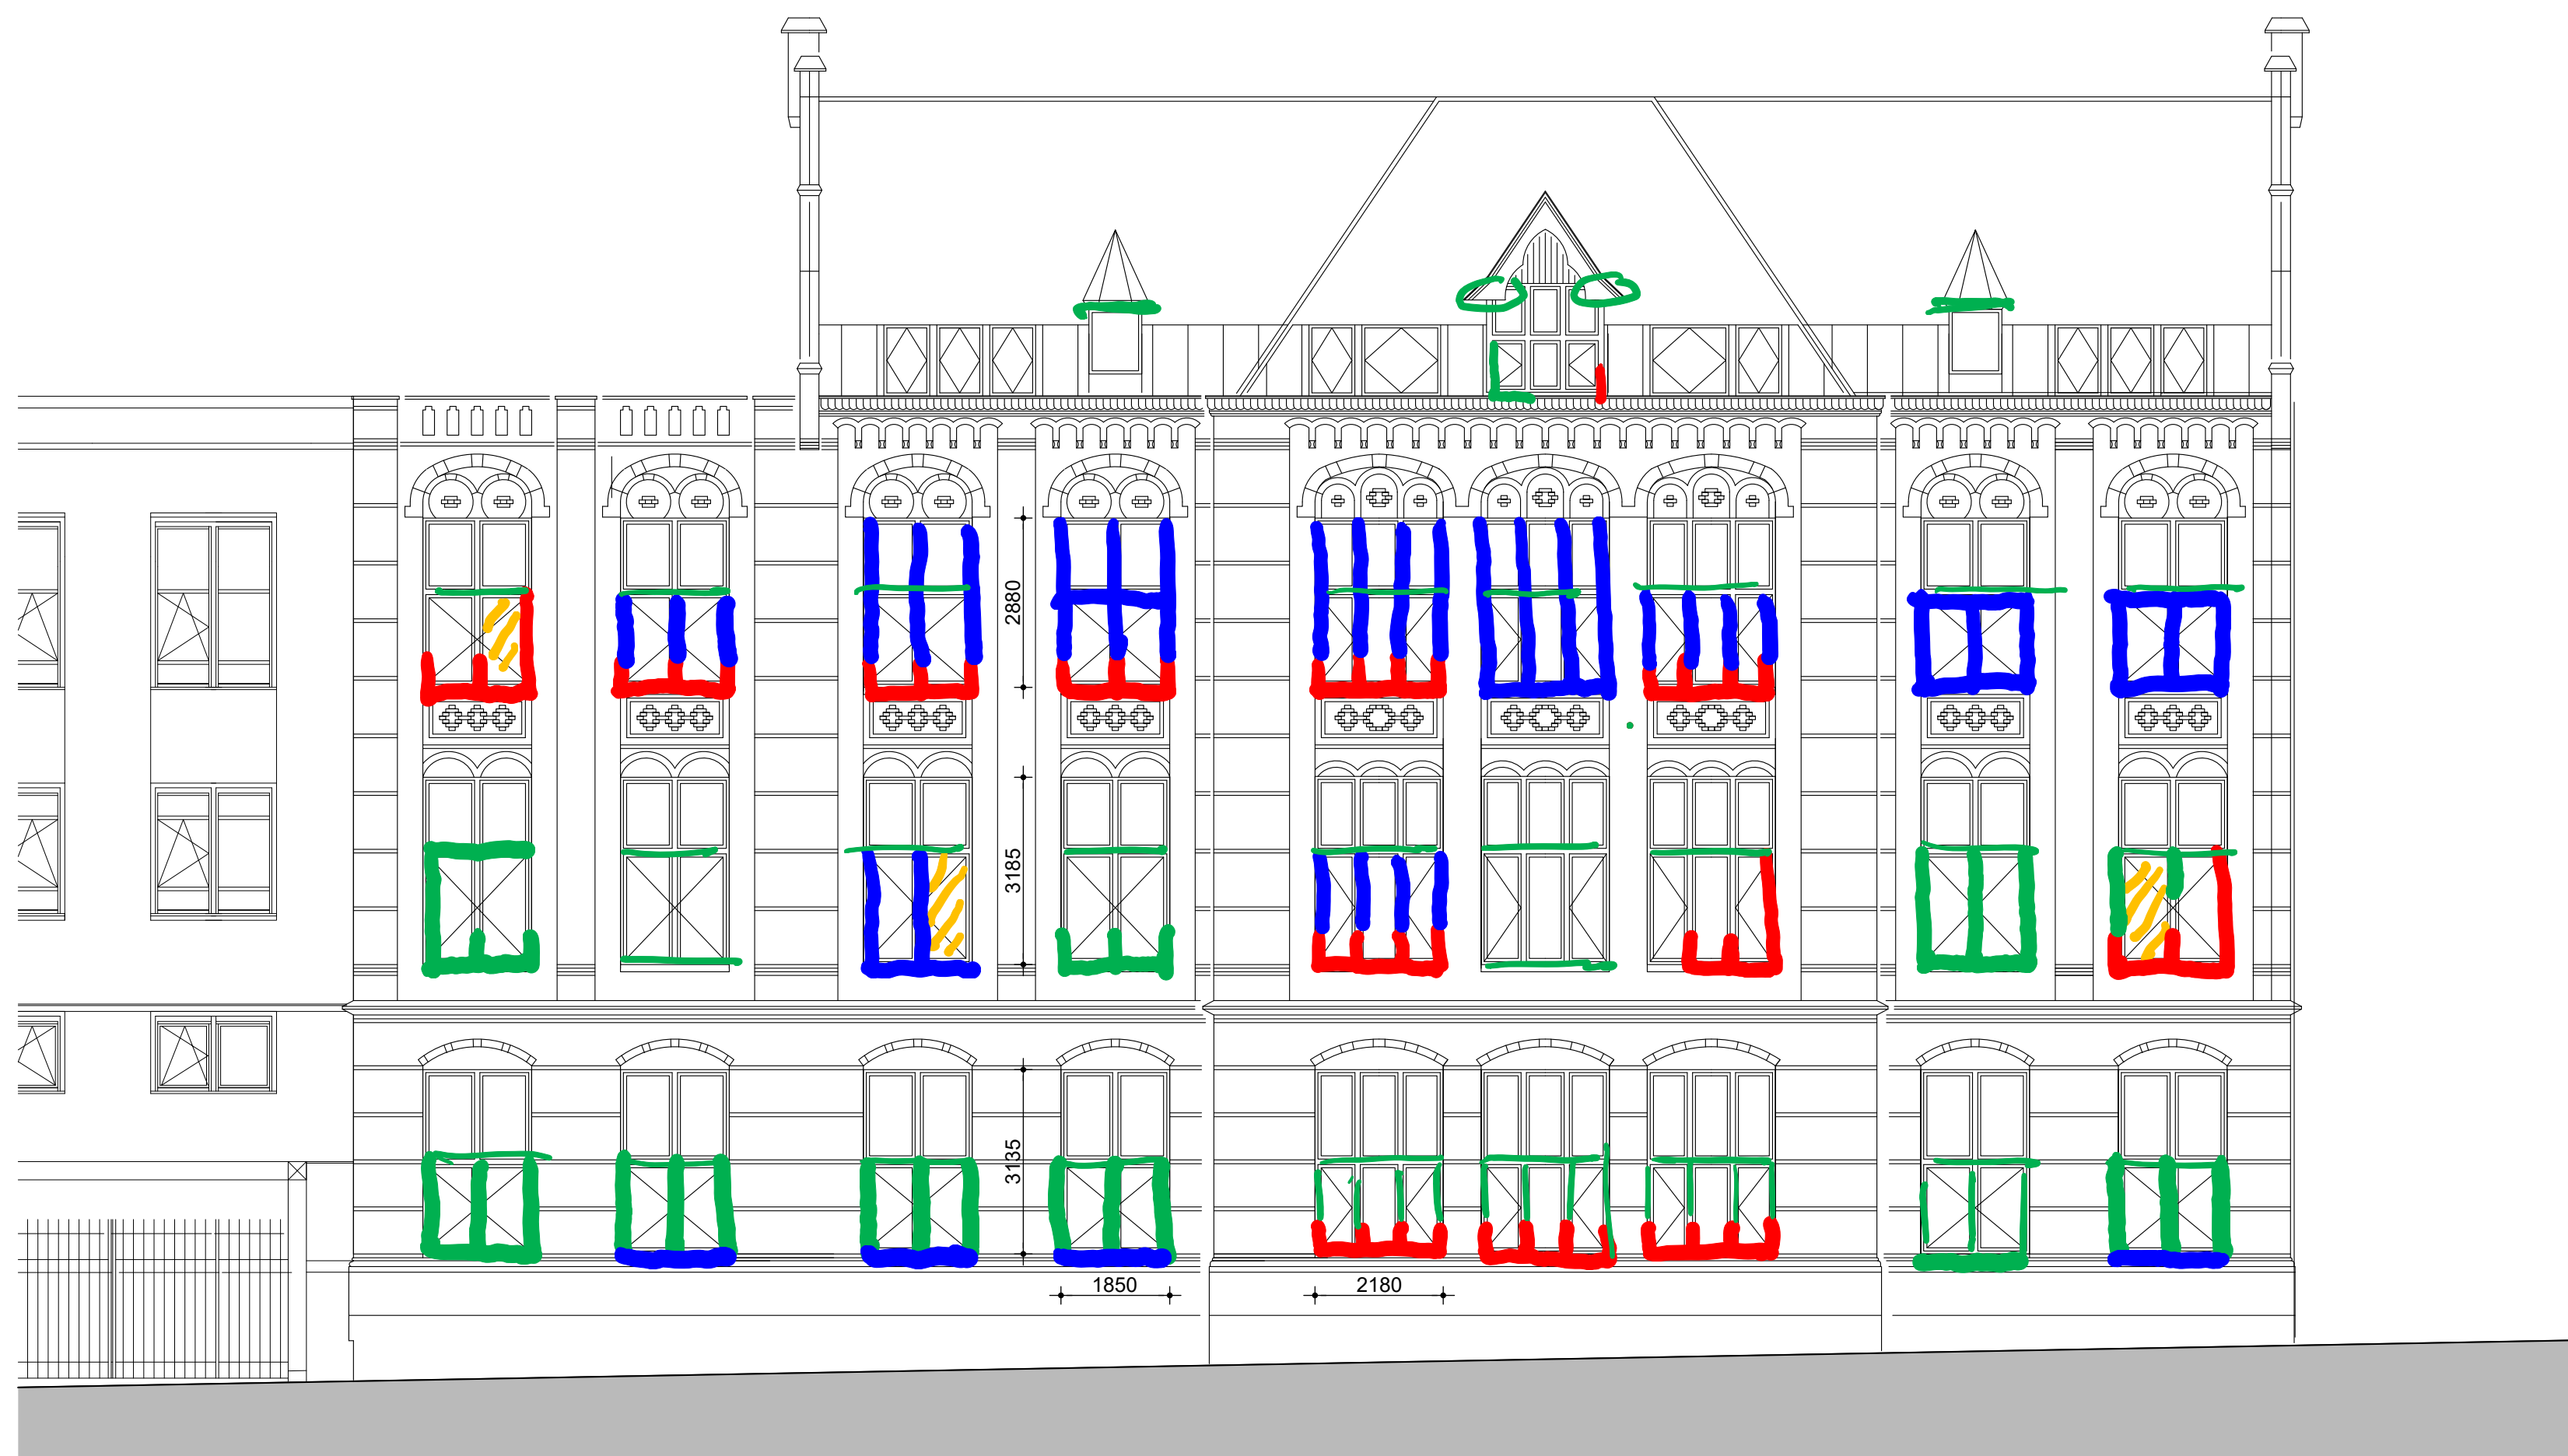

Zuidgevel bestaand

- KOZIJN AANTASTINGEN


TYPE A LICHT 

TYPE B MIDDEL 

TYPE C ZWAAR 

- RAAM AANTASTING ONDERDORPEL ZWAAR 

0 1 2 3 4 5m1
schaal 1:100

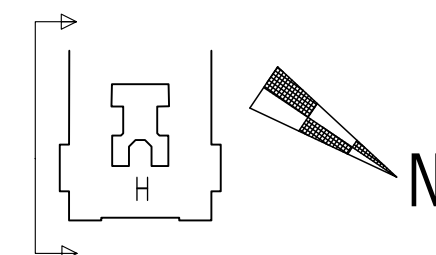

Gerechtsgebouw Utrecht, Gebouw H: SSR
Zuidgevel


bureau vlaardingerbroek

OUDE GRACHT 187 G
WWW.BUREAUVLAARDINGERBROEK.NL

schaal
getekend
EdH
formaat
A2
datum
25-05-2021
3511 NE UTRECHT TEL 06 537 66 023
HANS@BUREAUVLAARDINGERBROEK.NL

G1

gew. 27/05/21

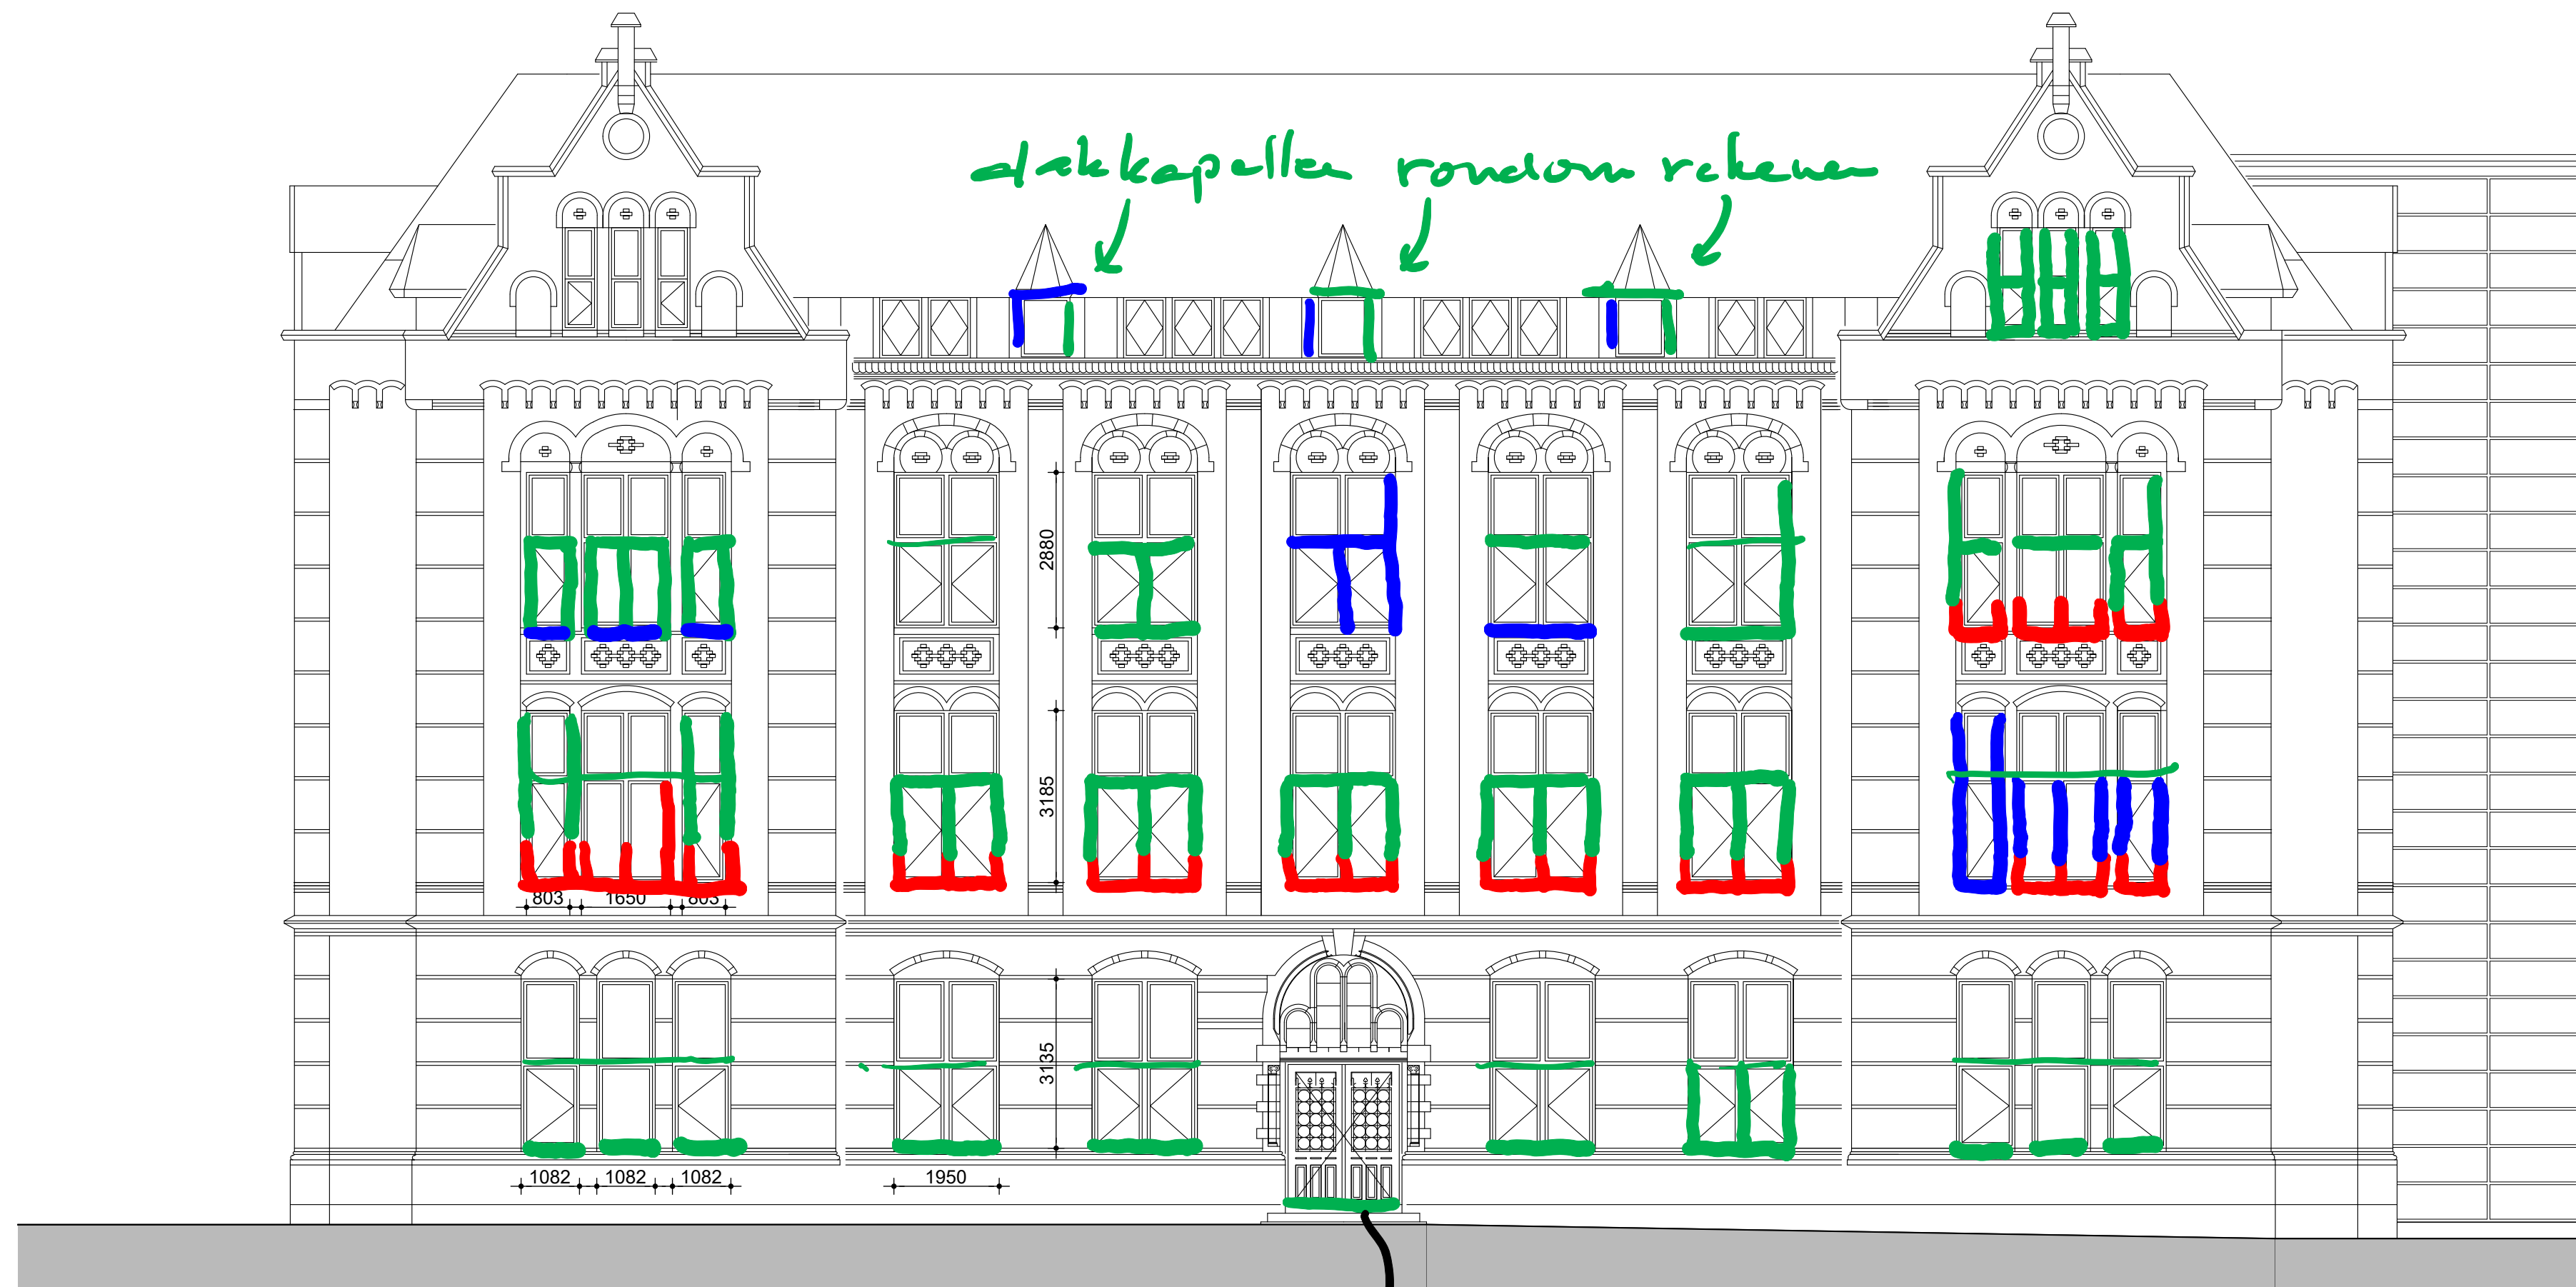

Oostgevel bestaand
 -kozijn AANTASTINGEN
 TYPE A: LICHT 
 TYPE B: MIDDEL 
 TYPE C: ZWAAR 

ok. DEUREN VRIJ ZAGEN

Gerechtsgebouw Utrecht ,GEBOUW H: SSR
 Oostgevel

schaal
 getekend
 formaat
 datum

G2

bureau  vlaardingerbroek

OUDE GRACHT 187 G
 WWW.BUREAUVLAARDINGERBROEK.NL

3511 NE UTRECHT TEL 06 537 66 023
 HANS@BUREAUVLAARDINGERBROEK.NL

25-05-2021
 gew. 27/05/21



Noordgevel bestaand


- KOZIJNAANTASTINGEN

TYPE A : LICHT 

TYPE B : MIDDEL 

TYPE C : ZWAAR 

0 1 2 3 4 5m
schaal 1:100

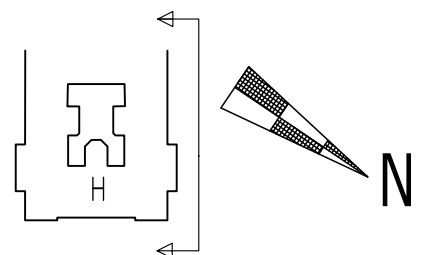

G3

Gerechtsgebouw Utrecht , GEBOUW H : SSR
Noordgevel

schaal
getekend
EdH
formaat
A2
datum
25-05-2021

bureau  vlaardingerbroek

OUDE GRACHT 187 G
WWW.BUREAUVLAARDINGERBROEK.NL

3511 NE UTRECHT TEL 06 537 66 023
HANS@BUREAUVLAARDINGERBROEK.NL

gew. 27/05/21

bij alle ramen de
kit 7a ramen vernieuwen
en aanbrengen




Binnenhof - Zuidgevel bestaand

ok. DEUREN 5 MM AFZAGEN

- KOZIJNAANTASTINGEN

TYPE A: LICHT 
TYPE B: MIDDEL 
TYPE C: ZWAAR 

0 1 2 3 4 5m1
schaal 1:100

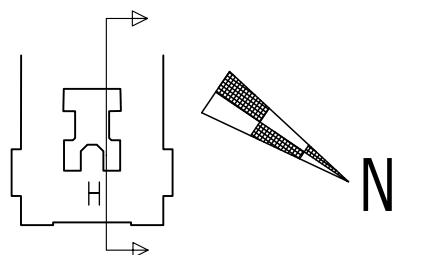

G4

Gerechtsgebouw Utrecht, GEBOUW 4: SSR
Zuidgevel (binnenplaats)

schaal 1:100
getekend EdH
formaat A2
datum 25-05-2021

gew. 27/05/21

bureau  vlaardingierbroek

OUDE GRACHT 187 G
WWW.BUREAUVLAARDINGERBROEK.NL


3511 NE UTRECHT TEL 06 537 66 023
HANS@BUREAUVLAARDINGERBROEK.NL



Binnenhof - Westgevel bestaand

RENVOL : ZIE ELDERS

0 1 2 3 4 5m
schaal 1:100

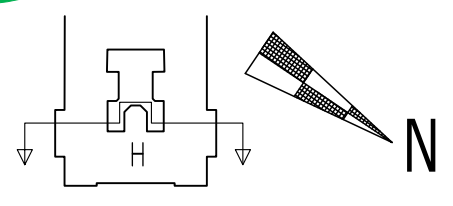

G5

Gerechtsgebouw Utrecht, **GEBOUW H : SSR**
Westgevel (binnenplaats)

schaal 1:100
getekend EdH
formaat A2
datum 25-05-2021
Gen. 2/10/21

bureau **vlaardingerbroek**

OUDE GRACHT 187 G
WWW.BUREAUVLAARDINGERBROEK.NL


3511 NE UTRECHT TEL 06 537 66 023
HANS@BUREAUVLAARDINGERBROEK.NL



Binnenhof - Noordgevel bestaand

- kozijn aantastingen
- TYPE A: LICHT 
- TYPE B: MIDDEL 
- TYPE C: ZWAAR 

0 1 2 3 4 5m1
schaal 1:100

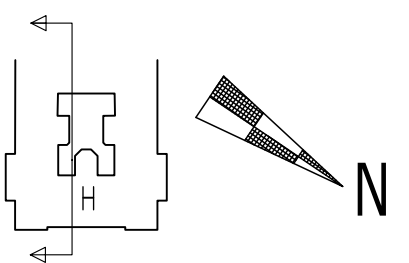


G6

Gerechtsgebouw Utrecht, GEBOUW H: SSR
Westgevel (binnenplaats)

bureau  vlaardingierbroek

OUDE GRACHT 187 G
WWW.BUREAUVLAARDINGERBROEK.NL

schaal 1:100
getekend EdH
formaat A2
datum 25-05-2021
Gew. 21/05/21
3511 NE UTRECHT TEL 06 537 66 023
HANS@BUREAUVLAARDINGERBROEK.NL

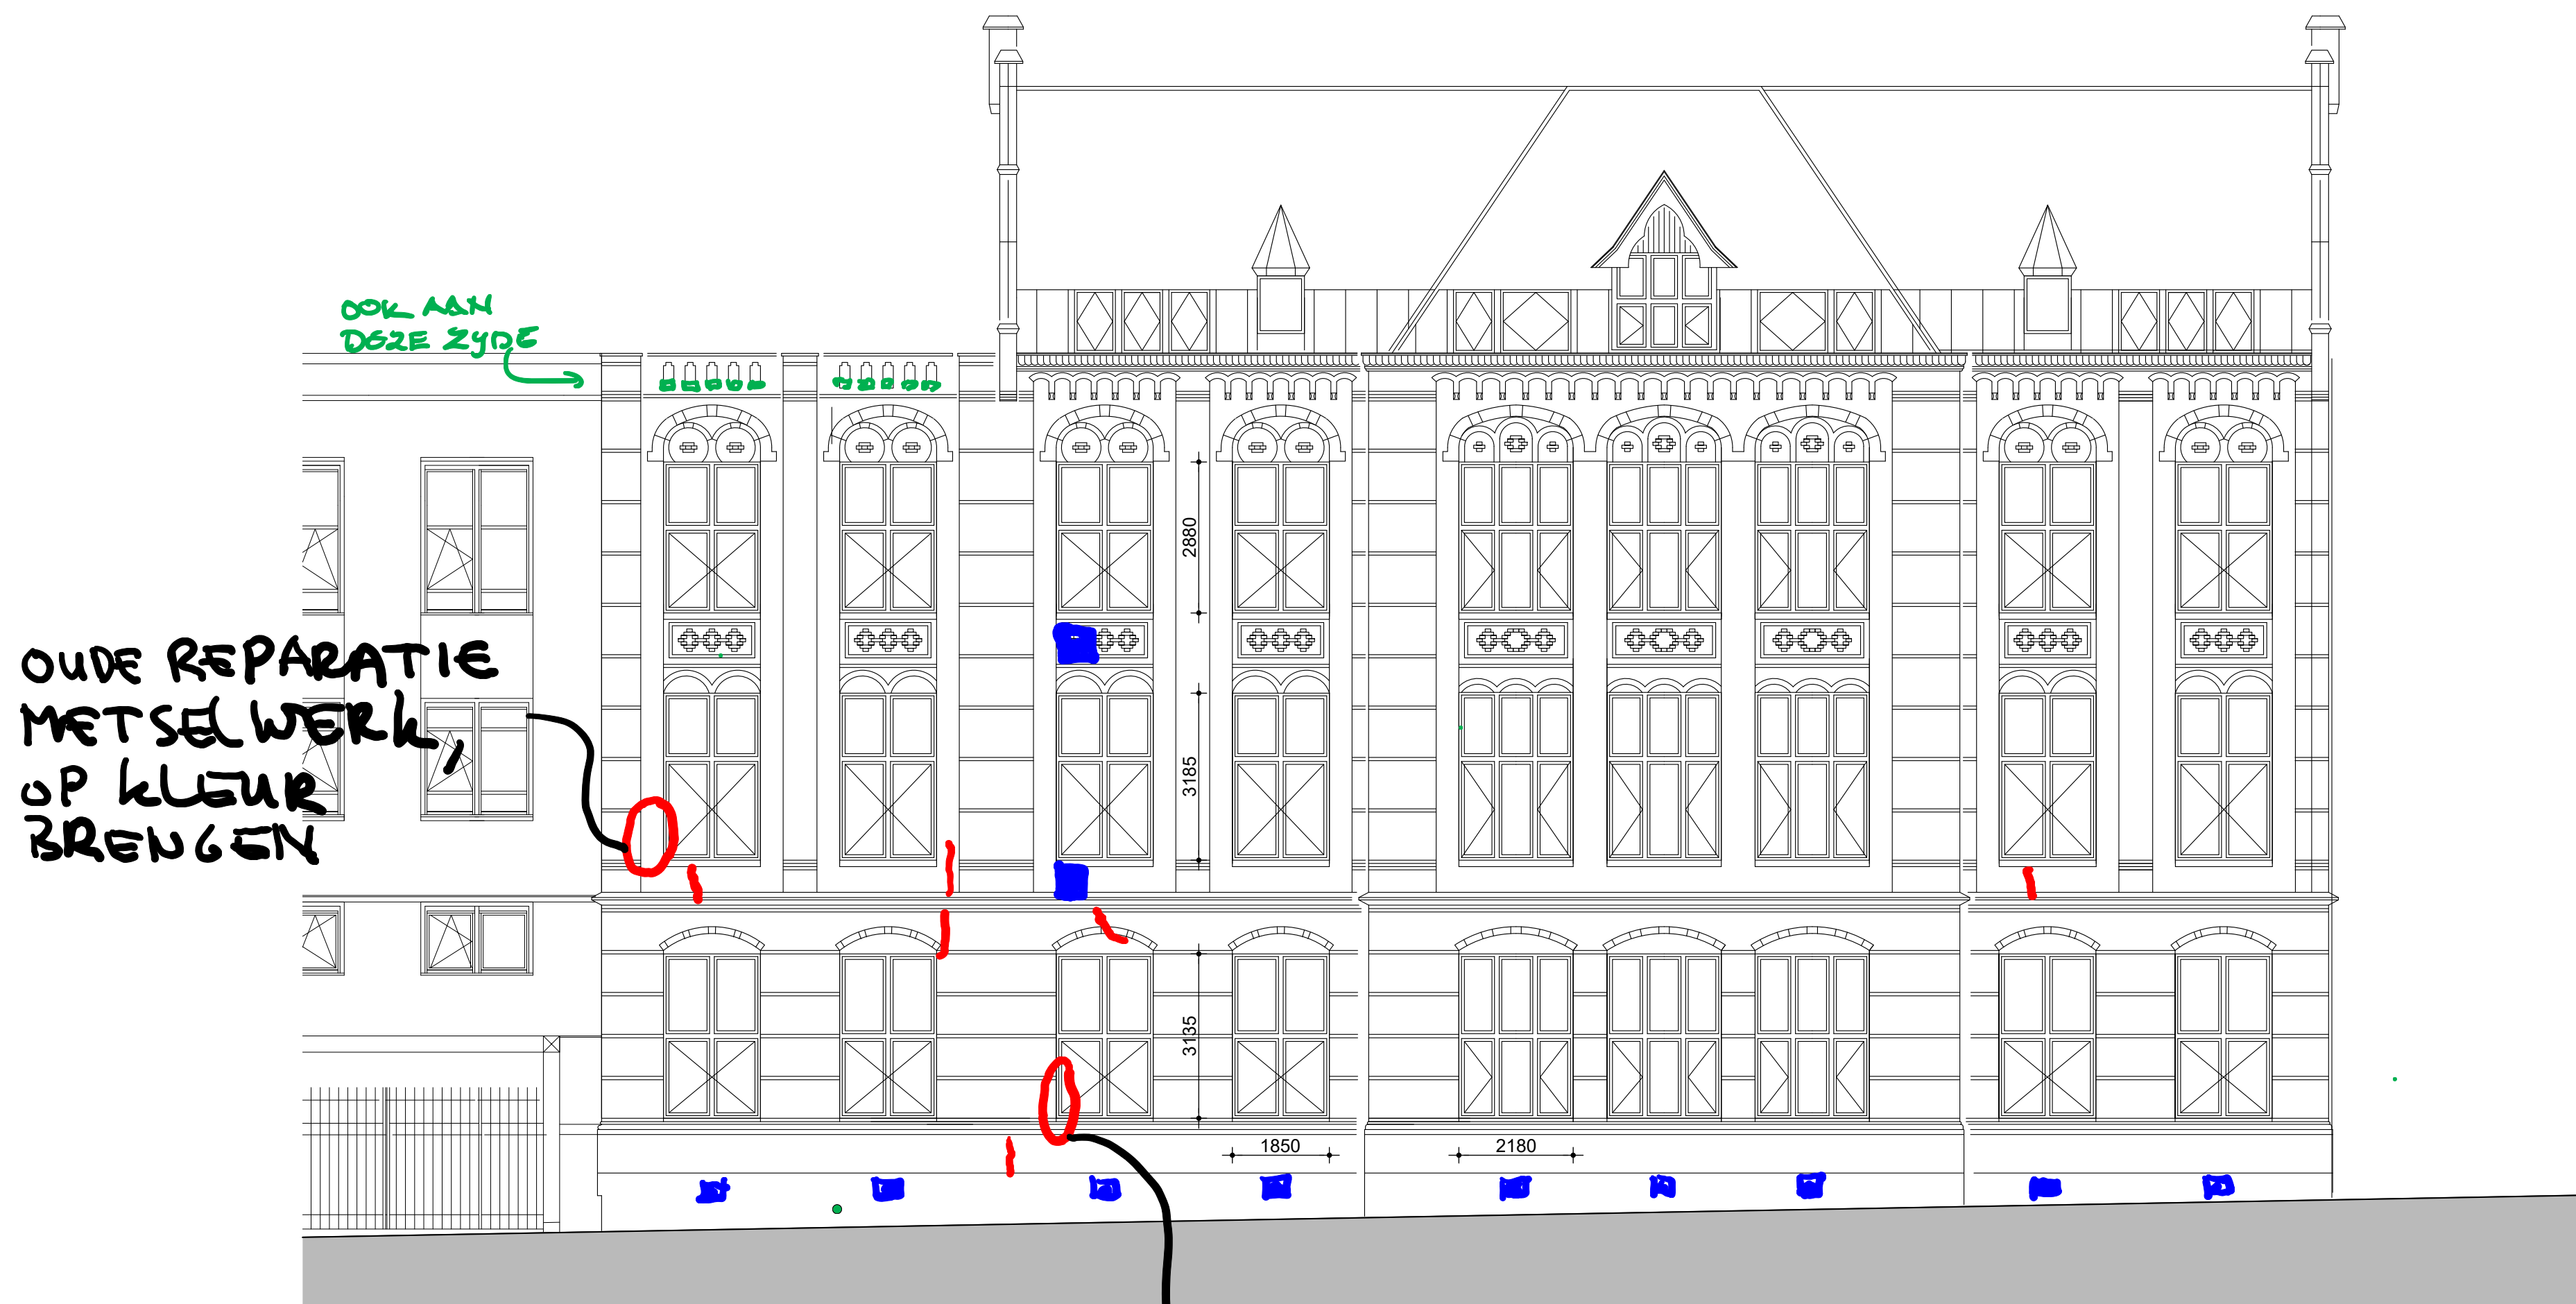


Zuidgevel bestaand

METSELWERK BESCHADIGD (1CM DIK LOS ZITTEN)

- METSELWERK SCHEUREN
- STALEN GEVELROOSTERS
- TRIFLEX DICHTINGEN
- BY BALUSTRADIE

0 1 2 3 4 5m1
schaal 1:100

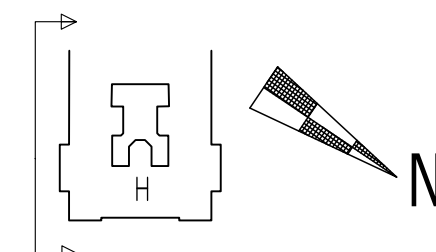

Gerechtsgebouw Utrecht, GEBOUW H: SSR
Zuidgevel

schaal
getekend
formaat
datum


G1

bureau vlaardingerbroek

OUDE GRACHT 187 G
WWW.BUREAUVLAARDINGERBROEK.NL

3511 NE UTRECHT TEL 06 537 66 02
HANS@BUREAUVLAARDINGERBROEK.NL


27/05/21

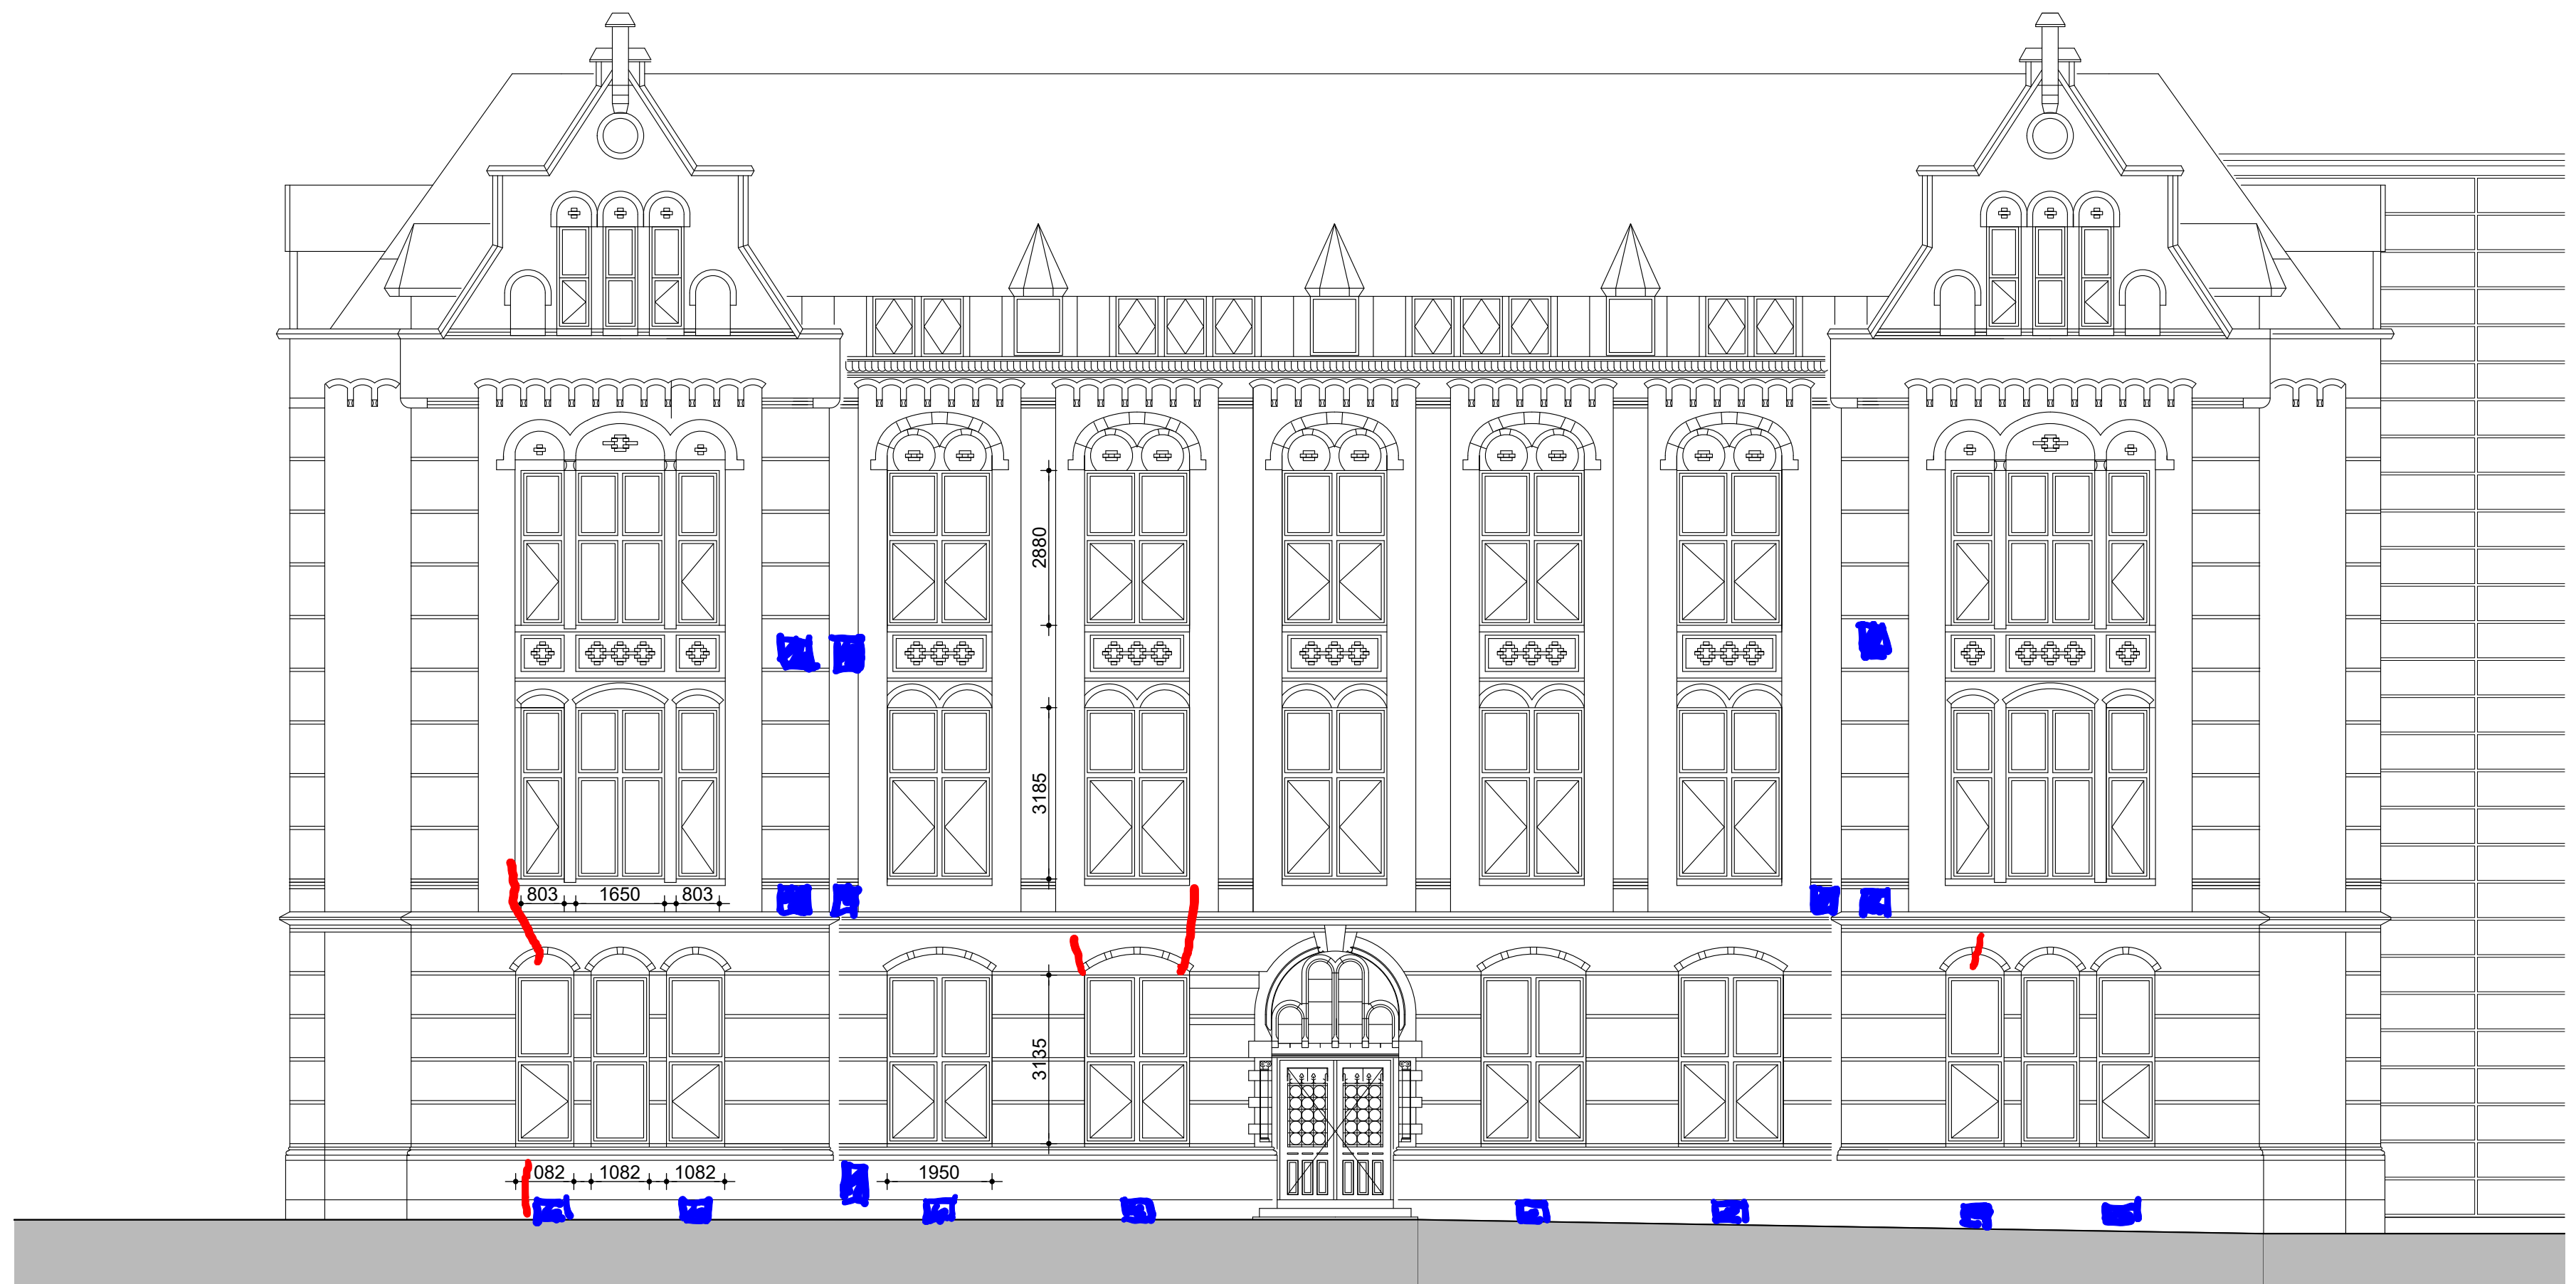

Oostgevel bestaand

- METSELWERK SCHEUKEN 
- STAALEN GEVELROOSTERS 

0 1 2 3 4 5m
schaal 1:100

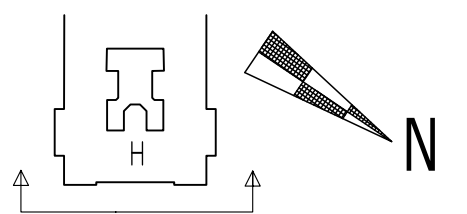

G2

Gerechtsgebouw Utrecht **GEBOUW H : SSR**
Oostgevel


schaal 1:100
getekend EdH
formaat A2
datum 25-05-2021

bureau  vlaardingerbroek

OUDE GRACHT 187 G
WWW.BUREAUVLAARDINGERBROEK.NL

3511 NE UTRECHT TEL 06 537 66 023
HANS@BUREAUVLAARDINGERBROEK.NL

24/05/21

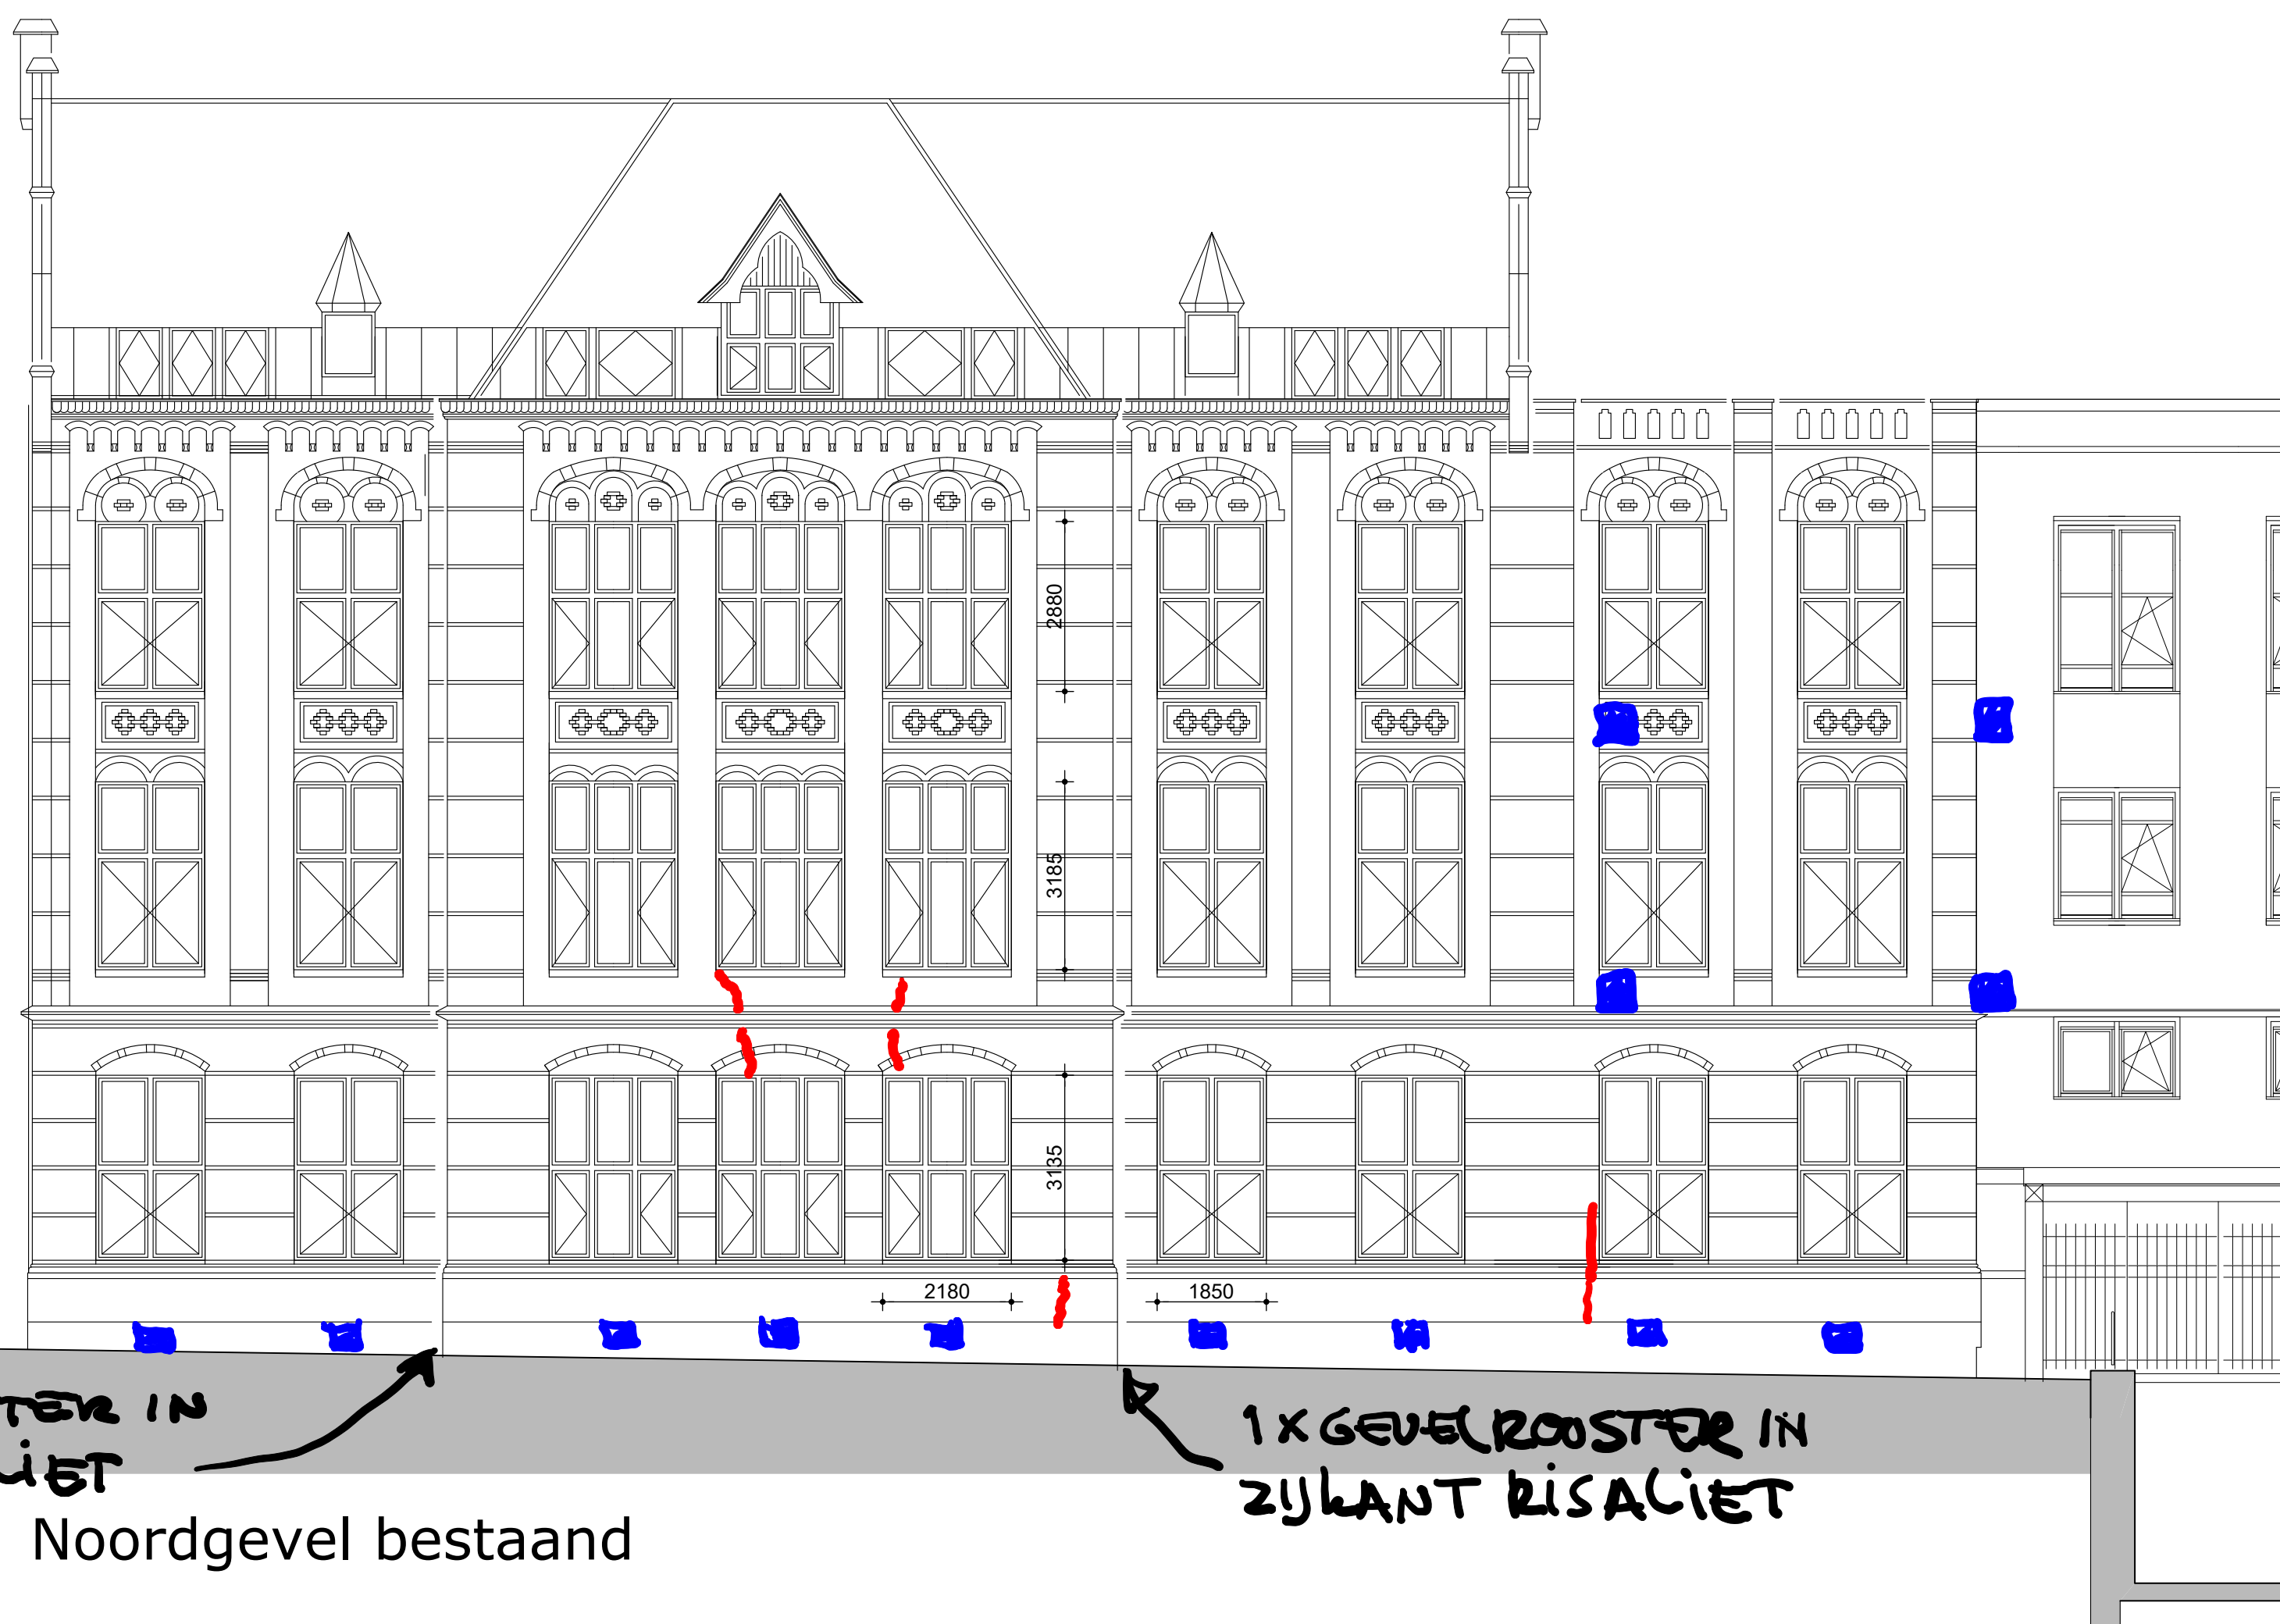


2x GEVEL ROOSTER IN
ZIJKANT RISALIEF

Noordgevel bestaand

1x GEVEL ROOSTER IN
ZIJKANT RISALIEF

- MET SELWERK SCHEUREN
- STALEN GEVELROOSTERS

0 1 2 3 4 5m
schaal 1:100

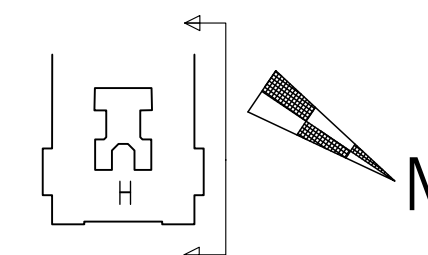

G3

Gerechtsgebouw Utrecht , GEBOUW H : SSR
Noordgevel

bureau vlaardingerbroek

OUDE GRACHT 187 G
WWW.BUREAUVLAARDINGERBROEK.NL


schaal
getekend
formaat
datum
25-05-2021
ONGEL. 27/07/21
3511 NE UTRECHT TEL 06 537 66 023
HANS@BUREAUVLAARDINGERBROEK.NL



Binnenhof - Zuidgevel bestaand

- METSELWERK SCHEUREN
- VOEGEN BL. SCHUINE PLINT VERVANGEN
- STALEN GEVELROOSTERS
- DICTEN MET TRIFLEX
BIJ BALUSTRADE

0 1 2 3 4 5m
schaal 1:100

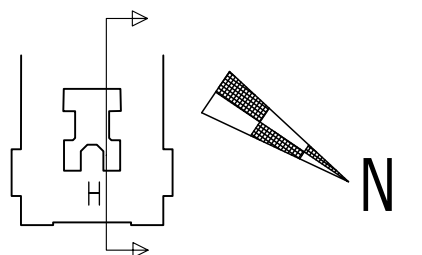

G4


Gerechtsgebouw Utrecht , Gebouw H : SSR
Zuidgevel (binnenplaats)

schaal
getekend
EdH
formaat
A2
datum
25-05-2011
3511 NE UTRECHT TEL 06 537 66 023
HANS@BUREAUVLAARDINGERBROEK.NL

bureau vlaardingerbroek

OUDE GRACHT 187 G
WWW.BUREAUVLAARDINGERBROEK.NL


aanv. 2/16/21

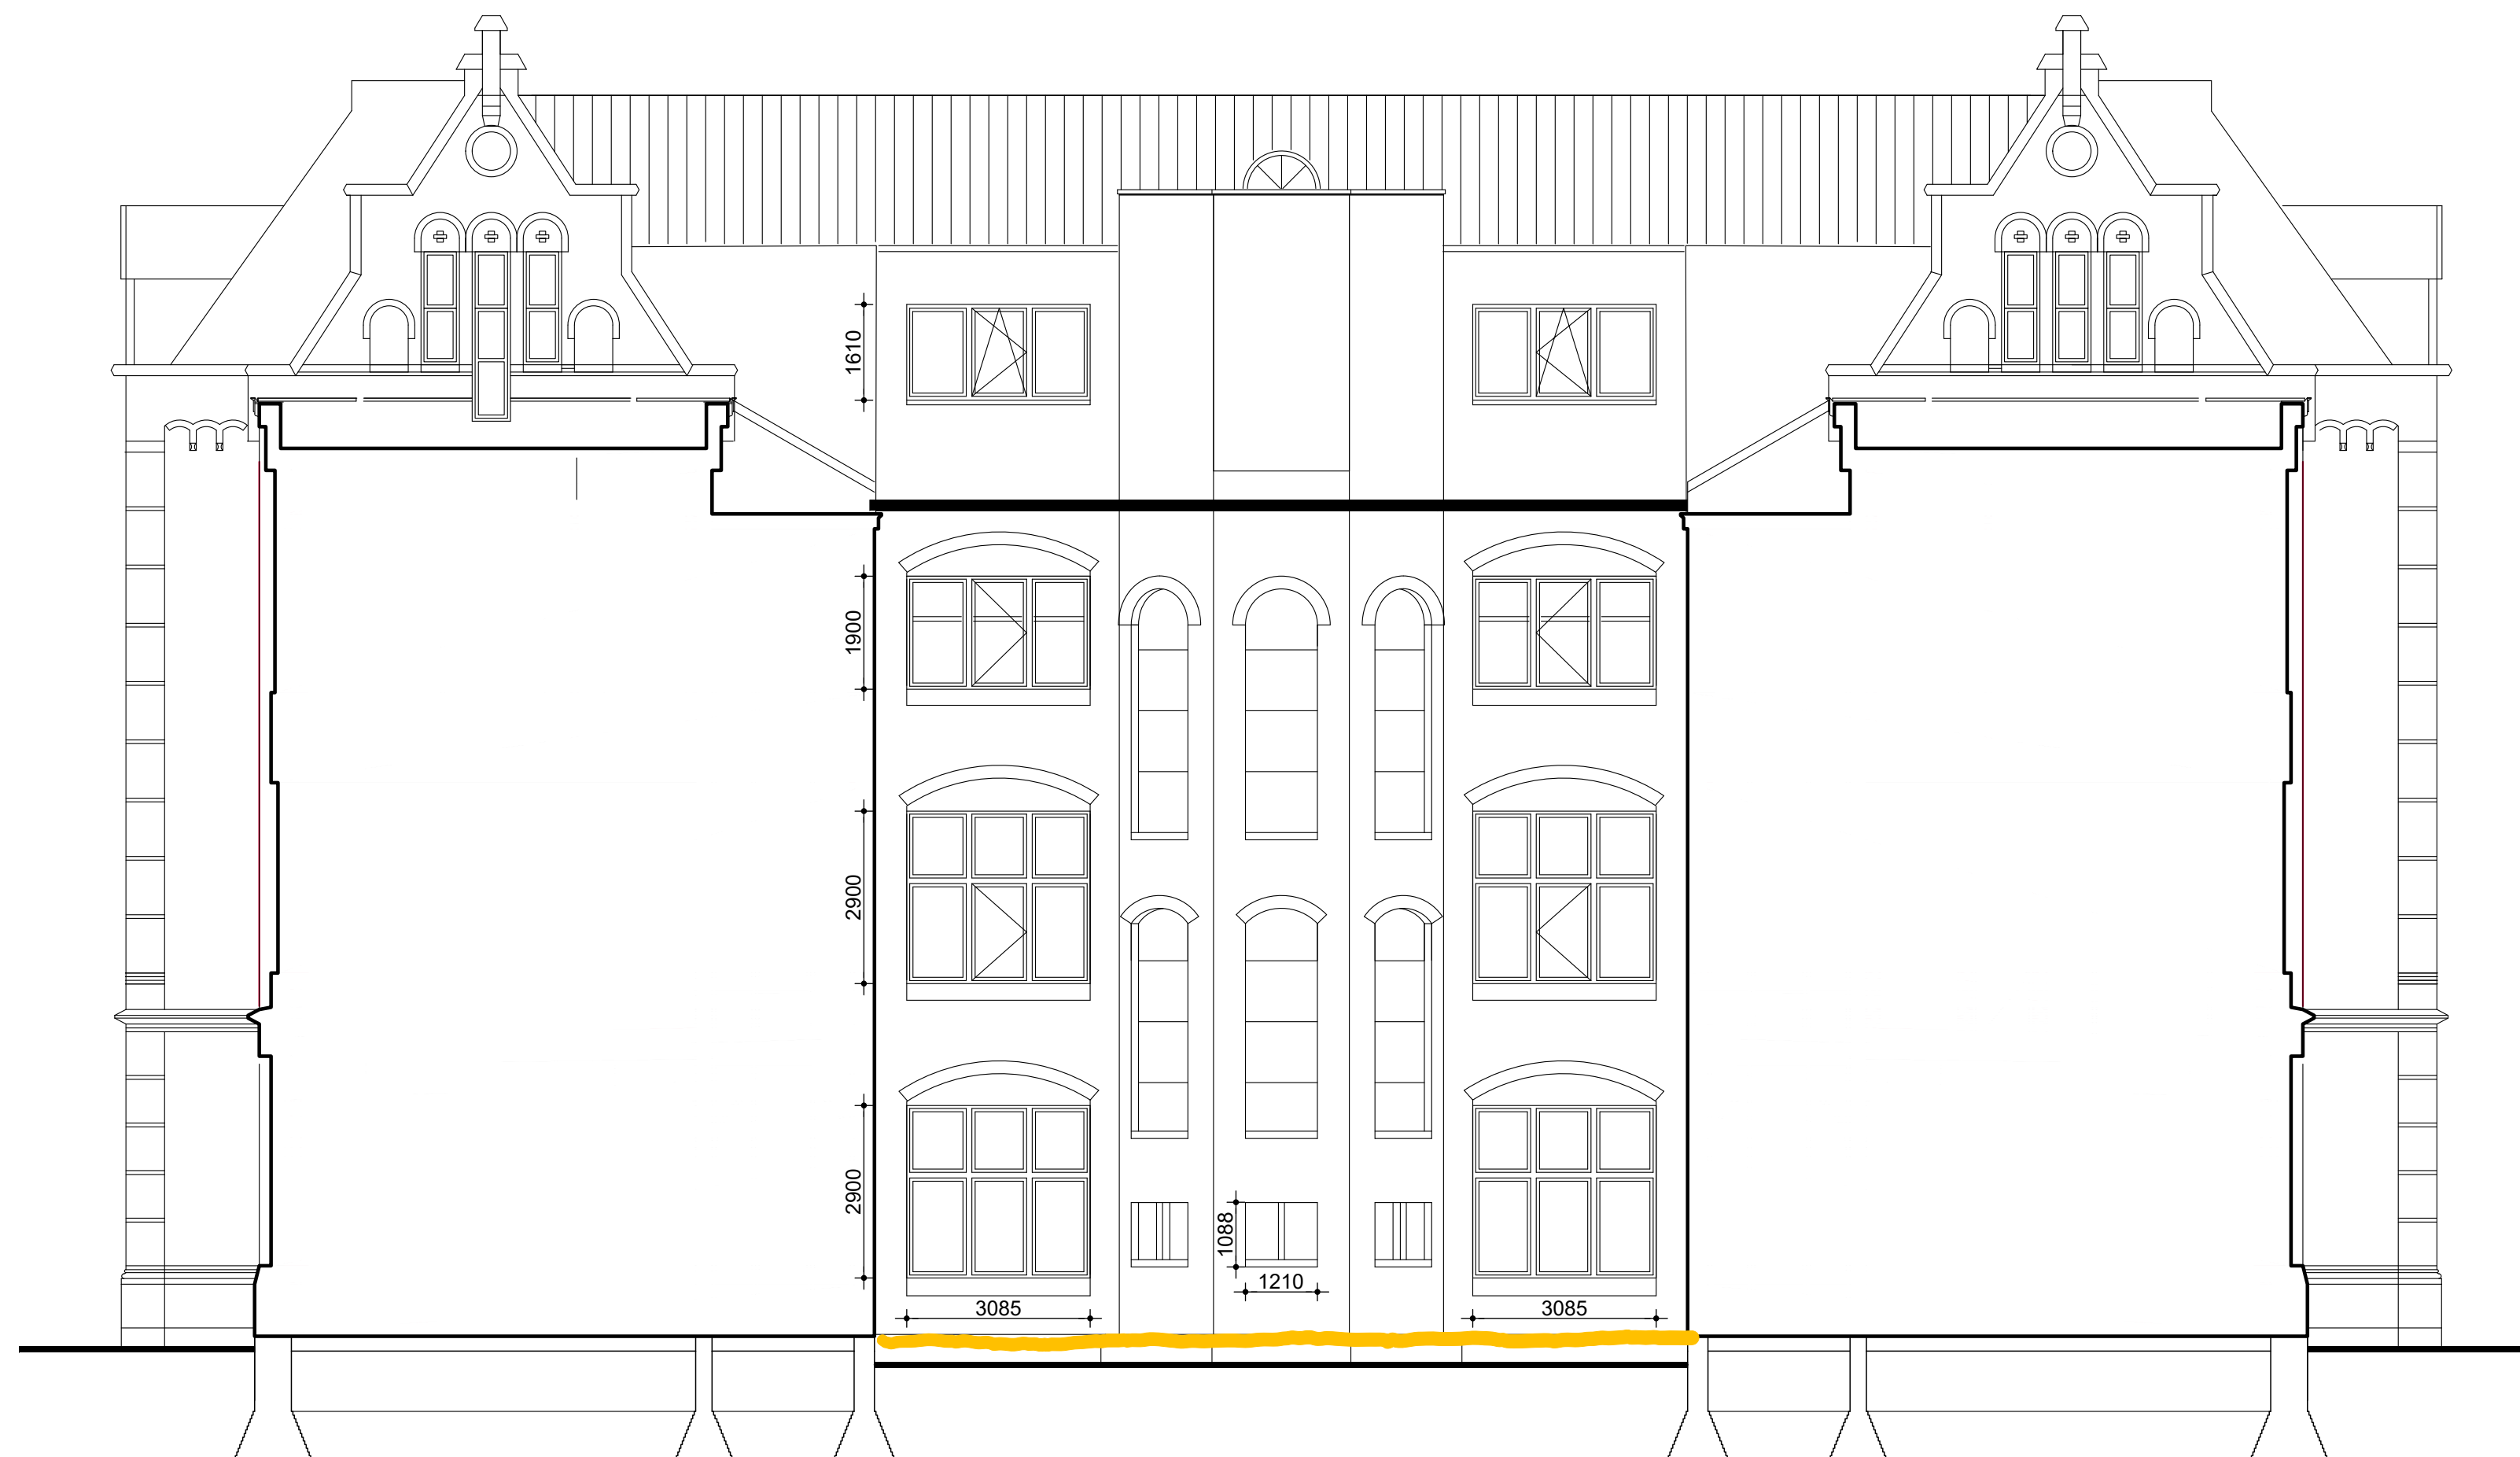

Binnenhof - Westgevel bestaand

- VOEGEN Bk. SCHUINE PLINT Vervangen ~~~~~

0 1 2 3 4 5m
schaal 1:100

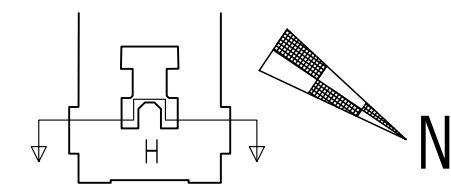

G5

Gerechtsgebouw Utrecht, GEBOUW H : SSR
Westgevel (binnenplaats)

schaal 1:100
getekend EdH
formaat A2
datum 25-05-2021

bureau vlaardingerbroek

OUDE GRACHT 187 G
WWW.BUREAUVLAARDINGERBROEK.NL

3511 NE UTRECHT TEL 06 537 66 023
HANS@BUREAUVLAARDINGERBROEK.NL


ongew. 27/10/21



Binnenhof - Noordgevel bestaand

- METSEL WERK SCHEUREN
- VOEGEN BK. SCHUINE PLINT VERVANGEN
- STALEN GEVELROOSTERS
- DICHTEN MET TRIFLEX
BY BALUSTRADE

0 1 2 3 4 5m1
schaal 1:100

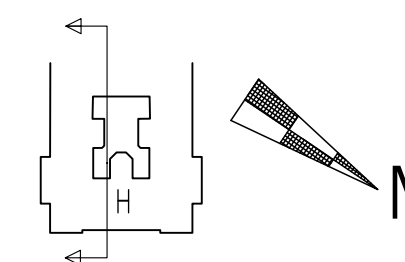


G6

Gerechtsgebouw Utrecht , GEBOUW H: SSR
Westgevel (binnenplaats)

bureau vlaardingerbroek

OUDE GRACHT 187 G
WWW.BUREAUVLAARDINGERBROEK.NL


schaal 1:100
getekend EdH
formaat A2
datum 25-05-2021
ONGEW. 27/05/21
3511 NE UTRECHT TEL 06 537 66 023
HANS@BUREAUVLAARDINGERBROEK.NL

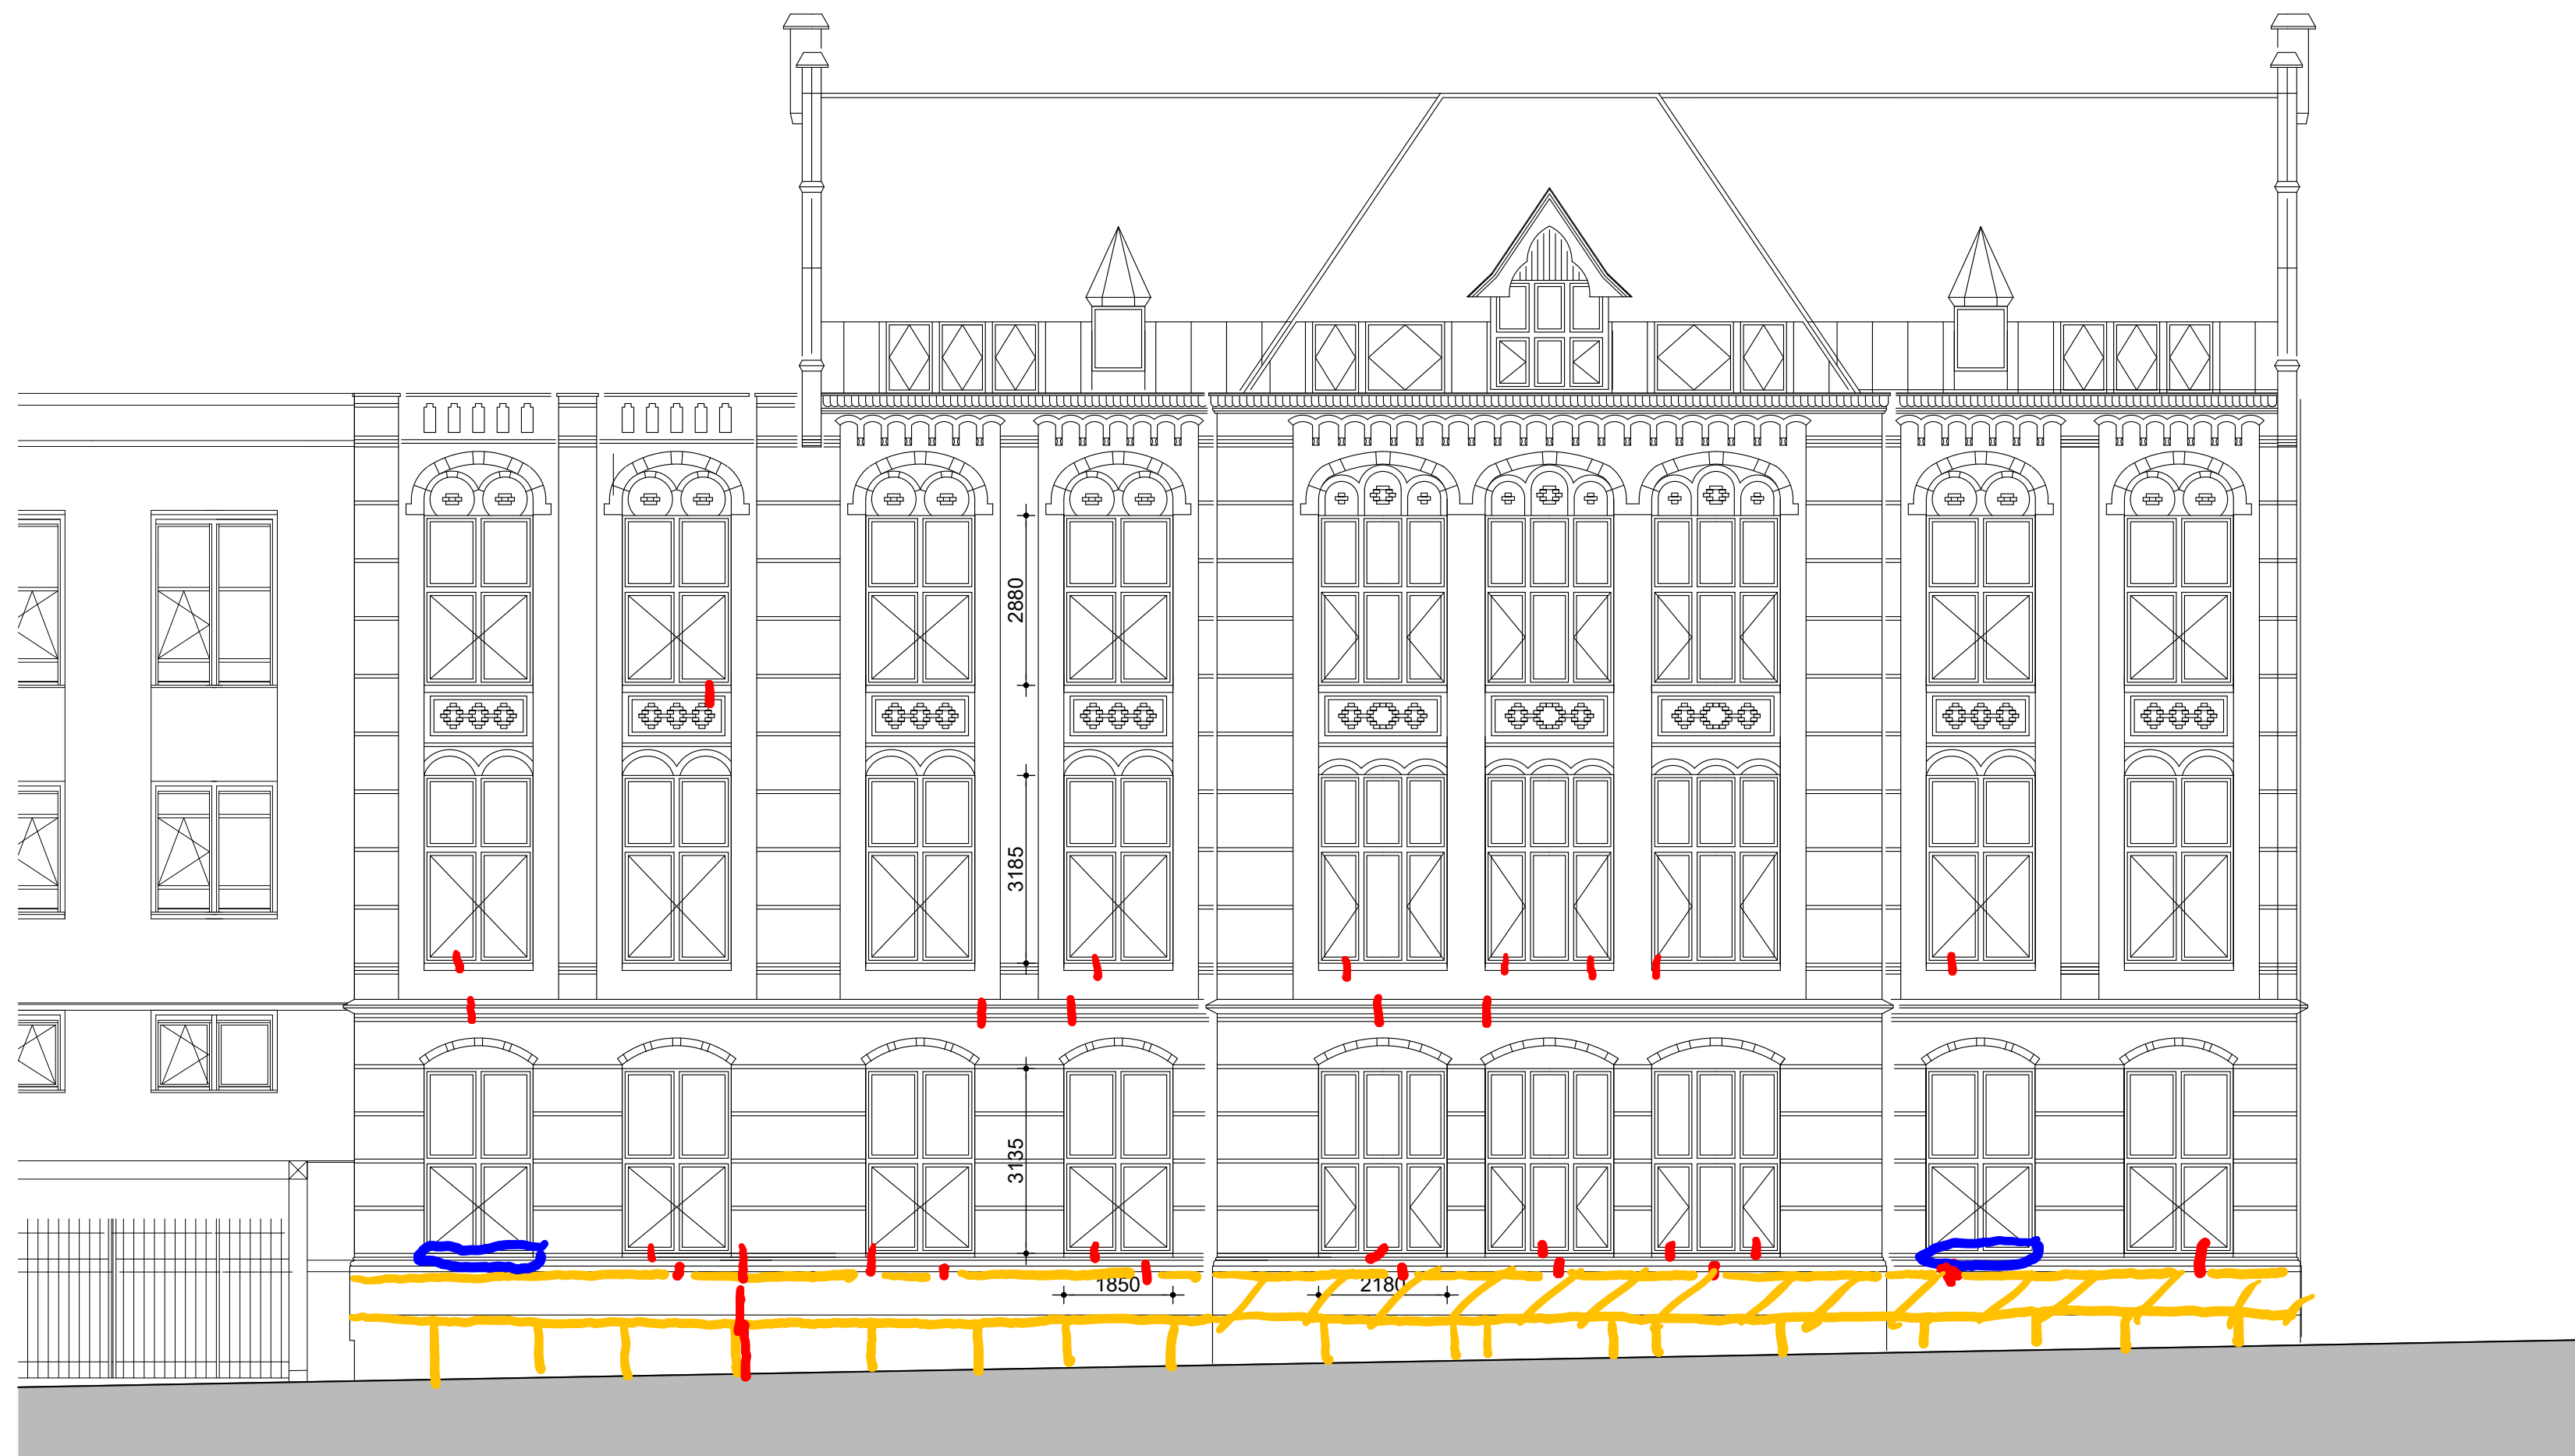

Zuidgevel bestaand

- HARDSTEEN SCHEUREN IN WATERSLAGEN EN BANDEN ~
- HARDSTEEN LEGER HERSTELLEN ○
- VOEGEN ONDERLING HARDSTEEN + MET METSELWERK HERSTELLEN —
- ZONE VOEGWERK HERSTELLEN ///

0 1 2 3 4 5m1
schaal 1:100

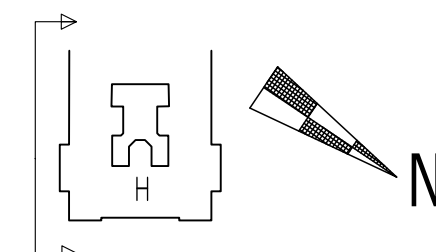


Gerechtsgebouw Utrecht, GEBOUW: SSR
Zuidgevel

bureau | vlaardingbroek

OUDE GRACHT 187 G
WWW.BUREAUVLAARDINGBROEK.NL


schaal
getekend
EdH
formaat
A2
datum
25-05-2021
G1
3511 NE UTRECHT TEL 06 537 66 023
HANS@BUREAUVLAARDINGBROEK.NL
Gew. 27/06/21

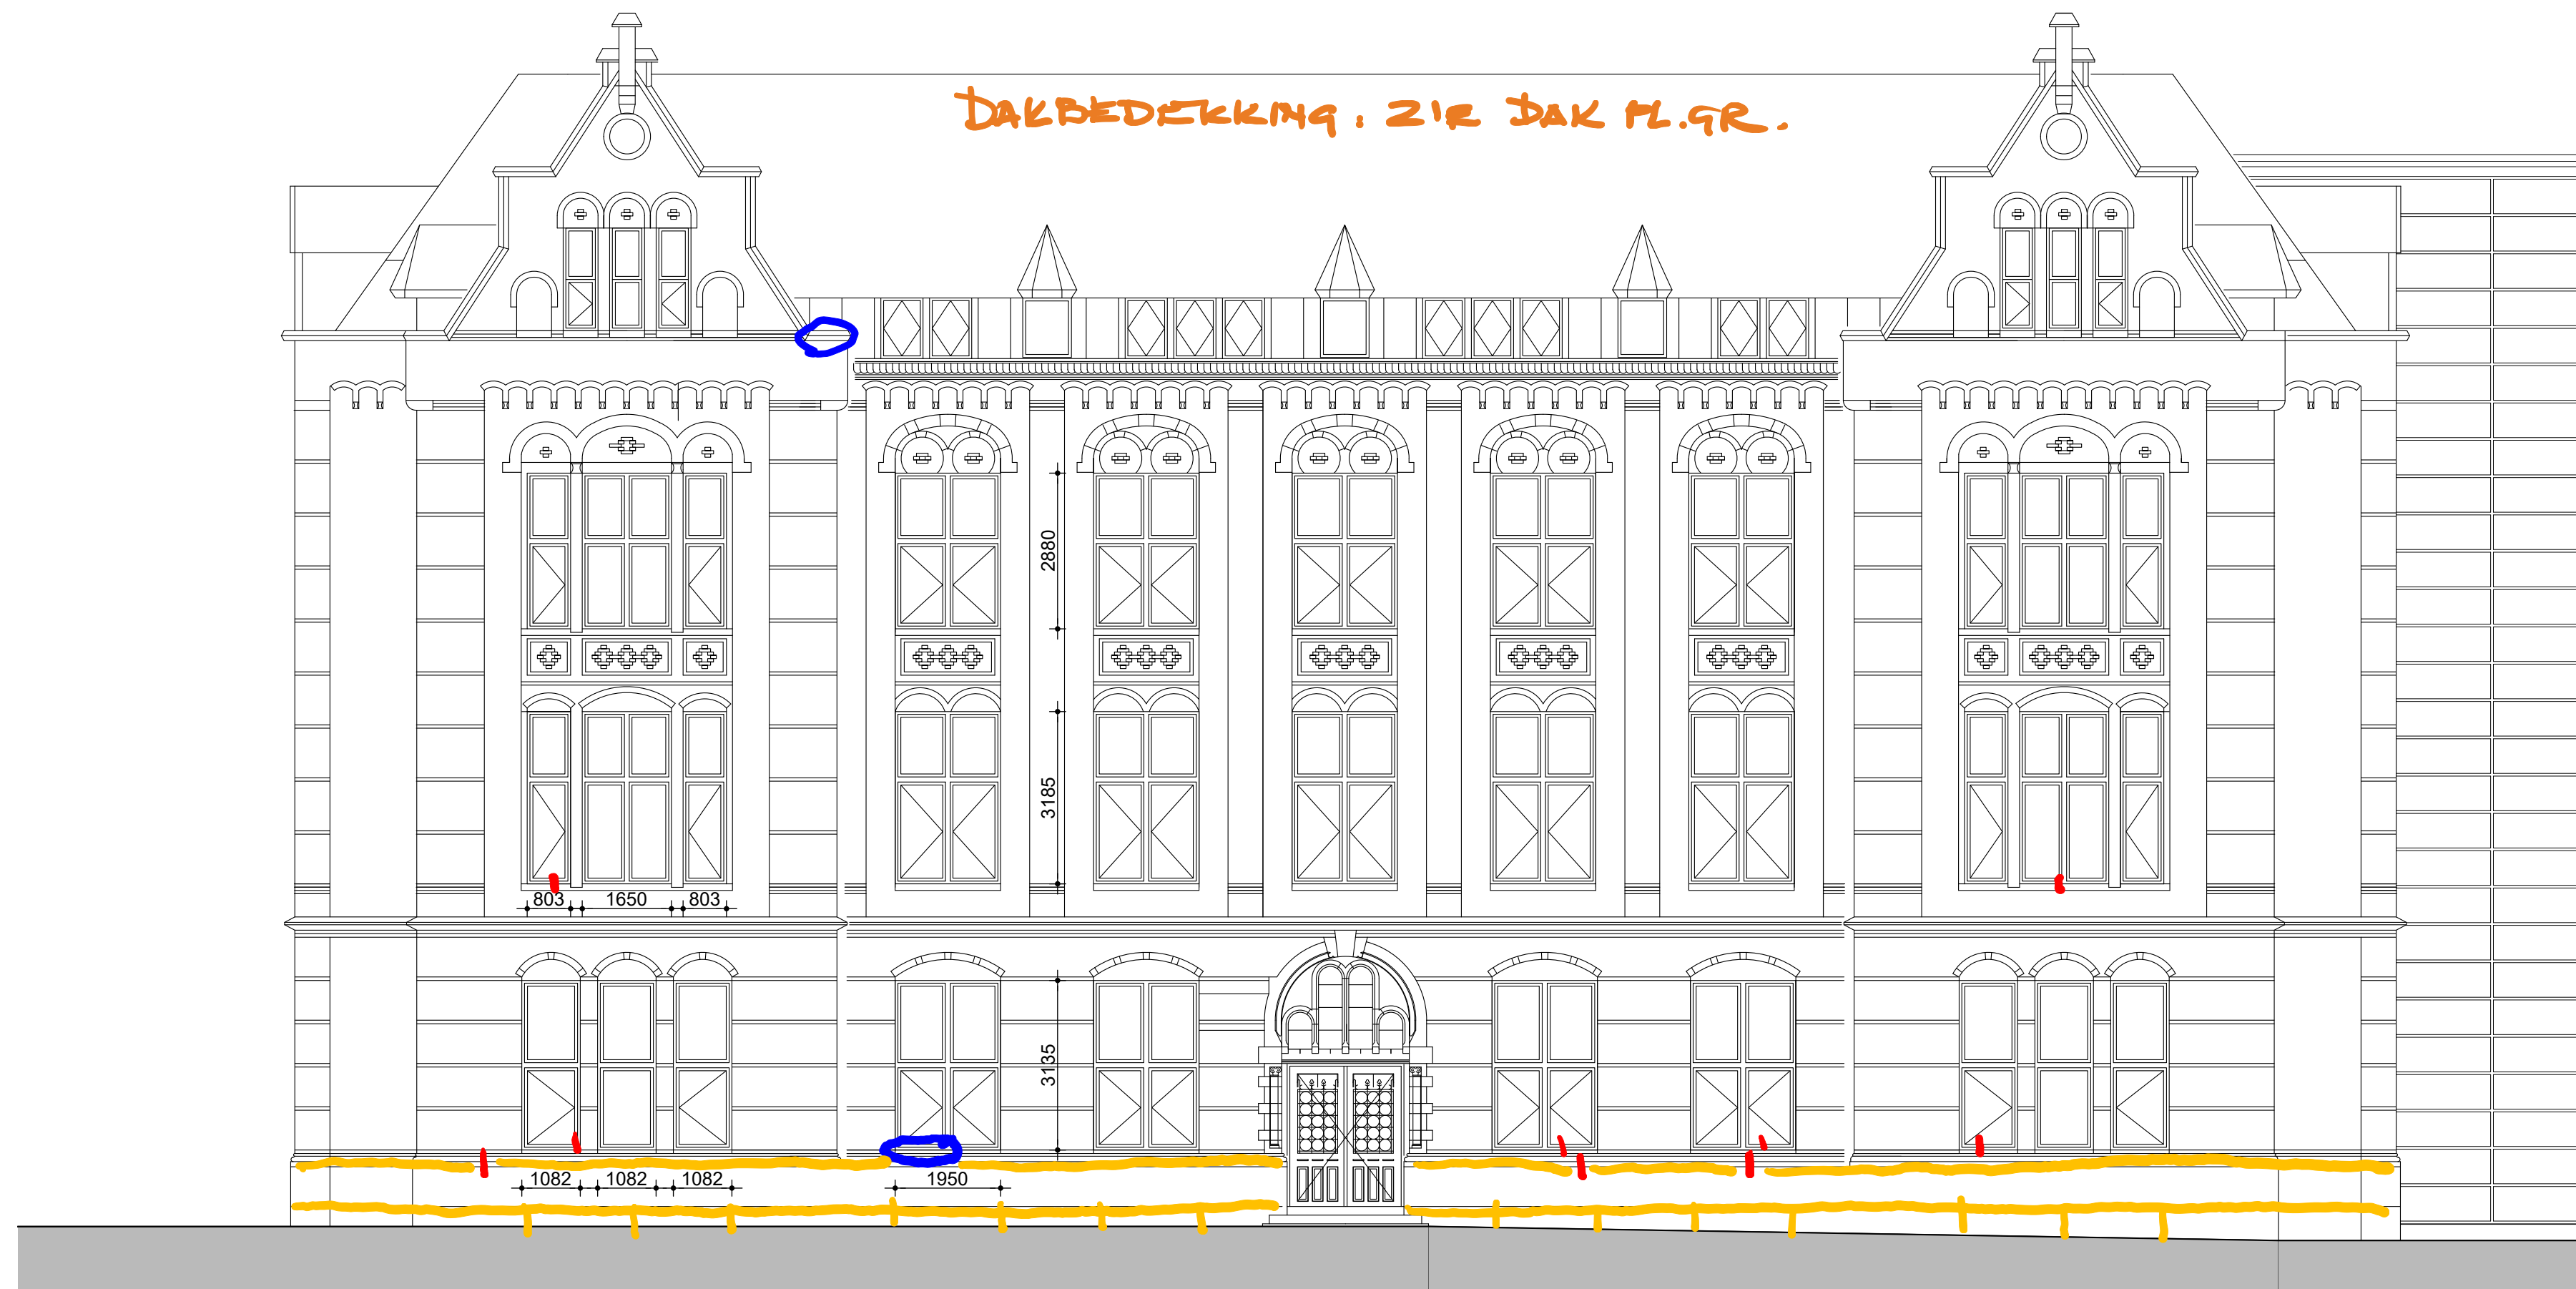

Oostgevel bestaand

- HARDSTEEN SCHEUREN IN WATERSLAGEN EN BANDEN ~
- HARDSTEEN LEGER HERSTELLEN O
- VOEGEN ONDERLING HARDSTEEN + MET METSELWERK HERSTELLEN ~

0 1 2 3 4 5m1
schaal 1:100

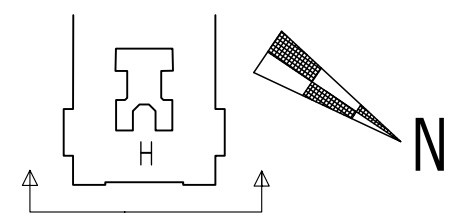

G2

Gerechtsgebouw Utrecht, GEBOUW: SSR
Oostgevel

schaal
getekend
formaat
datum
1:100
EdH
A2
25-05-2021
gew. 27/05/21

bureau vlaardingerbroek



OUDE GRACHT 187 G
WWW.BUREAUVLAARDINGERBROEK.NL

3511 NE UTRECHT TEL 06 537 66 023
HANS@BUREAUVLAARDINGERBROEK.NL



- HARDSTEEN SCHEUREN IN WATERSLAGEN EN BANDEN
- VOEGEN ONDERLING HARDSTEEN + MET METSELWERK HERSTELLEN
- TRIFLEX AFDICHTINGEN BIJ BALUSTRADE

0 1 2 3 4 5m
schaal 1:100

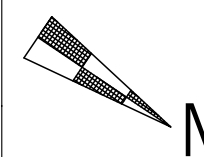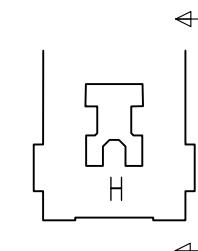

G3

Gerechtsgebouw Utrecht , GEBOUW H : SSR
Noordgevel

schaal 1:100
getekend EdH
formaat A2
datum 25-05-2021

bureau vlaardingerbroek

OUDE GRACHT 187 G
WWW.BUREAUVLAARDINGERBROEK.NL

3511 NE UTRECHT TEL 06 537 66 023
HANS@BUREAUVLAARDINGERBROEK.NL


gew. 27 jor/ai



Binnenhof - Zuidgevel bestaand

- VOEGEN HARDSTENEN WATERSLAGEN HERSTELLEN —

0 1 2 3 4 5m1
schaal 1:100

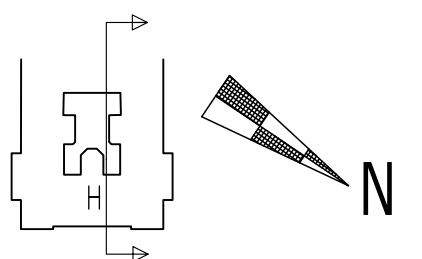

G4

Gerechtsgebouw Utrecht, **GEBOUW H: SSR**
Zuidgevel (binnenplaats)

schaal 1:100
getekend EdH
formaat A2
datum 25-05-2021
ongew. 27/05/21

bureau **vlaardingerbroek**

OUDE GRACHT 187 G
WWW.BUREAUVLAARDINGERBROEK.NL


3511 NE UTRECHT TEL 06 537 66 023
HANS@BUREAUVLAARDINGERBROEK.NL



Binnenhof - Westgevel bestaand

—VOEGEN HARD STENEN WATERSLAGEN HERSTELLEN —

0 1 2 3 4 5m1
schaal 1:100

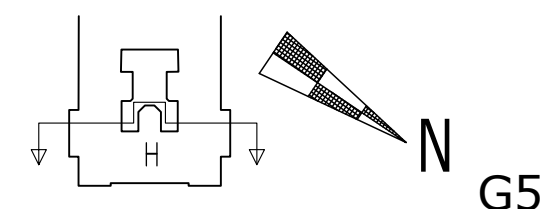

Gerechtsgebouw Utrecht , GEBOUW H : SSR
Westgevel (binnenplaats)

schaal 1:100
getekend EdH
formaat A2
datum 25-05-2021

bureau vlaardingerbroek

OUDE GRACHT 187 G
WWW.BUREAUVLAARDINGERBROEK.NL

3511 NE UTRECHT TEL 06 537 66 023
HANS@BUREAUVLAARDINGERBROEK.NL


500.27/05/21



Binnenhof - Noordgevel bestaand

- VOEGEN HARD STENEN WATERSLAGEN HERSTELLEN —

0 1 2 3 4 5m1
schaal 1:100

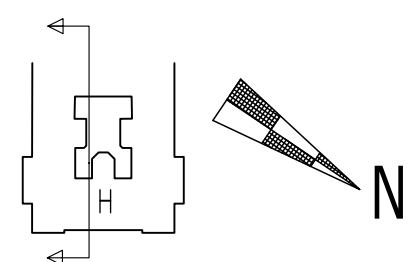

G6

Gerechtsgebouw Utrecht , GEBOUW H : SSR
Westgevel (binnenplaats)

schaal 1:100
getekend EdH
formaat A2
datum 25-05-2021
W. G. J. 27/15/21

bureau vlaardingerbroek

OUDE GRACHT 187 G
WWW.BUREAUVLAARDINGERBROEK.NL

3511 NE UTRECHT TEL 06 537 66 023
HANS@BUREAUVLAARDINGERBROEK.NL

GRU - GEBOUW H: SSR

DAKBEDEKKINGEN

AJV
25/05/21

balustrade

hard-
steen
herleg-
+ her-
voegen

gevel met
hardsteen
afgewerkt

↑ (ker.)
dakrand
den
zink
10 cm

gevel m. hardsteen
afgewerkt

gevel met hardsteen
afgewerkt

HELEN

ZINK ROEVENDAK

ZINKEN FELSSROKEN (GEEN WKI)

ZINKEN GOOT TE VERNIEUWEN

KRUISTANNEN

PLATTE DAKEN

Gerechtsgebouw, Utrecht
Verdieping 6 (dl. 3)

schaal
getekend
formaat
datum
1:50
A3
27/05/21

GRU - GEBOUW H: SSR

DAKBEDEKKINGEN

balustrade
↓

A1V
25/05/21

gevel met
hardsteen
afgewerkt

↑ (ker.)
dakrand
den
zink
104L
↙ ↘

gevel m. hardsteen
afgewerkt

gevel met hardsteen
afgewerkt

HELEN

ZINK ROEVENDAK

ZINKEN FELSSROKEN (GEEN WKI)

ZINKEN GOOT TE VERNIEUWEN

KRUISTANNEN

PLATTE DAKEN

Gerechtsgebouw, Utrecht
Verdieping 6 (dl. 3)

schaal
getekend
formaat
datum

1:150
A3



Voormalige HBS te Utrecht


Fotokatern bij bestek

Utrecht, 24 november 2021

Bureau Vlaardingerbroek, Utrecht

Oudegracht 187-G
3511 NE Utrecht
+31 (0) 6 53 76 60 23

ING bank NL 45 INGB 0008244016
KvK 57886792
hans@bureauvlaardingerbroek.nl

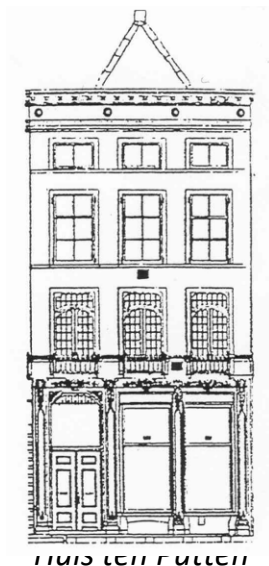

zetel van het bureau

OUDE GRACHT 187G
3511 NE UTRECHT

© NIETS UIT DEZE UITGAVE MAG WORDEN
VERMENIGDVULDIGD ZONDER
(SCHRIFTELIJKE) TOESTEMMING
VAN DE OPDRACHTGEVERS OF AUTEURS



Oudegracht 187-G
3511 NE Utrecht
+31 (0) 6 53 76 60 23

ING bank NL 45 INGB 0008244016
KvK 57886792
hans@bureauvlaardingerbroek.nl

WOORD VOORAF

Bureau Vlaardingerbroek heeft een bestek met tekeningen geschreven voor de renovatie en restauratie van het de vm. HBS in Utrecht. Bij de inschrijving en beoordeling van de plannen ontstond behoefte aan een fotokatern waarin de diverse schades zichtbaar gemaakt worden. Bijgaande rapportage is bedoeld om in die behoefte te voorzien.

Utrecht, 24 november 2021

Ir. Hans Vlaardingerbroek
Bureau Vlaardingerbroek, Utrecht



1. Foto uit 1916 (HUA X82894-40778).

EEN SELECTIE VAN SCHADES AAN HET PAND



2. 3. 4. metselwerk van het pand is in een goede staat, net als het voegwerk. Wel zijn er eerder zettings-scheuren weggewerkt, wat niet altijd afdoende of fraai is. Rechts een gescheurde band. Onder schade aan het metselwerk en aan een hardstenen band.




5. 6. De hardstenen band onder de vensters laat zijn ouderdom zien: soms staan de legers open. Het voegwerk in een zeer behoorlijke staat. De balustrades aan de westzijde hebben wat meer onderhoud nodig: dichten van voegen en het waterafstotend maken van onafgedekt metselwerk. De dakbedekking wordt ook vervangen.





7. 8. 9. De kleine dakkapellen hebben geen goot; de dakrand is met lood afgewerkt, maar plaatselijk is. Op de foto rechts de goot: niet te inspecteren want onbereikbaar en bekleed met leien. Dakkapellen zijn zonder aanvullende hulpmiddelen slecht te inspecteren, maar het is duidelijk dat bij deze windveer op houtherstel gerekend moet worden.



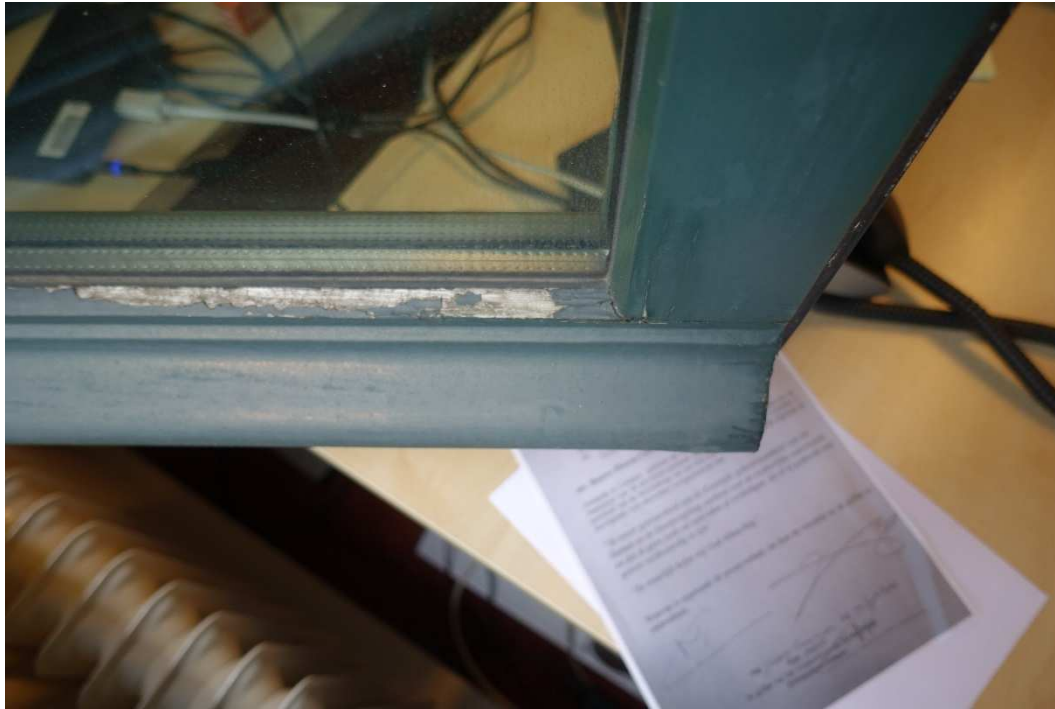

10. 11. De ramen zijn van vrij recente datum (22 jaar oud), maar hier en daar aangetast. Met name bij de onderdorpel. Het schilderwerk is overal slecht en zeer mat uitgeslagen.



Oudegracht 187-G
3511 NE Utrecht
+31 (0) 6 53 76 60 23

ING bank NL 45 INGB 0008244016
KvK 57886792
hans@bureauvlaardingerbroek.nl



12. 13. De kalven zijn gemiddeld gesproken in een betere staat dan de onderdorpels. Wel zijn ze vaak gescheurd aan boven- en voorzijde. En soms ook aan de onderzijde.






14. 15. De onderdorpels zijn in verschillende staten van ontbinding. Het schilderwerk is altijd zeer slecht.






16. 17.
18. 19.
Onder-
dorpels
en stijlen
in diverse
masten
van aan-
tasting.
Onder-
stukken
aangezet
met roes-
tende
schroe-
ven,
diepe
scheuren:
er zal
veel hout
vervan-
gen moe-
ten wor-
den.



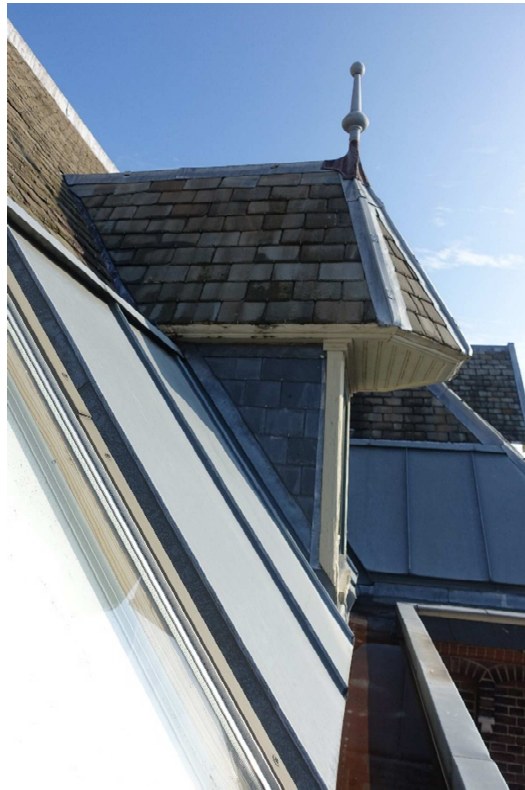

20. 21.
22. 23.
Goten en
zinken
bekleding
van de
dakvoet
zijn even
oud,
maar de
goten zijn
eerder
aan ver-
vanging
toe. De
dakvlak-
ken zijn
gedekt in
een
amal-
gaam
aan ver-
schillende
leien met
verschil-
lende sta-
ten van
onder-
houd.
Idealiter
zou alles
vervan-
gen moe-
ten wor-
den.

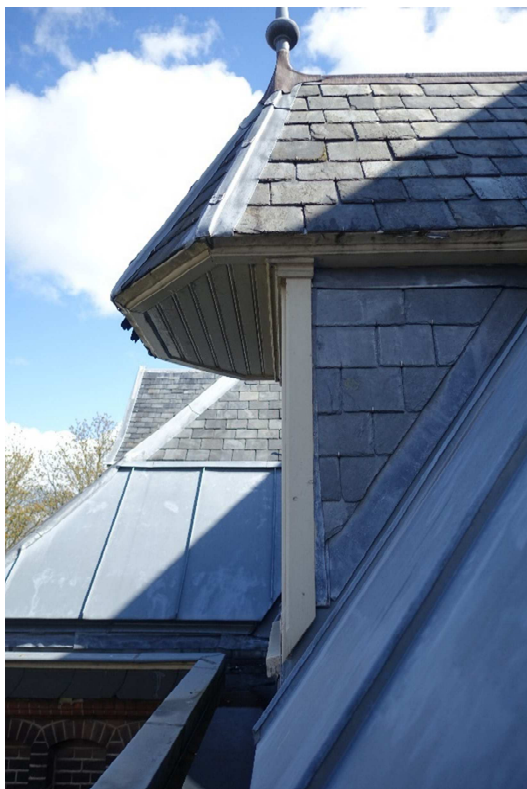




24. 25. Twee beelden van de terrazzovloer. Nog steeds fraai, maar op meerdere plaatsen gerepareerd.. En ook nu weer zijn werkzaamheden noodzakelijk. Maar eigenlijk zouden de stalen liggers van de vloerconstructie verwijderd moeten worden, omdat die door roest de schade veroorzaken.





26. 27. Twee foto's waarop met enige moeite te zien is dat de ondervloeren onder de linoleum niet altijd vlak zijn, resp. gescheurd zijn.



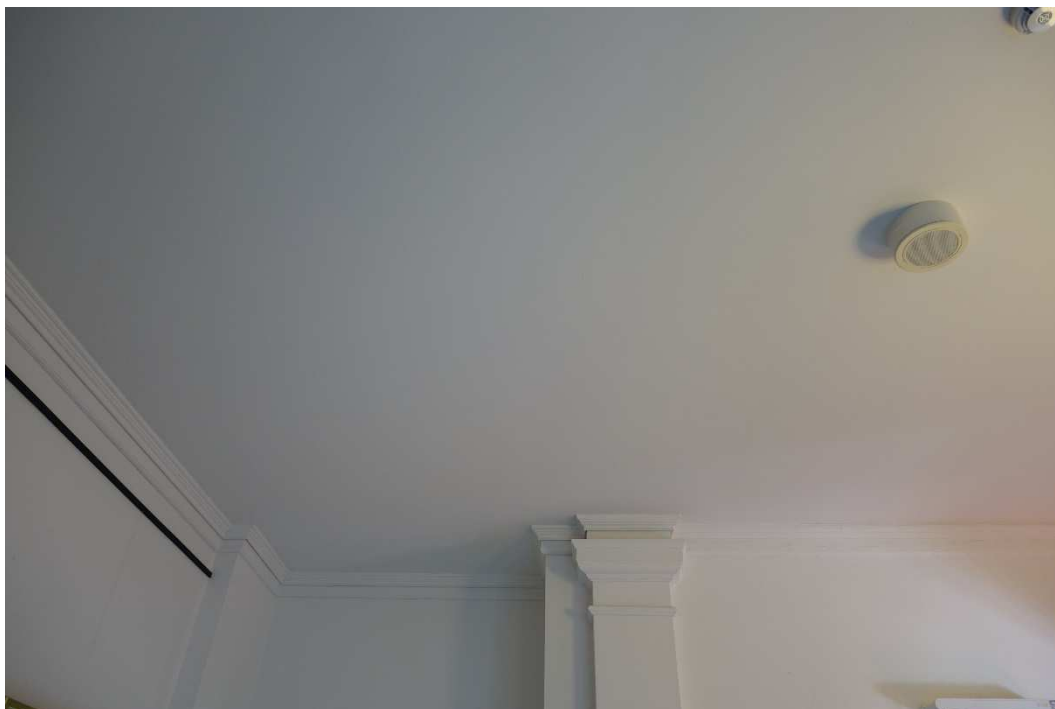

28. 29. Twee foto's met stucwerk in de gangruimten. Plaatselijk zijn de plafonds gescheurd.





30. 31. Het glas in lood moet opnieuw worden gezet; de plakkerige kit moet worden vernieuwd. Onder een foto van een koekkoek met ook zicht op de stalen liggers die vooral aan de bovenzijde zeer zullen zijn geroest.



32. 33.
34. 35.
*Enige
beelden
uit het
interi-
eur. De
trap en
pui die-
nen
goed be-
schermd
te wor-
den tij-
dens de
bouw.*

