 
 


-  Geluidsabsorberend plafond  
aw-waarde  $\geq 0.80$ .
-  Geluidsabsorberend plafond  
aw-waarde  $\geq 0.60$ .
-  Geluidsabsorberende wandaf-  
werking aw-waarde  $\geq 0.60$ .
-  Geluidsabsorberende wandaf-  
werking aw-waarde  $\geq 0.50$ .

Aanvullende geluids-  
absorptie uit scher-  
men op bureaux's.

Zelfde plafondafwerking als  
lobby is wel zo mooi.

Door grote ruimtehoogte  
aanvullende geluidsabsorp-  
tie benodigd. Plaatsing op  
wand tussen 0.8-2.0 m van  
af de vloer. Circa 21 m<sup>2</sup>  
met aw-waarde  $\geq 0.50$ .

Licht geluidsabsorberend  
plafond om geluidsniveaus door installaties in  
de technische ruimte te dempen.  
Dit kan bijvoorbeeld een  
houtwolcementplaat zijn.

Door grote ruimtehoogte  
aanvullende geluidsabsorp-  
tie benodigd. Plaatsing op  
wand tussen 0.8-2.0 m van  
af de vloer. Circa 9 m<sup>2</sup> met  
aw-waarde  $\geq 0.50$ .

Projectomschrijving  
Nieuwbouw  
Werelderfgoedcentrum  
Lauwersoog  
Opdrachtgever  
Bouwgroep Dijkstra Draisma

**G21056 D100**

Fase  
DEFINITIEF ONTWERP

Onderdeel  
PLATTEGROND BEGANE GROND

Datum  
07-12-2022

Wijzigingsdatum

Schaal  
1:100

Formaat  
A1

Getekend  
H. Bakker

Gezien



**Dorte  
Mandrup**

de  
architecten  
van  
team<sup>4</sup>

Architect  
København V. DK  
+45 3393 7350  
www.dortemandrup.dk

Co-architect  
Groningen  
050 31 44 555  
www.team4.nl

Amersfoort  
033 456 63 71

  -  Geluidsabsorberend plafond  
aw-waarde  $\geq 0.80$ .
-  Geluidsabsorberend plafond  
aw-waarde  $\geq 0.60$ .
-  Geluidsabsorberende wandaf-  
werking aw-waarde  $\geq 0.60$ .
-  Geluidsabsorberende wandaf-  
werking aw-waarde  $\geq 0.50$ .

Projectomschrijving  
Nieuwbouw  
Wereldfgoedcentrum  
Lauwersoog  
Opdrachtgever  
Bouwgroep Dijkstra Draisma

## G21056 D101

Fase  
DEFINITIEF ONTWERP  
Onderdeel  
PLATTEGROND EERSTE VERDIEPING  
Datum  
07-12-2022  
Wijzigingsdatum

Schaal  
1:100  
Formaat  
A1  
Getekend  
H. Bakker  
Gezien



de  
architecten  
van  
team<sup>4</sup>

Architect  
København V. DK  
+45 3393 7350  
www.dortemandrup.dk

Co-architect  
Groningen  
050 31 44 555  
www.team4.nl

Amersfoort  
033 456 63 71

Aanvullende geluidsabsorptie benodigd. Plaatsing op wand tussen 0.8-2.0 m vanaf de vloer. Circa 1 m<sup>2</sup> met aw-waarde  $\geq 0.50$ .  
Dit kan ook in de vorm van vitrages langs de glaswanden naar het kantoor.

Aanvullende geluidsabsorptie benodigd. Plaatsing op wand tussen 0.8-2.0 m vanaf de vloer. Circa 1 m<sup>2</sup> met aw-waarde  $\geq 0.50$ .  
Plaatsing het liefst op op twee haakse wanden om hinderlijke flutters in de kleine ruimte te voorkomen.


Aanvullende geluidsabsorptie benodigd. Plaatsing op wand tussen 0.8-2.0 m vanaf de vloer. Circa 1.5 m<sup>2</sup> met aw-waarde  $\geq 0.50$ .  
Plaatsing het liefst op op twee haakse wanden om hinderlijke flutters in de kleine ruimte te voorkomen.


Aanvullende geluidsabsorptie benodigd. Plaatsing op wand tussen 0.8-2.0 m vanaf de vloer. Circa 1 m<sup>2</sup> met aw-waarde  $\geq 0.50$ .  
Dit kan ook in de vorm van vitrages langs de glaswand naar het kantoor.

Aanvullende geluidsabsorptie benodigd. Plaatsing op wand tussen 0.8-2.0 m vanaf de vloer over circa 50% van de wand.  
Voornamelijk benodigd om hinderlijke reflecties tussen parallelle wanden te voorkomen.

Aanvullende geluidsabsorptie uit schermen op bureau's.

Zelfde plafondafwerking als lobby is wel zo mooi.

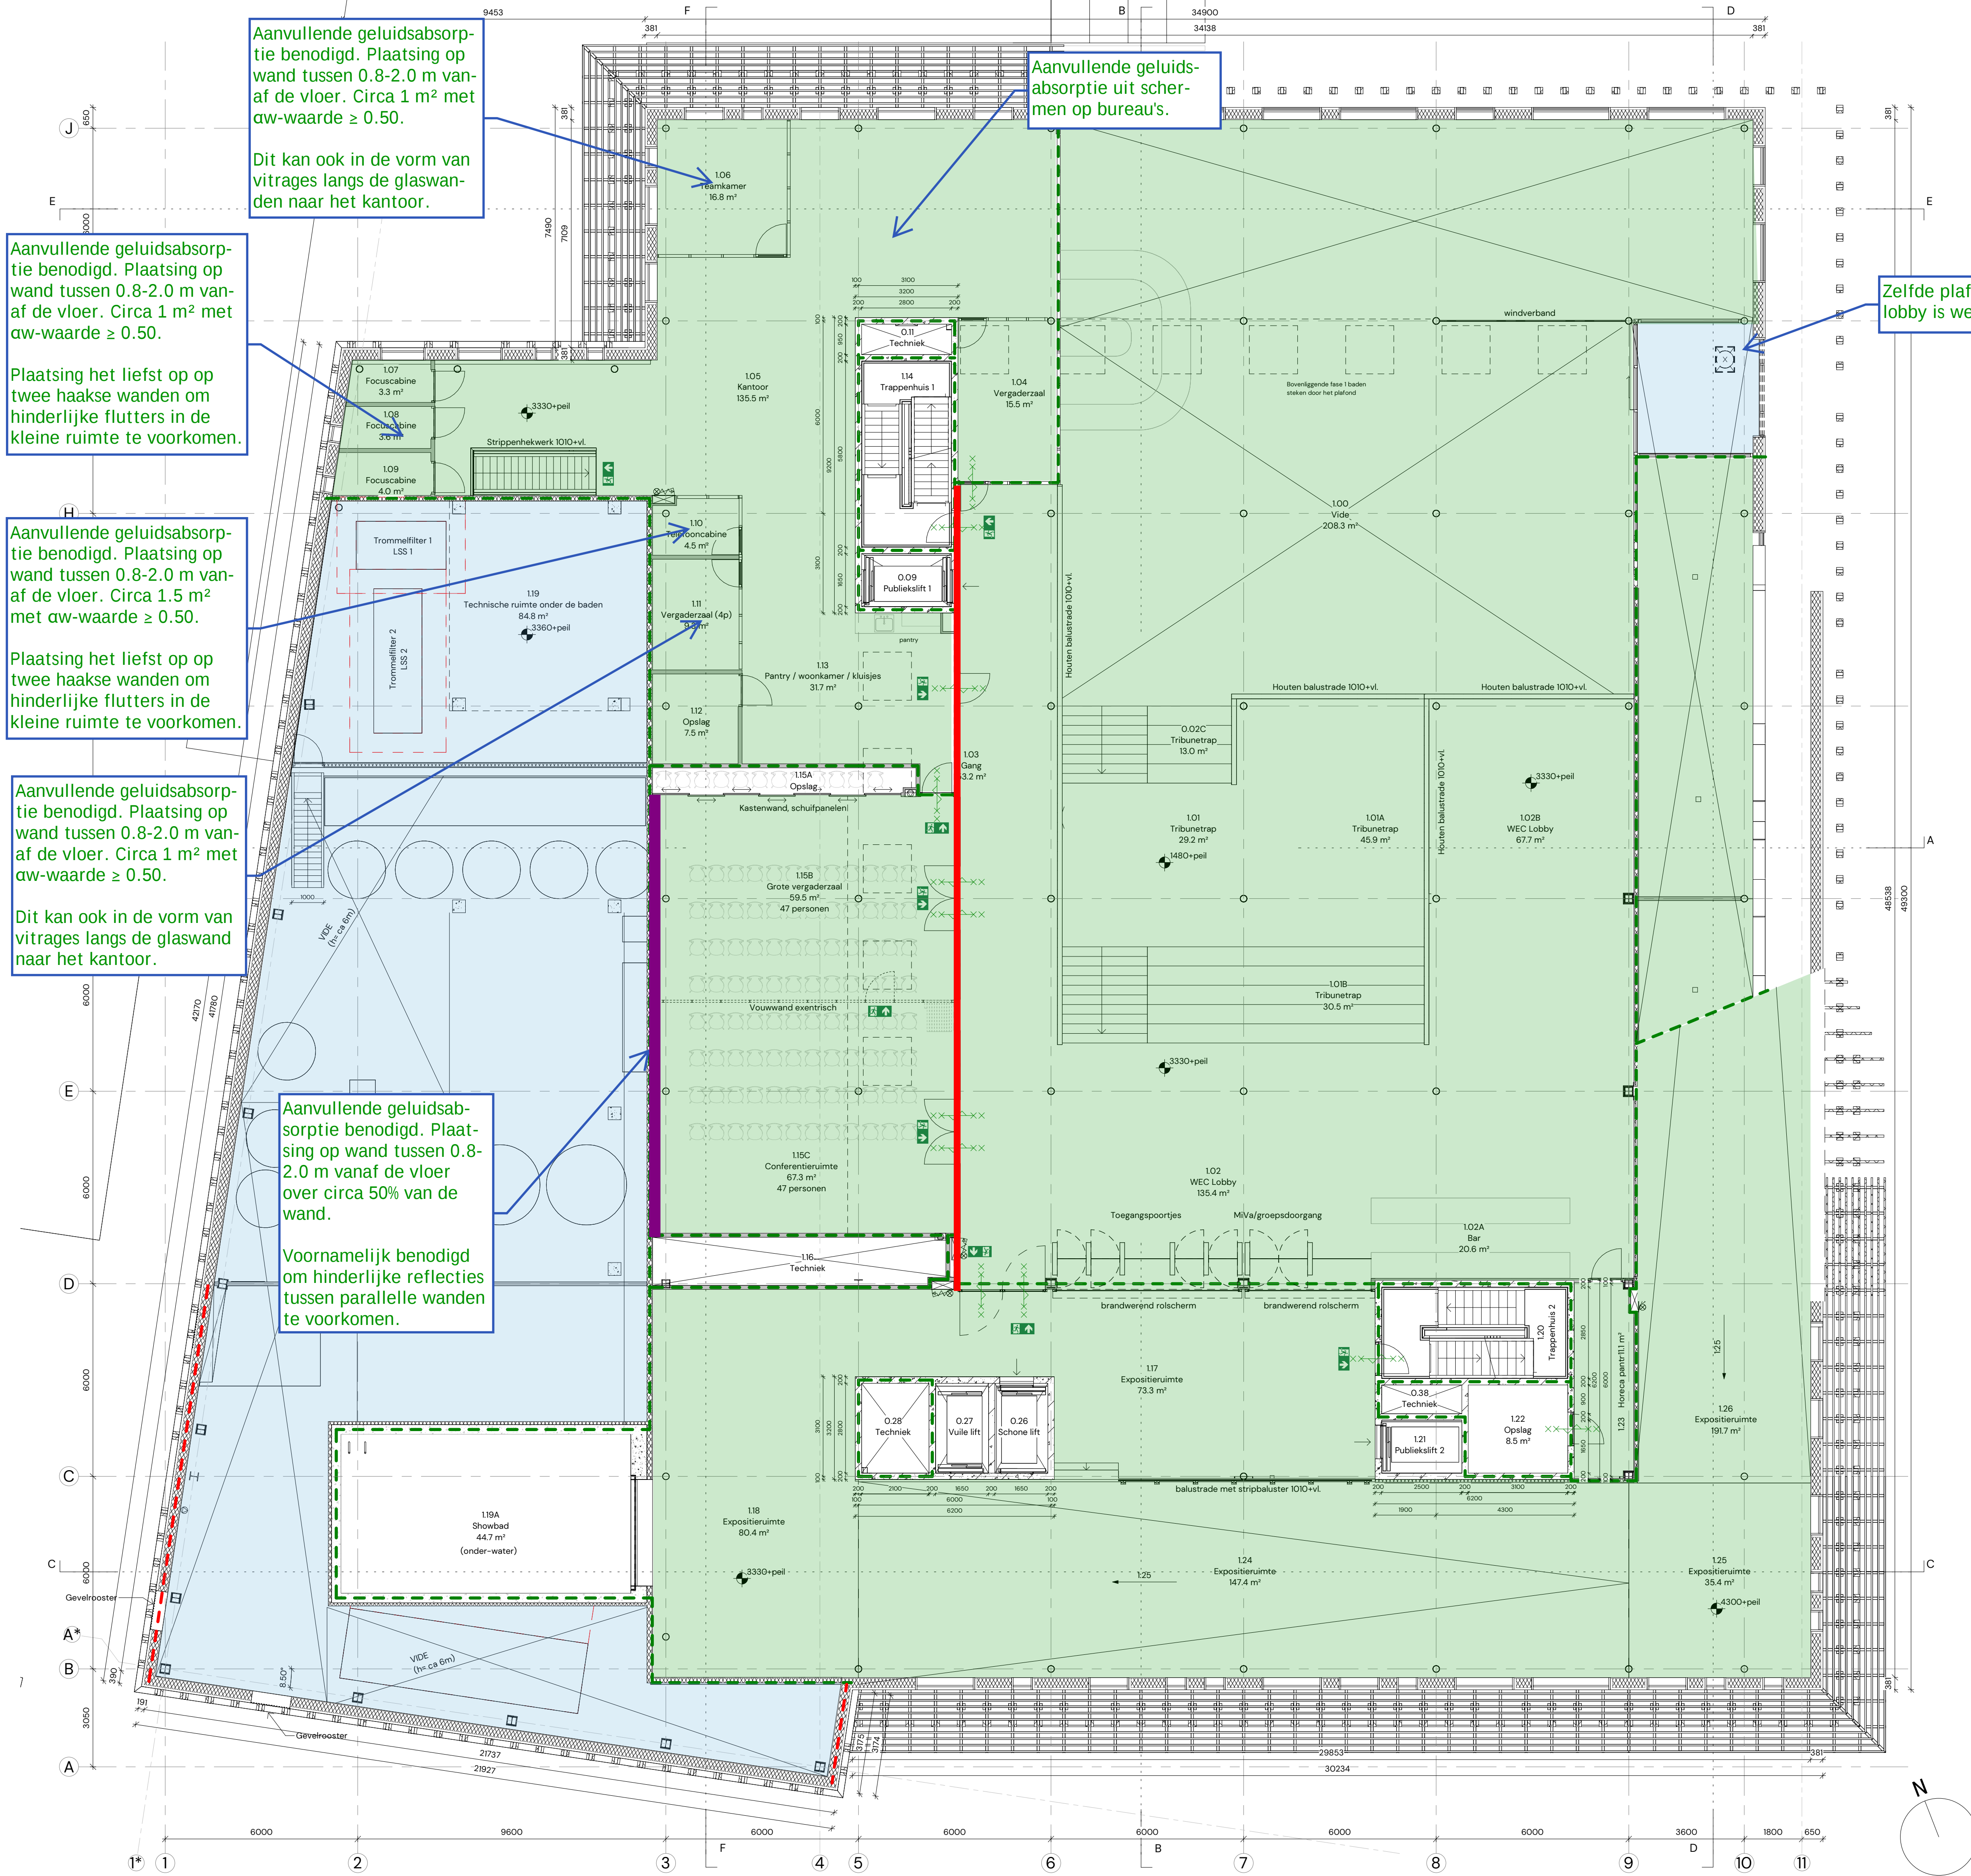

 -  Geluidsabsorberend plafond  
aw-waarde  $\geq 0.80$ .
-  Geluidsabsorberend plafond  
aw-waarde  $\geq 0.60$ .
-  Geluidsabsorberende wandaf-  
werking aw-waarde  $\geq 0.60$ .
-  Geluidsabsorberende wandaf-  
werking aw-waarde  $\geq 0.50$ .

Projectomschrijving  
Nieuwbouw  
Wereldrefgoedcentrum  
Lauwersoog  
Opdrachtgever  
Bouwgroep Dijkstra Draisma

## G21056 D102

Fase  
DEFINITIEF ONTWERP

Onderdeel  
PLATTEGROND TWEEDE VERDIEPING

Datum:  
07-12-2022

Wijzigingsdatum

Schaal  
1:100

Formaat  
A1

Getekend  
H. Bakker

Gezien





Architect  
København V. DK  
+45 3393 7350  
www.dortemandrup.dk



de  
architecten  
van  
team<sup>4</sup>

Co-architect  
Groningen  
050 31 44 555  
www.team4.nl

Amersfoort  
033 456 63 71

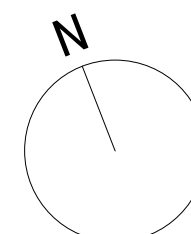

 -  Geluidsabsorberend plafond  
aw-waarde  $\geq 0.80$ .
-  Geluidsabsorberend plafond  
aw-waarde  $\geq 0.60$ .
-  Geluidsabsorberende wandaf-  
werking aw-waarde  $\geq 0.60$ .
-  Geluidsabsorberende wandaf-  
werking aw-waarde  $\geq 0.50$ .

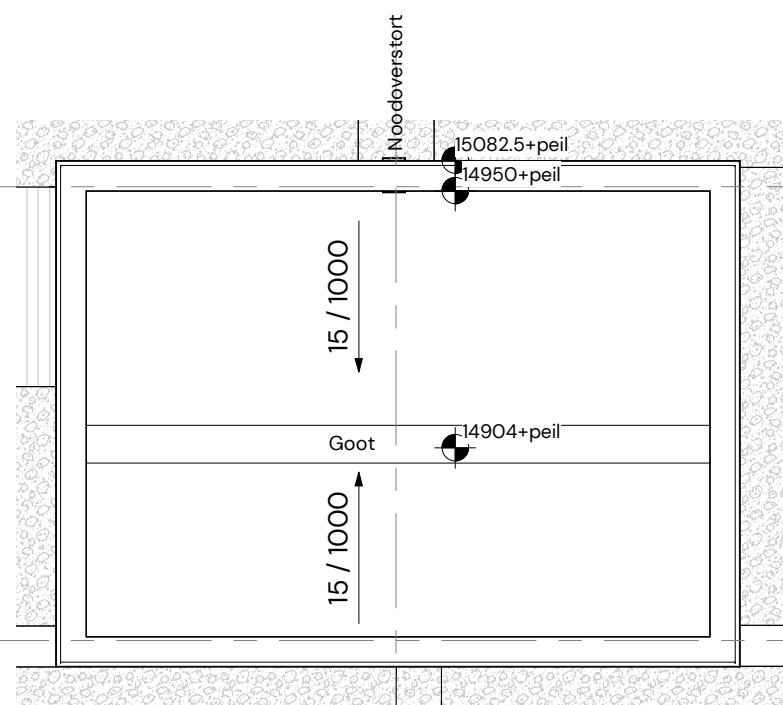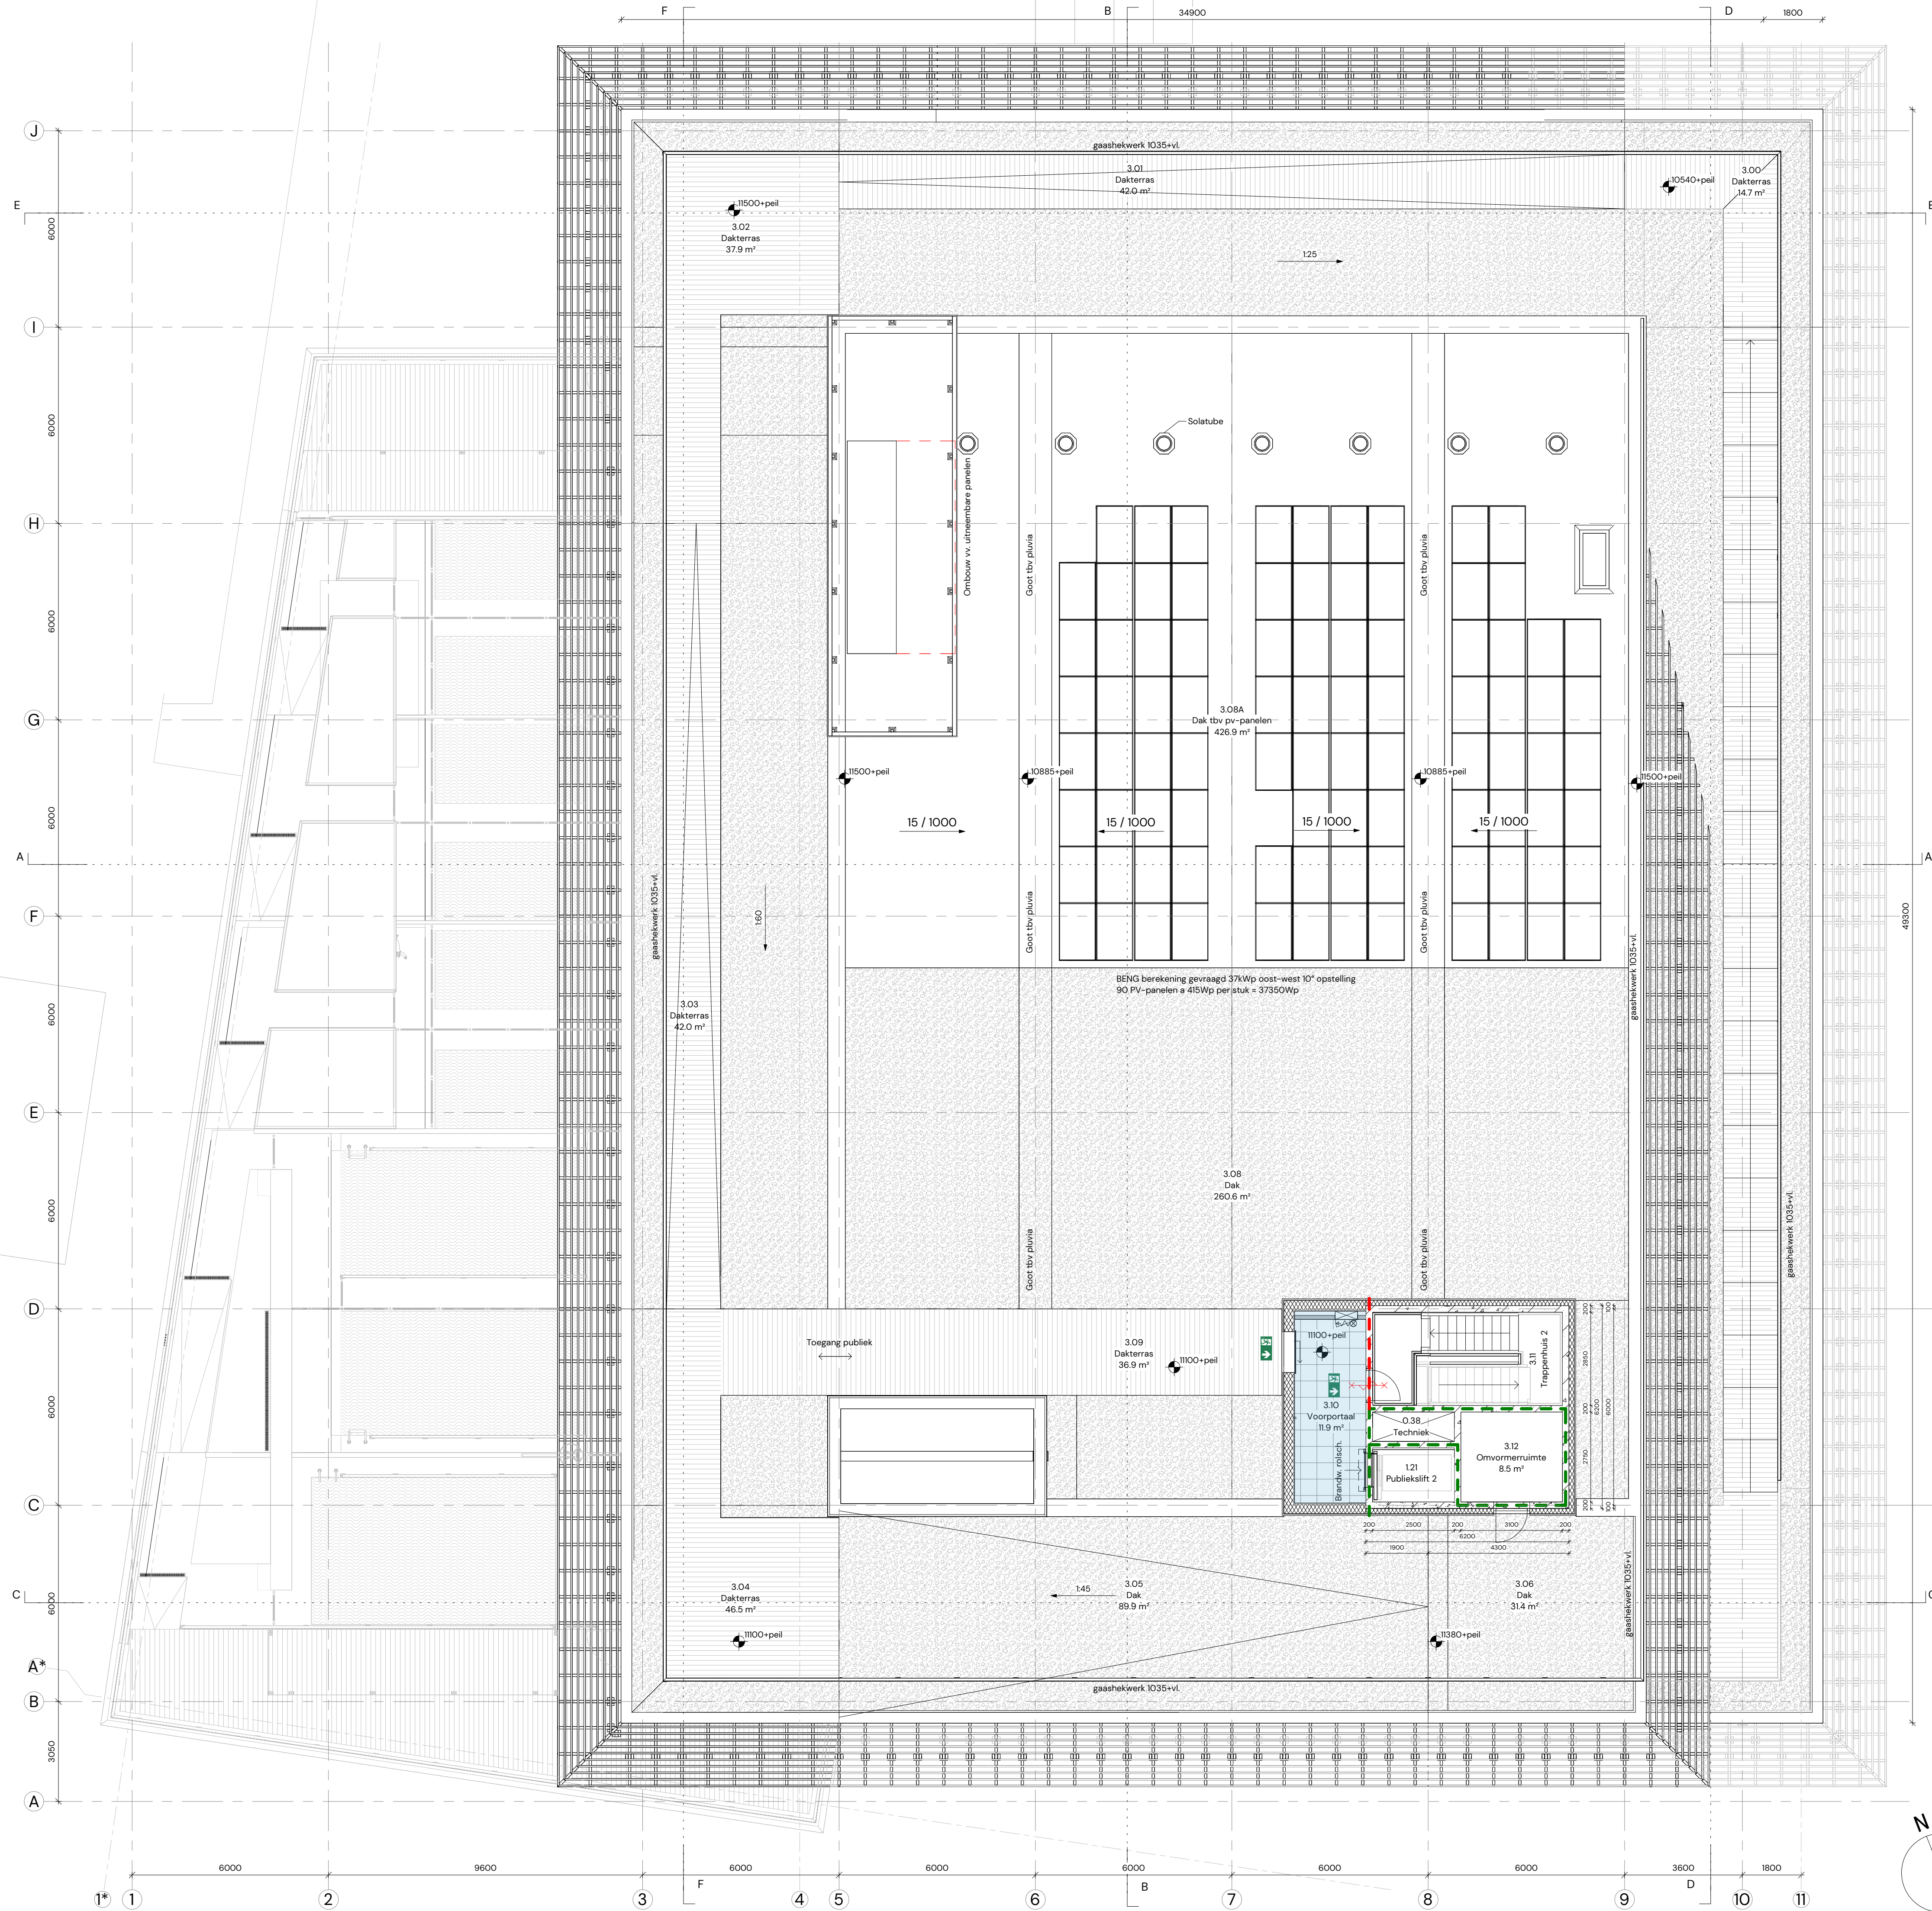

8  
C DAKOVERZICHT DAKOPBOUW

Projectomschrijving  
Nieuwbouw  
Wereldengoedcentrum  
Lauwersoog  
Opdrachtgever  
Bouwgroep Dijkstra Draisma

## G21056 D103

Fase  
DEFINITIEF ONTWERP  
Onderdeel  
PLATTEGROND DERDE VERDIEPING

Datum  
07-12-2022

Wijzigingsdatum

Schaal  
1:100

Formaat  
A1

Getekend  
H. Bakker

Gezien

**Dorte**  
Mandrup

de  
architecten  
van  
team<sup>4</sup>

Architect  
København V. DK  
+45 3393 7350  
www.dortemandrup.dk

Co-architect  
Groningen  
050 31 44 555  
www.team4.nl

Amersfoort  
033 456 63 71