


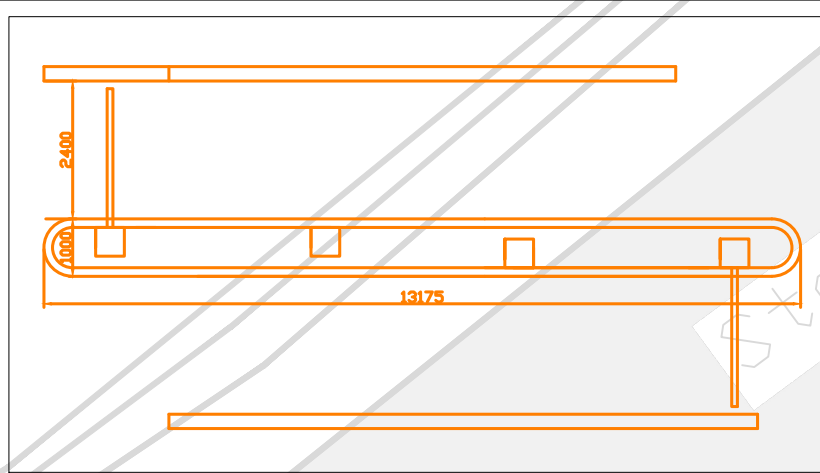

stationsweg

Laadplekken

- Ontwerp P3
- Samengevoegde In- en Uitrit
 - Verlies van 5 pp
 - Veplaatsing laadplekken
 - Toevoeging van hekwerk