


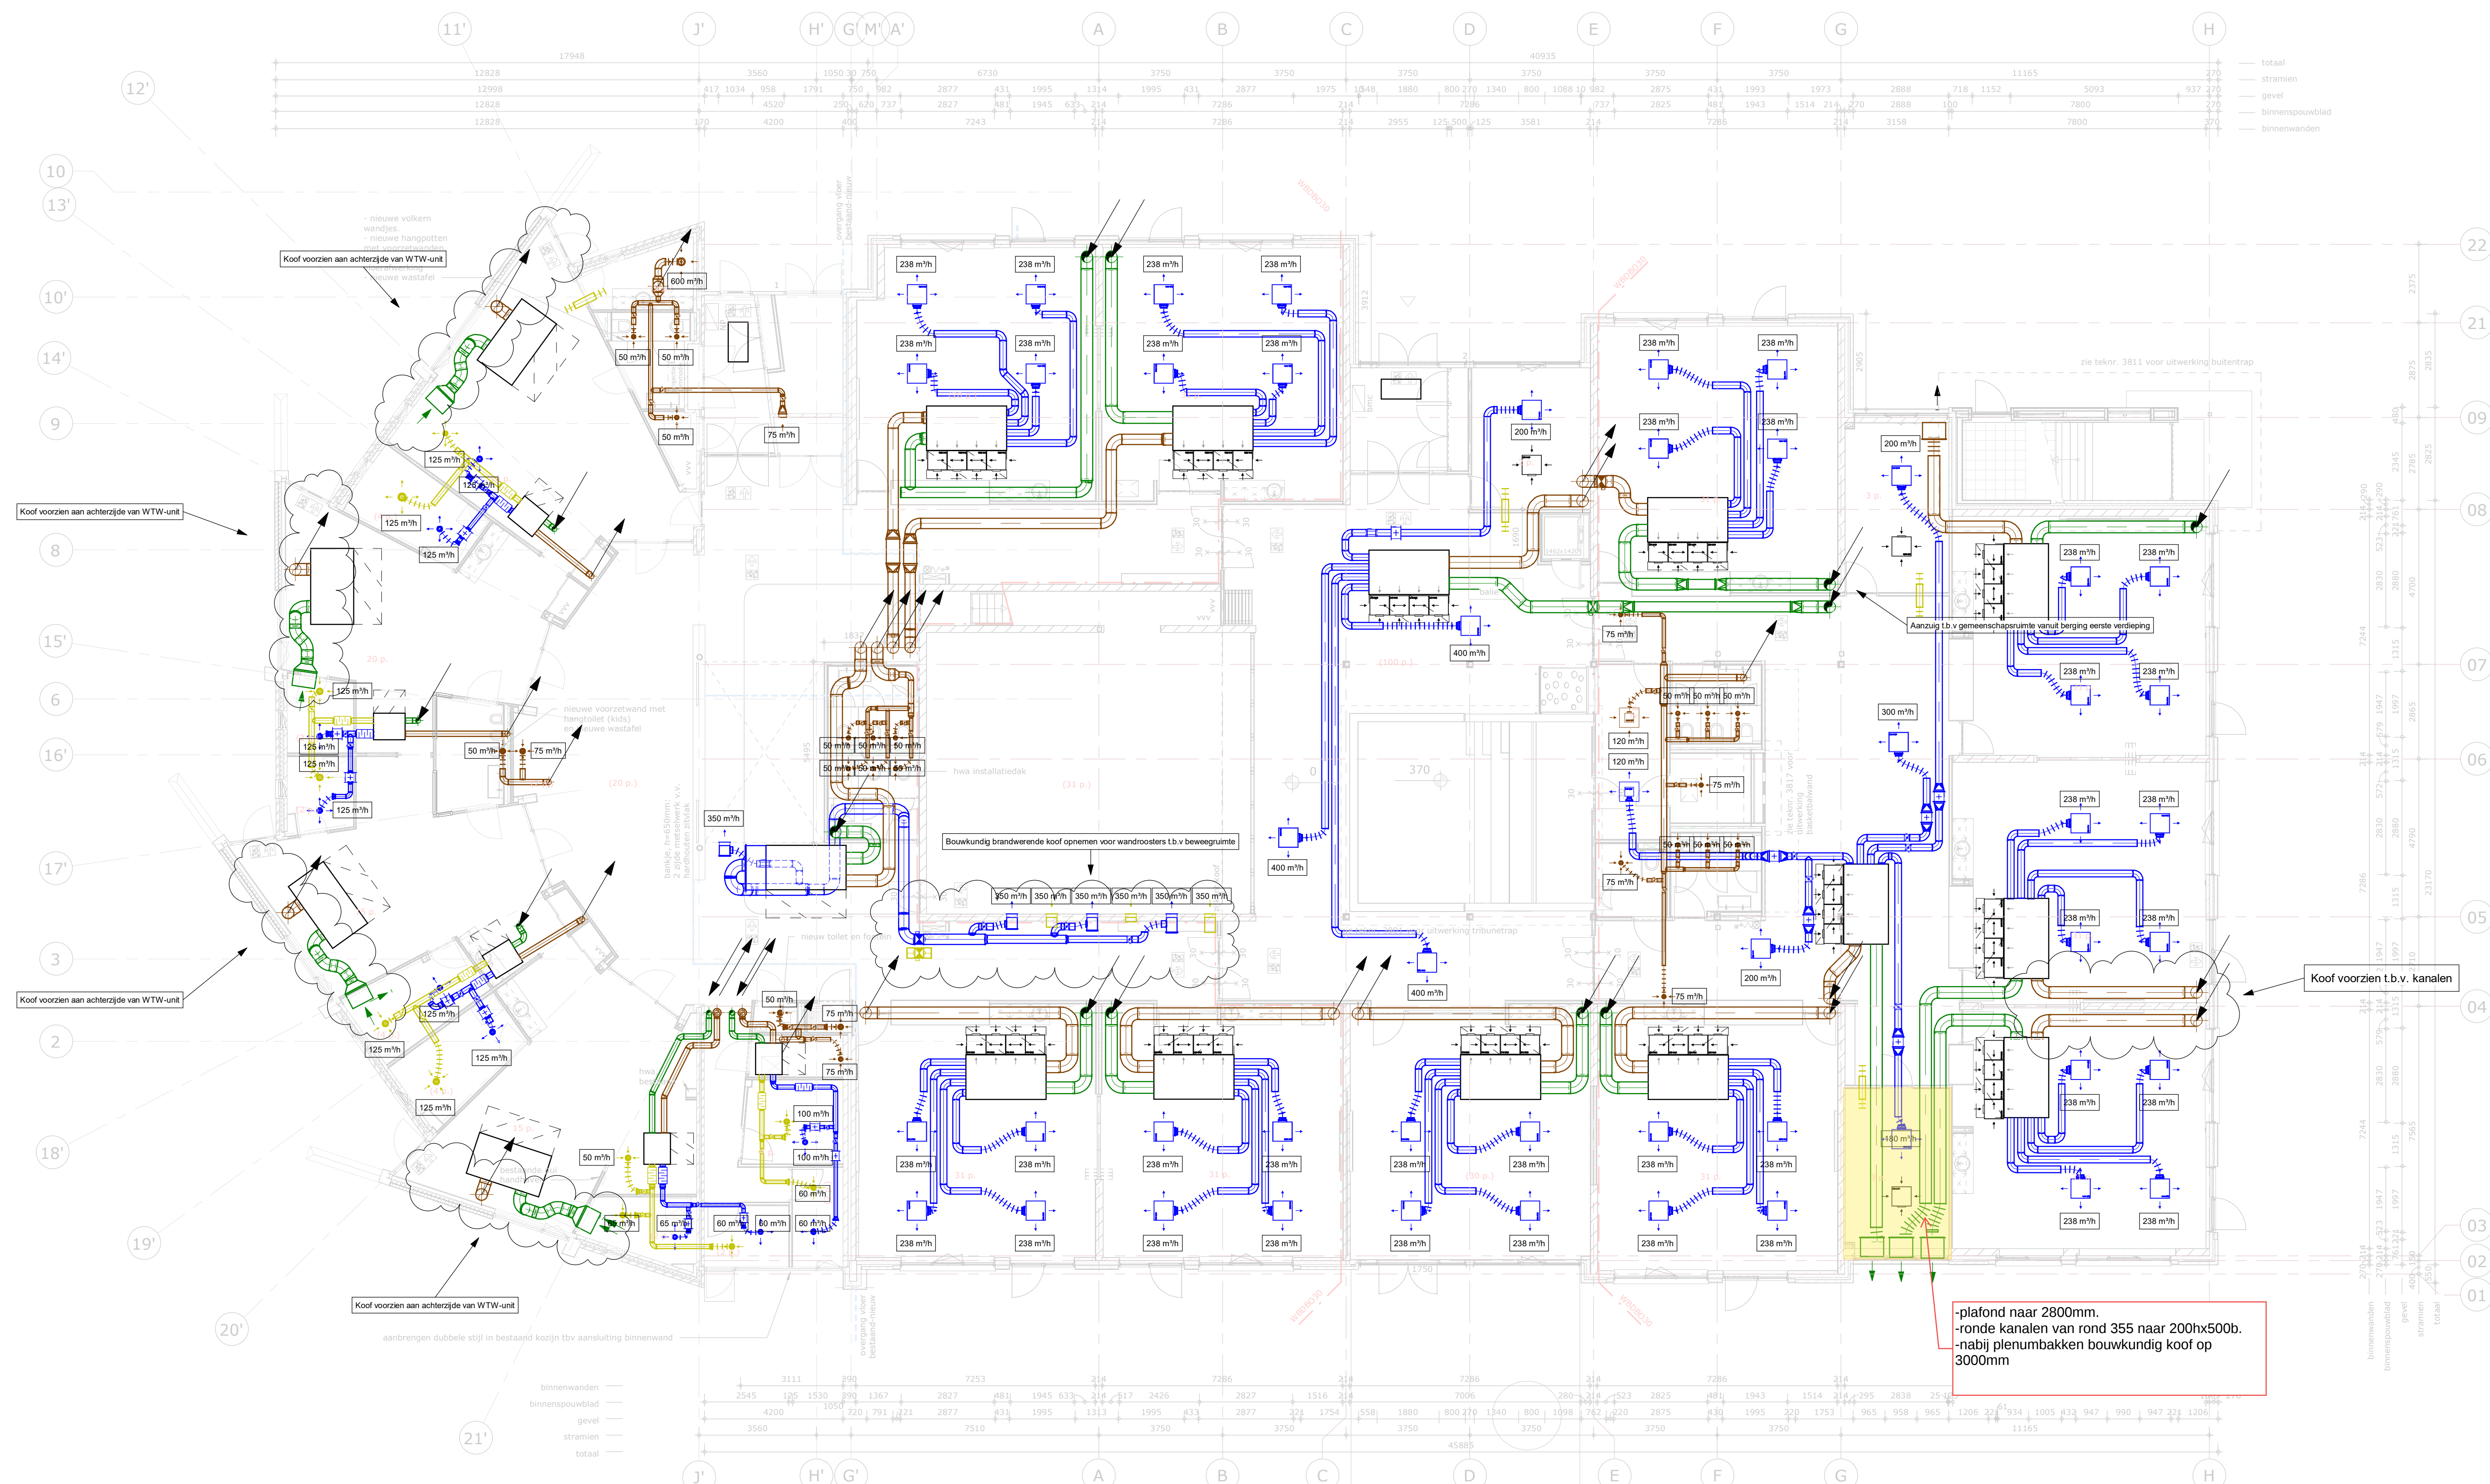

- REKVOOI**
- RECHTHOEKIG KANAAL, TOEVOER
 - RECHTHOEKIG KANAAL, RETOUR
 - ROND KANAAL, TOEVOER
 - ROND KANAAL, RETOUR
 - ROND KANAAL, AFBLAAS
 - ROND KANAAL, AANZUIG
 - GELUIDDEMPENDE SLANG TBV AANSLUITING ROOSTER
 - GELUIDDEMPENDE SLANG TBV OVERSTROOM
 - WARMWATERBATTERIJ
 - KOUDEWATERBATTERIJ
 - CHANGE-OVER BATTERIJ
 - ELEKTRISCHE LUCHTVERWARMER
 - ROND GELUIDDEMPER
 - RECHTHOEKIGE BRANDKLEP
 - RECHTHOEKIGE BRANDKLEP MOTORBEDIEND
 - RONDE BRANDKLEP
 - RONDE BRANDKLEP MOTORBEDIEND
 - REGELKLEP, ROND
 - REGELKLEP, ROND MOTORBEDIEND
 - TOEVOERROOSTER, INLEG
 - RETOURROOSTER, INLEG
 - TOEVOERVENTIEL, INLEG
 - RETOURVENTIEL, INLEG
 - TOEVOERVENTIEL, WAND ROND
 - RETOURVENTIEL, WAND ROND
 - TOEVOERROOSTER, WAND RECHTHOEKIG
 - RETOURROOSTER, WAND RECHTHOEKIG
 - DEURROOSTER TBV OVERSTROOM

OPMERKINGEN:

- Ter plaatse van alle brand-, en rookschelingen dienen brandwerende voorzieningen in en om de technische installaties te worden voorzien gelijk aan het WDBO van de scheidingenconstructie
- Posities rooster afstemmen op plafondindeling en roosterreductie
- Spleet onder deuren toiletten, voorruimtes, bergingen en werkruimten, H=min. 20 mm

Bijlage bij NOTA 2 IKC de BRINK
d.d. 21-07-2023

vintis installatieadviseurs

VINTIS installatieadviseurs B.V.
Eindopstroom 101, 2718 TS Zoetermeer
Tel: (079) 361 18 43
info@vintis.nl
www.vintis.nl

Project: IKC de Brink
Projectnr: 4022033
Tekening: Luchtbehandelingsinstallaties
Opdrachtgever: PIT Kinderopvang & onderwijs
Schaal: 1:100
Formaat: A0
Onderlegger: 16-12-2022

Tekeningnummer: **W-LB-00**
Bouwdeel: n.v.t.
Fase: TO
Getekend: KFE
Datum: 16-12-2022